

■技能文化会館 部屋別面積

| 階 | 名称 | 種類 | 面積(m ²) | 区分 | 備考 |
|-------|-----------|--------|---------------------|----|----------|
| 8F | 801視聴覚研修室 | 研修室 | 85.77 | ① | |
| 8F | 802大研修室 | 研修室 | 141.19 | ① | |
| 8F | その他 | その他 | 150.79 | ⑤ | |
| 8F合計 | | | 377.75 | | |
| 7F | 701会議室 | 会議室 | 33.05 | ① | |
| 7F | 702会議室 | 会議室 | 36.31 | ① | |
| 7F | 703会議室 | 会議室 | 31.55 | ① | |
| 7F | 和室(1) | 和室 | 39.61 | ① | |
| 7F | 和室(2) | 和室 | 62.80 | ① | |
| 7F | その他 | その他 | 174.43 | ⑤ | |
| 7F合計 | | | 377.75 | | |
| 6F | 601料理研修室 | 研修室 | 85.77 | ① | |
| 6F | 602工芸研修室 | 研修室 | 127.95 | ① | |
| 6F | 603研修室 | 研修室 | 77.87 | ① | |
| 6F | その他 | その他 | 168.99 | ⑤ | |
| 6F合計 | | | 460.58 | | |
| 5F | 特別会議室 | 特別会議室 | 77.19 | ① | |
| 5F | ハマふれんど室 | 目的外 | 117.60 | ③ | |
| 5F | 会議室 | 事務室 | 36.51 | ② | |
| 5F | 技能職交流室 | 交流室 | 47.06 | ④ | |
| 5F | 倉庫 | 目的外 | 21.38 | ③ | |
| 5F | その他 | その他 | 160.84 | ⑤ | |
| 5F合計 | | | 460.58 | | |
| 4F | 会館管理事務室 | 事務室 | 104.34 | ② | |
| 4F | 労福協 | 目的外 | 36.51 | ③ | |
| 4F | 地域連合 | 目的外 | 47.06 | ③ | |
| 4F | 視聴覚資料室 | 事務室 | 30.95 | ② | |
| 4F | 授乳室・おむつ交換 | 事務室 | 30.40 | ② | |
| 4F | 打合せスペース | 事務室 | 47.26 | ② | |
| 4F | その他 | その他 | 164.06 | ⑤ | |
| 4F合計 | | | 460.58 | | |
| 3F | しごと支援センター | 事務室等 | 136.39 | ② | 相談ブースを含む |
| 3F | しごと支援センター | 情報コーナー | 203.37 | ② | 書庫を含む |
| 3F | その他 | その他 | 344.26 | ② | A C機械室 |
| 3F合計 | | | 684.02 | ⑤ | |
| 2F | 多目的ホール(1) | ホール | 201.35 | ① | |
| 2F | 多目的ホール(2) | ホール | 210.92 | ① | |
| 2F | 工房 | 工房 | 65.69 | ① | |
| 2F | 厨房等 | その他 | 106.19 | ② | |
| 2F | ラウンジ | その他 | 64.78 | ⑤ | |
| 2F | その他 | その他 | 378.20 | ⑤ | |
| 2F合計 | | | 1,027.13 | | |
| 1F | 匠プラザ | 展示室等 | 266.36 | ② | |
| 1F | 旧工房 | 展示室等 | 65.69 | ② | |
| 1F | 廊下 | その他 | 26.17 | ⑤ | |
| 1F | ロビー | その他 | 23.19 | ⑤ | |
| 1F | 喫茶コーナー | 目的外 | 27.43 | ③ | |
| 1F | 収蔵庫 | 展示室等 | 36.31 | ② | |
| 1F | 駐車場管理室 | 事務室 | 11.20 | ② | |
| 1F | その他 | その他 | 550.85 | ⑤ | |
| 1F | 駐車場 | 立体駐車場 | 154.67 | ① | |
| 1F合計 | | | 1,161.87 | | |
| B1F | 設備機械室 | その他 | 366.89 | ⑤ | |
| B1F | トレーニングルーム | 体育室 | 209.21 | ① | |
| B1F | オーディオルーム | 音楽室 | 75.04 | ① | |
| B1F | 居酒屋 | 目的外 | 68.87 | ③ | |
| B1F | 収蔵庫 | ホール用倉庫 | 143.01 | ② | |
| B1F | その他 | その他 | 338.66 | ⑤ | |
| B1F合計 | | | 1,201.68 | | |
| 全館合計 | | | 6,211.94 | | |

| | | |
|----------|--------|----------|
| 会館面積 | 立体駐車場 | 差引 |
| 6,211.94 | 154.67 | 6,057.27 |

| |
|---------------------|
| 立体駐車場面積算出根拠 |
| 154.67 (2階面積: 建築図面) |

- ※区分: ①市民への貸出し施設
 ②指定管理者が直接使用する施設
 ③指定管理者以外が目的外使用許可を得、使用する施設
 ④技能職者や技能職団体の交流等を図るために提供する施設
 ⑤その他

横浜市技能文化会館 設備管理業務項目一覧

横浜市技能文化会館 設備管理業務項目一覧

| 項 目 等 | | メンテナンス内容 | 回数 | |
|-----------|------------------|----------------------------------|-----------------------|------|
| 設備保守運轉業務 | 電気設備管理 | 監視室機器の開閉操作 | 日常業務 | |
| | | 館内配線設備全般の保守管理 | 日常業務 | |
| | 機械設備管理 | 冷暖房・給排水・衛生等諸設備の運轉調整 | 日常業務 | |
| | | | | |
| | 机上作業 | 各種日誌・記録の整理・検討・意見具申等 | 日常業務 | |
| | | 障害事故等の処理及び報告 | 日常業務 | |
| | | 物品材料の購入依頼並びに検収 | 日常業務 | |
| | | 各種機器設備の改良、改修等に関する意見具申 | 日常業務 | |
| | | 各種統計資料の整理及び報告 | 日常業務 | |
| | | 計器・工具・器具・備品等の管理 | 日常業務 | |
| | | 機器台帳並びに図面の整備及び保管 | 日常業務 | |
| | 電気関係保守 | その他特に指示された項目事項 | 日常業務 | |
| | | 電力日記、各種指示値の記録及び保管 | 日常業務 | |
| | | 受変電設備及び各配電盤設備の点検巡視 | 定期点検 | 1/月 |
| | | 分電盤、低圧配電盤点検 | 定期点検 | 1/月 |
| | | 計器・工具予備品の点検整備 | 日常業務 | |
| | | ランプ交換 | 日常業務 | |
| | | 蓄電池設備の点検調整 | 定期点検 | 1/月 |
| | 自家発電機の保守 | 照明設備その他の点検、不良箇所の交換 | 日常業務 | |
| | | 全般の点検清掃 | 定期点検 | 1/月 |
| 冷却水設備の点検 | | 定期点検 | 1/月 | |
| 機械関係保守 | 機能維持の定期運轉点検 | 定期点検 | 1/月 | |
| | 空調関係 | 送風・排風機の点検 | 定期点検 | 1/月 |
| | | 各階客室温度の監視 | 日常業務 | |
| | | 給排風機点検清掃 | 定期点検 | 2/年 |
| | | ダクト・ダンパー等の点検 | 定期点検 | 2/年 |
| | 給排水・衛生関係 | 揚水ポンプ・排水ポンプ点検 | 定期点検 | 1/月 |
| | | 各種ポンプのグランド、パッキン及びカップリング点検調整 | 定期点検 | 1/月 |
| | | 各給水栓巡視点検 | 定期点検 | 1/月 |
| | | 受水槽・高架水槽・雑汚水槽点検 | 定期点検 | 1/月 |
| | 営繕関係 | 緊急を要し、且つ軽微な小修理また、日常点検の点検不良箇所の小修理 | | 随時 |
| | | 消防設備関係 | スプリンクラー設備(消火ポンプ)の目視点検 | 定期点検 |
| | 屋内消火栓設備、消火器の目視点検 | | 定期点検 | 1/月 |
| | 避難用具及び誘導灯の点検 | | 定期点検 | 1/月 |
| 防災対象物点検報告 | 法定点検 | | 1/年 | |

横浜市技能文化会館 設備管理業務項目一覧

| 項 目 等 | | メンテナンス内容 | 回数 |
|--------------------------------|----------------------------|------------------------------------|----------|
| 設備点検保守業務 | 電気設備保守点検 | 発電機外観機能総合点検 | 法定点検 2/年 |
| | | 直流電源装置外観機能総合点検 | 法定点検 2/年 |
| | 消防設備点検 | 機器点検 | 法定点検 1/年 |
| | | 総合点検 | 法定点検 1/年 |
| | 空調機の精密点検 (ESCO事業者設置分以外) | 熱交換器保守点検 | 定期点検 2/年 |
| | | フィルター保守点検 | 定期点検 1/月 |
| | | 高性能フィルター保守点検 | 定期点検 2/年 |
| | | ベルト保守点検 | 定期点検 2/年 |
| | 送風機の点検 | ベルト保守点検 | 定期点検 1/年 |
| | | 軸受保守点検 | 定期点検 1/月 |
| | 空調用自動制御機器保守点検 | ESCO事業者設置者 | 定期点検 適用外 |
| | 避雷針設備の接地抵抗測定業務 | | 法定点検 1/年 |
| | 湧水層・消防水層清掃業務 | 湧水層清掃 | 定期点検 1/年 |
| | | 消防水層清掃 | 定期点検 1/年 |
| | 受変電設備定期検査業務 | 受変電設備、高圧分電盤、低圧分電盤、変圧器、その他関連設備 | 法定点検 1/年 |
| | シャッター | 正面玄関/裏口/立体駐車場シャッター(3か所)の点検 | 定期点検 2/年 |
| | | 雑排水管の高圧洗浄 | 別途作業 随時 |
| | | その他増改築工事及び新築工事に伴う増設配線、新設機器等についての作業 | 別途作業 随時 |
| | ESCO関連設備点検 | 3階AC機械室 動力制御盤目視点検 | 定期点検 1/月 |
| | | 屋上機械置場 開閉器盤目視点検 | 定期点検 1/月 |
| カセットエアコン・外気処理機のOA・RAフィルター交換、清掃 | | 定期点検 1/月 | |
| カセットエアコン・外気処理機の目視点検 | | 定期点検 1/月 | |
| コントロール室 自動制御盤目視点検 | | 日常業務 | |
| コントロール室 BEMS盤用プリンター用紙/インク補充 | | 定期点検 随時 | |
| 女子トイレ音姫電池交換 | | 定期点検 随時 | |
| | 蛍光灯安定器不良時交換取替 | 定期点検 随時 | |

横浜市技能文化会館 設備管理業務項目一覧

| 項 目 等 | | | メンテナンス内容 | 回数 | |
|-------|-----|------------------------------|---|------|-----|
| 建築設備 | その他 | ロープ式乗用エレベーター 2台 | 昇降かご・昇降壁路周壁・各階出入口扉・三方枠敷居・押しボタンカバー・インジケーターカバー・コントローラーカバー等の取替修理工事・塗装・メッキ直し・意匠部品の取替え | 定期点検 | 2／月 |
| | | ロープ式人荷用エレベーター 1台 | 昇降かご・昇降壁路周壁・各階出入口扉・三方枠敷居・押しボタンカバー・インジケーターカバー・コントローラーカバー等の取替修理工事・塗装・メッキ直し・意匠部品の取替え | 定期点検 | 2／月 |
| | | 自動ドア 正面玄関 2ヶ所 匠プラザ 2ヶ所 | ドアエンジン装置各部・ドアエンジンの開閉速度・クッション作動・ドアエンジンの装置の電気回路・制御部装置・ドアのこすれ等部品の消耗度・その他 | 定期点検 | 4／年 |
| 付帯設備 | | ピアノ グランドピアノ カワイ CA-60 | | 定期調律 | 1／年 |
| | | ピアノ ヤマハグランド CFⅢ | | 定期点検 | 1／年 |
| | | アップライト カワイ | | 定期調律 | 2／年 |

横浜市技能文化会館 設備管理業務項目一覧

| | | 項 目 等 | メンテナンス内容 | 回数 | |
|-------------|---------------------------------|------------------|--------------------------------|------|-----|
| 駐 車 場 | 立 体 駐 車 場 | タワーパーク BM30形 2基 | 機械装置・ケージ・鉄構造部・電気系統等の点検及び注油・調整等 | 定期点検 | 1/月 |
| | | ターンテーブル TT40形 2面 | 機械装置・ケージ・鉄構造部・電気系統等の点検及び注油・調整等 | 定期点検 | 1/月 |
| | | | | | |
| | | | | | |
| | 自 動 化 シ ス テ ム | 駐車場設備制御システム(精算機) | | 故障時 | 随時 |
| | | | | | |
| | | | | | |

ESCO設備の維持管理役割分担について(技能文化会館)

1 機器の運転管理

役割分担の原則

- (1) 機器を更新した場合の日常保守は、従来どおり施設管理者が行う
- (2) 機器を新設した場合の日常保守は、ESCO事業者が行う
- (3) 既存機器を整備した場合は、従来どおり施設管理者が全ての維持管理を行う。

| 項目 | 作業内容 | | 指定管理者 | 事業者 | 備考 | |
|-------|-------------|--------|-------|-----|---------------|-------------------|
| 運転 | 日常の機器発・停操作 | | ○ | | | |
| 監視 | 日常の機器運転状態監視 | 目視 | ○ | | | |
| | 機器故障時の対応 | 一時対応 | | ○ | 事業者への連絡、リセット等 | |
| | | 修理・復旧 | | ○ | | |
| 日常保守 | フィルター | 清掃 | ○ | | 個別空調機 | |
| | 蛍光灯ランプ | 交換 | ○ | | | |
| | | 支給 | ○ | | | |
| | 乾電池 | 交換 | | ○ | | トイレ自動洗浄装置バックアップ電池 |
| | | 支給 | | | ○ | |
| 機器の清掃 | 日常清掃 | ○ | | | | |
| 点検 | メーカー機器点検 | | | ○ | | |
| | フィルター交換 | | | ○ | | |
| | 冷暖房切り替え操作 | 個別空調方式 | ○ | | | |

2 電気主任技術者業務

電気主任技術者業務については、ESCO設備を含め、指定管理業務としての対応をお願いします。
ESCO設備の不具合により問題が生じた場合の設備改善対応は、ESCO事業者が行います。

3 官庁対応窓口

官庁に届け出たESCO設備について、官庁対応が必要になった場合の連絡は、施設管理者に対し入ります。
対応については、横浜市を含めた協議となりますが、連絡窓口の対応をお願いします。

横浜市 ESCO設備の維持管理役割分担

共通事項

NO.1

| | | 管理会社 (市又は指定管 理者契約) | 管理会社 (ESCO契約) | ESCO事業者 | 備 考 |
|---|----------------|--------------------------|------------------|---------|-----|
| | | 以降(市契約) と記載 | | | |
| 1 | 日常の機器発停操作 | ○ | | | |
| | | | | | |
| 2 | 日常の機器運転状態監視 | ○ | | | |
| | | | | | |
| 3 | ESCO設備故障時の緊急対応 | | | | |
| | (1) 故障確認通報 | | ○ | | |
| | (2) 故障修理復旧 | | | ○ | |
| | | | | | |

機 器 表

| 記号 | 名 称 | 系 統 | 設置場所 | 台 数 | 型 式 | 型 番 | 能 力 | | | | | | 加湿 (kg/h) | 送 風 機 | 圧縮機 | 寸 法 | 重 量 | フィルター | | | 備 考 | | | |
|-------|---------------|--------|--------------|-----|----------|---------------|---------|---------|--------|--------|--------|--------|-----------|-------|-----|-------|------|--------|--------|-------|-------|-------|---------|---------|
| | | | | | | | 冷房 (kW) | 暖房 (kW) | 3φ200V | 1φ200V | 1φ100V | 3φ200V | | | | | | 1φ200V | 1φ100V | 標準 | | MS65% | MS90% | |
| AC-1 | 空冷ヒートポンプパッケージ | マルチ室外機 | B1F系統 | 1 | | SPW-CHXP450BN | 45.0 | 50.0 | 13.7 | | | 14.2 | | | 0.7 | 12.0 | 1887 | 1880 | 890 | 345.0 | | | | |
| -1a | 室内機 | B1F | ナゾ (1F)-A | 2 | 2方向カセット型 | SPW-SSRP908 | 5.6 | 8.3 | | 0.090 | | | | 0.03 | | 358 | 1060 | 680 | 28.5 | ○ | | | | |
| -1b | 室内機 | B1F | パッケージ室 | 1 | 外気処理ユニット | SPW-QLRP758 | 4.5 | 5.0 | | 0.575 | | | | 0.8 | | 460 | 1200 | 1800 | 150.0 | ○ | | | ガスケット付属 | |
| -1c | 室内機 | B1F | 3ヶ所用-A | 4 | 4方向カセット型 | SPW-SXRP908 | 5.6 | 6.3 | | 0.041 | | | | 0.05 | | 291 | 950 | 950 | 25.5 | ○ | | | | |
| -1d | 室内機 | B1F | 設備機械室 | 1 | 外気処理ユニット | SPW-QLRP758 | 4.5 | 5.0 | | 0.575 | | | | 0.8 | | 460 | 1200 | 1800 | 150.0 | ○ | | | ガスケット付属 | |
| AC-2 | 空冷ヒートポンプパッケージ | 室外機 | B1F系統 | 1 | | SPW-DQRP224BN | 20.0 | 22.4 | 7.71 | | | 6.88 | | | 0.2 | 4.2 | 1540 | 900 | 400 | 110.0 | | | | |
| -2a | 室内機 | B1F | 設備機械室 | 1 | 伝導形 | | | | | | | | | 0.75 | | 1635 | 1134 | 500 | 127.0 | ○ | | | | |
| AC-3 | 空冷ヒートポンプパッケージ | マルチ室外機 | B1F系統 | 1 | | SPW-CHXP280BN | 28.0 | 31.5 | 8.16 | | | 8.33 | | | 0.7 | 6.75 | 1567 | 890 | 890 | 295.0 | | | | |
| -3a | 室内機 | B1F | 換気機械室 | 1 | 天井埋込型 | SPW-UORP1408 | 14.0 | 16.0 | | 0.570 | | | | 0.25 | | 450 | 1065 | 620 | 54.0 | ○ | | | | |
| -3b | 室内機 | B1F | EYホール | 1 | 4方向カセット型 | SPW-SXRP458 | 4.5 | 5.0 | | 0.038 | | | | 0.05 | | 291 | 950 | 950 | 25.5 | ○ | | | | |
| -3c | 室内機 | B1F | 清掃員控室 | 1 | 4方向カセット型 | SPW-SXRP288 | 2.8 | 3.2 | | 0.034 | | | | 0.05 | | 291 | 950 | 950 | 25.5 | ○ | | | | |
| -3d | 室内機 | B1F | コントロール室 | 1 | 4方向カセット型 | SPW-SXRP908 | 3.6 | 4.2 | | 0.034 | | | | 0.05 | | 291 | 950 | 950 | 25.5 | ○ | | | | |
| AC-4 | 空冷ヒートポンプパッケージ | マルチ室外機 | B1F系統 | 1 | | SPW-CHXP280BN | 28.0 | 31.5 | 8.16 | | | 8.33 | | | 0.7 | 6.75 | 1567 | 890 | 890 | 295.0 | | | | |
| -4a | 室内機 | B1F | 設備機械室 | 1 | ハイフレッシュ | SPW-UFXP2108 | 28.0 | 26.5 | | 0.62 | | | 気化式 14 | 2100 | 200 | 0.4 | | 479 | 1428 | 1230 | 115.0 | ○ | | ガスケット付属 |
| AC-5 | 空冷ヒートポンプパッケージ | マルチ室外機 | 1F系統 | 1 | | SPW-WXP908BN | 65.0 | 95.0 | 25.7 | | | 26.8 | | | 1.4 | 18.5 | 1887 | 1880 | 890 | 690.0 | | | | |
| -5a | 室内機 | 1F | 製菓ロビー | 2 | 2方向カセット型 | SPW-SSRP908 | 8.0 | 9.0 | | 0.136 | | | | 0.05 | | 358 | 1390 | 680 | 39.0 | ○ | | | | |
| -5b | 室内機 | 1F | EYホール | 1 | 4方向カセット型 | SPW-SXRP908 | 3.6 | 4.2 | | 0.034 | | | | 0.05 | | 291 | 950 | 950 | 25.5 | ○ | | | | |
| -5c | 室内機 | 1F | エントランス | 1 | 4方向カセット型 | SPW-SXRP458 | 4.5 | 5.0 | | 0.038 | | | | 0.05 | | 291 | 950 | 950 | 25.5 | ○ | | | | |
| -5d | 室内機 | 1F | 展示室 (1) | 6 | 4方向カセット型 | SPW-SXRP458 | 4.5 | 5.0 | | 0.038 | | | | 0.05 | | 291 | 950 | 950 | 25.5 | ○ | | | | |
| -5e | 室内機 | 1F | 展示室 (2) | 1 | ハイフレッシュ | SPW-UFXP1708 | 22.4 | 21.2 | | 0.57 | | | 気化式 12 | 1700 | 200 | 0.4 | | 479 | 1428 | 1230 | 113.0 | ○ | | ガスケット付属 |
| -5f | 室内機 | 1F | 収蔵庫 | 1 | 天井埋込型 | SPW-UORP718 | 7.1 | 8.0 | | 0.370 | | | | 0.2 | | 420 | 1055 | 820 | 47.0 | ○ | | | | |
| AC-6 | 空冷ヒートポンプパッケージ | マルチ室外機 | 1F系統 | 1 | | SPW-CHXP280BN | 28.0 | 31.5 | 8.16 | | | 8.33 | | | 0.7 | 6.75 | 1567 | 890 | 890 | 295.0 | | | | |
| -6a | 室内機 | 1F | AC機械室 | 1 | ハイフレッシュ | SPW-UFXP2108 | 28.0 | 26.5 | | 0.62 | | | 気化式 14 | 2100 | 200 | 0.4 | | 479 | 1428 | 1230 | 115.0 | ○ | | ガスケット付属 |
| AC-7 | 空冷ヒートポンプパッケージ | マルチ室外機 | 2F, 3F, 4F系統 | 1 | | SPW-WXP904BN | 50.4 | 56.5 | 14.5 | | | 14.8 | | | 1.4 | 10.85 | 1887 | 1880 | 890 | 540.0 | | | | |
| -7a | 室内機 | 2F | ロビー | 1 | 4方向カセット型 | SPW-SXRP908 | 8.0 | 10.0 | | 0.055 | | | | 0.05 | | 291 | 950 | 950 | 25.5 | ○ | | | | |
| -7b | 室内機 | 2F | EYホール (1) | 1 | 4方向カセット型 | SPW-SXRP908 | 3.6 | 4.2 | | 0.034 | | | | 0.05 | | 291 | 950 | 950 | 25.5 | ○ | | | | |
| -7c | 室内機 | 3F | 探検しごと室 (1) | 3 | 4方向カセット型 | SPW-SXRP718 | 7.1 | 8.0 | | 0.051 | | | | 0.05 | | 291 | 950 | 950 | 25.5 | ○ | | | | |
| -7d | 室内機 | 4F | 金庫管理事務所 | 2 | 4方向カセット型 | SPW-SXRP908 | 8.0 | 9.0 | | 0.051 | | | | 0.05 | | 291 | 950 | 950 | 25.5 | ○ | | | | |
| AC-8 | 空冷ヒートポンプパッケージ | マルチ室外機 | 2F系統 | 1 | | SPW-CHXP280BN | 28.0 | 31.5 | 8.16 | | | 8.33 | | | 0.7 | 6.75 | 1567 | 890 | 890 | 295.0 | | | | |
| -8a | 室内機 | 2F | AC機械室 | 1 | ハイフレッシュ | SPW-UFXP2108 | 28.0 | 26.5 | | 0.62 | | | 気化式 14 | 2100 | 200 | 0.4 | | 479 | 1428 | 1230 | 115.0 | ○ | | ガスケット付属 |
| AC-9 | 空冷ヒートポンプパッケージ | マルチ室外機 | 2F系統 | 1 | | SPW-WXP904BN | 50.4 | 56.5 | 14.5 | | | 14.8 | | | 1.4 | 10.85 | 1887 | 1880 | 890 | 540.0 | | | | |
| -9a | 室内機 | 2F | 多目的ホール (1) | 6 | 4方向カセット型 | SPW-SXRP908 | 8.0 | 9.0 | | 0.051 | | | | 0.05 | | 291 | 950 | 950 | 25.5 | ○ | | | | |
| AC-10 | 空冷ヒートポンプパッケージ | マルチ室外機 | 2F系統 | 1 | | SPW-WXP904BN | 50.4 | 56.5 | 14.5 | | | 14.8 | | | 1.4 | 10.85 | 1887 | 1880 | 890 | 540.0 | | | | |
| -10a | 室内機 | 2F | 多目的ホール (2) | 6 | 4方向カセット型 | SPW-SXRP908 | 8.0 | 9.0 | | 0.051 | | | | 0.05 | | 291 | 950 | 950 | 25.5 | ○ | | | | |
| -10b | 室内機 | 2F | EYホール (2) | 1 | 4方向カセット型 | SPW-SXRP288 | 2.8 | 3.2 | | 0.034 | | | | 0.05 | | 291 | 950 | 950 | 25.5 | ○ | | | | |
| AC-11 | 空冷ヒートポンプパッケージ | マルチ室外機 | 3F, 4F, 5F系統 | 1 | | SPW-WXP730BN | 73.0 | 81.5 | 21.6 | | | 22.2 | | | 1.4 | 19.5 | 1887 | 1880 | 890 | 640.0 | | | | |
| -11a | 室内機 | 3F | 情報・労働相談センター | 4 | 4方向カセット型 | SPW-SXRP718 | 7.1 | 8.0 | | 0.051 | | | | 0.05 | | 291 | 950 | 950 | 25.5 | ○ | | | | |
| -11b | 室内機 | 4F | 横浜地庫調査 | 1 | 4方向カセット型 | SPW-SXRP908 | 8.0 | 9.0 | | 0.051 | | | | 0.05 | | 291 | 950 | 950 | 25.5 | ○ | | | | |
| -11c | 室内機 | 4F | 横浜労働福祉協議会 | 1 | 4方向カセット型 | SPW-SXRP1128 | 11.2 | 12.5 | | 0.080 | | | | 0.09 | | 354 | 950 | 950 | 30.5 | ○ | | | | |
| -11d | 室内機 | 4F | 倉庫 | 1 | 4方向カセット型 | SPW-SXRP288 | 2.8 | 3.2 | | 0.034 | | | | 0.05 | | 291 | 950 | 950 | 25.5 | ○ | | | | |
| -11e | 室内機 | 5F | 横浜労働福祉協議会 | 1 | 4方向カセット型 | SPW-SXRP908 | 8.0 | 9.0 | | 0.051 | | | | 0.05 | | 291 | 950 | 950 | 25.5 | ○ | | | | |
| -11f | 室内機 | 5F | 横浜労働福祉協議会 | 1 | 4方向カセット型 | SPW-SXRP1128 | 11.2 | 12.5 | | 0.080 | | | | 0.09 | | 354 | 950 | 950 | 30.5 | ○ | | | | |
| AC-12 | 空冷ヒートポンプパッケージ | マルチ室外機 | 4F, 5F, 6F系統 | 1 | | SPW-WXP904BN | 50.4 | 56.5 | 14.5 | | | 14.8 | | | 1.4 | 10.85 | 1887 | 1880 | 890 | 540.0 | | | | |
| -12a | 室内機 | 4F | 横浜労働福祉協議会 | 1 | 4方向カセット型 | SPW-SXRP908 | 8.0 | 10.0 | | 0.055 | | | | 0.05 | | 291 | 950 | 950 | 25.5 | ○ | | | | |
| -12b | 室内機 | 4F | 事務所 (3) | 1 | 2方向カセット型 | SPW-SXRP718 | 7.1 | 8.0 | | 0.128 | | | | 0.05 | | 358 | 1360 | 680 | 39.0 | ○ | | | | |
| -12c | 室内機 | 5F | 特別倉庫室 | 2 | 1方向カセット型 | SPW-SLXRP808 | 8.0 | 9.0 | | 0.082 | | | | 0.03 | | 220 | 1230 | 800 | 27.5 | ○ | | | | |
| -12d | 室内機 | 6F | 603研修室 | 2 | 4方向カセット型 | SPW-SXRP908 | 8.0 | 10.0 | | 0.055 | | | | 0.05 | | 291 | 950 | 950 | 25.5 | ○ | | | | |

参 考 図
2007.05.29


機 器 表

| 記号 | 名 称 | 系 統 | 設置場所 | 台 数 | 型 式 | 型 番 | 冷 力 | | | 冷原消費電力(kW) | | | 暖原消費電力(kW) | | | 加湿 (kg/h) | 送 風 機 | | 圧縮機 | | 寸 法 | | | 重 量 | | フィルター | | 備 考 | |
|-------|---------------|--------|--------------|-----|----------|--------------|---------|---------|---------|------------|--------|--------|------------|--------|--------|-----------|-------------------|-------|------|------|-------|-------|---|-----|----|--------|--------|---------|--|
| | | | | | | | 冷凍 (kW) | 暖房 (kW) | 潜熱 (kW) | 3φ200V | 1φ200V | 1φ100V | 3φ200V | 1φ200V | 1φ100V | | m ³ /h | 静圧 Pa | kW | kW | H | W | D | kg | 標準 | MSGS96 | MSGS96 | | |
| AC-13 | 空冷ヒートポンプパッケージ | マルチ室外機 | 3F, 6F, 7F系統 | 1 | | SPW-WXP2508N | 55.0 | 95.0 | 25.7 | | | 25.6 | | | | | 1.4 | 10.5 | 1887 | 1880 | 890 | 600.0 | | | | | | | |
| -13a | 室内機 | | 5F 法夫フレンド研修室 | 4 | 4方向カセット型 | SPW-SXP968 | 5.8 | 6.3 | 0.041 | | | 0.030 | | | | 0.05 | | 291 | 950 | 950 | 25.5 | ○ | | | | | | | |
| -13b | 室内機 | | 6F 601研修室 | 2 | 4方向カセット型 | SPW-SXP1129 | 11.2 | 12.5 | 0.080 | | | 0.076 | | | | 0.09 | | 354 | 950 | 950 | 30.5 | ○ | | | | | | | |
| -13c | 室内機 | | 6F 控室 (1) | 1 | 4方向カセット型 | SPW-SXP288 | 2.8 | 3.2 | 0.034 | | | 0.028 | | | | 0.05 | | 291 | 950 | 950 | 25.5 | ○ | | | | | | | |
| -13d | 室内機 | | 6F 控室 (2) | 1 | 4方向カセット型 | SPW-SXP288 | 2.8 | 3.2 | 0.034 | | | 0.028 | | | | 0.05 | | 291 | 950 | 950 | 25.5 | ○ | | | | | | | |
| -13e | 室内機 | | 7F 701会議室 | 1 | 4方向カセット型 | SPW-SXP1129 | 11.2 | 12.5 | 0.080 | | | 0.076 | | | | 0.09 | | 354 | 950 | 950 | 30.5 | ○ | | | | | | | |
| -13f | 室内機 | | 7F 702会議室 | 1 | 4方向カセット型 | SPW-SXP1129 | 11.2 | 12.5 | 0.080 | | | 0.076 | | | | 0.09 | | 354 | 950 | 950 | 30.5 | ○ | | | | | | | |
| -13g | 室内機 | | 7F 703会議室 | 2 | 4方向カセット型 | SPW-SXP450 | 4.5 | 5.0 | 0.038 | | | 0.028 | | | | 0.05 | | 291 | 950 | 950 | 25.5 | ○ | | | | | | | |
| AC-14 | 空冷ヒートポンプパッケージ | マルチ室外機 | 6F, 7F系統 | 1 | | SPW-WXP248N | 50.4 | 58.5 | 14.5 | | | 14.8 | | | | 1.4 | 10.85 | 1887 | 1880 | 890 | 540.0 | | | | | | | | |
| -14a | 室内機 | | 6F 602研修室 | 2 | 4方向カセット型 | SPW-SXP1408 | 14.0 | 15.0 | 0.100 | | | 0.105 | | | | 0.09 | | 354 | 950 | 950 | 30.5 | ○ | | | | | | | |
| -14b | 室内機 | | 6F 陶芸室 | 1 | ハイフレッシュ | SPW-UFXP1108 | 14.0 | 13.2 | 0.37 | | | 0.39 | 炭化式 5 | 1100 | 200 | 0.2 | | 450 | 1055 | 820 | 58.0 | ○ | | | | | | ガスケット付属 | |
| -14c | 室内機 | | 7F 和室 (一) | 1 | 1方向カセット型 | SPW-SAXP358N | 3.6 | 4.2 | 0.044 | | | 0.036 | | | | 0.02 | | 330 | 760 | 820 | 19.5 | ○ | | | | | | | |
| -14d | 室内機 | | 7F 和室 (二) | 1 | 1方向カセット型 | SPW-SAXP358N | 3.6 | 4.2 | 0.044 | | | 0.038 | | | | 0.02 | | 330 | 760 | 820 | 19.5 | ○ | | | | | | | |
| AC-15 | 空冷ヒートポンプパッケージ | マルチ室外機 | 4F系統 | 1 | | SPW-CHXP408N | 40.0 | 45.0 | 12.0 | | | 12.4 | | | | 0.7 | 10.5 | 1887 | 890 | 890 | 345.0 | | | | | | | | |
| -15a | 室内機 | | 4F 空調機械室 | 7 | 外気処理ユニット | SPW-GLXP1008 | 5.6 | 6.3 | 0.670 | | | 0.670 | | | | 0.8 | | 460 | 1390 | 1900 | 180.0 | ○ | | | | | | ガスケット付属 | |
| AC-16 | 空冷ヒートポンプパッケージ | マルチ室外機 | 4F系統 | 1 | | SPW-WXP2508N | 55.0 | 95.0 | 25.7 | | | 25.6 | | | | 1.4 | 22.5 | 1887 | 1880 | 890 | 600.0 | | | | | | | | |
| -16a | 室内機 | | 4F 準備室 | 3 | ハイフレッシュ | SPW-UFXP2108 | 28.0 | 26.5 | 0.52 | | | 0.52 | 炭化式 14 | 2100 | 200 | 0.4 | | 479 | 1438 | 1230 | 115.0 | ○ | | | | | | ガスケット付属 | |
| AC-17 | 空冷ヒートポンプパッケージ | マルチ室外機 | 7F系統 | 1 | | SPW-CHXP224N | 22.4 | 25.0 | 8.34 | | | 8.45 | | | | 0.7 | 4.1 | 1887 | 890 | 890 | 245.0 | | | | | | | | |
| -17a | 室内機 | | 7F 空調機械室 | 3 | 外気処理ユニット | SPW-GLXP1008 | 5.6 | 6.3 | 0.670 | | | 0.670 | | | | 0.8 | | 460 | 1390 | 1900 | 180.0 | ○ | | | | | | ガスケット付属 | |
| AC-18 | 空冷ヒートポンプパッケージ | マルチ室外機 | 8F系統 | 1 | | SPW-CHXP335N | 33.5 | 37.5 | 9.88 | | | 10.3 | | | | 0.7 | 9.0 | 1887 | 890 | 890 | 295.0 | | | | | | | | |
| -18a | 室内機 | | 8F 802大研修室 | 4 | 4方向カセット型 | SPW-SXP908 | 8.0 | 9.0 | 0.051 | | | 0.040 | | | | 0.05 | | 291 | 950 | 950 | 28.5 | ○ | | | | | | | |
| AC-19 | 空冷ヒートポンプパッケージ | マルチ室外機 | 8F系統 | 1 | | SPW-WXP158N | 61.5 | 69.0 | 17.9 | | | 18.4 | | | | 1.4 | 14.6 | 1887 | 1880 | 890 | 590.0 | | | | | | | | |
| -19a | 室内機 | | 8F 801研修室 | 2 | 4方向カセット型 | SPW-SXP908 | 8.0 | 10.0 | 0.055 | | | 0.045 | | | | 0.05 | | 291 | 950 | 950 | 25.5 | ○ | | | | | | | |
| -19b | 室内機 | | 8F 準備室 | 1 | 4方向カセット型 | SPW-SXP288 | 2.8 | 3.2 | 0.034 | | | 0.025 | | | | 0.05 | | 291 | 950 | 950 | 25.5 | ○ | | | | | | | |
| -19c | 室内機 | | 8F 空調機械室 | 1 | 外気処理ユニット | SPW-GLXP1008 | 5.6 | 6.3 | 0.670 | | | 0.670 | | | | 0.8 | | 460 | 1390 | 1900 | 180.0 | ○ | | | | | | ガスケット付属 | |
| -19d | 室内機 | | 8F 空調機械室 | 1 | ハイフレッシュ | SPW-UFXP1108 | 14.0 | 13.2 | 0.37 | | | 0.39 | 炭化式 5 | 1100 | 200 | 0.2 | | 450 | 1055 | 820 | 58.0 | ○ | | | | | | ガスケット付属 | |
| -19e | 室内機 | | PHIF 換気機械室 | 3 | 外気処理ユニット | SPW-GLXP1008 | 5.6 | 6.3 | 0.670 | | | 0.670 | | | | 0.8 | | 460 | 1390 | 1900 | 180.0 | ○ | | | | | | ガスケット付属 | |
| AC-20 | 空冷ヒートポンプパッケージ | マルチ室外機 | 展示室 (3) 系統 | 1 | | SPW-CHXP335N | 33.5 | 37.5 | 9.88 | | | 10.3 | | | | 0.7 | 9.0 | 1887 | 890 | 890 | 295.0 | | | | | | | | |
| -20a | 室内機 | | 3F AC機械室 | 8 | 外気処理ユニット | SPW-GLXP1008 | 5.6 | 6.3 | 0.670 | | | 0.670 | | | | 0.8 | | 460 | 1390 | 1900 | 180.0 | ○ | | | | | | ガスケット付属 | |
| AC-21 | 空冷ヒートポンプパッケージ | マルチ室外機 | 展示室 (4) 系統 | 1 | | SPW-CHXP280N | 28.0 | 31.5 | 8.18 | | | 8.33 | | | | 0.7 | 6.75 | 1887 | 890 | 890 | 295.0 | | | | | | | | |
| -21a | 室内機 | | 3F AC機械室 | 5 | 外気処理ユニット | SPW-GLXP1008 | 5.6 | 6.3 | 0.670 | | | 0.670 | | | | 0.8 | | 460 | 1390 | 1900 | 180.0 | ○ | | | | | | ガスケット付属 | |

参 考 図
2007.05.09

| 記号 | ガス管 | 液管 |
|-----|---------|---------|
| (A) | 38.1 φ | 19.05 φ |
| (B) | 31.75 φ | 19.05 φ |
| (C) | 28.58 φ | 15.88 φ |
| (D) | 28.58 φ | 12.7 φ |
| (E) | 25.4 φ | 12.7 φ |
| (F) | 25.4 φ | 9.52 φ |
| (G) | 22.22 φ | 9.52 φ |
| (H) | 19.05 φ | 9.52 φ |
| (I) | 15.88 φ | 9.52 φ |
| (J) | 12.7 φ | 9.52 φ |
| (K) | 12.7 φ | 6.35 φ |
| (L) | 9.52 φ | 6.35 φ |

(操作線共巻き)

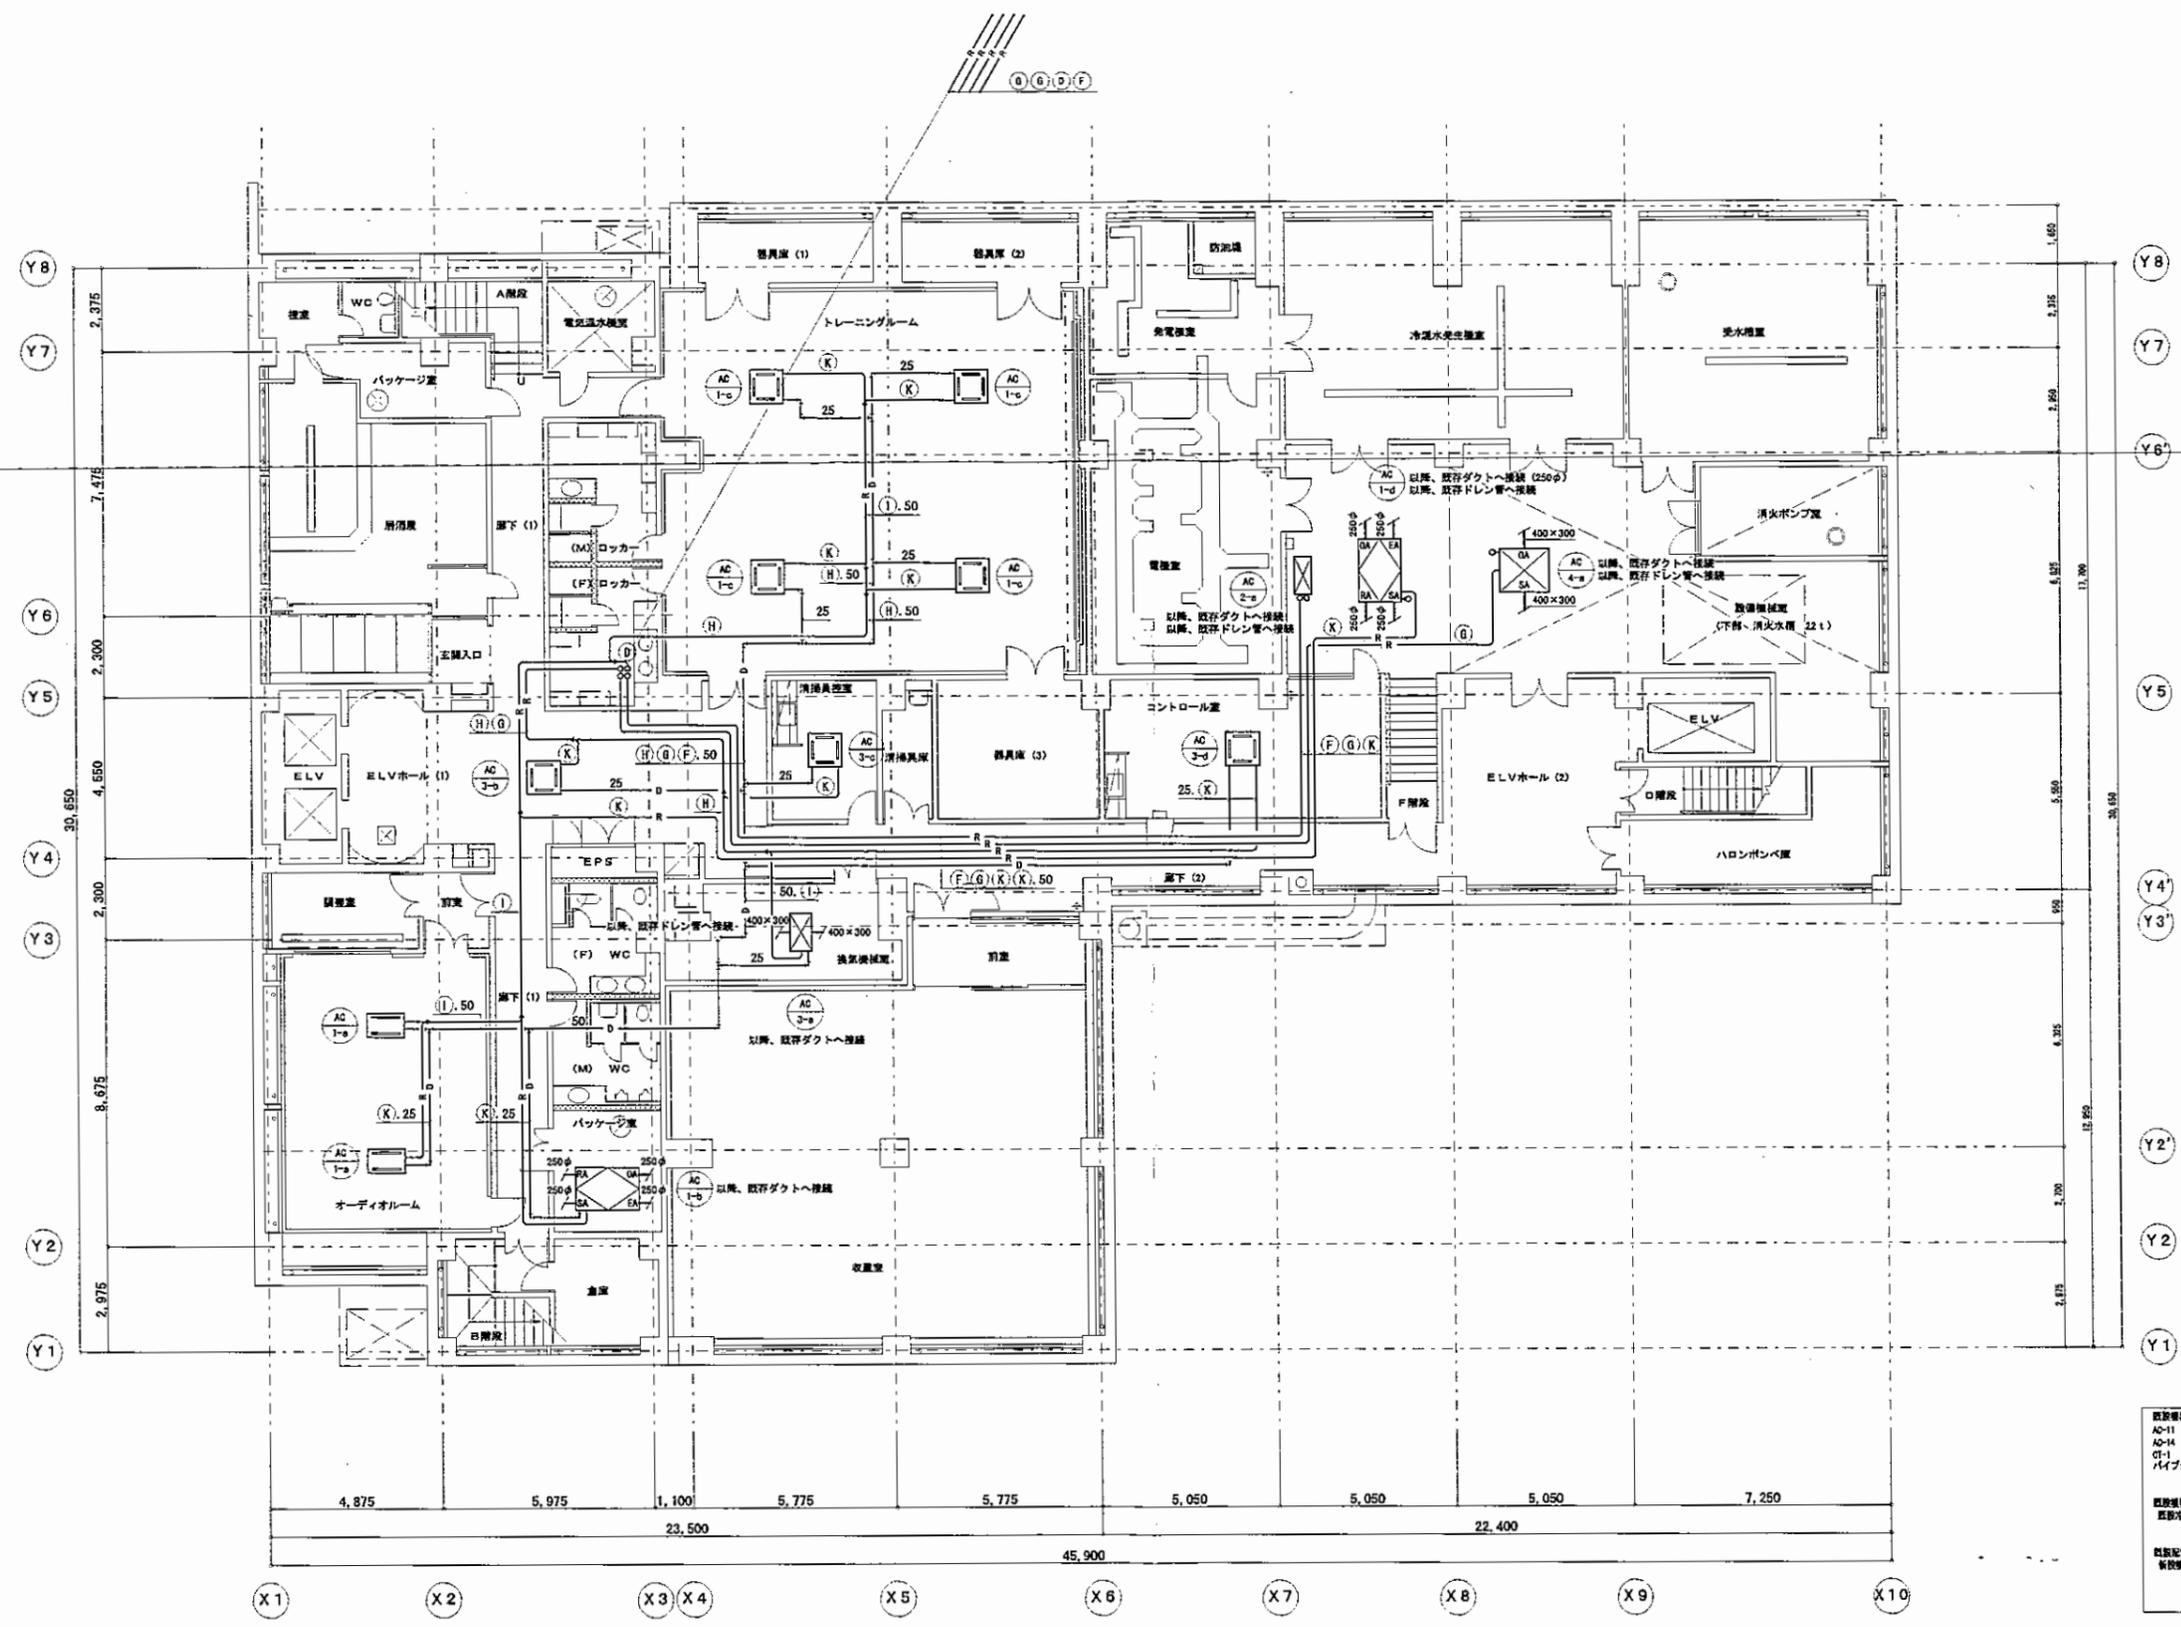

既設機器及び配管高圧配管 - ダクト療法
 AC-11 4層機械室設置空調機 x 1
 AC-14 4層機械室設置空調機 x 1
 CS-1 7層屋上設置冷却塔 320K x 1
 パイプシャフト内及び屋上冷却水配管療法 (新設配管スペース確保)
 既設機器及び配管高圧配管 - 二次循環機

- 注記)
1. 室内CO₂濃度による外気風量制御
 2. 女子トイレに充電式自動洗浄弁に交換、擬音装置取付。
 3. 機械室給排気ファンにタイムスケジュール制御
 4. 給湯温度タイムスケジュール制御


地下1階平面図

参考図
2007.05.05

冷媒管サイズ表

| 記号 | ガス管 | 液管 |
|-----|--------|--------|
| (A) | 38.1φ | 19.05φ |
| (B) | 31.75φ | 19.05φ |
| (C) | 28.58φ | 15.88φ |
| (D) | 28.58φ | 12.7φ |
| (E) | 25.4φ | 12.7φ |
| (F) | 25.4φ | 9.52φ |
| (G) | 22.22φ | 9.52φ |
| (H) | 19.05φ | 9.52φ |
| (I) | 15.88φ | 9.52φ |
| (J) | 12.7φ | 9.52φ |
| (K) | 12.7φ | 6.35φ |
| (L) | 9.52φ | 6.35φ |

(操作線共巻き)

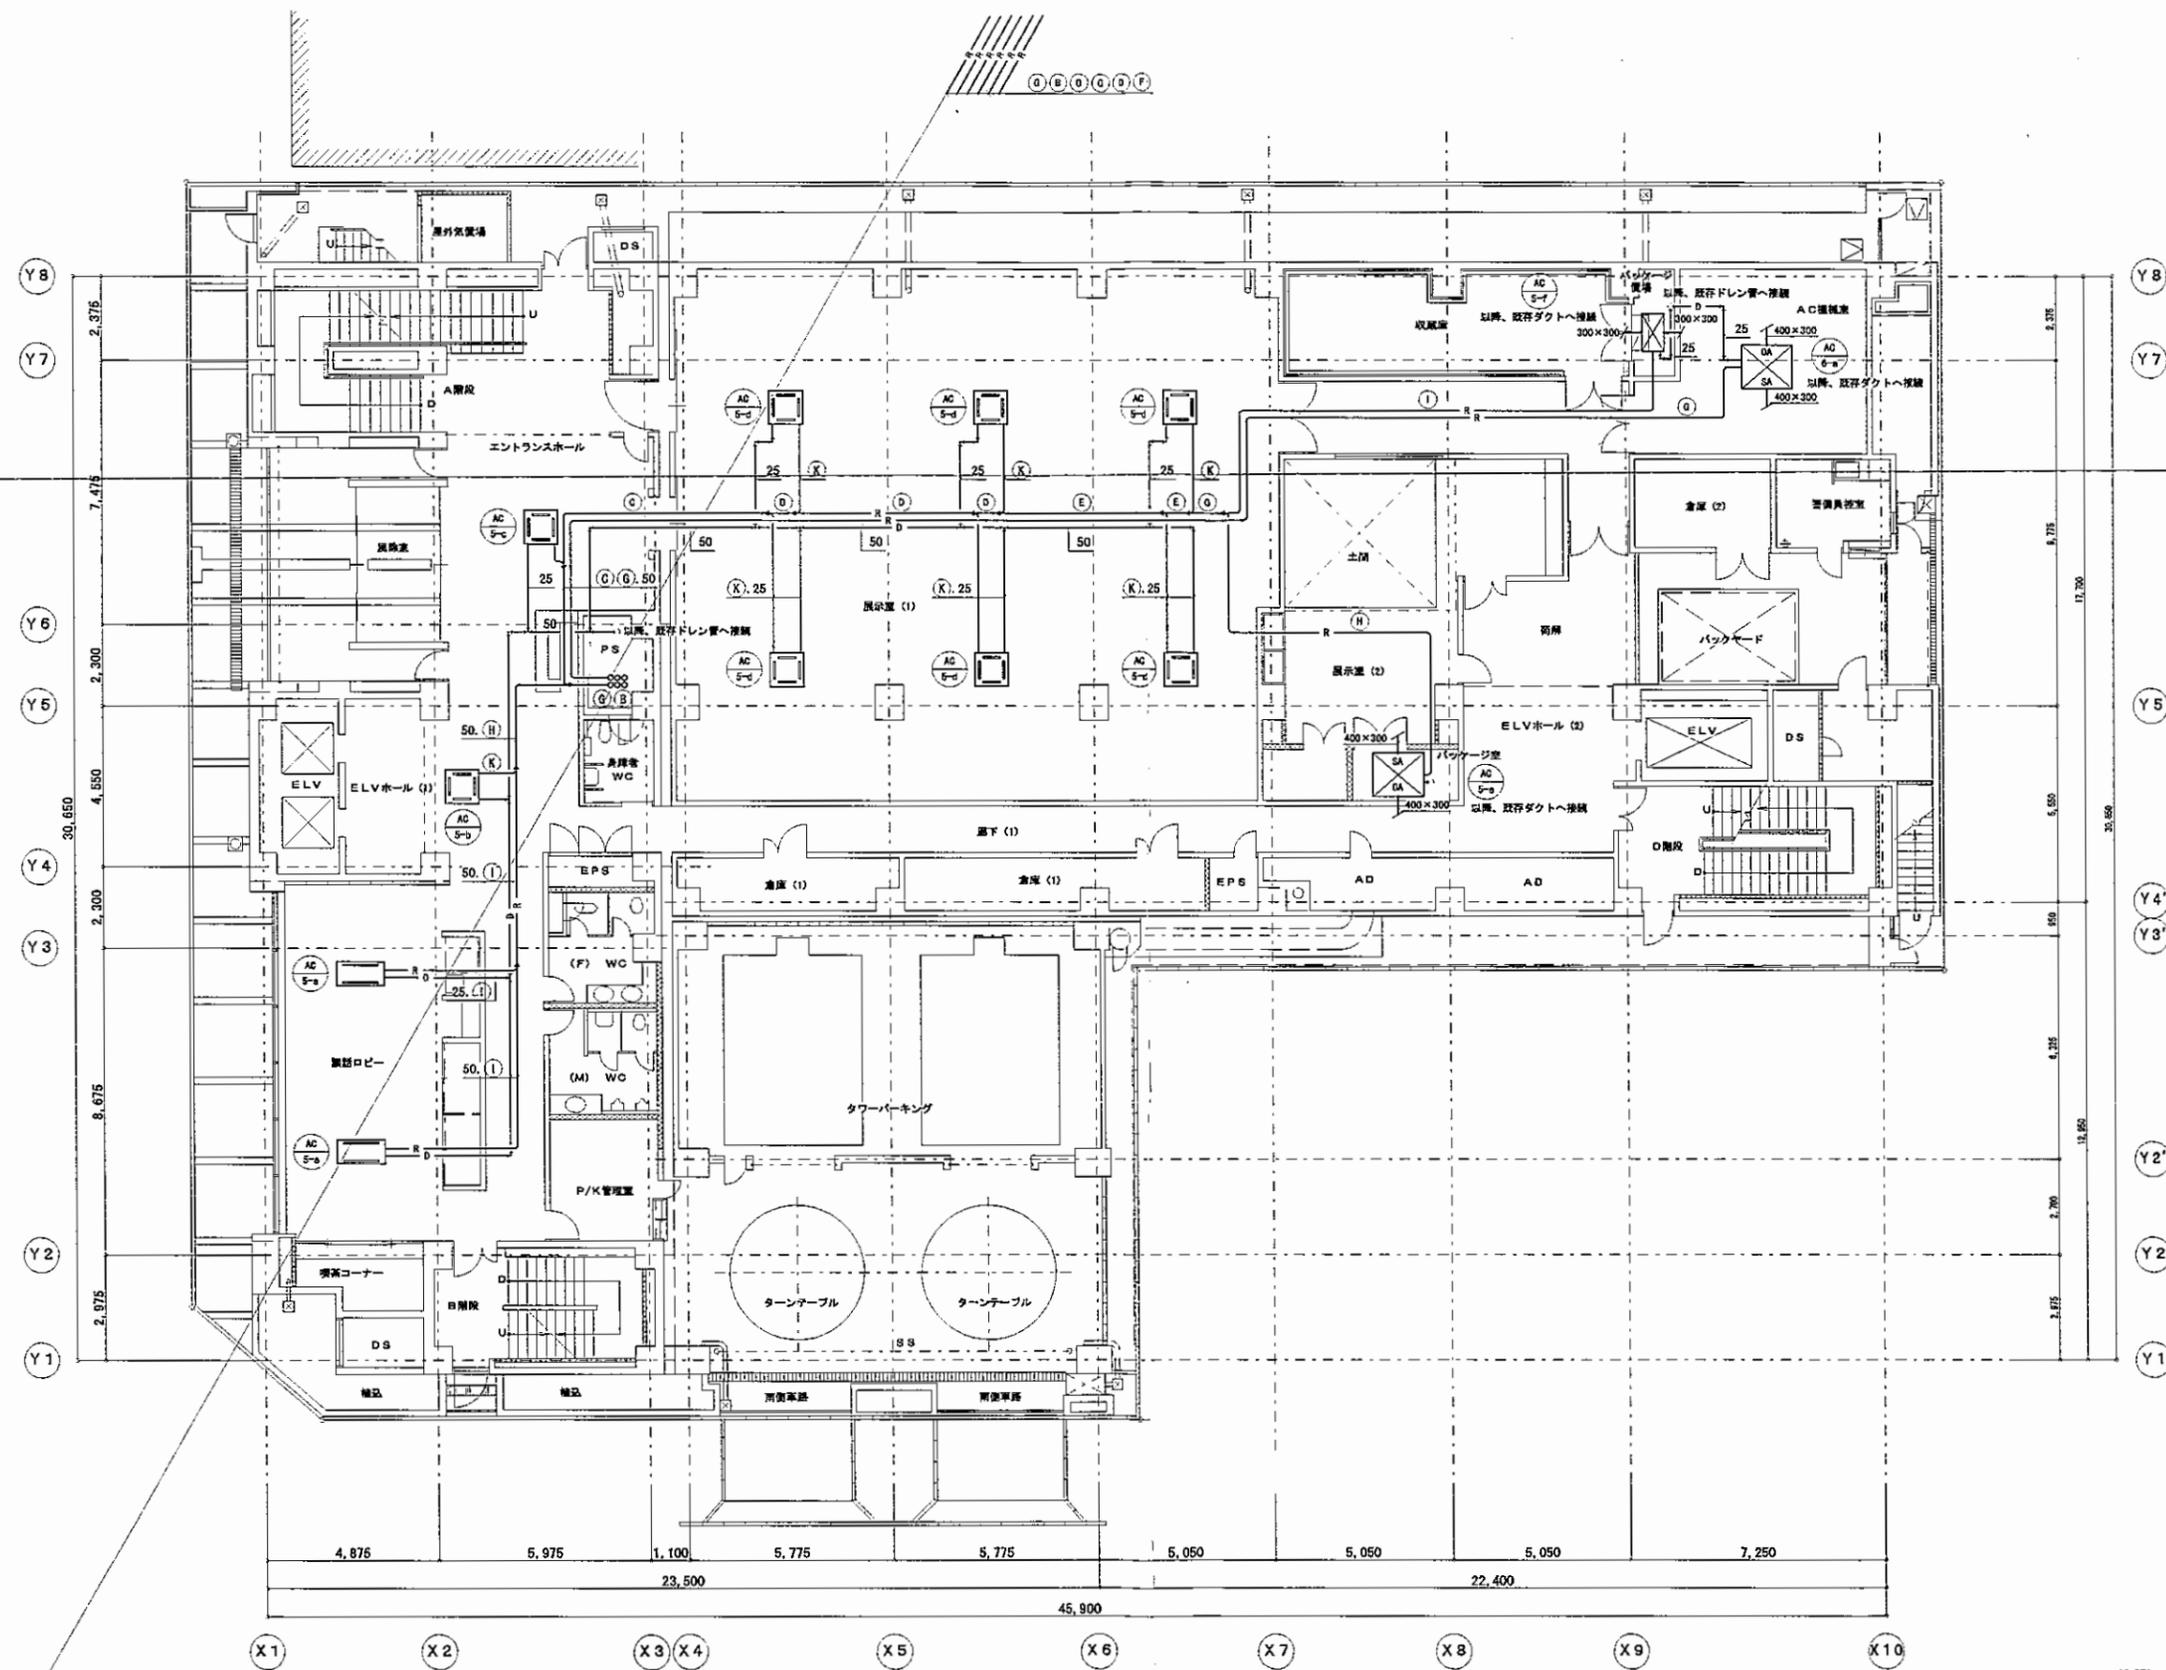

1階平面図


- 注記
1. 室内CO2濃度による外気風量制御
 2. 女子トイレに発電式自動洗浄弁に交換、投音装置取付。
 3. 機械室給排気ファンにタイムスケジュール制御
 4. 給湯温度タイムスケジュール制御

参考図
2007.05.04

冷媒管サイズ表

| 記号 | ガス管 | 液管 |
|-----|---------|---------|
| (A) | 38.1 φ | 19.05 φ |
| (B) | 31.75 φ | 19.05 φ |
| (C) | 28.58 φ | 15.88 φ |
| (D) | 28.58 φ | 12.7 φ |
| (E) | 25.4 φ | 12.7 φ |
| (F) | 25.4 φ | 9.52 φ |
| (G) | 22.22 φ | 9.52 φ |
| (H) | 19.05 φ | 9.52 φ |
| (I) | 15.88 φ | 9.52 φ |
| (J) | 12.7 φ | 9.52 φ |
| (K) | 12.7 φ | 6.35 φ |
| (L) | 9.52 φ | 6.35 φ |

(操作線共差き)

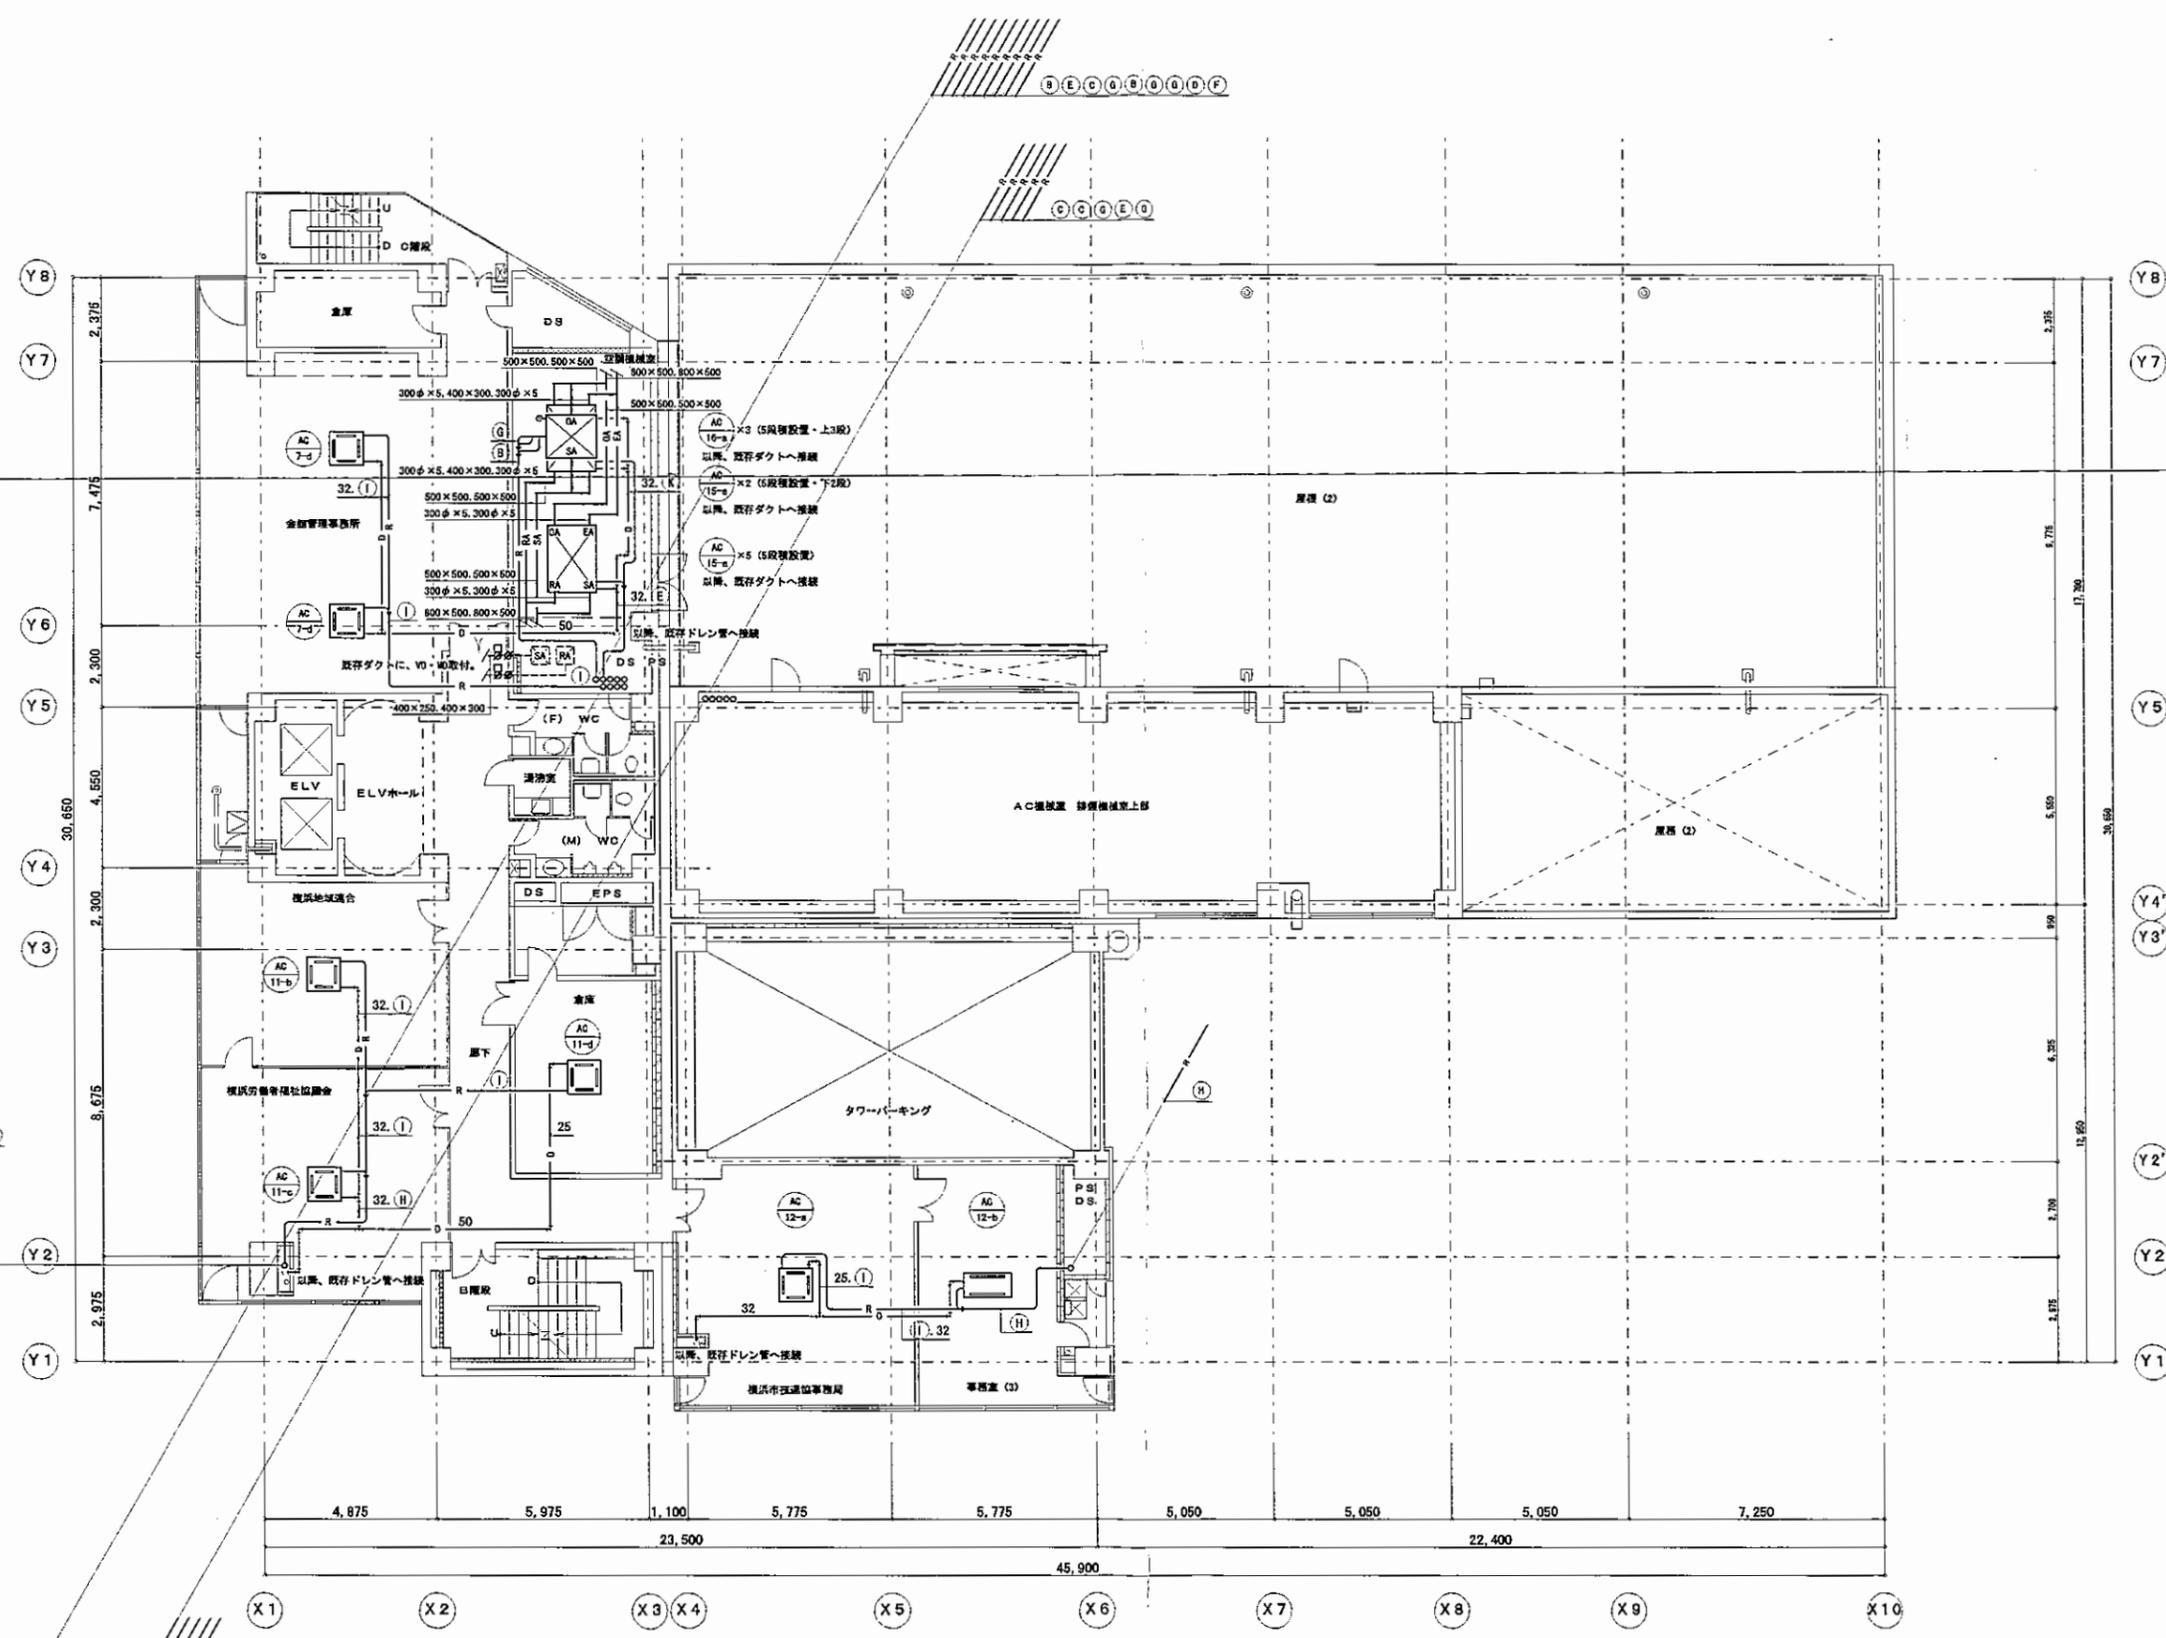

- 注記)
1. 室内CO2濃度による外気風量制御
 2. 女子トイレに非常式自動洗浄弁に交換、脱着装置取付。
 3. 機械室給排気ファンにタイムスケジュール制御
 4. 給湯温度タイムスケジュール制御


4階平面図

参考図
2007.05.09


冷媒管サイズ表

| 記号 | ガス管 | 液管 |
|-----|---------|---------|
| (A) | 38.1 φ | 19.05 φ |
| (B) | 31.75 φ | 19.05 φ |
| (C) | 28.58 φ | 15.88 φ |
| (D) | 28.58 φ | 12.7 φ |
| (E) | 25.4 φ | 12.7 φ |
| (F) | 25.4 φ | 9.52 φ |
| (G) | 22.22 φ | 9.52 φ |
| (H) | 19.05 φ | 9.52 φ |
| (I) | 15.88 φ | 9.52 φ |
| (J) | 12.7 φ | 9.52 φ |
| (K) | 12.7 φ | 6.35 φ |
| (L) | 9.52 φ | 6.35 φ |

(操作線共巻き)

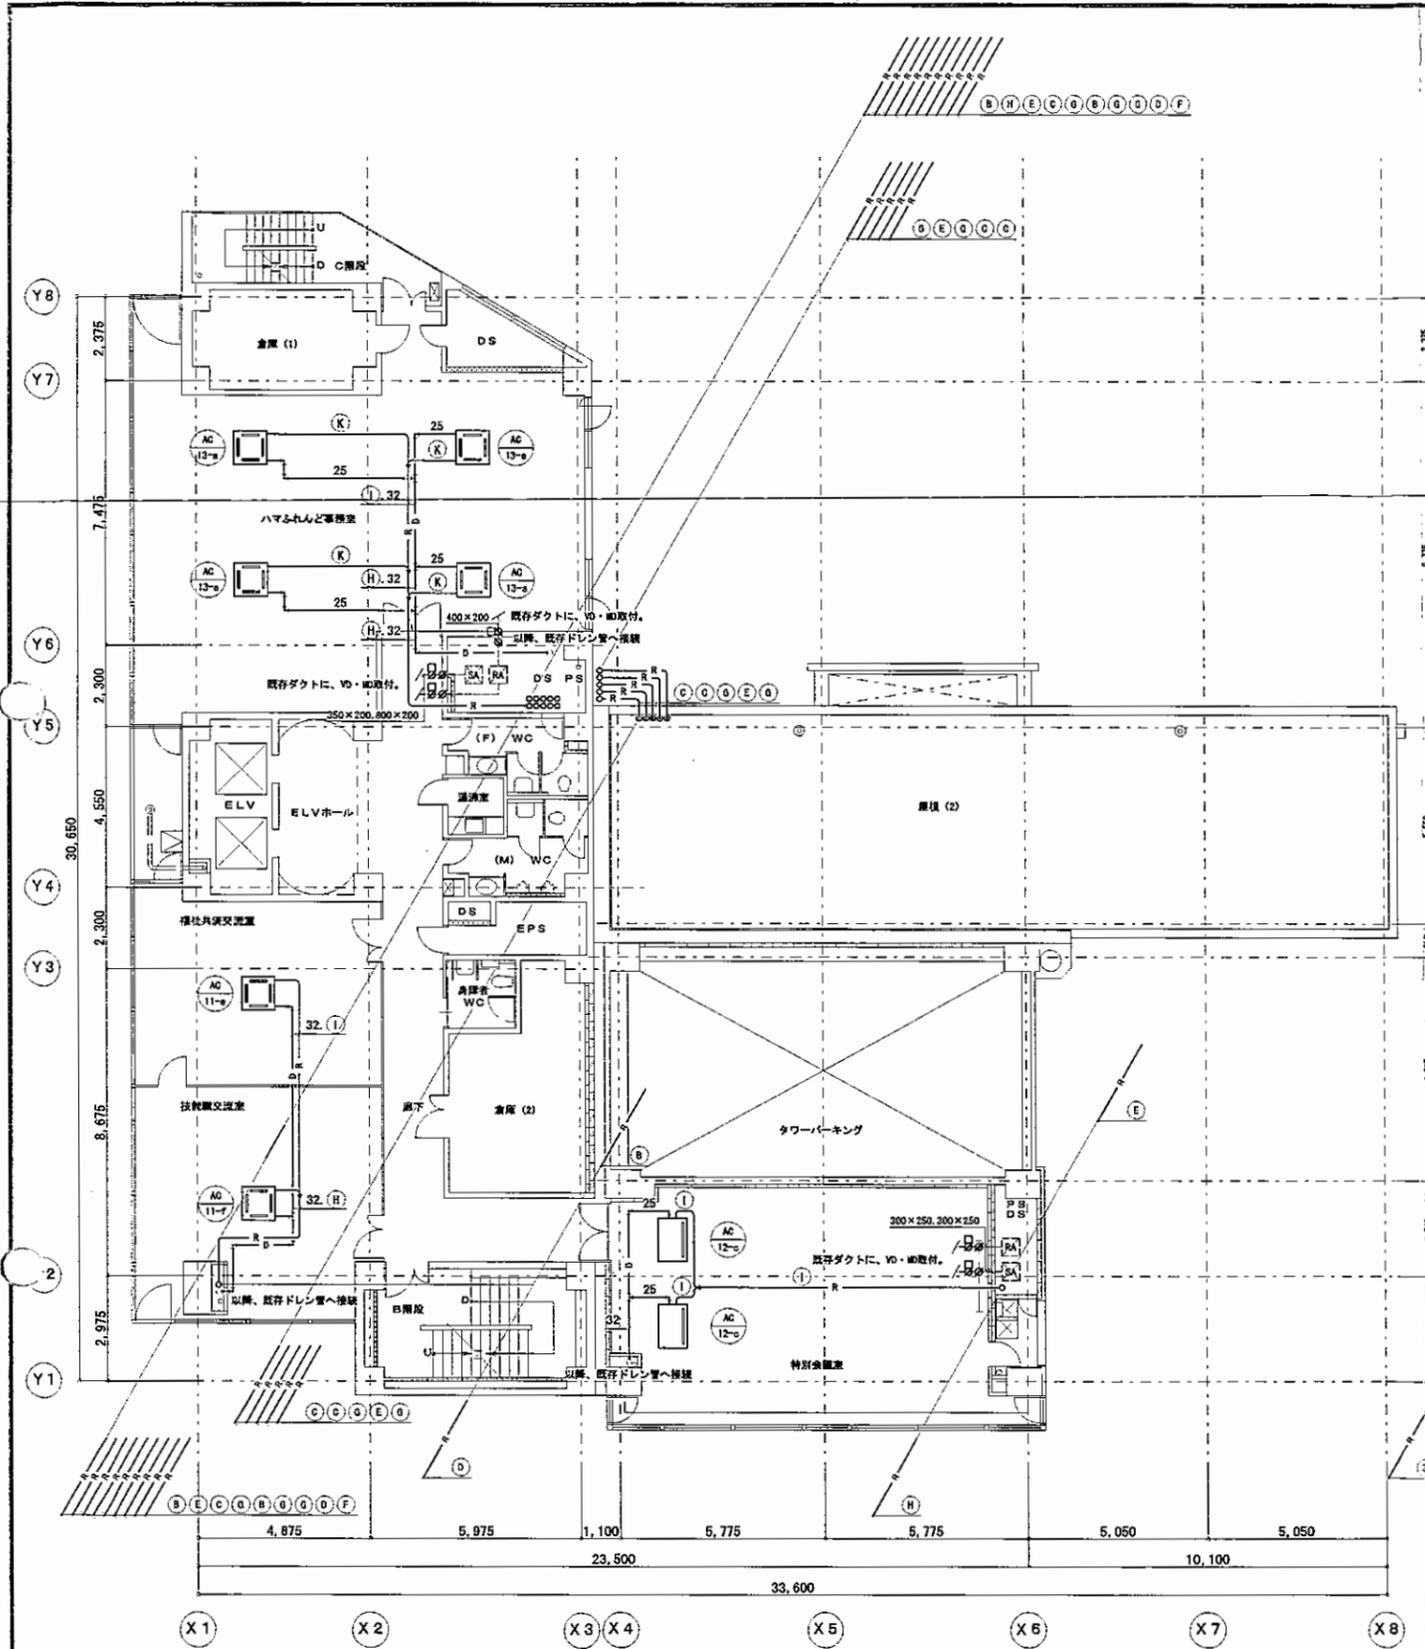

5階平面図

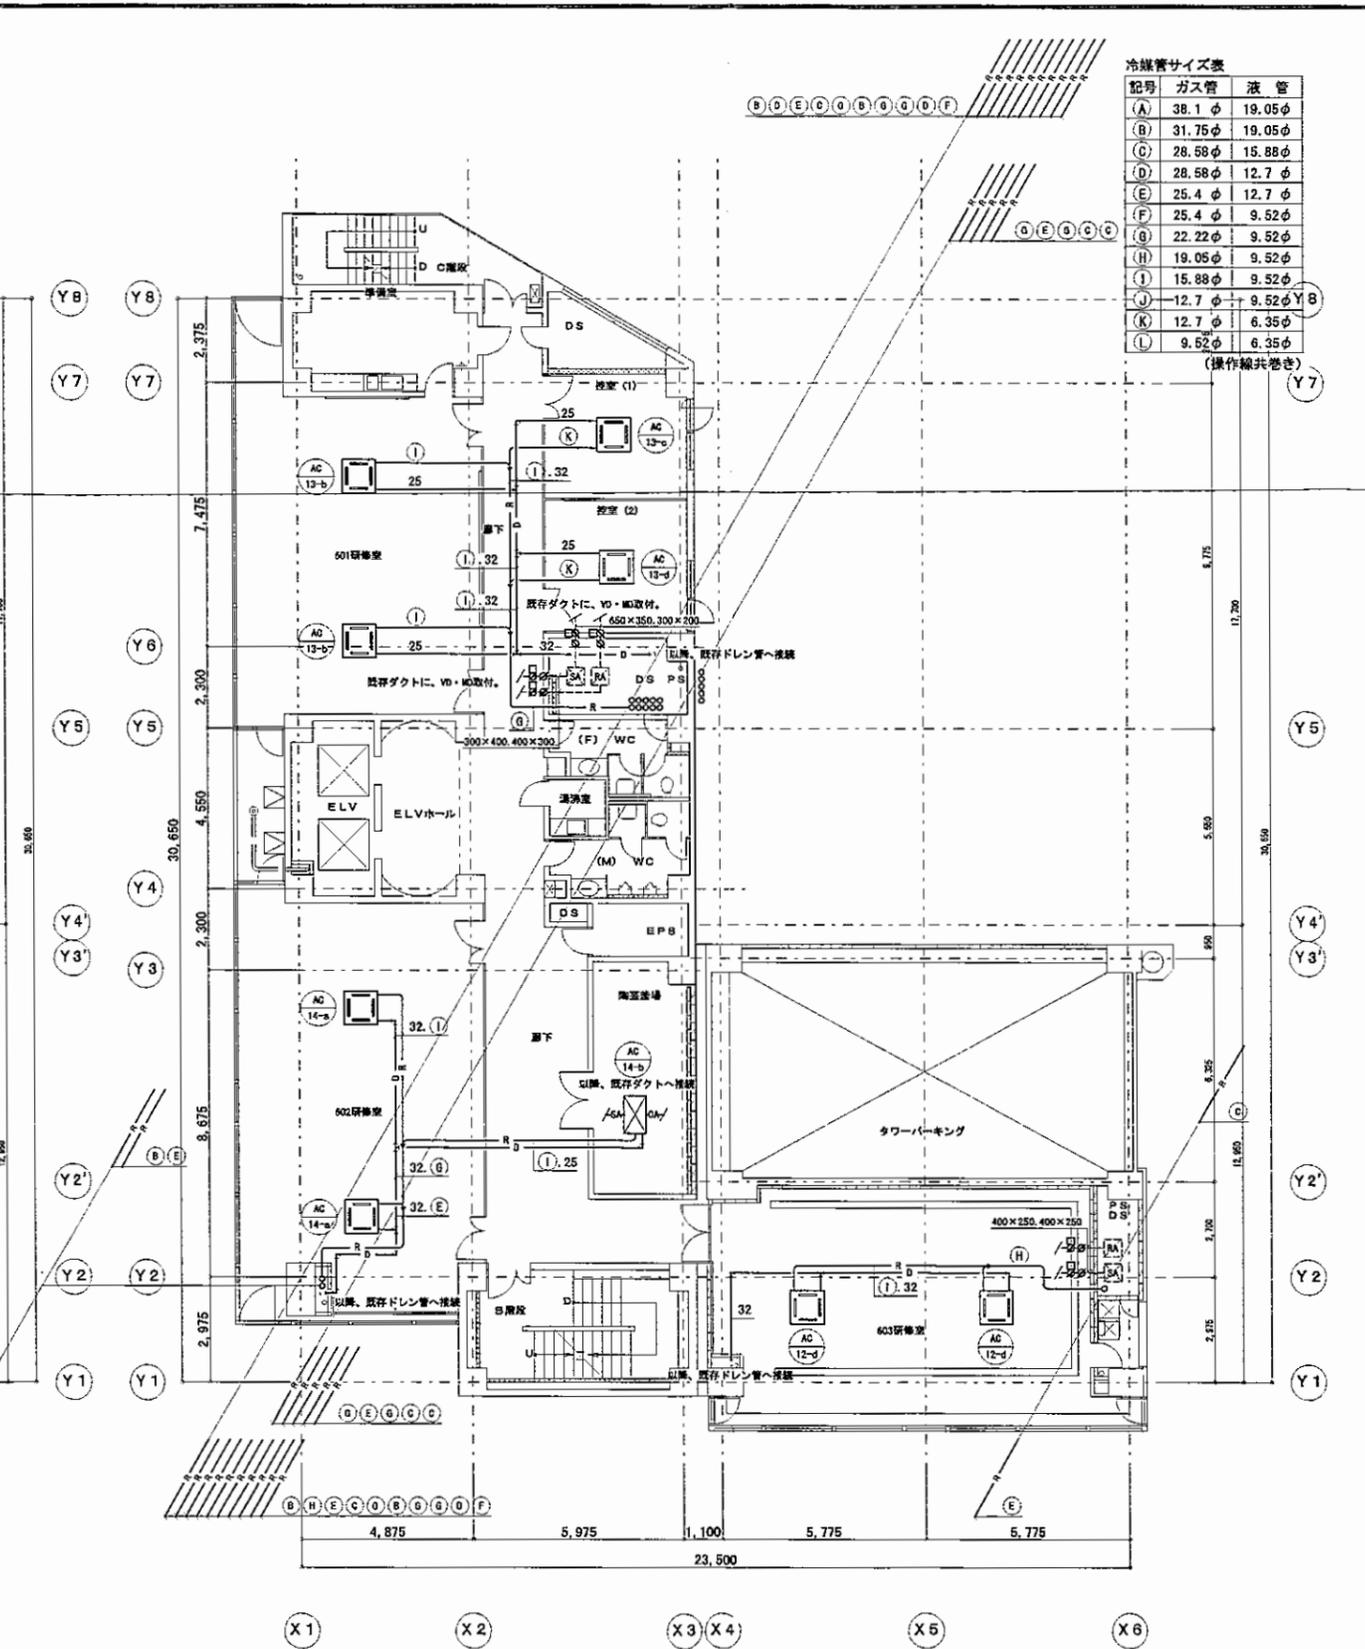

6階平面図


- 注記
1. 室内CO2濃度による外気風量制御
 2. 女子トイレに発電式自動洗浄弁に交換、設置装置取付。
 3. 機室給排気ファンにタイムスケジュール制御
 4. 給湯温度タイムスケジュール制御

参考図
2007.05.09


冷媒管サイズ表

| 記号 | ガス管 | 液管 |
|-----|---------|---------|
| (A) | 38.1 φ | 19.05 φ |
| (B) | 31.75 φ | 19.05 φ |
| (C) | 28.58 φ | 15.88 φ |
| (D) | 28.58 φ | 12.7 φ |
| (E) | 25.4 φ | 12.7 φ |
| (F) | 25.4 φ | 9.52 φ |
| (G) | 22.22 φ | 9.52 φ |
| (H) | 19.05 φ | 9.52 φ |
| (I) | 15.88 φ | 9.52 φ |
| (J) | 12.7 φ | 9.52 φ |
| (K) | 12.7 φ | 6.35 φ |
| (L) | 9.52 φ | 6.35 φ |

(操作線共巻き)

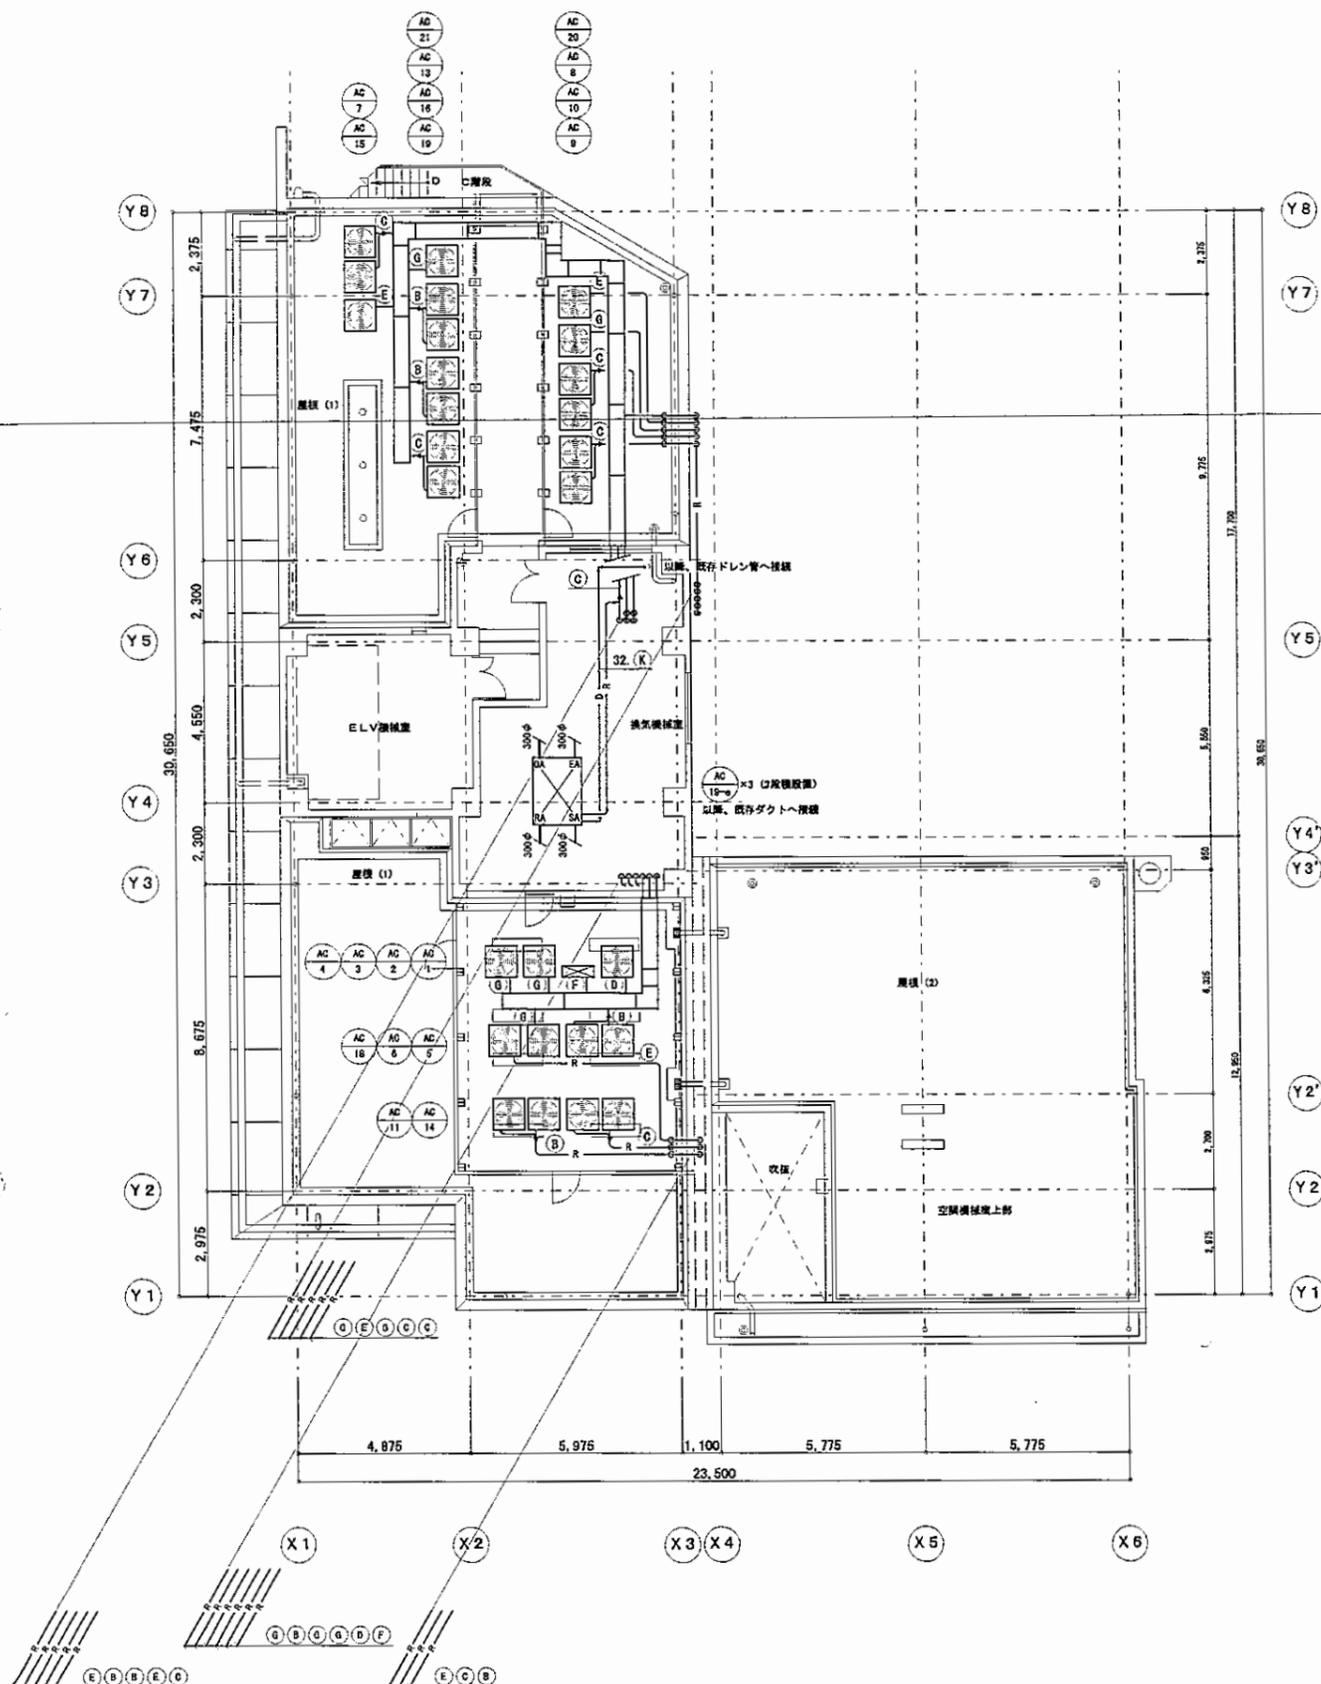

PH1階平面図

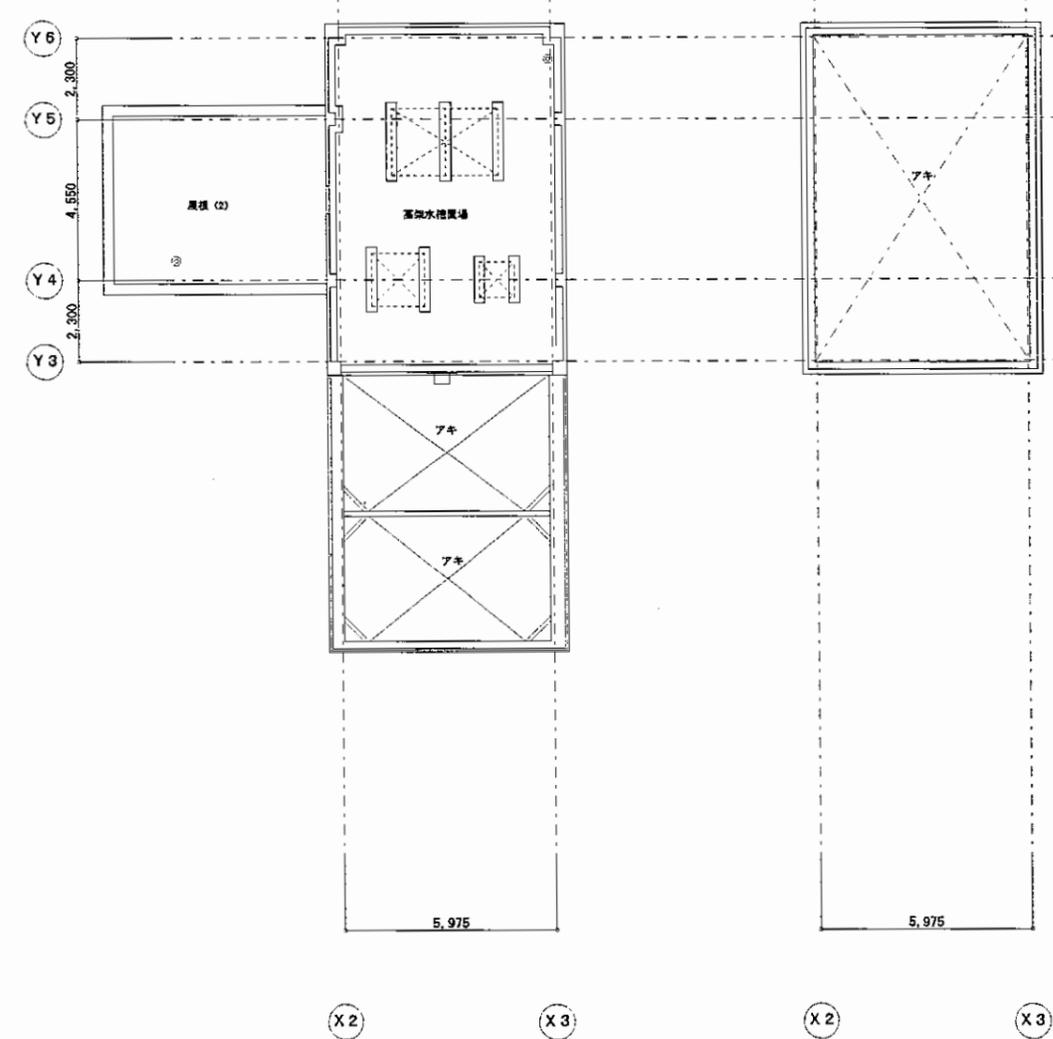


PHR階平面図

- 注記
1. 室内CO2濃度による外気風量制御
 2. 女子トイレに発電式自動洗浄弁に交換、設置装置取付。
 3. 機械室給排気ファンにタイムスケジュール制御
 4. 給湯温度タイムスケジュール制御


参考図
2007.05.06

| 記号 | ガス管 | 液管 |
|-----|--------|--------|
| (A) | 38.1φ | 19.05φ |
| (B) | 31.75φ | 19.05φ |
| (C) | 28.58φ | 15.88φ |
| (D) | 28.58φ | 12.7φ |
| (E) | 25.4φ | 12.7φ |
| (F) | 25.4φ | 9.52φ |
| (G) | 22.22φ | 9.52φ |
| (H) | 19.05φ | 9.52φ |
| (I) | 15.88φ | 9.52φ |
| (J) | 12.7φ | 9.52φ |
| (K) | 12.7φ | 6.35φ |
| (L) | 9.52φ | 6.35φ |

(操作線共巻き)

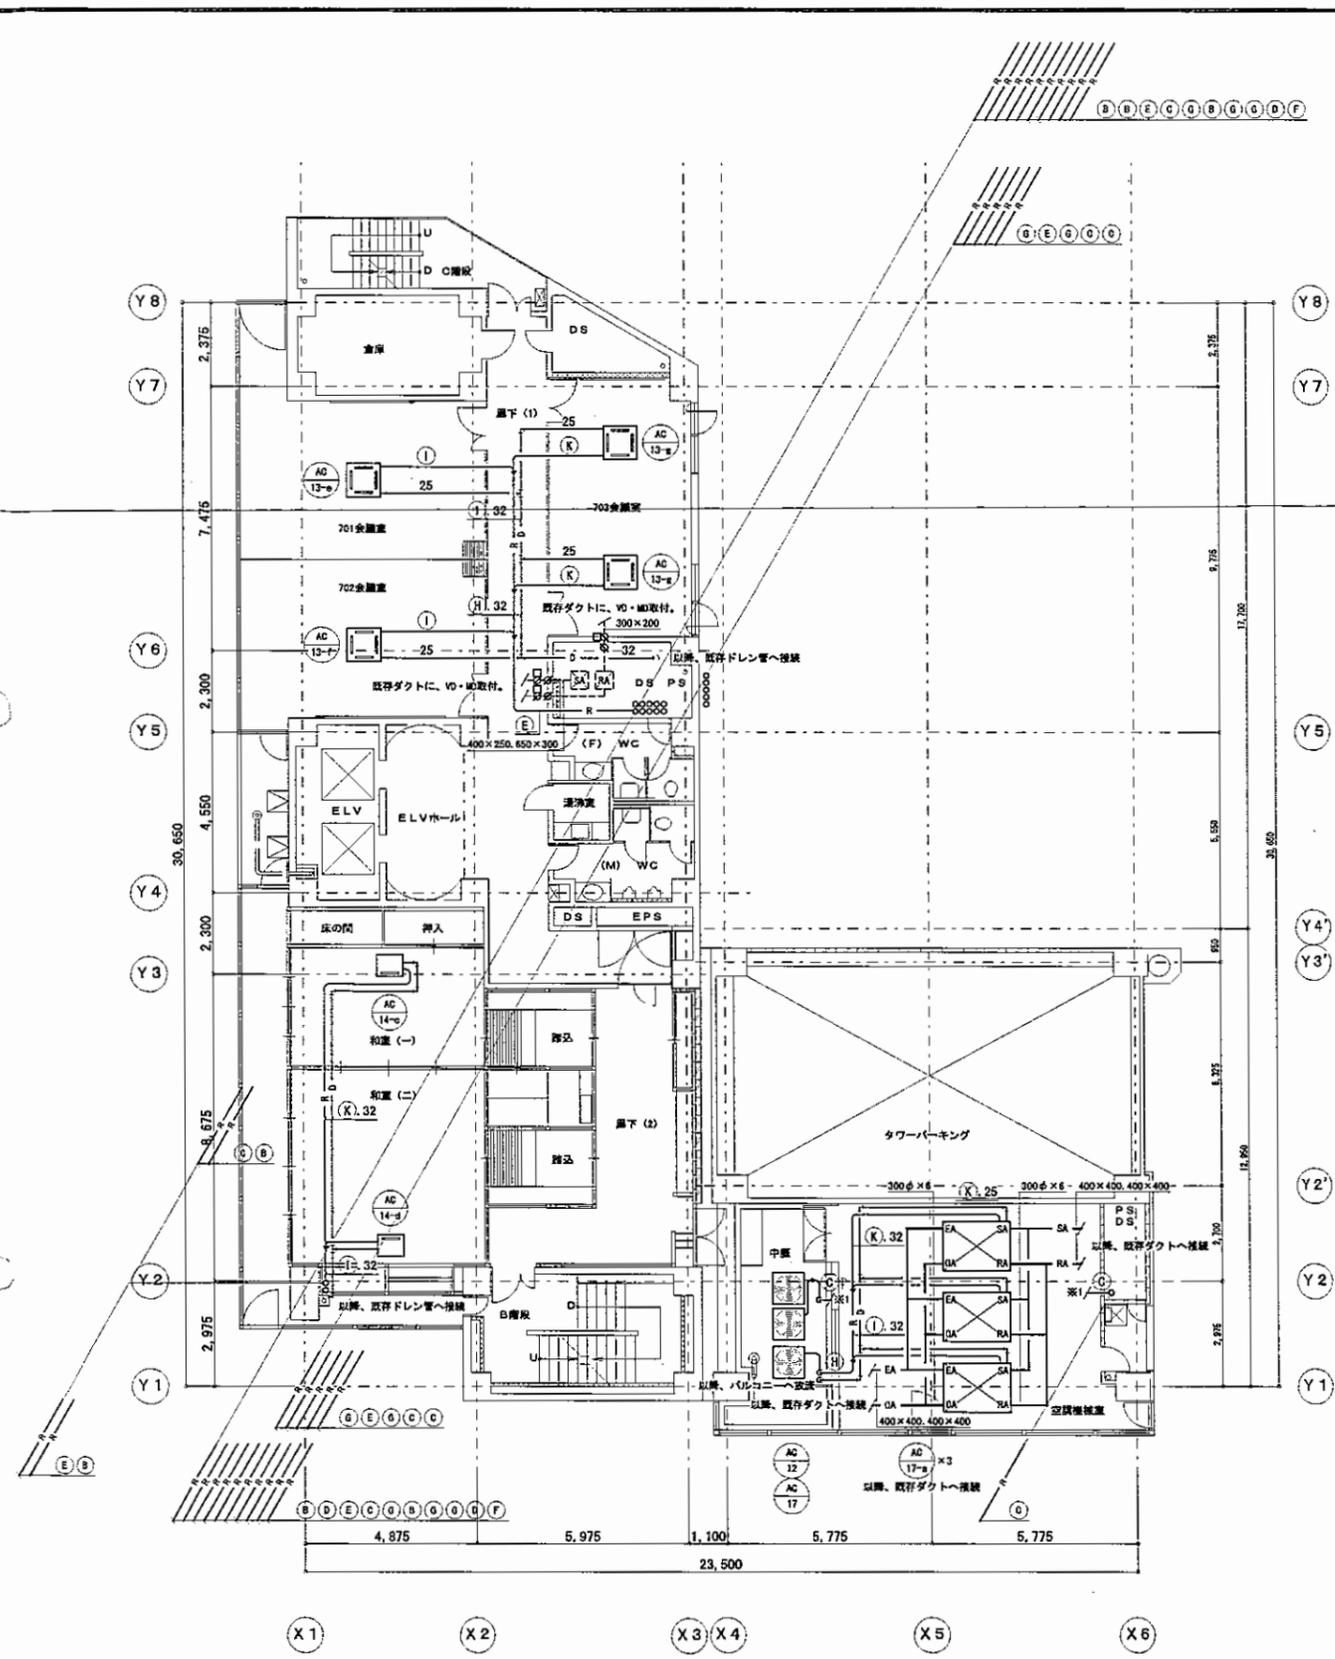

7階平面図

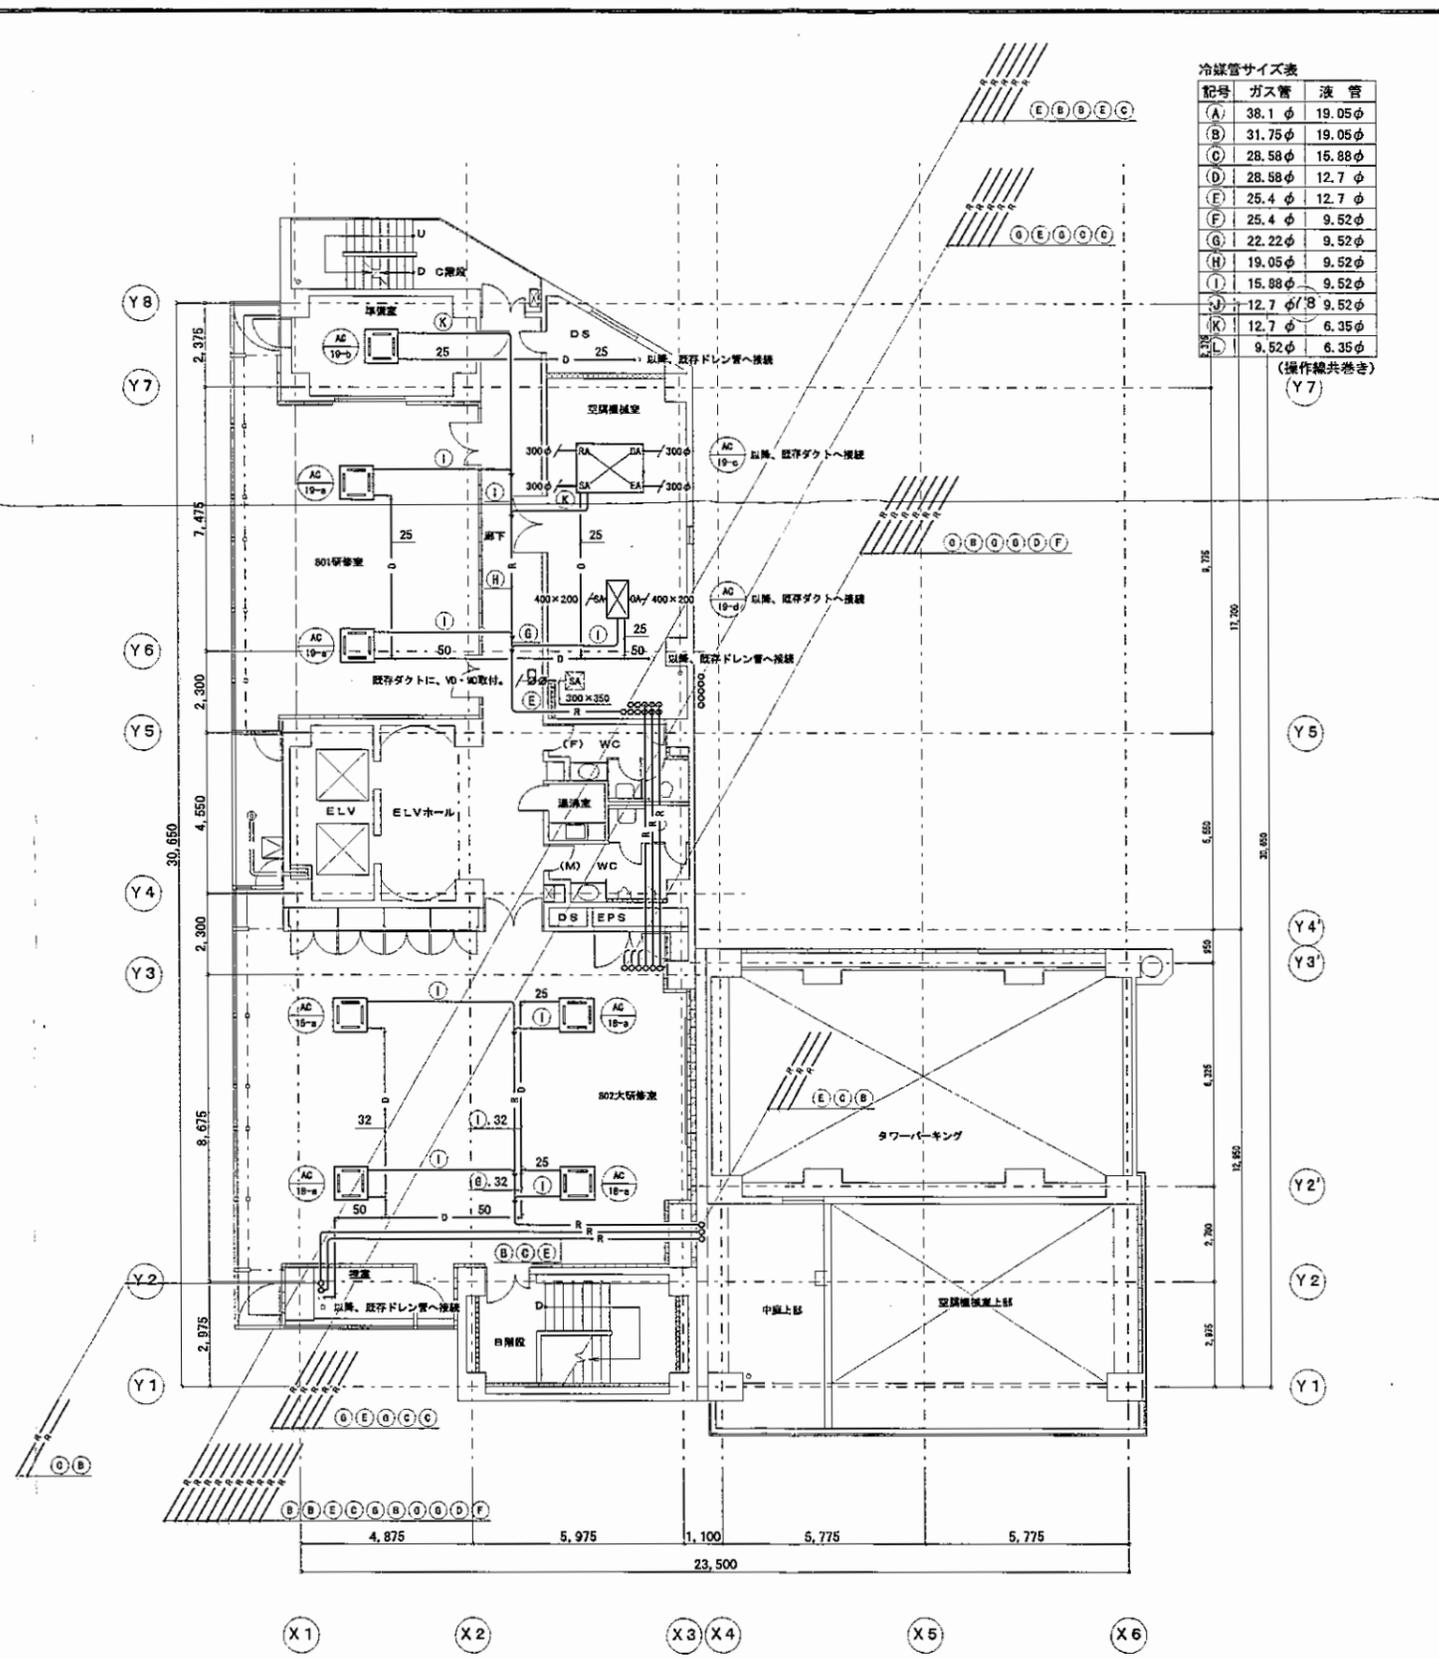

8階平面図

- 注記)
1. 室内CO₂濃度による外気風量制御
 2. 女子トイレに発電式自動洗浄弁に交換、脱音装置取付。
 3. 機械室給排気ファンにタイムスケジュール制御
 4. 給湯温度タイムスケジュール制御

参考図
2007.05.20

横浜市関内地区3施設 ESCO事業

横浜市技能文化会館

電気設備工事

完成図

平成20年1月

株式会社サンコーシャグループ

| 工事種別 | 用途番号 | 建物種類番号 | 建物固有番号 | | | 施設番号 | | | 図面種別番号 | 図面固有番号 | | | 特記号 |
|------|------|--------|--------|---|---|------|---|---|--------|--------|---|---|-----|
| H | 2 | 4 | 2 | 0 | 5 | 0 | 7 | 1 | 4 | 0 | 0 | 1 | |

図面リスト

| 図面番号 | 図面名称 | 縮尺 |
|------|-------------|-------|
| E | 図面リスト | — |
| E-00 | 特記仕様書 | — |
| E-01 | 動力幹線系統図 | — |
| E-02 | 地下1階平面図 | 1/100 |
| E-03 | 1階平面図 | 1/100 |
| E-04 | 2階平面図 | 1/100 |
| E-05 | 3階平面図 | 1/100 |
| E-06 | 4階平面図 | 1/100 |
| E-07 | 5階・6階平面図 | 1/100 |
| E-08 | 7階・8階平面図 | 1/100 |
| E-09 | PH1・PHR階平面図 | 1/100 |
| E-10 | 盤類結線図 | — |

完成図

| | | | | | | | | | | | | | | | | | | | | | | | | | | | | | | | | |
|--|--|--|-----------------|--|--|-------------------|--|--|----|--|--|----|--|--|----|--|--|----|--|--|-----------|--|--|----------------|--|--|----|--|--|----|--|--|
| | | | 株式会社サンコーシヤ グループ | | | 工事名称 | | | 事業 | | | 設計 | | | 建設 | | | 作図 | | | 日付 | | | 図面名称 | | | 縮尺 | | | 図番 | | |
| | | | | | | 横浜市開内地区3施設 ESCO事業 | | | 山中 | | | 笠原 | | | 菊池 | | | 小栗 | | | 2008.1.31 | | | 横浜市技能文化会館 電気設備 | | | — | | | E | | |
| | | | | | | | | | | | | | | | | | | | | | | | | 図面リスト | | | | | | | | |

特 記 仕 様 書

| 工事種別 | 用途番号 | 建物種類番号 | 建物固有番号 | | | 施設番号 | | | 図面種別番号 | 図面固有番号 | | | 特記号 |
|------|------|--------|--------|---|---|------|---|---|--------|--------|---|---|-----|
| H | 2 | 4 | 2 | 0 | 5 | 0 | 7 | 1 | 4 | 0 | 0 | 2 | |

1. 工事名称 横浜市関内地区3施設ESCO事業

2. 工事場所 横浜市技能文化会館 横浜市中区万代町2丁目4番地の7

3. 工期 平成19年 8月 ~ 平成20年 1月

4. 建物概要 SRC造 地上8階 地下1階 延べ床面積:6,256.77m²+駐車場 874.68m²

5. 工事項目

空調設備工事

1). 機器設備工事

2). 配管設備工事

3). ダクト設備工事

4). 換気設備工事

5). 自動制御設備工事

6). 撤去工事

給排水衛生設備工事

1). 衛生器具取替え設備工事

電気設備工事

1). 新設空調機器電源工事

2). 既設蛍光灯安定器更新工事

6. 総 則

1). 本工事は本仕様書及び設計図書に記載なき事項は全て共通仕様書に準拠し、施工するものとする。

機械設備共通仕様書:(社)空調和・衛生工学会 空調和・衛生設備工事標準仕様書

電気設備共通仕様書:(社)公共建築協会 公共建築工事標準仕様書(電気設備工事編)

2). 本工事を施工するに際しては、担当係員の指示に従い、細心の注意と高度の技術を駆使してこれに当り、併せて官公署の規定並びに法令に準拠して施工するものとする。

7. 一般事項

1). 設計図書、仕様書に疑義を生じた場合は、担当係員に申出て協議の上担当係員の指示に従うものとする。

2). 設計図書に記載なき事項であっても、機能上施工しなければならないものについては請負者の負担で施工するものとする。

3). 本工事を施工するに当たり必要な諸官庁への手続きは、請負者の負担にて遅滞なく速やかに行う事とする。

4). 本工事に使用する主要機材は、担当係員に承諾書を提出し、承諾を受けた後に製作、施工するものとする。

5). 本工事竣工後は速やかに下記の図面並びに書類の提出をするものとする。

完成図

機器完成図

機器取扱い説明書及び操作取扱い説明書

保守点検連絡一覧表

以上、一式 1部

8. 特記事項

1). 関係各官庁打合せ、協議事項を確認の上施工を行う事。

2). 個室等に防火上主要な間仕切りが有り、建築図を確認の上、区画処理を行う事。

3). 機器の転倒防止に十分考慮を行う事。

9. 工事概要 冷暖房換気設備工事

1). 機器設備工事

本工事は、電気式ヒートポンプビル用マルチパッケージ空調機器及び熱源機器の納入、据付及び試運転迄の一切とする。

2). 配管設備工事

本工事は、上記機器の配管を行うものとし、冷媒、ドレン、冷温水、冷却水等の配管、防露塗装及び試験迄の一切とする。又、パッケージリモコン工事等の、配管配線工事及び試運転調整迄の一切を行う。

3). ダクト設備工事

本工事は、上記機器に係わる空調用ダクトを施工するもので、ダクトの製作、吊込み、保温塗装風量調整迄の一切とする。

4). 換気設備工事

本工事は、上記機器に係わる換気用ダクトを施工するもので、ダクトの製作、吊込み、塗装、風量調整迄の一切とする。

5). 自動制御設備工事

本工事は、上記機器に係わる自動制御設備を施工するもので、図示の機器の納入、取付及び配管、配線、調整迄の一切とする。

6). 撤去工事

本工事は、図示の機器及び周辺の配管、ダクトの撤去、処分迄の一切とする。

給排水衛生設備改修工事

1). 衛生器具設備更新工事〔補助対象外〕

本工事は図示の衛生器具の内 洗浄装置の更新及び擬音装置の取付を行う。

電気設備工事

1). 新設空調機器電源工事

本工事は図示の空調機器への電源工事とし、配管及び配線迄の一切とする。

2). 既設蛍光灯安定器更新工事

本工事は図示の既設蛍光灯安定器を電子安定器に更新する迄の一切とする。

10. 管 材 下記以外は共通仕様書によるものとする。

冷媒管 冷媒配管用断熱被覆銅管 JIS H 3300 (原管)

給水管 水道用硬質塩化ビニルライニング銅管 (SGP-VB) JWVA K 116

ドレン管 硬質ポリ塩化ビニル管 (VP) JIS K 6741

11. 保 温 下記以外は共通仕様書によるものとする。

冷媒管 隠蔽 発泡ポリエチレン ガス管10mm 液管10mm (一部7.5mm)

屋外露出 同上 + ガルバリウム鋼板 (一部、配管化粧カバー)

機械室 同上 + キャンパステープ巻き

ドレン管 隠蔽 発泡ポリエチレン (外層フィルム付)

給水管 隠蔽 保温材 + きつ甲金網仕上げ

機械室 保温材 + アルミガラスクロス


空調ダクト 隠蔽 保温材 + きつ甲金網仕上げ

機械室 保温材 + アルミガラスクロス

完成図

| 工事名称 | 事業 | 設計 | 建設 | 作図 | 日付 | 図面名称 | 縮尺 | 図番 |
|-----------------|----|----|----|----|-------------|------------------------------|----|------|
| 株式会社サンコーシヤ グループ | 山中 | 笠原 | 菊池 | 小栗 | 2008. 1. 31 | 横浜市関内地区3施設 ESCO事業 電気設備 特記仕様書 | — | E-00 |

| 工事種別 | 用途番号 | 建物種類番号 | 建物固有番号 | 施設番号 | 図面種別番号 | 図面固有番号 | 特記号 |
|------|------|--------|--------|------|--------|--------|-----|
| H | 2 | 4 | 205 | 071 | 4 | 003 | |

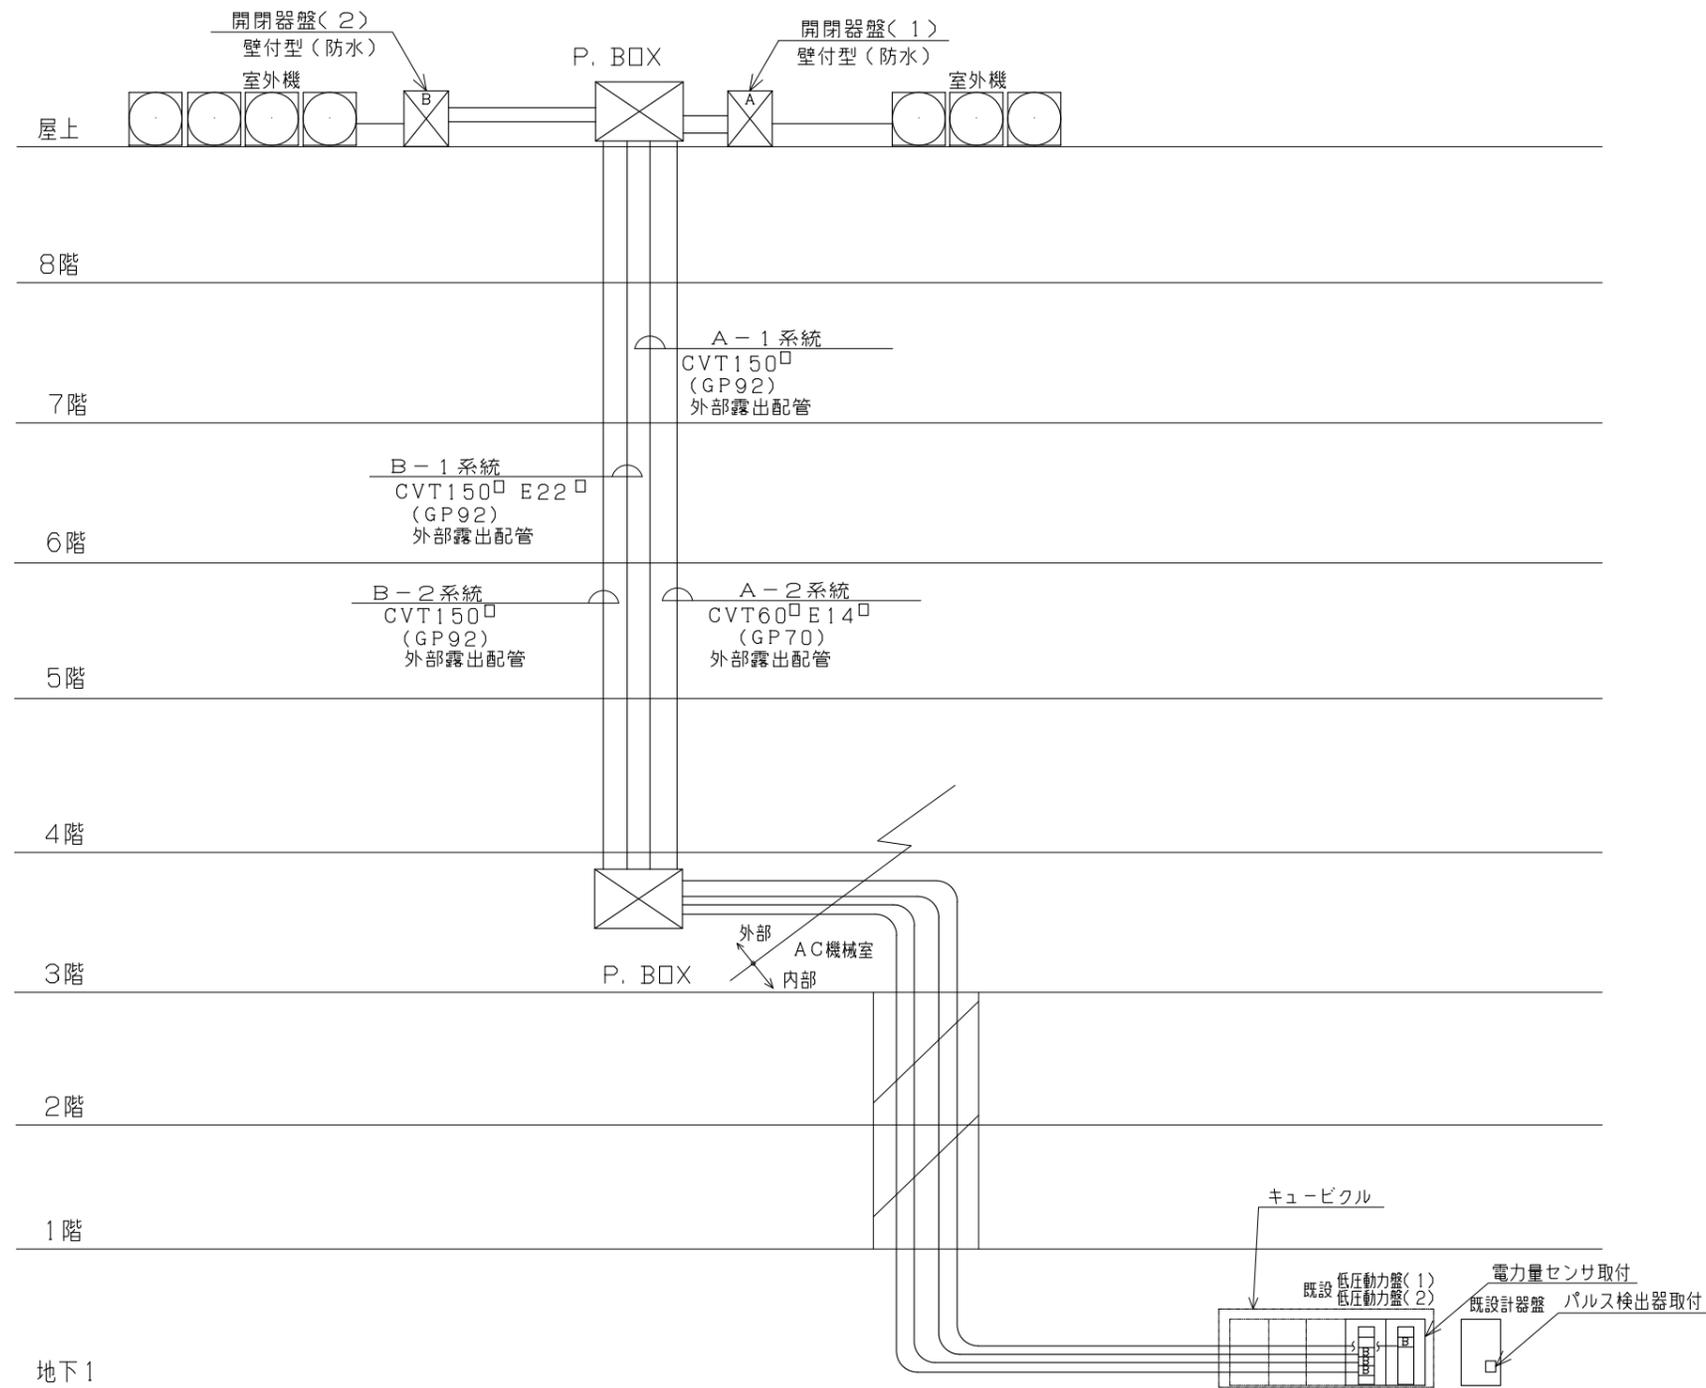

動力幹線系統図


注記

1. P-B1-B盤において室内機電源供給、盤改造有り。
2. P-7-A盤において排気機電源供給、盤改造有り。

完成図

| 工事名称 | 事業 | 設計 | 建設 | 作図 | 日付 | 図面名称 | 縮尺 | 図番 |
|-----------------|-------------------|----|----|----|----|-----------|---------------------------|------|
| 株式会社サンコーシャ グループ | 横浜市開内地区3施設 ESCO事業 | 山中 | 笠原 | 菊池 | 小栗 | 2008.1.31 | 横浜市技能文化会館 電気設備 動力幹線系統図 | E-01 |

| 工事種別 | 用途番号 | 建物種類番号 | 建物固有番号 | 施設番号 | 図面種別番号 | 図面固有番号 | 特記号 |
|------|------|--------|--------|------|--------|--------|-----|
| H | 2 | 4 | 205 | 071 | 4 | 005 | |

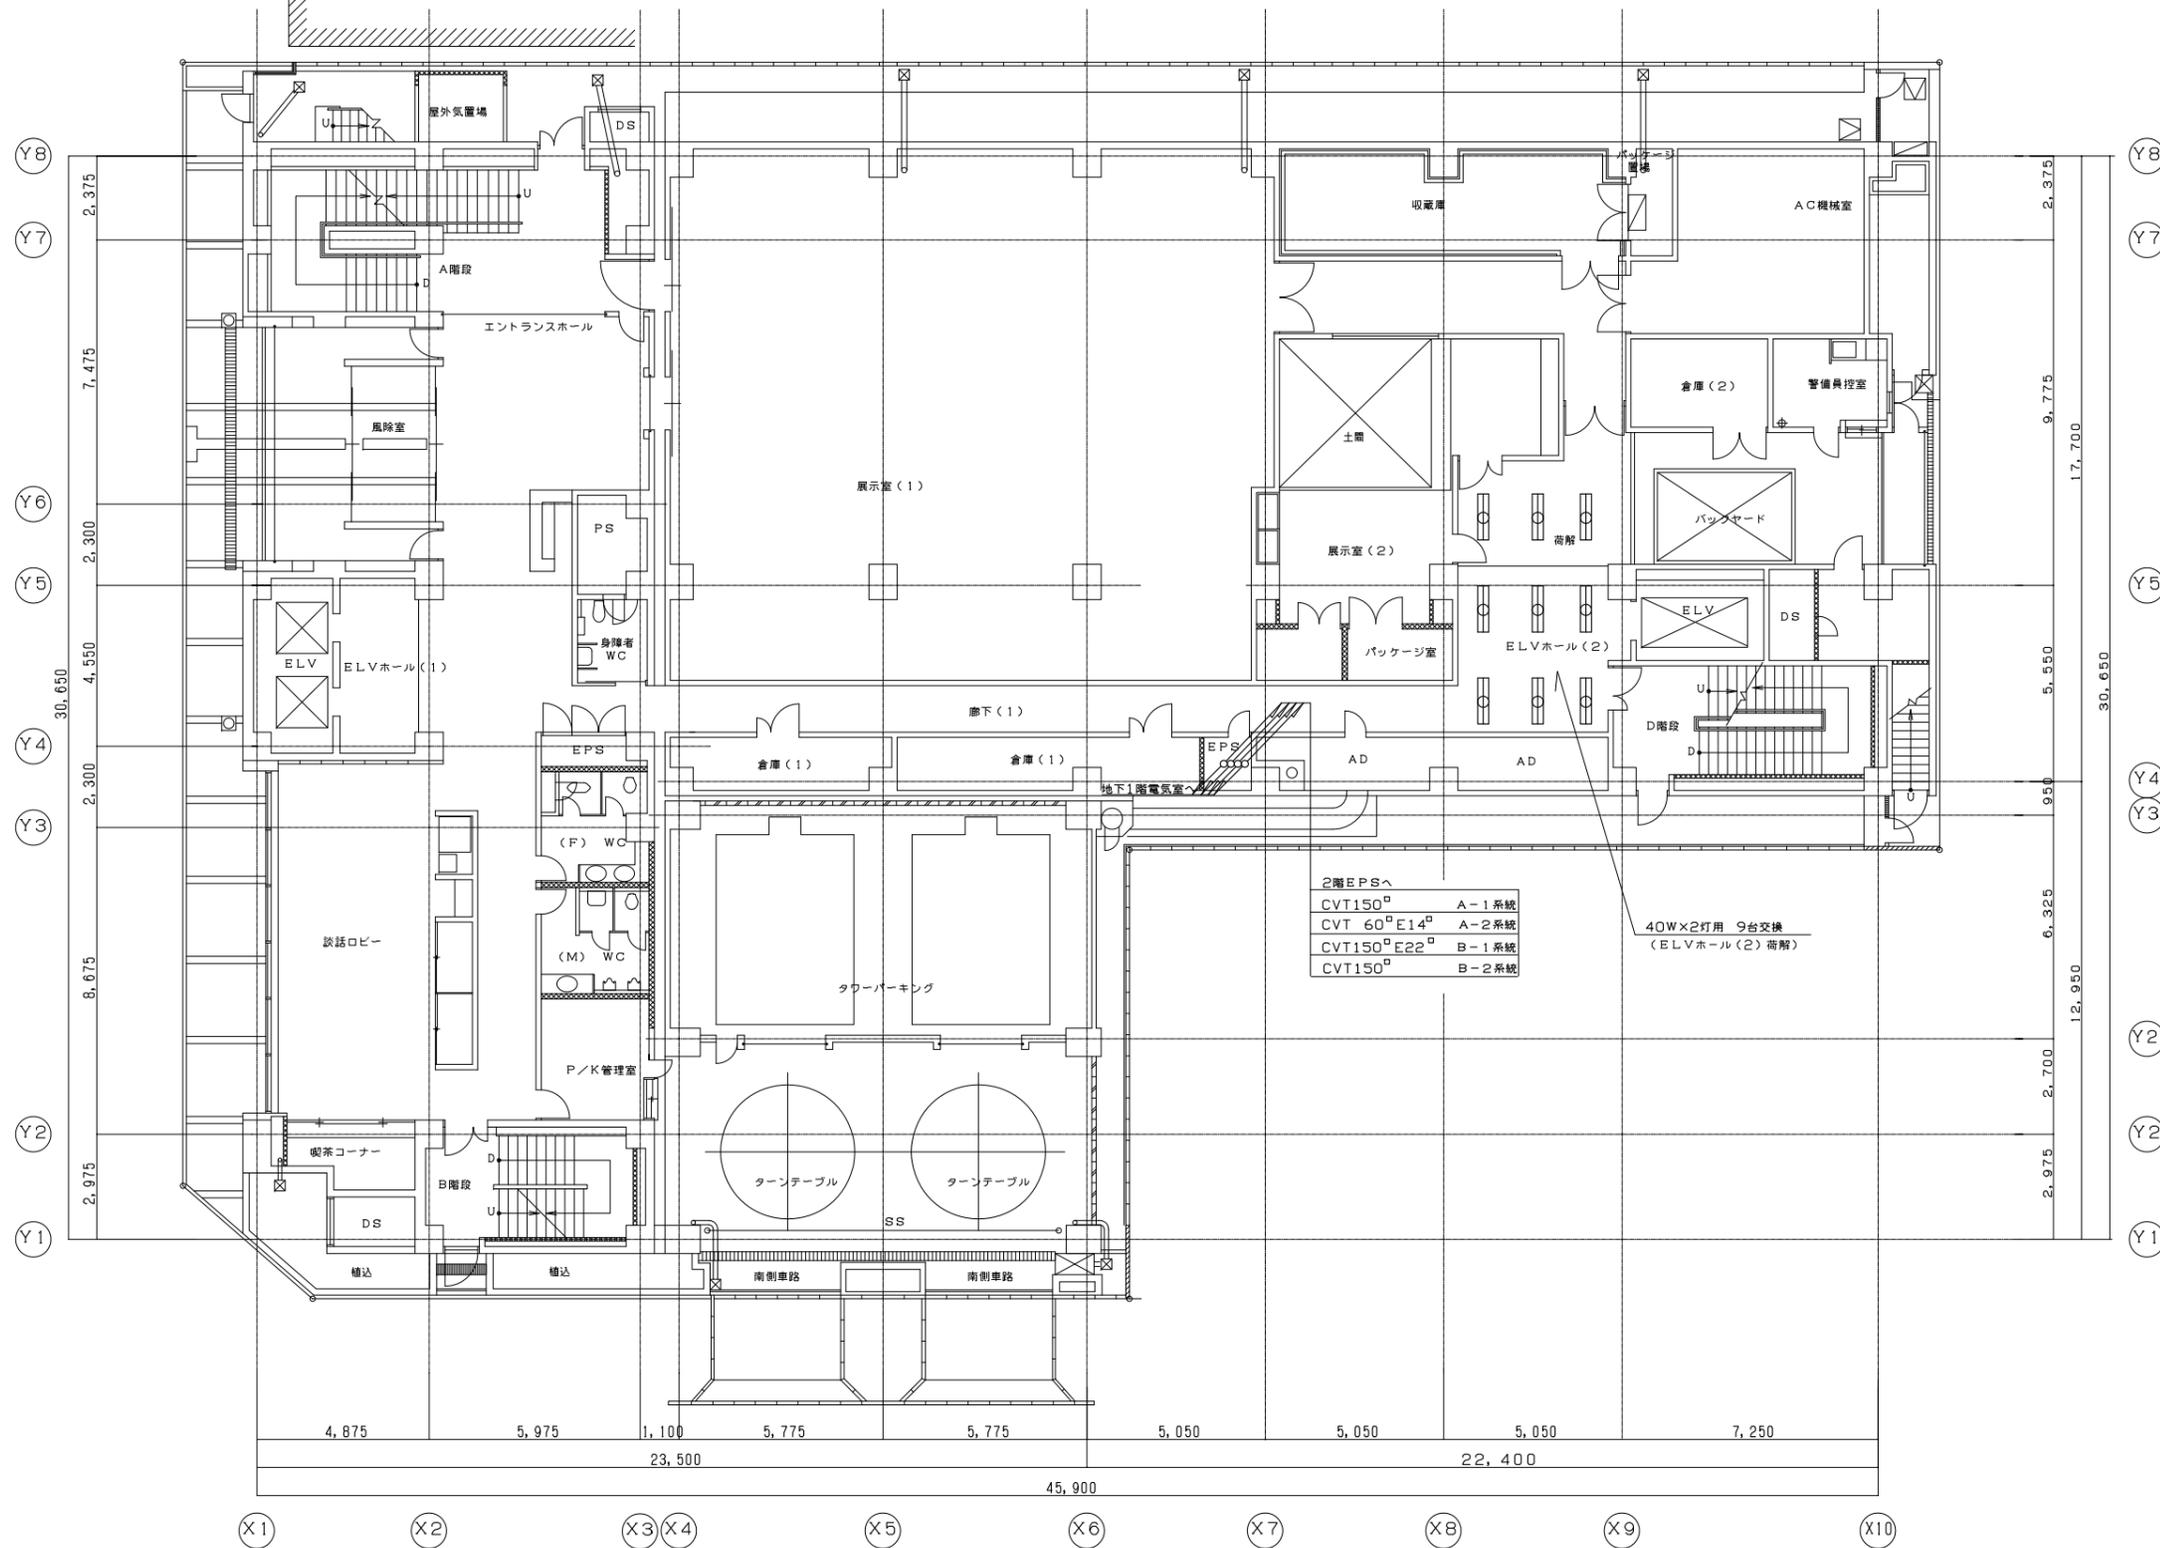


1階平面図

完成図

| 工事名称 | 事業 | 設計 | 建設 | 作図 | 日付 | 図面名称 | 縮尺 | 図番 |
|-----------------|-------------------|----|----|----|----|-----------|-------------------------|------------|
| 株式会社サンコーシャ グループ | 横浜市開内地区3施設 ESCO事業 | 山中 | 笠原 | 菊池 | 小栗 | 2008.1.31 | 横浜市技能文化会館 電気設備 1階平面図 | 1/200 E-03 |

| 工事種別 | 用途 | 建物種類 | 建物固有番号 | 施設番号 | 図面種別 | 図面固有番号 | 特記 |
|------|----|------|--------|------|------|--------|----|
| H | 2 | 4 | 205071 | 4006 | | | |

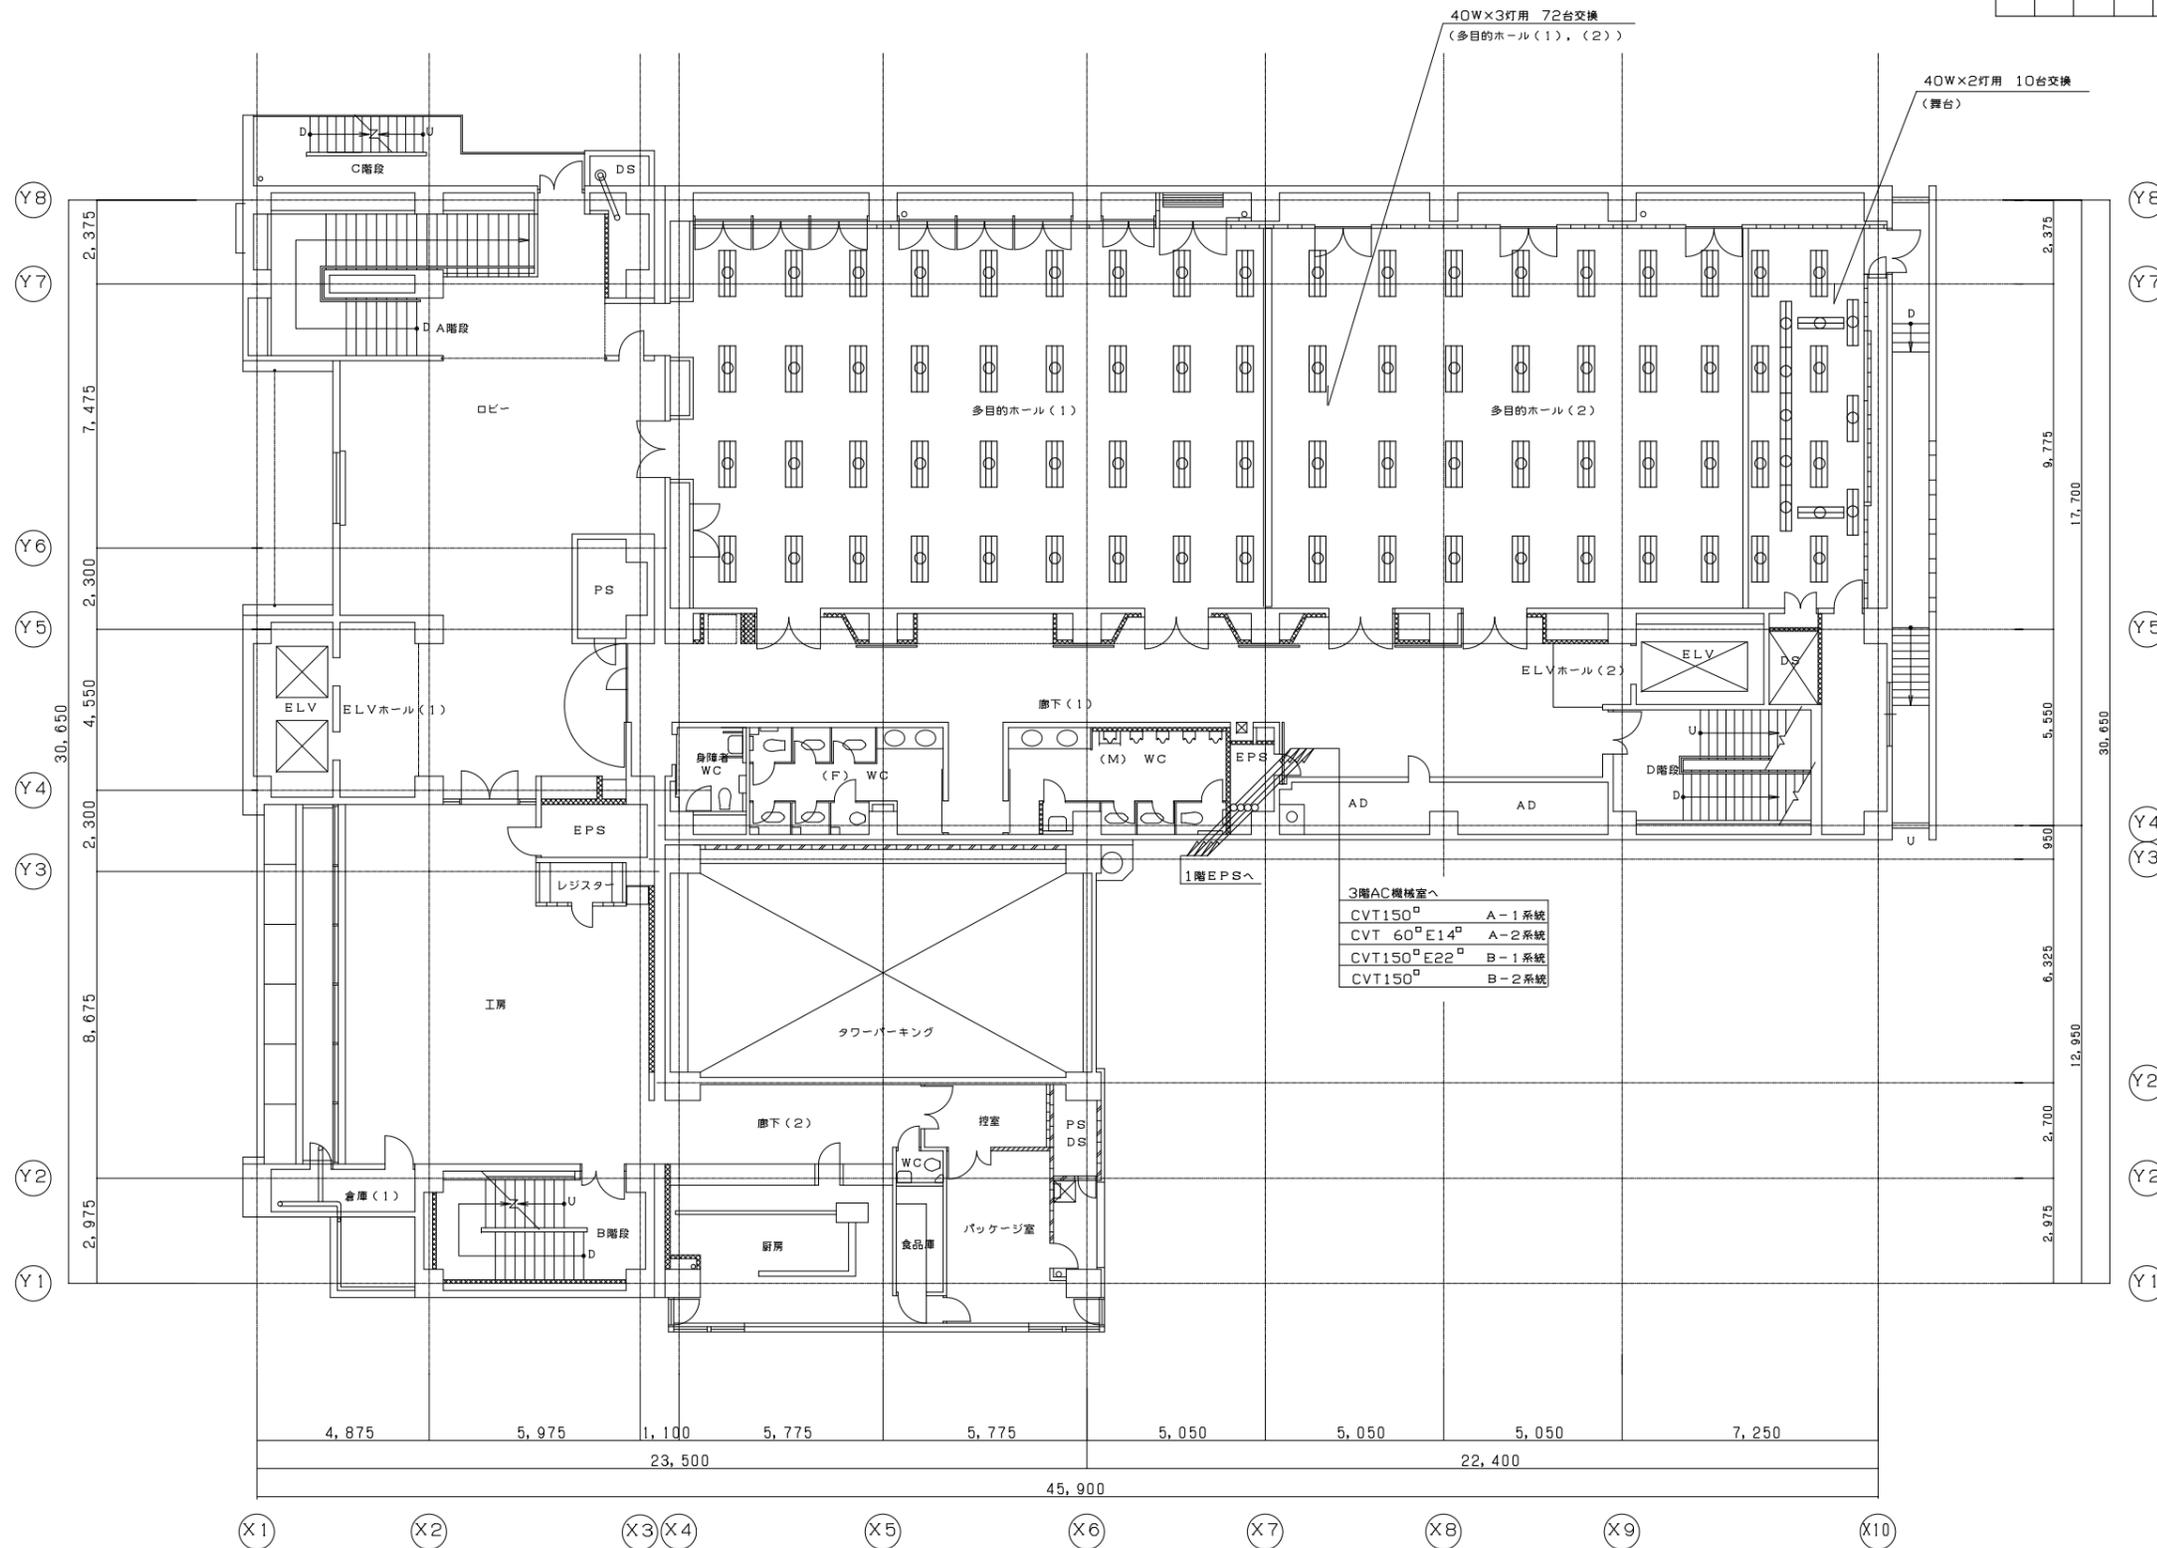


2階平面図

完成図

| | | | | | | | | | |
|-----------------|---------------------------|----------|----------|----------|----------|-----------------|---------------------------------|-------------|------------|
| 株式会社サンコーシャ グループ | 工事名称 横浜市開内地区3施設 ESCO事業 | 事業 山中 | 設計 笠原 | 建設 菊池 | 作図 小栗 | 日付 2008.1.31 | 図面名称 横浜市技能文化会館 電気設備 2階平面図 | 縮尺 1/200 | 図番 E-04 |
|-----------------|---------------------------|----------|----------|----------|----------|-----------------|---------------------------------|-------------|------------|

| 工事種別 | 用途 | 建物種類 | 建物固有番号 | 施設番号 | 図面種別 | 図面固有番号 | 特記 |
|------|----|------|---------|------|------|--------|----|
| H | 2 | 4 | 2050714 | 007 | 4 | 007 | |

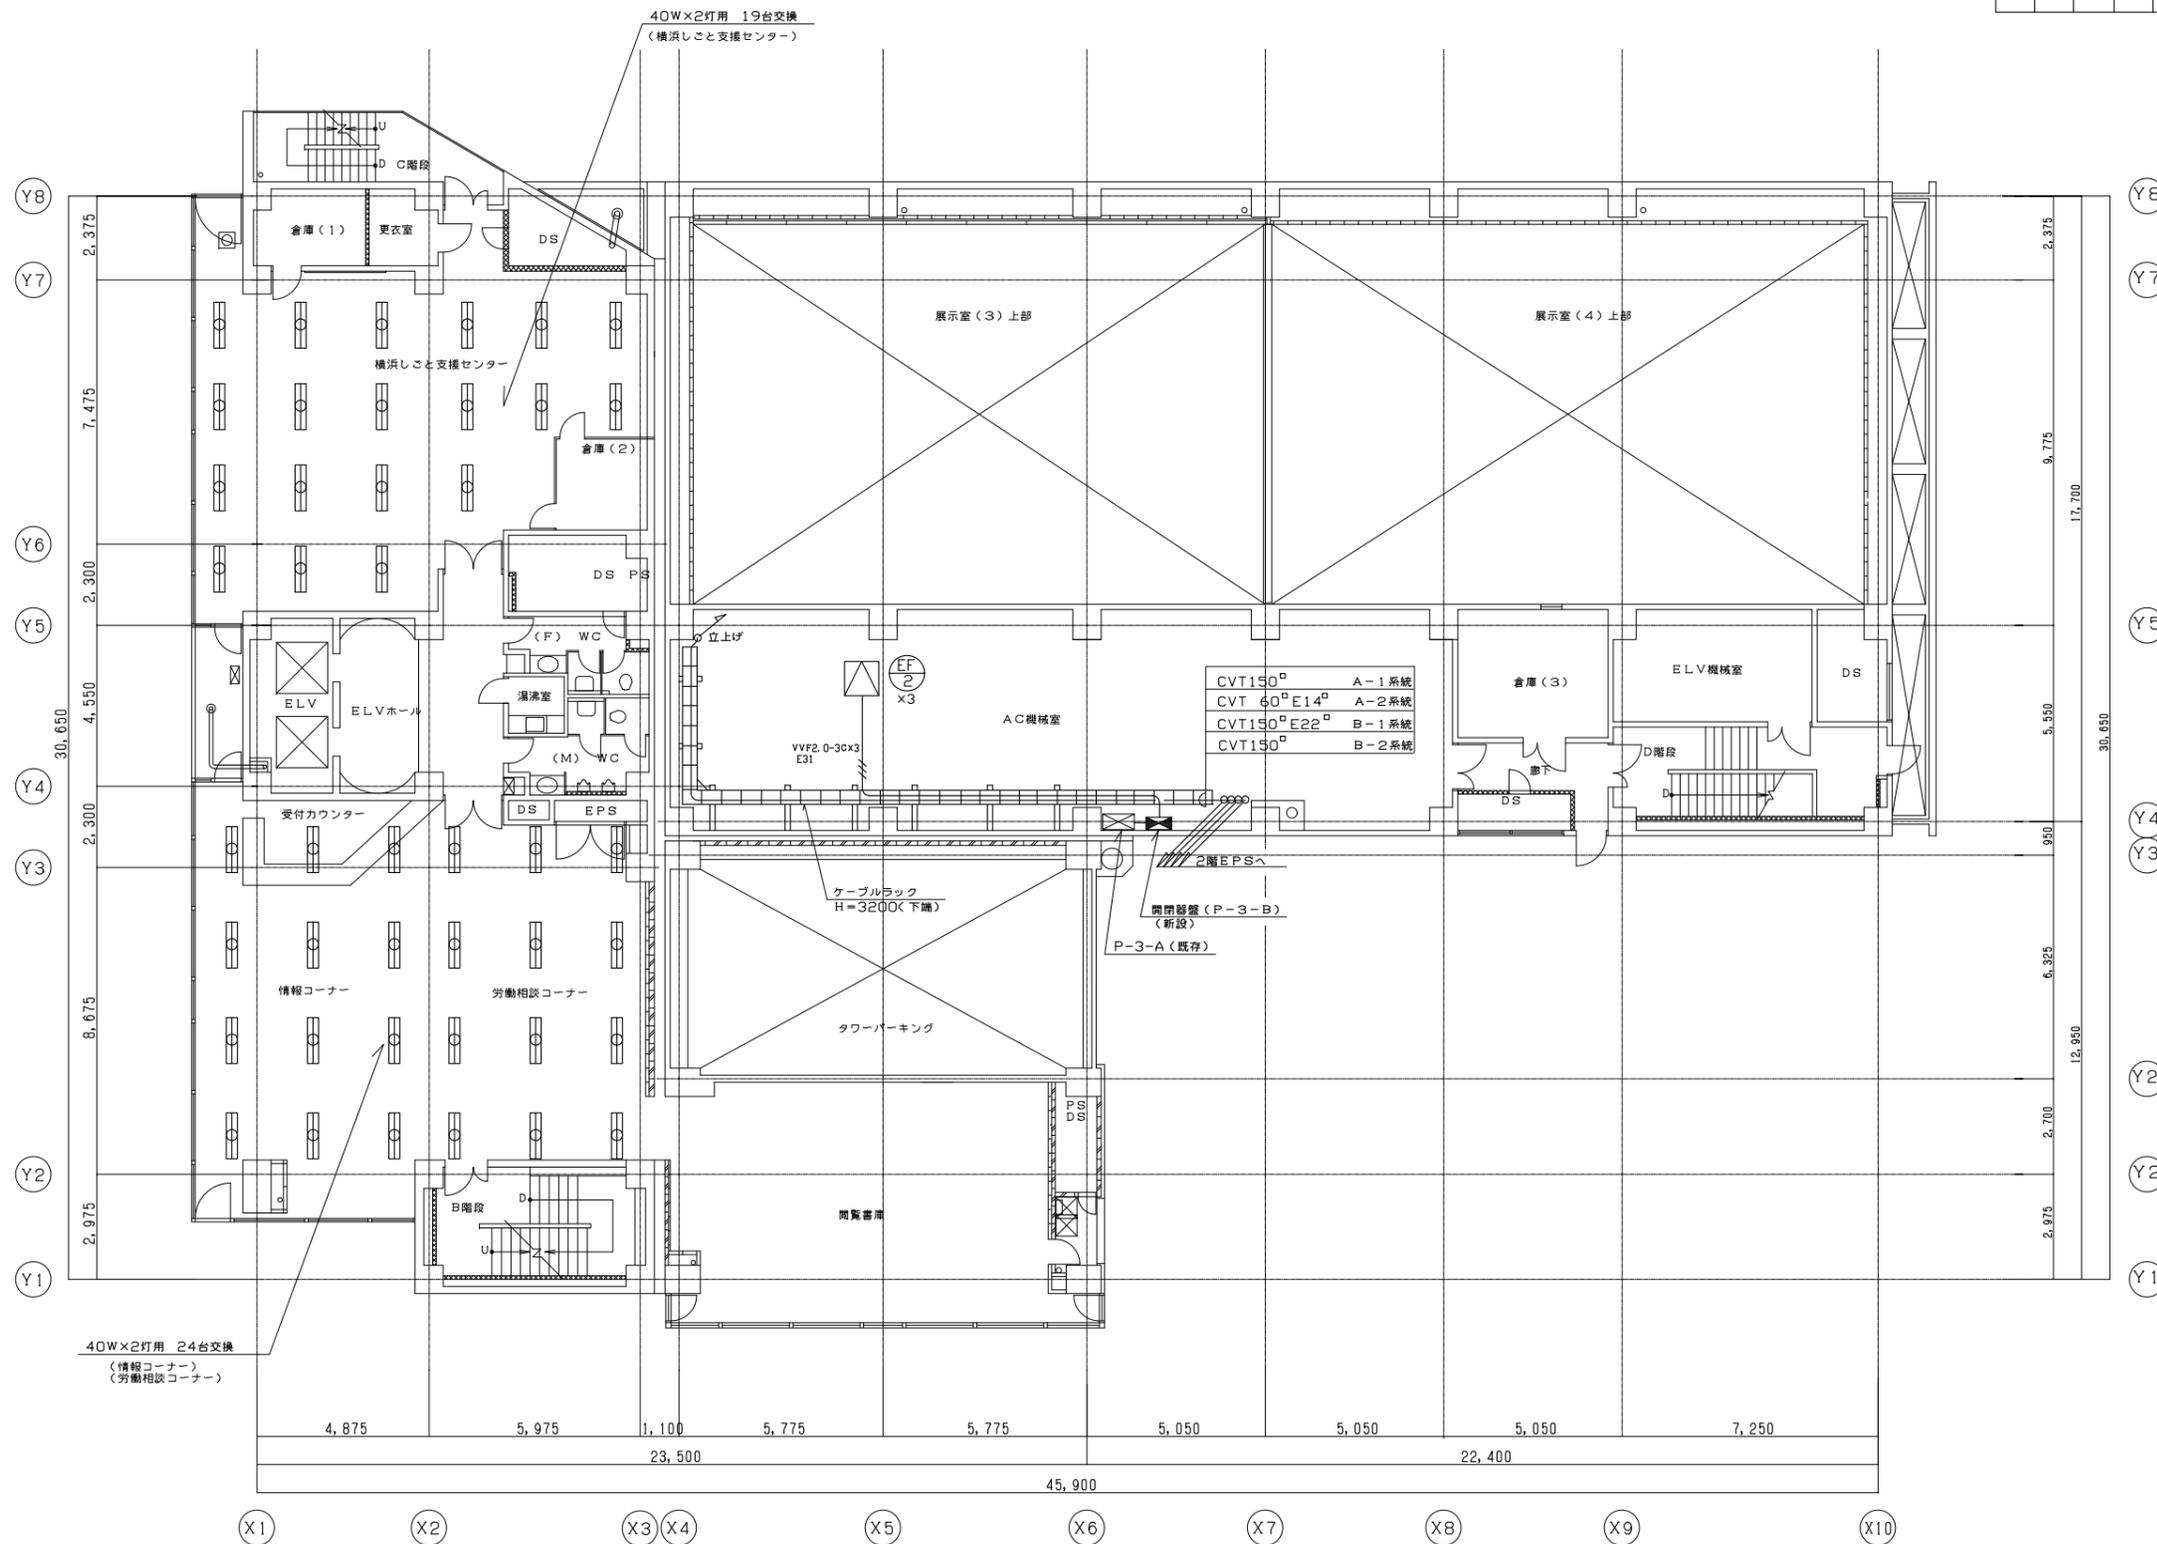

40W×2灯用 24台交換
(情報コーナー)
(労働相談コーナー)


3階平面図

凡例
 2.0×3(19)
 J-BOX

完成図

| | | | | | | | | | | | | | | | | | | | | | | | | | | | | | | | | | | | | | | | |
|---|
| 株式会社サンコーシャ グループ | | | | 工事名称 | | | | 事業 | | | | 設計 | | | | 建設 | | | | 作図 | | | | 日付 | | | | 図面名称 | | | | 縮尺 | | | | 図番 | | | |
| | | | | 横浜市開内地区3施設 ESCO事業 | | | | 山中 | | | | 笠原 | | | | 菊池 | | | | 小栗 | | | | 2008.1.31 | | | | 横浜技能文化会館 電気設備 3階平面図 | | | | 1/200 | | | | E-05 | | | |

| 工事種別 | 用途番号 | 建物種類番号 | 建物固有番号 | 施設番号 | 図面種別番号 | 図面固有番号 | 特記号 |
|------|------|--------|--------|------|--------|--------|-----|
| H | 2 | 4 | 205 | 071 | 4 | 008 | |


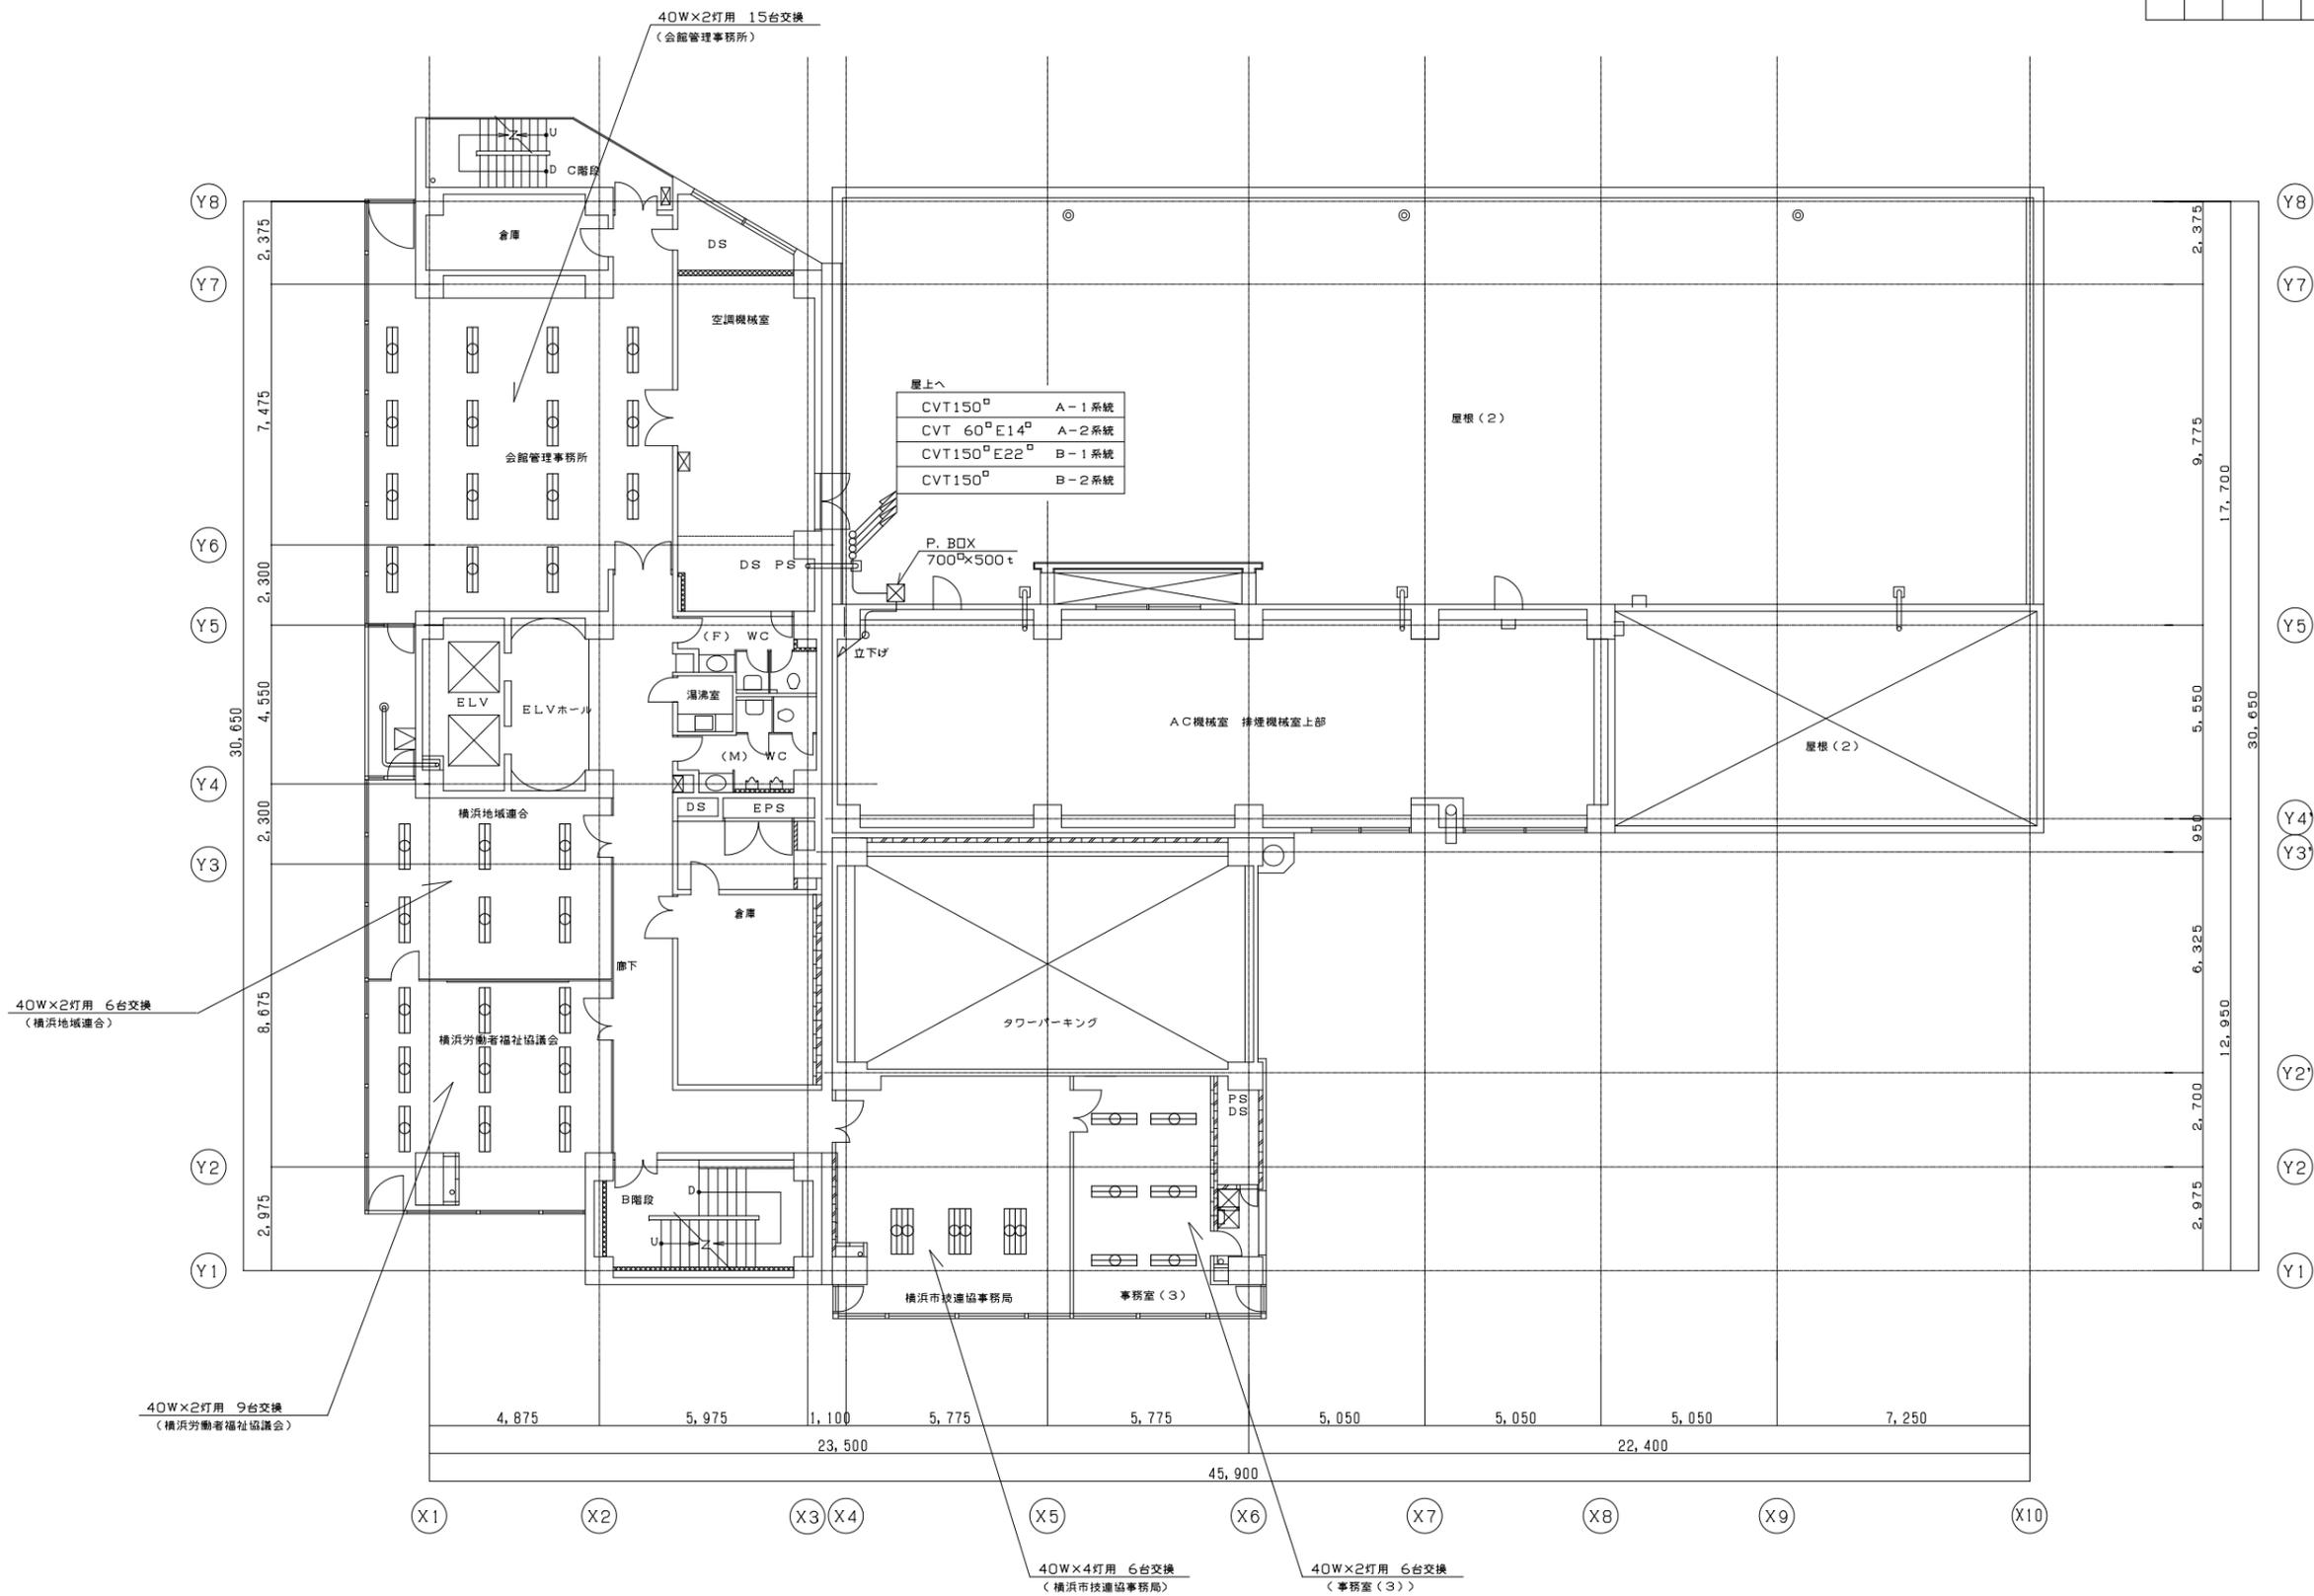


4階平面図

完成図

| | | | | | | | | | | | | | | | | | | | | | | | | | | | | | | | | | | | | | | | |
|---|
| 株式会社サンコーシャ グループ | | | | 工事名称 | | | | 事業 | | | | 設計 | | | | 建設 | | | | 作図 | | | | 日付 | | | | 図面名称 | | | | 縮尺 | | | | 図番 | | | |
| | | | | 横浜市開内地区3施設 ESCO事業 | | | | 山中 | | | | 笠原 | | | | 菊池 | | | | 小栗 | | | | 2008.1.31 | | | | 横浜市技能文化会館 電気設備 4階平面図 | | | | 1/200 | | | | E-06 | | | |



| 工事種別 | 用途番号 | 建物種類番号 | 建物固有番号 | 施設番号 | 図面種別番号 | 図面固有番号 | 特記番号 |
|------|------|--------|--------|------|--------|--------|------|
| H | 2 | 4 | 205 | 071 | 4 | 009 | |

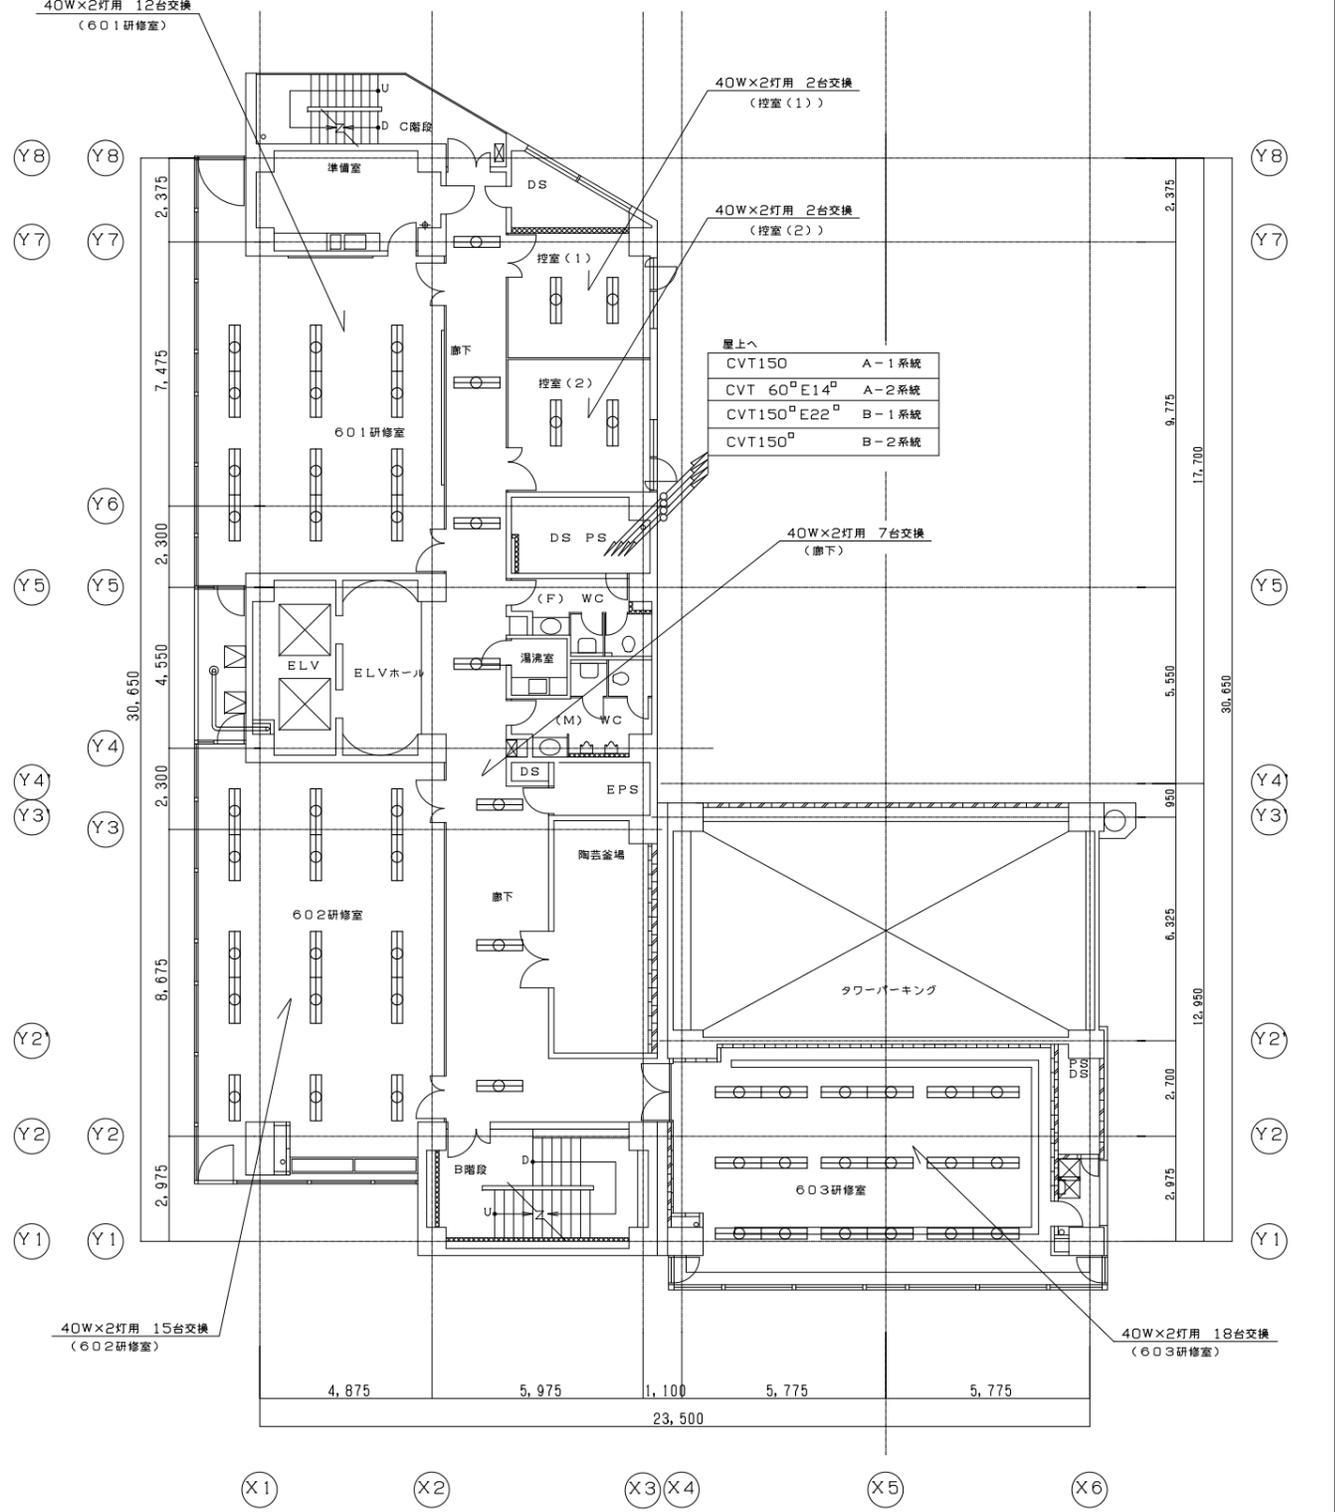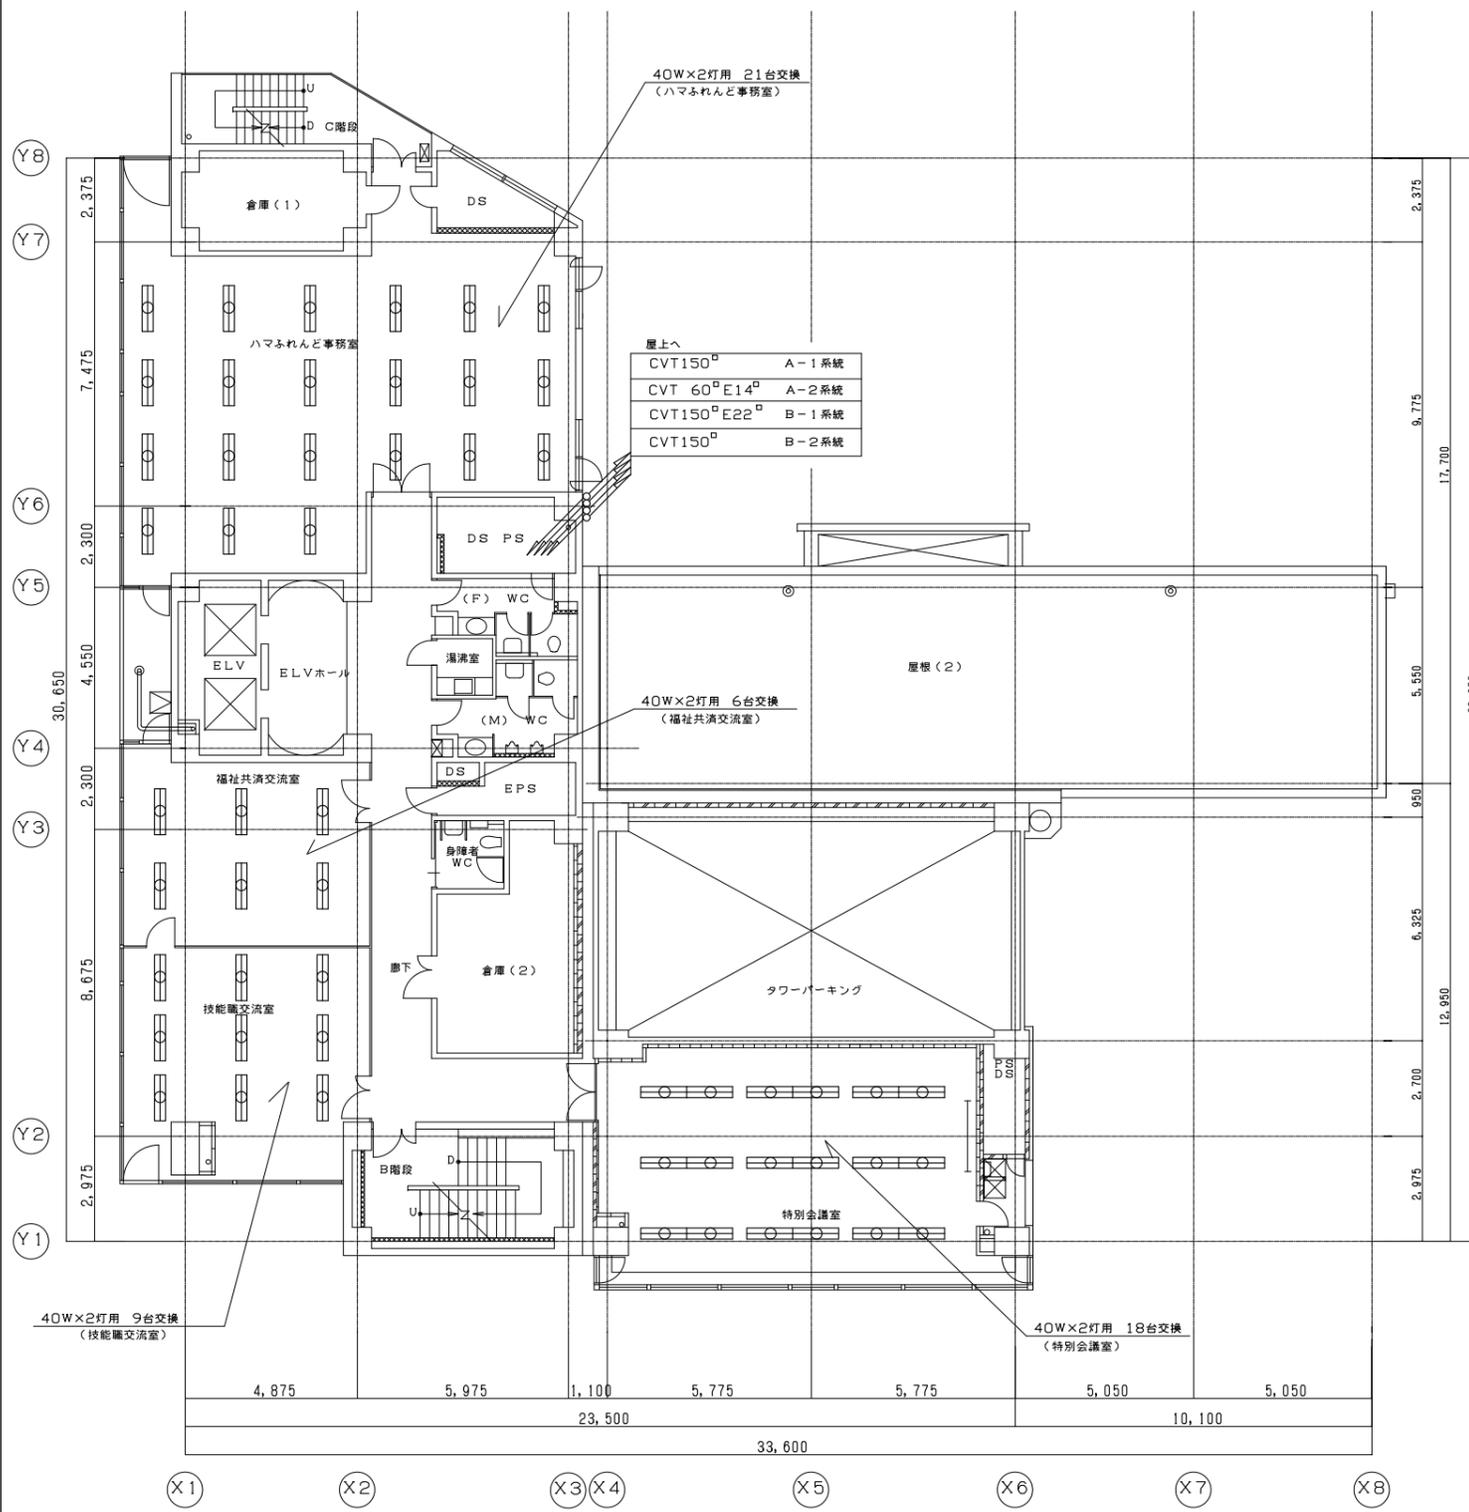

完成図

| | | | | | | |
|-----------------|-------------------|-------------|-----------|-----------------------------|-------|------|
| 株式会社サンコーシャ グループ | 横浜市開内地区3施設 ESCO事業 | 山中 笠原 菊池 小栗 | 2008.1.31 | 横浜市技能文化会館 電気設備 5階, 6階平面図 | 1/200 | E-07 |
|-----------------|-------------------|-------------|-----------|-----------------------------|-------|------|



| 工事種別 | 用途番号 | 建物種類番号 | 建物固有番号 | 施設番号 | 図面種別番号 | 図面固有番号 | 特記号 |
|------|------|--------|--------|------|--------|--------|-----|
| H | 2 | 4 | 205 | 071 | 4 | 010 | |

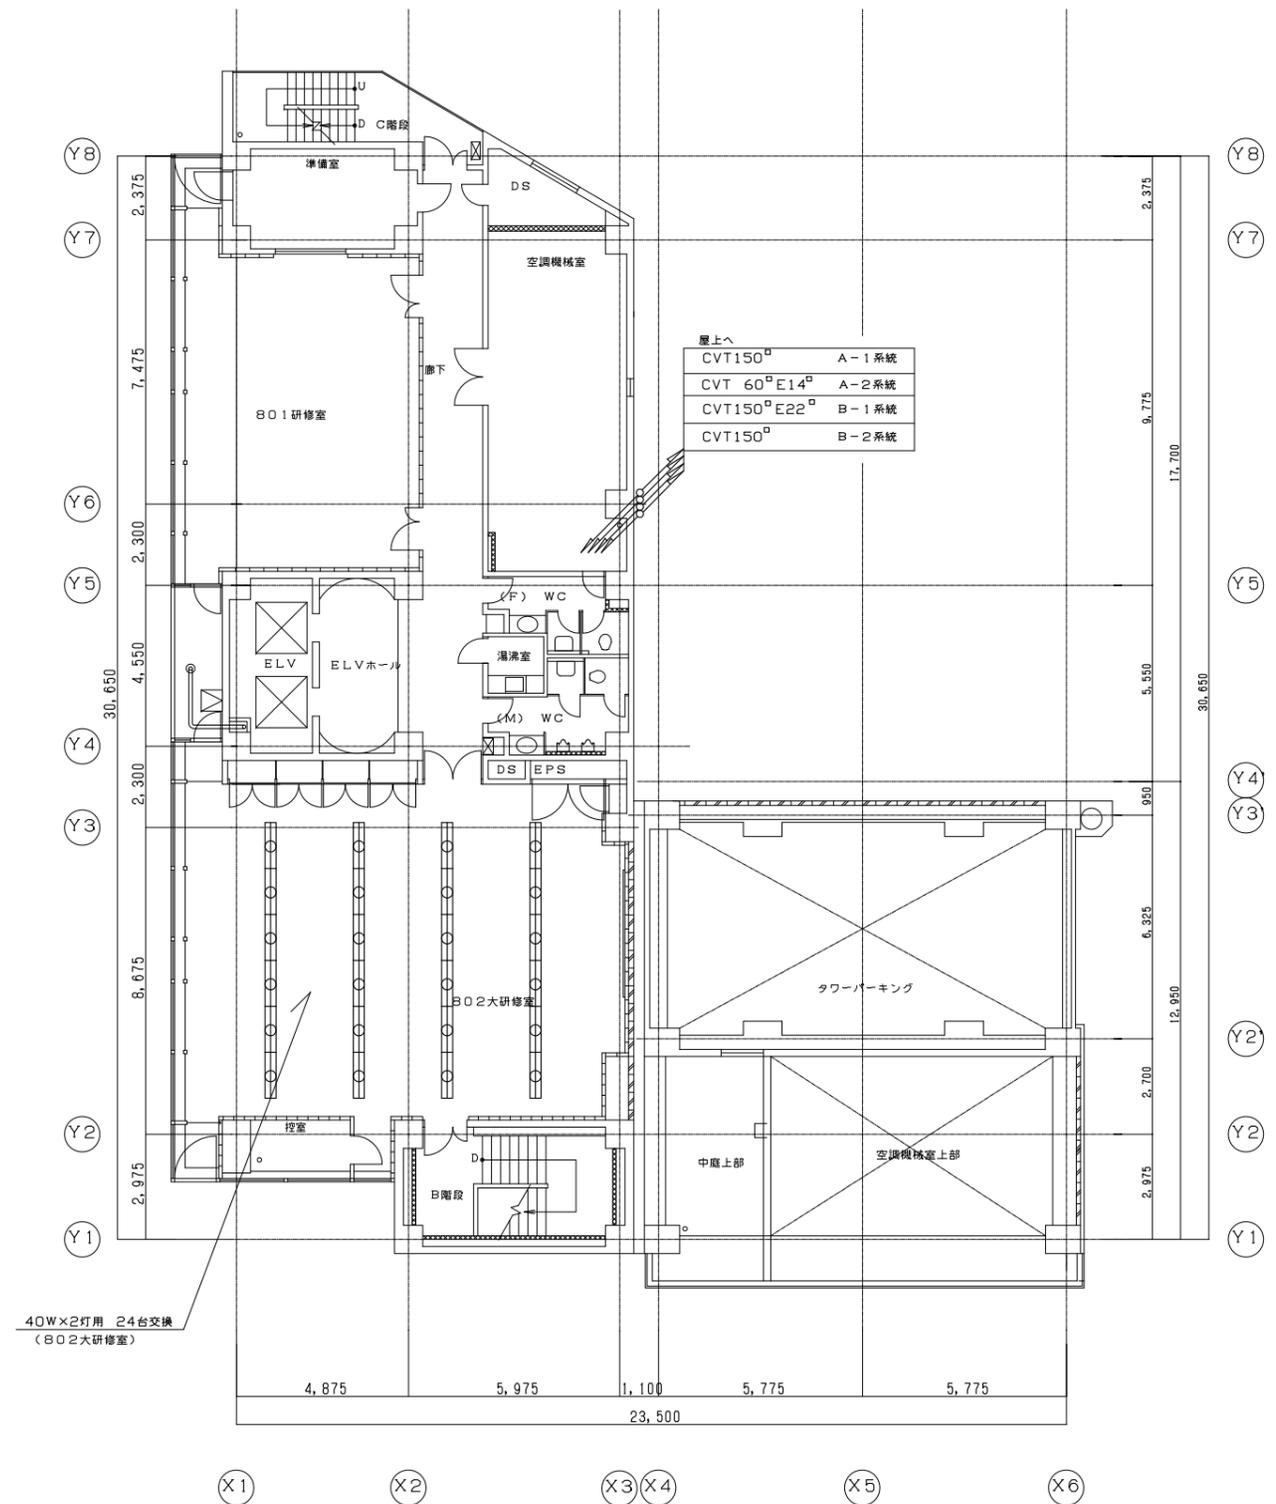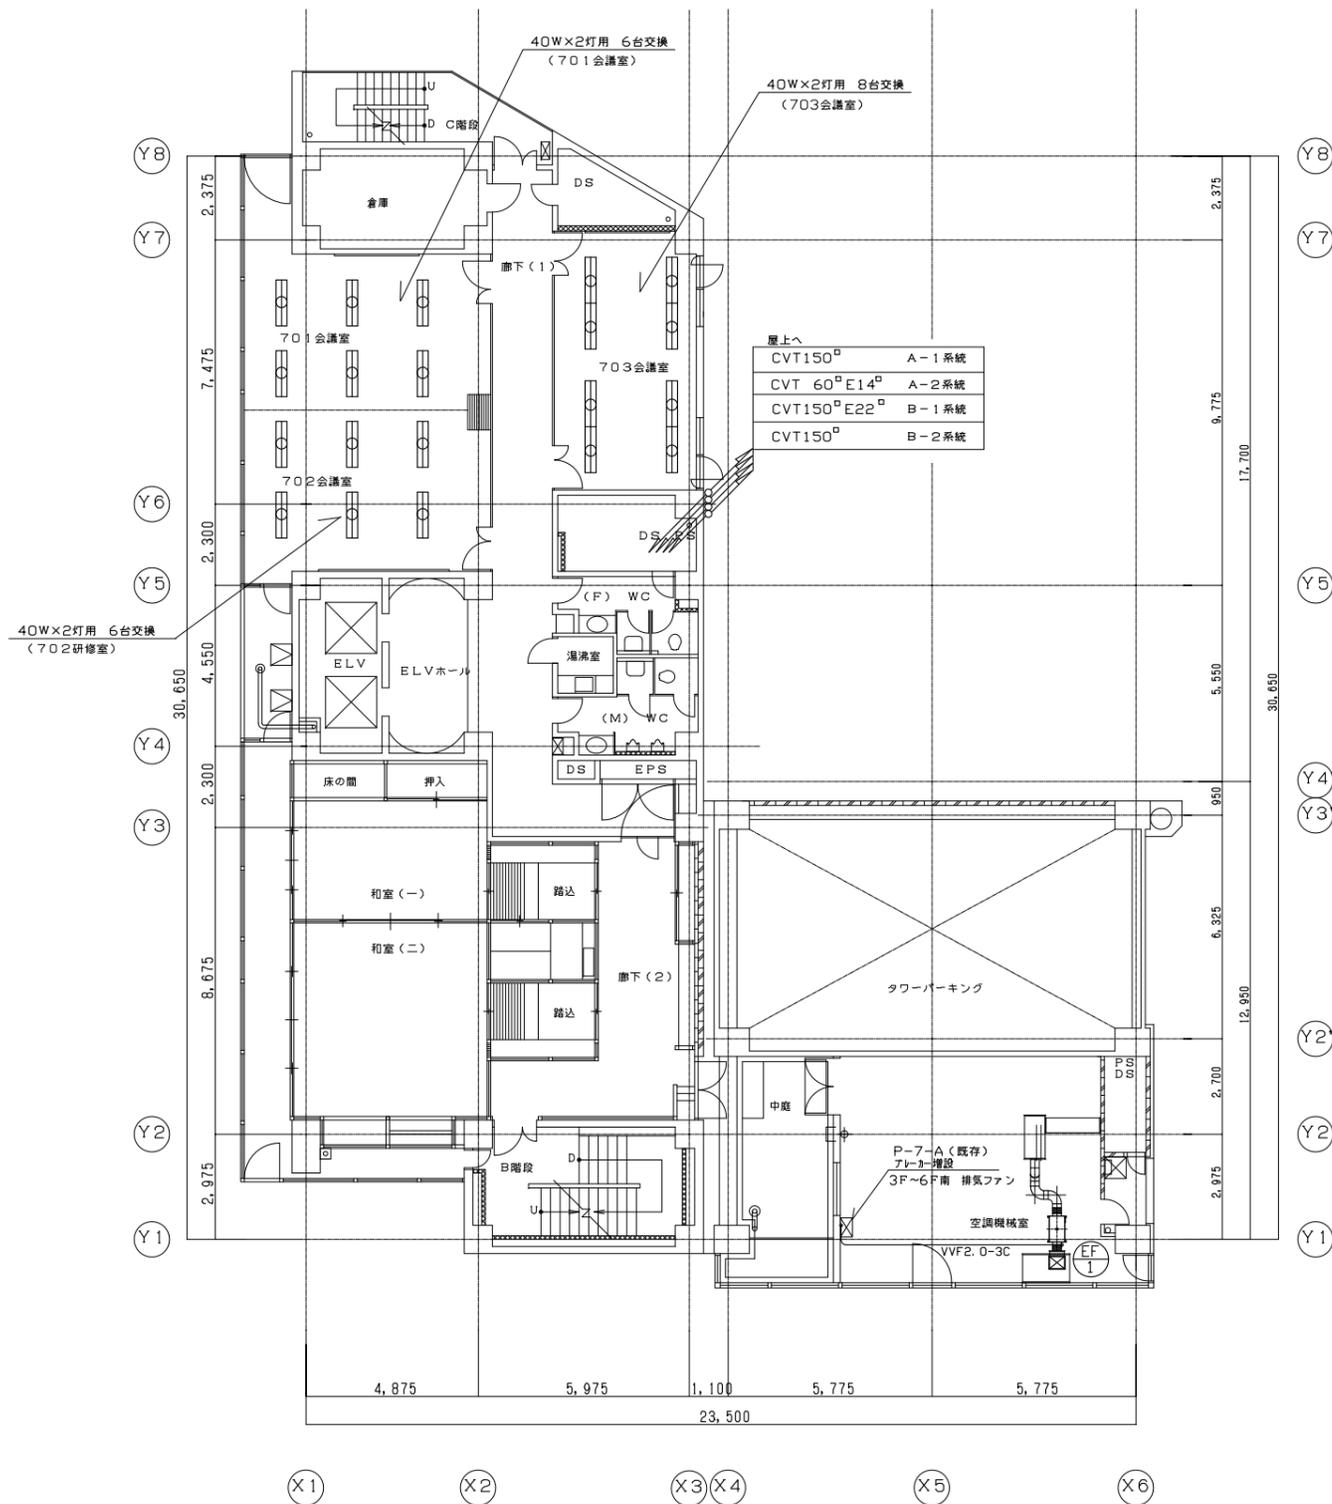

完成図

| | | | | | | |
|-----------------|-------------------|-------------|-------------|----------------------------|-------|------|
| 株式会社サンコーシャ グループ | 横浜市開内地区3施設 ESCO事業 | 山中 笠原 菊池 小栗 | 2008. 1. 31 | 横浜市技能文化会館 電気設備 7階、8階平面図 | 1/200 | E-08 |
|-----------------|-------------------|-------------|-------------|----------------------------|-------|------|

| 工事種別 | 用途番号 | 建物種類番号 | 建物固有番号 | 施設番号 | 図面種別番号 | 図面固有番号 | 特記番号 |
|------|------|--------|--------|------|--------|--------|------|
| H | 2 | 4 | 205 | 071 | 4 | 011 | 1 |

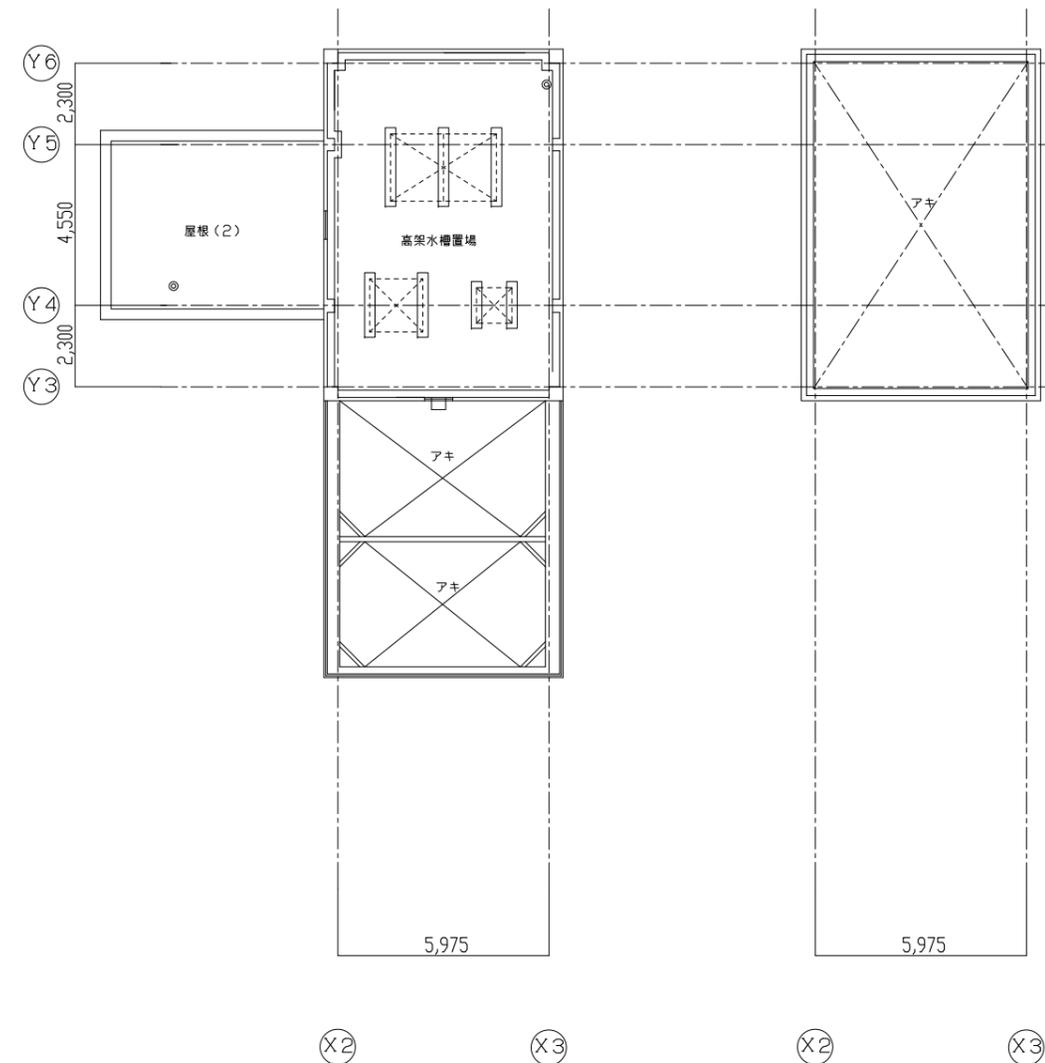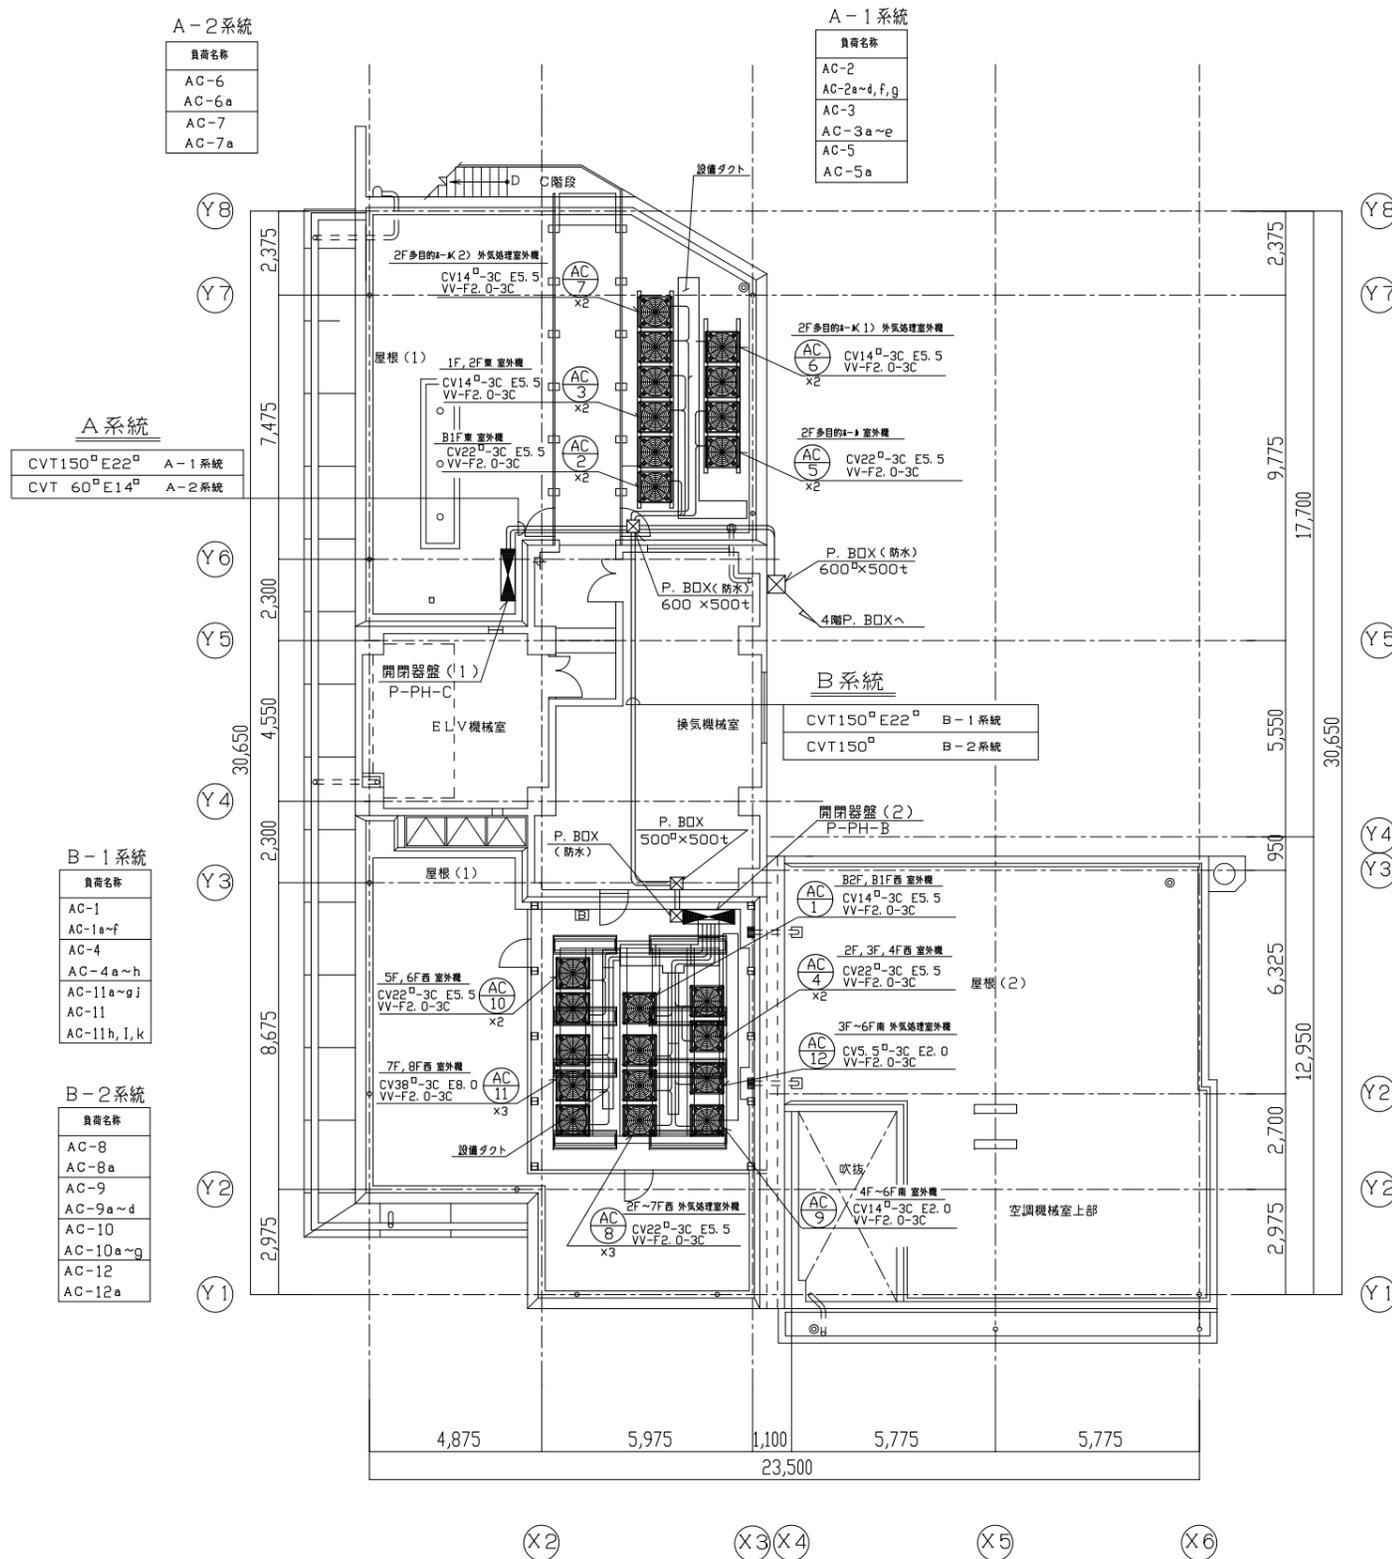

完成図

| 盤名称 形式 構造 | 幹線 | | 負荷 | | | | 主回路 | | | | |
|------------------------------|---------------------------------------|--------------------------|---------|--|--------------------------|-------|------|--------------------|-----|-----|------|
| | 電源種別 幹線記号 幹線サイズ | 主回路構成 合計容量 | 回路番号 | 負荷名称 | | 電圧(V) | (kW) | 分岐開閉器 | | | |
| | | | | | | | | 種類 | 極数 | AF | AT |
| [A-1系統] 開閉器盤(1) P-PH-C | 既設 低圧動力盤(1) P1-1より 3φ3w 200V | MCCB 3P400AF 350AT | 101 | AC-2 | B1F東 室外機 | 200 | 27 | ELCB | 3P | 225 | 175 |
| | | | 102 | AC-3 | 1F, 2F東 室外機 | 200 | 22 | ELCB | 3P | 225 | 125 |
| | | | 103 | AC-5 | 2F多目的4-M 室外機 | 200 | 28 | ELCB | 3P | 225 | 175 |
| | | | 104 | 保安 | | 200 | | ELCB | 3P | 50 | 50 |
| | | | 105 | | | | | | | | |
| | | | 106 | AC-2a, b, d, e | B1F東 室内機 | 200 | 1.2 | ELCB | 2P | 50 | 20 |
| | | | 107 | AC-3a~f | 1F, 2F東 室内機 | 200 | 1.85 | ELCB | 2P | 50 | 20 |
| | | | 108 | AC-5a | 2F多目的4-M 室内機 | 200 | 0.61 | ELCB | 2P | 50 | 15 |
| | | | 109 | 保安 | | 200 | | ELCB | 2P | 50 | 20 |
| | | | 110 | | | | | | | | |
| | | | [A-2系統] | 既設 低圧動力盤(2) 予備回路1より 3φ3w 200V | MCCB 3P225AF 200AT | 101 | AC-6 | 2F多目的4-K1) 外気処理室外機 | 200 | 27 | ELCB |
| 102 | AC-7 | 2F多目的4-K2) 外気処理室外機 | | | | 200 | 21 | ELCB | 3P | 225 | 125 |
| 103 | 保安 | | | | | 200 | | ELCB | 3P | 50 | 50 |
| 104 | | | | | | | | | | | |
| 105 | AC-6a | 2F多目的4-K1) 外気処理室内機 | | | | 200 | 1.86 | ELCB | 2P | 50 | 20 |
| 106 | AC-7a | 2F多目的4-K2) 外気処理室内機 | | | | 200 | 1.71 | ELCB | 2P | 50 | 20 |
| 107 | 保安 | | | | | 200 | | ELCB | 2P | 50 | 20 |
| 108 | | | | | | | | | | | |

| 盤名称 形式 構造 | 幹線 | | 負荷 | | | | 主回路 | | | | |
|------------------------------|--|--------------------------|------|--------------|-----------------|-------|------|-------|----|-----|-----|
| | 電源種別 幹線記号 幹線サイズ | 主回路構成 合計容量 | 回路番号 | 負荷名称 | | 電圧(V) | (kW) | 分岐開閉器 | | | |
| | | | | | | | | 種類 | 極数 | AF | AT |
| [B-1系統] 開閉器盤(2) P-PH-B | 既設 低圧動力盤(1) 予備回路より 3φ3w 200V | MCCB 3P400AF 350AT | 101 | AC-1 | B2F, B1F西 室外機 | 200 | 14 | ELCB | 3P | 100 | 100 |
| | | | 102 | AC-4 | 2F, 3F, 4F西 室外機 | 200 | 29 | ELCB | 3P | 225 | 175 |
| | | | 103 | AC-11 | 7F, 8F西 室外機 | 200 | 41 | ELCB | 3P | 225 | 200 |
| | | | 104 | 保安 | | 200 | | ELCB | 3P | 50 | 50 |
| | | | 105 | | | | | | | | |
| | | | 106 | AC-1a~f | B2F, B1F西 室内機 | 200 | 1.14 | ELCB | 2P | 50 | 15 |
| | | | 107 | AC-4a~h | 2F, 3F, 4F西 室内機 | 200 | 0.71 | ELCB | 2P | 50 | 15 |
| | | | 108 | AC-11a~g, j | 7F, 8F西 室内機 | 200 | 0.67 | ELCB | 2P | 50 | 15 |
| | | | 109 | AC-11h, i, k | 7F, 8F西 外気処理室内機 | 200 | 3.05 | ELCB | 2P | 50 | 30 |
| | | | 110 | 保安 | | 200 | | ELCB | 2P | 50 | 20 |
| | | | 111 | | | | | | | | |
| [B-2系統] | 既設 低圧動力盤(1) 予備回路2より 3φ3w 200V | MCCB 3P400AF 350AT | 101 | AC-8 | 2F~7F西 外気処理室外機 | 200 | 36 | ELCB | 3P | 225 | 200 |
| | | | 102 | AC-9 | 4F~6F南 室外機 | 200 | 14.5 | ELCB | 3P | 100 | 100 |
| | | | 103 | AC-10 | 5F, 6F西 室外機 | 200 | 28 | ELCB | 3P | 225 | 175 |
| | | | 104 | AC-12 | 3F~6F南 外気処理室外機 | 200 | 8 | ELCB | 3P | 100 | 75 |
| | | | 105 | 保安 | | 200 | | ELCB | 3P | 50 | 50 |
| | | | 106 | | | | | | | | |
| | | | 107 | AC-8a | 2F~7F西 外気処理室内機 | 200 | 2.48 | ELCB | 2P | 50 | 30 |
| | | | 108 | AC-9a~d | 4F~6F南 室内機 | 200 | 0.77 | ELCB | 2P | 50 | 15 |
| | | | 109 | AC-10a~g | 5F, 6F西 室内機 | 200 | 1.24 | ELCB | 2P | 50 | 15 |
| | | | 110 | AC-12a | 3F~6F南 外気処理室内機 | 200 | 0.62 | ELCB | 2P | 50 | 15 |
| | | | 111 | 保安 | | 200 | | ELCB | 2P | 50 | 20 |
| | | | 112 | | | | | | | | |

| 盤名称 形式 構造 | 幹線 | | 負荷 | | | | 主回路 | | | | |
|-------------------|-----------------------|------------------------|------|---------|----------------------|-------|------|-------|----|----|----|
| | 電源種別 幹線記号 幹線サイズ | 主回路構成 合計容量 | 回路番号 | 負荷名称 | | 電圧(V) | (kW) | 分岐開閉器 | | | |
| | | | | | | | | 種類 | 極数 | AF | AT |
| 動力制御盤(3) P-3-B | P-3-Aより 3φ3w 210V | MCCB 3P50AF 20AT | 101 | E F - 2 | 2F多目的4-K1) 排気ファンNo.1 | 200 | 0.5 | ELCB | 3P | 50 | 15 |
| | | | 102 | E F - 2 | 2F多目的4-K1) 排気ファンNo.2 | 200 | 0.5 | ELCB | 3P | 50 | 15 |
| | | | 103 | E F - 2 | 2F多目的4-K1) 排気ファンNo.3 | 200 | 0.5 | ELCB | 3P | 50 | 15 |
| | | | 104 | 自動制御電源 | | 200 | | ELCB | 2P | 50 | 15 |
| | | | 105 | 保安 | | 200 | | ELCB | 2P | 50 | 20 |

完成図

横浜市技能文化会館 清掃管理業務項目一覧

| 作業項目 | 作業項目 | 作業回数 | 備考 |
|------|----------------|-------|--------------|
| 日常 | 床面の掃き拭き | 3/日 | 箇所により1/日・3/週 |
| 日常 | 紙屑処理・容器拭き | 3/日 | 箇所により3/週 |
| 日常 | 吸殻処理・容器拭き | 2/日 | 館内禁煙 |
| 日常 | 窓台の除塵 | 適時 | |
| 日常 | カーペットの吸塵 | 3/週 | 箇所により適時 |
| 日常 | カーペットの染み抜き | 適時 | |
| 日常 | 一般ゴミ処理 | 3/日 | 箇所により1/日 |
| 日常 | 公衆電話等備品の拭き上げ | 1/日 | |
| 日常 | ドアの拭き掃除 | 1/日 | |
| 日常 | 手すりの拭き掃除 | 3/週 | 箇所により1/日 |
| 日常 | 流し台の清掃 | 1/日 | |
| 日常 | 茶殻の処理 | 1/日 | |
| 日常 | 鏡の拭き上げ | 1/日 | |
| 日常 | 衛生陶器の洗浄 | 1/日 | |
| 日常 | 汚物の処理 | 適時 | |
| 日常 | ペーパー・水石鹼の補充 | 適時 | |
| 日常 | 金属の磨き上げ | 適時 | |
| 日常 | 巾木の汚れ落とし | 適時 | |
| 日常 | 扉硝子の磨き上げ | 1/日 | |
| 日常 | マットの除塵 | 適時 | |
| 日常 | 拾い掃き拭き | 1/日 | 箇所により適時 |
| 日常 | 排水溝の清掃 | 適時 | |
| 定期 | 床面の洗剤洗浄 | 1/4ヶ月 | |
| 定期 | 適性ワックスの塗布 | 1/4ヶ月 | |
| 特別 | カーペット | 1/年 | |
| 特別 | 外窓硝子 | 1/年 | |
| 特別 | 照明器具 | 1/年 | |
| 特別 | 金属部分 | 1/年 | |
| 特別 | 戸扉・壁 | 1/年 | |
| 特別 | 料理室厨房 | 2/年 | |
| 特別 | 料理室厨房什器・備品殺菌消毒 | 2/年 | |
| 特別 | 茶器洗浄 | 1/月 | |

横浜市技能文化会館 環境衛生管理業務項目一覧

| 作業内容 | メンテナンス内容 | 作業回数 |
|------------------|----------|------|
| 建築物環境衛生管理技術の業務 | | 1/月 |
| 空気環境測定業務 | 法定点検 | 6/年 |
| 受水槽、高置水槽等の清掃業務 | 法定点検 | 1/年 |
| 飲料水の水質検査 | 法定点検 | 1/年 |
| 残留塩素測定業務 | 法定点検 | 1/日 |
| 簡易専用水道法に伴う届出及び検査 | 法定点検 | 1/年 |
| 鼠、昆虫等の防除業務 | 法定点検 | 2/年 |
| 汚水槽、雑排水槽の清掃業務 | 法定点検 | 2/年 |

横浜市技能文化会館 警備業務項目一覧

| |
|--|
| <p>当ビルの利用目的を充分理解把握し、来館者が充分快適に且つ安全に利用でき得る様管理する。 館内細則、消防法、警備業法を充分に遵守し、利用者の安全確保の防犯を始め人命の安全確保の 為の防災を努めるとともに。明快なサービスをモットーに当ビルの円滑なる運営に協力するものとする。</p> |
| <p>1階エントランス業務(18:30～23:30)(休館日7:00～23:30):常時1人</p> |
| <p>業務内容 管理室内各機器の監視取り扱い 警報発報時の対応処理 不審者の発見及び排除 来訪者の対応、受付、案内 従業員及び出入業者等の監視</p> |
| <p>巡回、巡視勤務者 ビル内外の警戒及び異常の発見、処置 所要各階の戸締確認 消火栓、電源、消火器、火気等の点検確認 便所、物置、倉庫、更衣室の異常の有無確認 不法侵入者の発見及び排除</p> |
| <p>その他特別業務 当ビル自衛消防隊の一翼を分担する。 通報連絡係 消防隊誘導係 特定消火栓 異常事態発生時の特別警戒 その他警備業上の特命事項</p> |
| <p>機械警備業務(23:30～翌7:30)</p> |
| <p>警備対象 火災、侵入及び満減水を警備対象とする。 会館からの異常発報信号を監視センターで受信し、待機員の出勤により異常を確認し 応急処置、緊急連絡及び通報を行なう。</p> |

平成23年度横浜市技能文化会館利用実績

| 月 | 日数 | 総 数 | | | 部 屋 別 内 訳 | | | | | | | | 利用率 (%) | 営利 件数 | 減免 件数 |
|----|-----|-----------|--------|---------|-----------|--------|---------|---------|-------|--------|--------------|--------|------------|----------|----------|
| | | 入館者 人数 | 利用者 | | 多目的ホール | | 会議室・研修室 | | 和室 | | トレーニング・オーディオ | | | | |
| | | | 件数 | 人数 | 件数 | 人数 | 件数 | 人数 | 件数 | 人数 | 件数 | 人数 | | | |
| 4 | 29 | 20,750 | 867 | 19,215 | 123 | 6,305 | 512 | 9,702 | 99 | 923 | 133 | 2,285 | 62.0% | 21 | 20 |
| 5 | 30 | 19,010 | 824 | 17,609 | 97 | 5,597 | 495 | 8,741 | 98 | 935 | 134 | 2,336 | 57.2% | 42 | 29 |
| 6 | 29 | 25,950 | 921 | 24,029 | 139 | 9,886 | 555 | 10,857 | 101 | 1,053 | 126 | 2,233 | 66.2% | 10 | 57 |
| 7 | 30 | 23,010 | 889 | 21,314 | 123 | 8,815 | 535 | 9,218 | 90 | 832 | 141 | 2,449 | 61.7% | 21 | 48 |
| 8 | 30 | 25,640 | 860 | 23,746 | 133 | 10,684 | 519 | 9,875 | 79 | 845 | 129 | 2,342 | 59.7% | 12 | 78 |
| 9 | 29 | 21,790 | 865 | 20,179 | 109 | 7,014 | 529 | 10,036 | 101 | 1,016 | 126 | 2,113 | 62.3% | 12 | 25 |
| 10 | 30 | 25,810 | 956 | 23,899 | 133 | 9,672 | 589 | 10,938 | 102 | 1,070 | 132 | 2,219 | 66.4% | 48 | 50 |
| 11 | 29 | 27,600 | 951 | 25,557 | 124 | 9,403 | 580 | 12,531 | 119 | 1,436 | 128 | 2,187 | 68.3% | 47 | 45 |
| 12 | 27 | 20,320 | 780 | 18,822 | 111 | 7,364 | 504 | 9,595 | 103 | 916 | 62 | 947 | 63.3% | 8 | 35 |
| 1 | 27 | 18,160 | 772 | 16,815 | 84 | 5,480 | 475 | 8,703 | 94 | 832 | 119 | 1,800 | 59.6% | 3 | 40 |
| 2 | 28 | 24,850 | 887 | 23,010 | 129 | 9,975 | 519 | 9,810 | 105 | 1,094 | 134 | 2,131 | 66.0% | 14 | 33 |
| 3 | 30 | 24,470 | 903 | 22,658 | 113 | 8,940 | 544 | 10,606 | 108 | 1,001 | 138 | 2,111 | 62.7% | 16 | 22 |
| 計 | 348 | 277,360 | 10,475 | 256,853 | 1,418 | 99,135 | 6,356 | 120,612 | 1,199 | 11,953 | 1,502 | 25,153 | 62.9% | 254 | 482 |

※ 入館者には、匠プラザ、しごと支援センター利用者等も含む

平成24年度横浜市技能文化会館利用実績

| 月 | 日数 | 総 数 | | | 部 屋 別 内 訳 | | | | | | | | 利用率 (%) | 営利 件数 | 減免 件数 |
|----|-----|-----------|--------|---------|-----------|--------|---------|---------|-------|--------|--------------|--------|------------|----------|----------|
| | | 入館者 人数 | 利用者 | | 多目的ホール | | 会議室・研修室 | | 和室 | | トレーニング・オーディオ | | | | |
| | | | 件数 | 人数 | 件数 | 人数 | 件数 | 人数 | 件数 | 人数 | 件数 | 人数 | | | |
| 4 | 29 | 19,110 | 846 | 17,703 | 111 | 5,648 | 515 | 9,261 | 102 | 925 | 118 | 1,869 | 60.8% | 37 | 41 |
| 5 | 30 | 21,900 | 883 | 20,284 | 114 | 6,368 | 539 | 11,107 | 107 | 922 | 123 | 1,887 | 61.3% | 37 | 61 |
| 6 | 29 | 25,180 | 946 | 23,324 | 137 | 9,220 | 578 | 11,223 | 107 | 881 | 124 | 2,000 | 68.0% | 48 | 40 |
| 7 | 30 | 22,470 | 905 | 20,807 | 112 | 6,591 | 552 | 11,180 | 108 | 993 | 133 | 2,043 | 62.8% | 35 | 43 |
| 8 | 30 | 23,360 | 789 | 21,633 | 117 | 9,276 | 483 | 9,816 | 74 | 710 | 115 | 1,831 | 54.8% | 45 | 53 |
| 9 | 29 | 26,370 | 956 | 24,424 | 139 | 10,608 | 568 | 10,810 | 125 | 1,184 | 124 | 1,822 | 68.7% | 43 | 47 |
| 10 | 30 | 22,980 | 948 | 21,287 | 125 | 6,531 | 579 | 11,732 | 117 | 1,085 | 127 | 1,939 | 65.8% | 56 | 63 |
| 11 | 29 | 25,610 | 953 | 23,719 | 125 | 8,677 | 586 | 11,978 | 119 | 1,118 | 123 | 1,946 | 68.5% | 46 | 67 |
| 12 | 27 | 18,940 | 750 | 17,546 | 85 | 6,291 | 467 | 8,806 | 97 | 879 | 101 | 1,570 | 57.9% | 18 | 50 |
| 1 | 27 | 17,210 | 735 | 15,937 | 89 | 5,591 | 447 | 7,980 | 101 | 958 | 98 | 1,408 | 56.7% | 10 | 49 |
| 2 | 27 | 26,170 | 889 | 24,240 | 128 | 10,646 | 539 | 10,927 | 109 | 957 | 113 | 1,710 | 68.6% | 24 | 86 |
| 3 | 30 | 24,150 | 920 | 22,365 | 114 | 8,271 | 577 | 11,417 | 113 | 931 | 116 | 1,746 | 63.9% | 26 | 50 |
| 計 | 347 | 273,450 | 10,520 | 253,269 | 1,396 | 93,718 | 6,430 | 126,237 | 1,279 | 11,543 | 1,415 | 21,771 | 63.2% | 425 | 650 |

平成24年度横浜市技能文化会館利用実績

時間帯別利用実績表

| 利用 | | 4月 | 5月 | 6月 | 7月 | 8月 | 9月 | 10月 | 11月 | 12月 | 1月 | 2月 | 3月 | 計 |
|----|-----|-------|-------|-------|-------|-------|-------|-------|-------|-------|-------|-------|-------|-------|
| 可能 | 回数 | 464 | 480 | 464 | 480 | 480 | 464 | 480 | 464 | 432 | 432 | 432 | 480 | 5552 |
| 午前 | 回数 | 289 | 303 | 325 | 294 | 274 | 330 | 322 | 319 | 263 | 256 | 307 | 305 | 3587 |
| | (%) | 62.3% | 63.1% | 70.0% | 61.3% | 57.1% | 71.1% | 67.1% | 68.8% | 60.9% | 59.3% | 71.1% | 63.5% | 64.6% |
| 午後 | 回数 | 350 | 356 | 380 | 367 | 317 | 384 | 388 | 375 | 317 | 310 | 366 | 390 | 4300 |
| | (%) | 75.4% | 74.2% | 81.9% | 76.5% | 66.0% | 82.8% | 80.8% | 80.8% | 73.4% | 71.8% | 84.7% | 81.3% | 77.4% |
| 夜間 | 回数 | 207 | 224 | 241 | 244 | 200 | 245 | 238 | 259 | 170 | 169 | 216 | 225 | 2638 |
| | (%) | 44.6% | 46.7% | 51.9% | 50.8% | 41.7% | 52.8% | 49.6% | 55.8% | 39.4% | 39.1% | 50.0% | 46.9% | 47.5% |

平成24年度 横浜市技能文化会館 部屋別利用状況

| 月 | 開館日数 | | 801 | 802 | 701 | 702 | 703 | 和室(1) | 和室(2) | 601料理 | 602工芸 | 603OA | 特別会議 | ホール(1) | ホール(2) | 工房 | トレーニング | オーディオ | 計 | 土・日・祝 | |
|----|------|--------|-------|-------|-------|-------|-------|-------|-------|-------|-------|-------|-------|--------|--------|-------|--------|-------|-------|-------|------|
| 4 | 29 | 利用可能回数 | 87 | 87 | 87 | 87 | 87 | 87 | 87 | 87 | 87 | 87 | 87 | 87 | 87 | 87 | 87 | 87 | 87 | 1392 | 480 |
| | | 利用回数 | 54 | 54 | 68 | 71 | 68 | 57 | 45 | 22 | 38 | 55 | 29 | 60 | 51 | 56 | 72 | 46 | 846 | 287 | |
| | | 利用率(%) | 62.1% | 62.1% | 78.2% | 81.6% | 78.2% | 65.5% | 51.7% | 25.3% | 43.7% | 63.2% | 33.3% | 69.0% | 58.6% | 64.4% | 82.8% | 52.9% | 60.8% | 59.8% | |
| 5 | 30 | 利用可能回数 | 90 | 90 | 90 | 90 | 90 | 90 | 90 | 90 | 90 | 90 | 90 | 90 | 90 | 90 | 90 | 90 | 90 | 1440 | 480 |
| | | 利用回数 | 59 | 63 | 73 | 72 | 73 | 57 | 50 | 24 | 42 | 49 | 30 | 60 | 54 | 54 | 73 | 50 | 883 | 281 | |
| | | 利用率(%) | 65.6% | 70.0% | 81.1% | 80.0% | 81.1% | 63.3% | 55.6% | 26.7% | 46.7% | 54.4% | 33.3% | 66.7% | 60.0% | 60.0% | 81.1% | 55.6% | 61.3% | 58.5% | |
| 6 | 29 | 利用可能回数 | 87 | 87 | 87 | 87 | 87 | 87 | 87 | 87 | 87 | 87 | 87 | 87 | 87 | 87 | 87 | 87 | 87 | 1392 | 432 |
| | | 利用回数 | 56 | 60 | 73 | 78 | 76 | 59 | 48 | 31 | 44 | 58 | 45 | 72 | 65 | 57 | 73 | 51 | 946 | 314 | |
| | | 利用率(%) | 64.4% | 69.0% | 83.9% | 89.7% | 87.4% | 67.8% | 55.2% | 35.6% | 50.6% | 66.7% | 51.7% | 82.8% | 74.7% | 65.5% | 83.9% | 58.6% | 68.0% | 72.7% | |
| 7 | 30 | 利用可能回数 | 90 | 90 | 90 | 90 | 90 | 90 | 90 | 90 | 90 | 90 | 90 | 90 | 90 | 90 | 90 | 90 | 90 | 1440 | 480 |
| | | 利用回数 | 47 | 66 | 74 | 66 | 73 | 61 | 47 | 25 | 43 | 59 | 42 | 61 | 51 | 57 | 75 | 58 | 905 | 309 | |
| | | 利用率(%) | 52.2% | 73.3% | 82.2% | 73.3% | 81.1% | 67.8% | 52.2% | 27.8% | 47.8% | 65.6% | 46.7% | 67.8% | 56.7% | 63.3% | 83.3% | 64.4% | 62.8% | 64.4% | |
| 8 | 30 | 利用可能回数 | 90 | 90 | 90 | 90 | 90 | 90 | 90 | 90 | 90 | 90 | 90 | 90 | 90 | 90 | 90 | 90 | 90 | 1440 | 384 |
| | | 利用回数 | 48 | 58 | 62 | 56 | 66 | 42 | 32 | 26 | 40 | 54 | 31 | 65 | 52 | 42 | 71 | 44 | 789 | 248 | |
| | | 利用率(%) | 53.3% | 64.4% | 68.9% | 62.2% | 73.3% | 46.7% | 35.6% | 28.9% | 44.4% | 60.0% | 34.4% | 72.2% | 57.8% | 46.7% | 78.9% | 48.9% | 54.8% | 64.6% | |
| 9 | 29 | 利用可能回数 | 87 | 87 | 87 | 87 | 87 | 87 | 87 | 87 | 87 | 87 | 87 | 87 | 87 | 87 | 87 | 87 | 87 | 1392 | 432 |
| | | 利用回数 | 57 | 67 | 69 | 73 | 71 | 68 | 57 | 37 | 43 | 60 | 33 | 73 | 66 | 58 | 74 | 50 | 956 | 279 | |
| | | 利用率(%) | 65.5% | 77.0% | 79.3% | 83.9% | 81.6% | 78.2% | 65.5% | 42.5% | 49.4% | 69.0% | 37.9% | 83.9% | 75.9% | 66.7% | 85.1% | 57.5% | 68.7% | 64.6% | |
| 10 | 30 | 利用可能回数 | 90 | 90 | 90 | 90 | 90 | 90 | 90 | 90 | 90 | 90 | 90 | 90 | 90 | 90 | 90 | 90 | 90 | 1440 | 432 |
| | | 利用回数 | 61 | 55 | 71 | 67 | 68 | 65 | 52 | 48 | 40 | 60 | 45 | 69 | 56 | 64 | 75 | 52 | 948 | 291 | |
| | | 利用率(%) | 67.8% | 61.1% | 78.9% | 74.4% | 75.6% | 72.2% | 57.8% | 53.3% | 44.4% | 66.7% | 50.0% | 76.7% | 62.2% | 71.1% | 83.3% | 57.8% | 65.8% | 67.4% | |
| 11 | 29 | 利用可能回数 | 87 | 87 | 87 | 87 | 87 | 87 | 87 | 87 | 87 | 87 | 87 | 87 | 87 | 87 | 87 | 87 | 87 | 1392 | 432 |
| | | 利用回数 | 57 | 60 | 67 | 75 | 72 | 59 | 60 | 50 | 46 | 55 | 47 | 63 | 62 | 57 | 71 | 52 | 953 | 274 | |
| | | 利用率(%) | 65.5% | 69.0% | 77.0% | 86.2% | 82.8% | 67.8% | 69.0% | 57.5% | 52.9% | 63.2% | 54.0% | 72.4% | 71.3% | 65.5% | 81.6% | 59.8% | 68.5% | 63.4% | |
| 12 | 27 | 利用可能回数 | 81 | 81 | 81 | 81 | 81 | 81 | 81 | 81 | 81 | 81 | 81 | 81 | 81 | 81 | 81 | 81 | 81 | 1296 | 432 |
| | | 利用回数 | 45 | 44 | 54 | 59 | 62 | 48 | 49 | 34 | 39 | 49 | 39 | 46 | 39 | 42 | 61 | 40 | 750 | 271 | |
| | | 利用率(%) | 55.6% | 54.3% | 66.7% | 72.8% | 76.5% | 59.3% | 60.5% | 42.0% | 48.1% | 60.5% | 48.1% | 56.8% | 48.1% | 51.9% | 75.3% | 49.4% | 57.9% | 62.7% | |
| 1 | 27 | 利用可能回数 | 81 | 81 | 81 | 81 | 81 | 81 | 81 | 81 | 81 | 81 | 81 | 81 | 81 | 81 | 81 | 81 | 81 | 1296 | 432 |
| | | 利用回数 | 42 | 44 | 56 | 54 | 61 | 53 | 48 | 36 | 34 | 50 | 34 | 49 | 40 | 36 | 62 | 36 | 735 | 237 | |
| | | 利用率(%) | 51.9% | 54.3% | 69.1% | 66.7% | 75.3% | 65.4% | 59.3% | 44.4% | 42.0% | 61.7% | 42.0% | 60.5% | 49.4% | 44.4% | 76.5% | 44.4% | 56.7% | 54.9% | |
| 2 | 27 | 利用可能回数 | 81 | 81 | 81 | 81 | 81 | 81 | 81 | 81 | 81 | 81 | 81 | 81 | 81 | 81 | 81 | 81 | 81 | 1296 | 480 |
| | | 利用回数 | 55 | 58 | 67 | 65 | 67 | 57 | 52 | 46 | 39 | 56 | 37 | 67 | 61 | 49 | 66 | 47 | 889 | 294 | |
| | | 利用率(%) | 67.9% | 71.6% | 82.7% | 80.2% | 82.7% | 70.4% | 64.2% | 56.8% | 48.1% | 69.1% | 45.7% | 82.7% | 75.3% | 60.5% | 81.5% | 58.0% | 68.6% | 61.3% | |
| 3 | 30 | 利用可能回数 | 90 | 90 | 90 | 90 | 90 | 90 | 90 | 90 | 90 | 90 | 90 | 90 | 90 | 90 | 90 | 90 | 90 | 1440 | 480 |
| | | 利用回数 | 64 | 54 | 77 | 72 | 75 | 62 | 51 | 35 | 41 | 62 | 43 | 60 | 54 | 54 | 70 | 46 | 920 | 279 | |
| | | 利用率(%) | 71.1% | 60.0% | 85.6% | 80.0% | 83.3% | 68.9% | 56.7% | 38.9% | 45.6% | 68.9% | 47.8% | 66.7% | 60.0% | 60.0% | 77.8% | 51.1% | 63.9% | 58.1% | |
| 計 | 347 | 利用可能回数 | 1041 | 1041 | 1041 | 1041 | 1041 | 1041 | 1041 | 1041 | 1041 | 1041 | 1041 | 1041 | 1041 | 1041 | 1041 | 1041 | 1041 | 16656 | 1392 |
| | | 利用回数 | 645 | 683 | 811 | 808 | 832 | 688 | 591 | 414 | 489 | 667 | 455 | 745 | 651 | 626 | 843 | 572 | 10520 | 882 | |
| | | 利用率(%) | 62.0% | 65.6% | 77.9% | 77.6% | 79.9% | 66.1% | 56.8% | 39.8% | 47.0% | 64.1% | 43.7% | 71.6% | 62.5% | 60.1% | 81.0% | 54.9% | 63.2% | 63.4% | |

平成25年度横浜市技能文化会館利用実績

| 月 | 日数 | 総 数 | | | 部 屋 別 内 訳 | | | | | | | | 利用率 (%) | 営利 件数 | 減免 件数 |
|----|-----|-----------|--------|---------|-----------|---------|---------|---------|-------|--------|--------------|--------|------------|----------|----------|
| | | 入館者 人数 | 利用者 | | 多目的ホール | | 会議室・研修室 | | 和室 | | トレーニング・オーディオ | | | | |
| | | | 件数 | 人数 | 件数 | 人数 | 件数 | 人数 | 件数 | 人数 | 件数 | 人数 | | | |
| 4 | 29 | 21,240 | 884 | 19,668 | 110 | 7,211 | 551 | 9,728 | 111 | 1,031 | 112 | 1,698 | 63.5% | 21 | 45 |
| 5 | 30 | 22,440 | 890 | 20,787 | 123 | 7,388 | 562 | 10,757 | 98 | 944 | 107 | 1,698 | 61.8% | 43 | 42 |
| 6 | 29 | 26,740 | 920 | 24,766 | 134 | 10,417 | 578 | 11,667 | 92 | 717 | 116 | 1,965 | 66.1% | 54 | 68 |
| 7 | 30 | 21,220 | 899 | 19,656 | 127 | 6,399 | 567 | 10,839 | 96 | 763 | 109 | 1,655 | 62.4% | 36 | 76 |
| 8 | 30 | 22,510 | 859 | 20,849 | 132 | 8,306 | 514 | 10,102 | 106 | 818 | 107 | 1,623 | 59.7% | 43 | 64 |
| 9 | 29 | 22,870 | 867 | 21,183 | 137 | 9,312 | 530 | 9,471 | 89 | 805 | 111 | 1,595 | 62.3% | 26 | 50 |
| 10 | 30 | 24,200 | 906 | 22,413 | 140 | 8,928 | 553 | 11,013 | 95 | 807 | 118 | 1,665 | 62.9% | 60 | 84 |
| 11 | 29 | 25,270 | 965 | 23,407 | 135 | 8,701 | 595 | 11,718 | 110 | 1,038 | 125 | 1,950 | 69.3% | 44 | 49 |
| 12 | 27 | 20,260 | 821 | 18,762 | 102 | 6,230 | 513 | 9,964 | 90 | 860 | 116 | 1,708 | 63.3% | 14 | 35 |
| 1 | 27 | 24,020 | 785 | 22,249 | 124 | 10,918 | 463 | 8,970 | 97 | 742 | 101 | 1,619 | 60.6% | 19 | 51 |
| 2 | 27 | 24,380 | 842 | 22,575 | 114 | 9,361 | 524 | 10,789 | 104 | 992 | 100 | 1,433 | 65.0% | 32 | 66 |
| 3 | 30 | 26,210 | 898 | 24,271 | 128 | 10,052 | 556 | 11,578 | 99 | 742 | 115 | 1,899 | 62.4% | 34 | 37 |
| 計 | 347 | 281,360 | 10,536 | 260,586 | 1,506 | 103,223 | 6,506 | 126,596 | 1,187 | 10,259 | 1,337 | 20,508 | 63.3% | 426 | 667 |

平成25年度横浜市技能文化会館利用実績

時間帯別利用実績表

| 利用 | | 4月 | 5月 | 6月 | 7月 | 8月 | 9月 | 10月 | 11月 | 12月 | 1月 | 2月 | 3月 | 計 |
|----|-----|-------|-------|-------|-------|-------|-------|-------|-------|-------|-------|-------|-------|--------|
| 午前 | 回数 | 309 | 302 | 312 | 311 | 309 | 292 | 326 | 334 | 289 | 270 | 287 | 303 | 3,644 |
| | | 464 | 480 | 464 | 480 | 480 | 464 | 480 | 464 | 432 | 432 | 432 | 480 | 5,552 |
| | (%) | 66.6% | 62.9% | 67.2% | 64.8% | 64.4% | 62.9% | 67.9% | 72.0% | 66.9% | 62.5% | 66.4% | 63.1% | 65.6% |
| 午後 | 回数 | 351 | 358 | 380 | 361 | 340 | 358 | 372 | 390 | 340 | 332 | 358 | 389 | 4,329 |
| | | 464 | 480 | 464 | 480 | 480 | 464 | 480 | 464 | 432 | 432 | 432 | 480 | 5,552 |
| | (%) | 75.6% | 74.6% | 81.9% | 75.2% | 70.8% | 77.2% | 77.5% | 84.1% | 78.7% | 76.9% | 82.9% | 81.0% | 78.0% |
| 夜間 | 回数 | 224 | 230 | 228 | 227 | 210 | 217 | 208 | 241 | 192 | 183 | 197 | 206 | 2,563 |
| | | 464 | 480 | 464 | 480 | 480 | 464 | 480 | 464 | 432 | 432 | 432 | 480 | 5,552 |
| | (%) | 48.3% | 47.9% | 49.1% | 47.3% | 43.8% | 46.8% | 43.3% | 51.9% | 44.4% | 42.4% | 45.6% | 42.9% | 46.2% |
| 合計 | 回数 | 884 | 890 | 920 | 899 | 859 | 867 | 906 | 965 | 821 | 785 | 842 | 898 | 10,536 |
| | | 1,392 | 1,440 | 1,392 | 1,440 | 1,440 | 1,392 | 1,440 | 1,392 | 1,296 | 1,296 | 1,296 | 1,440 | 16,656 |
| | (%) | 63.5% | 61.8% | 66.1% | 62.4% | 59.7% | 62.3% | 62.9% | 69.3% | 63.3% | 60.6% | 65.0% | 62.4% | 63.3% |

平成25年度 横浜市技能文化会館 部屋別利用状況

| | 801 | 802 | 701 | 702 | 703 | 和室1 | 和室2 | 601 | 602 | 603 | 特会 | ホール1 | ホール2 | 工房 | トレーニング | オーディオ | 計 | 土・日・祝 |
|--------|-------|-------|-------|-------|-------|-------|-------|-------|-------|-------|-------|-------|-------|-------|--------|-------|--------|-------|
| 利用可能回数 | 87 | 87 | 87 | 87 | 87 | 87 | 87 | 87 | 87 | 87 | 87 | 87 | 87 | 87 | 87 | 87 | 1,392 | 432 |
| 利用回数 | 59 | 57 | 76 | 71 | 80 | 56 | 55 | 28 | 33 | 54 | 39 | 57 | 53 | 54 | 68 | 44 | 884 | 304 |
| 利用率(%) | 67.8% | 65.5% | 87.4% | 81.6% | 92.0% | 64.4% | 63.2% | 32.2% | 37.9% | 62.1% | 44.8% | 65.5% | 60.9% | 62.1% | 78.2% | 50.6% | 63.5% | 70.4% |
| 利用可能回数 | 90 | 90 | 90 | 90 | 90 | 90 | 90 | 90 | 90 | 90 | 90 | 90 | 90 | 90 | 90 | 90 | 1,440 | 480 |
| 利用回数 | 59 | 52 | 70 | 72 | 74 | 55 | 43 | 37 | 37 | 61 | 45 | 66 | 57 | 55 | 63 | 44 | 890 | 297 |
| 利用率(%) | 65.6% | 57.8% | 77.8% | 80.0% | 82.2% | 61.1% | 47.8% | 41.1% | 41.1% | 67.8% | 50.0% | 73.3% | 63.3% | 61.1% | 70.0% | 48.9% | 61.8% | 61.9% |
| 利用可能回数 | 87 | 87 | 87 | 87 | 87 | 87 | 87 | 87 | 87 | 87 | 87 | 87 | 87 | 87 | 87 | 87 | 1,392 | 480 |
| 利用回数 | 57 | 64 | 69 | 71 | 74 | 52 | 40 | 40 | 38 | 61 | 43 | 71 | 63 | 61 | 70 | 46 | 920 | 310 |
| 利用率(%) | 65.5% | 73.6% | 79.3% | 81.6% | 85.1% | 59.8% | 46.0% | 46.0% | 43.7% | 70.1% | 49.4% | 81.6% | 72.4% | 70.1% | 80.5% | 52.9% | 66.1% | 64.6% |
| 利用可能回数 | 90 | 90 | 90 | 90 | 90 | 90 | 90 | 90 | 90 | 90 | 90 | 90 | 90 | 90 | 90 | 90 | 1,440 | 432 |
| 利用回数 | 54 | 68 | 76 | 71 | 70 | 53 | 43 | 35 | 39 | 63 | 43 | 67 | 60 | 48 | 68 | 41 | 899 | 272 |
| 利用率(%) | 60.0% | 75.6% | 84.4% | 78.9% | 77.8% | 58.9% | 47.8% | 38.9% | 43.3% | 70.0% | 47.8% | 74.4% | 66.7% | 53.3% | 75.6% | 45.6% | 62.4% | 63.0% |
| 利用可能回数 | 90 | 90 | 90 | 90 | 90 | 90 | 90 | 90 | 90 | 90 | 90 | 90 | 90 | 90 | 90 | 90 | 1,440 | 432 |
| 利用回数 | 58 | 59 | 62 | 59 | 62 | 54 | 52 | 41 | 35 | 60 | 30 | 72 | 60 | 48 | 72 | 35 | 859 | 295 |
| 利用率(%) | 64.4% | 65.6% | 68.9% | 65.6% | 68.9% | 60.0% | 57.8% | 45.6% | 38.9% | 66.7% | 33.3% | 80.0% | 66.7% | 53.3% | 80.0% | 38.9% | 59.7% | 68.3% |
| 利用可能回数 | 87 | 87 | 87 | 87 | 87 | 87 | 87 | 87 | 87 | 87 | 87 | 87 | 87 | 87 | 87 | 87 | 1,392 | 528 |
| 利用回数 | 51 | 53 | 72 | 68 | 72 | 50 | 39 | 35 | 41 | 58 | 37 | 72 | 65 | 43 | 68 | 43 | 867 | 321 |
| 利用率(%) | 58.6% | 60.9% | 82.8% | 78.2% | 82.8% | 57.5% | 44.8% | 40.2% | 47.1% | 66.7% | 42.5% | 82.8% | 74.7% | 49.4% | 78.2% | 49.4% | 62.3% | 60.8% |
| 利用可能回数 | 90 | 90 | 90 | 90 | 90 | 90 | 90 | 90 | 90 | 90 | 90 | 90 | 90 | 90 | 90 | 90 | 1,440 | 432 |
| 利用回数 | 48 | 62 | 69 | 71 | 72 | 52 | 43 | 48 | 39 | 52 | 35 | 73 | 67 | 57 | 73 | 45 | 906 | 303 |
| 利用率(%) | 53.3% | 68.9% | 76.7% | 78.9% | 80.0% | 57.8% | 47.8% | 53.3% | 43.3% | 57.8% | 38.9% | 81.1% | 74.4% | 63.3% | 81.1% | 50.0% | 62.9% | 70.1% |
| 利用可能回数 | 87 | 87 | 87 | 87 | 87 | 87 | 87 | 87 | 87 | 87 | 87 | 87 | 87 | 87 | 87 | 87 | 1,392 | 480 |
| 利用回数 | 55 | 56 | 76 | 67 | 72 | 57 | 53 | 60 | 43 | 66 | 43 | 70 | 65 | 57 | 72 | 53 | 965 | 350 |
| 利用率(%) | 63.2% | 64.4% | 87.4% | 77.0% | 82.8% | 65.5% | 60.9% | 69.0% | 49.4% | 75.9% | 49.4% | 80.5% | 74.7% | 65.5% | 82.8% | 60.9% | 69.3% | 72.9% |
| 利用可能回数 | 81 | 81 | 81 | 81 | 81 | 81 | 81 | 81 | 81 | 81 | 81 | 81 | 81 | 81 | 81 | 81 | 1,296 | 432 |
| 利用回数 | 49 | 52 | 66 | 59 | 62 | 49 | 41 | 46 | 33 | 55 | 34 | 54 | 48 | 57 | 69 | 47 | 821 | 283 |
| 利用率(%) | 60.5% | 64.2% | 81.5% | 72.8% | 76.5% | 60.5% | 50.6% | 56.8% | 40.7% | 67.9% | 42.0% | 66.7% | 59.3% | 70.4% | 85.2% | 58.0% | 63.3% | 65.5% |
| 利用可能回数 | 81 | 81 | 81 | 81 | 81 | 81 | 81 | 81 | 81 | 81 | 81 | 81 | 81 | 81 | 81 | 81 | 1,296 | 432 |
| 利用回数 | 49 | 44 | 61 | 56 | 60 | 50 | 47 | 43 | 28 | 47 | 29 | 63 | 61 | 46 | 63 | 38 | 785 | 269 |
| 利用率(%) | 60.5% | 54.3% | 75.3% | 69.1% | 74.1% | 61.7% | 58.0% | 53.1% | 34.6% | 58.0% | 35.8% | 77.8% | 75.3% | 56.8% | 77.8% | 46.9% | 60.6% | 62.3% |
| 利用可能回数 | 81 | 81 | 81 | 81 | 81 | 81 | 81 | 81 | 81 | 81 | 81 | 81 | 81 | 81 | 81 | 81 | 1,296 | 432 |
| 利用回数 | 43 | 64 | 69 | 67 | 65 | 53 | 51 | 47 | 35 | 50 | 38 | 60 | 54 | 46 | 60 | 40 | 842 | 290 |
| 利用率(%) | 53.1% | 79.0% | 85.2% | 82.7% | 80.2% | 65.4% | 63.0% | 58.0% | 43.2% | 61.7% | 46.9% | 74.1% | 66.7% | 56.8% | 74.1% | 49.4% | 65.0% | 67.1% |
| 利用可能回数 | 90 | 90 | 90 | 90 | 90 | 90 | 90 | 90 | 90 | 90 | 90 | 90 | 90 | 90 | 90 | 90 | 1,440 | 528 |
| 利用回数 | 59 | 57 | 70 | 68 | 77 | 54 | 45 | 35 | 37 | 60 | 37 | 68 | 60 | 56 | 73 | 42 | 898 | 366 |
| 利用率(%) | 65.6% | 63.3% | 77.8% | 75.6% | 85.6% | 60.0% | 50.0% | 38.9% | 41.1% | 66.7% | 41.1% | 75.6% | 66.7% | 62.2% | 81.1% | 46.7% | 62.4% | 69.3% |
| 利用可能回数 | 1,041 | 1,041 | 1,041 | 1,041 | 1,041 | 1,041 | 1,041 | 1,041 | 1,041 | 1,041 | 1,041 | 1,041 | 1,041 | 1,041 | 1,041 | 1,041 | 16,656 | 5,520 |
| 利用回数 | 641 | 688 | 836 | 800 | 840 | 635 | 552 | 495 | 438 | 687 | 453 | 793 | 713 | 628 | 819 | 518 | 10,536 | 3,660 |
| 利用率(%) | 61.6% | 66.1% | 80.3% | 76.8% | 80.7% | 61.0% | 53.0% | 47.6% | 42.1% | 66.0% | 43.5% | 76.2% | 68.5% | 60.3% | 78.7% | 49.8% | 63.3% | 66.3% |

管理施設及び附帯設備の利用の許可等に関する業務 H26年度貸室利用実績①

横浜市技能文化会館利用実績

| 月 | 日数 | 総 数 | | 部 屋 別 内 訳 | | | | | | | | 利用率 (%) | 営利 件数 | 減免 件数 | | |
|----|-----|---------|--------|-----------|-------|---------|-------|---------|-------|-------|-------|------------|----------|----------|--------------|----|
| | | 入館者 | | 利用者 | | 多目的ホール | | 会議室・研修室 | | 和室 | | | | | トレーニング・オーディオ | |
| | | 人数 | 件数 | 人数 | 件数 | 人数 | 件数 | 人数 | 件数 | 人数 | 件数 | | | | 人数 | 件数 |
| 4 | 29 | 22,050 | 802 | 20,420 | 101 | 8,997 | 514 | 9,214 | 90 | 677 | 97 | 1,532 | 57.6% | 28 | 40 | |
| 5 | 30 | 29,690 | 841 | 27,497 | 120 | 14,178 | 523 | 10,885 | 85 | 639 | 113 | 1,795 | 58.4% | 55 | 58 | |
| 6 | 29 | 27,460 | 901 | 25,435 | 136 | 11,728 | 562 | 11,182 | 88 | 686 | 115 | 1,839 | 64.7% | 31 | 78 | |
| 7 | 30 | 27,870 | 953 | 25,810 | 125 | 11,435 | 607 | 11,667 | 100 | 653 | 121 | 2,055 | 66.2% | 27 | 80 | |
| 8 | 30 | 25,700 | 854 | 23,805 | 136 | 10,165 | 508 | 10,906 | 91 | 807 | 119 | 1,927 | 59.3% | 14 | 72 | |
| 9 | 29 | 23,670 | 876 | 21,921 | 126 | 10,162 | 537 | 9,317 | 103 | 741 | 110 | 1,701 | 62.9% | 43 | 58 | |
| 10 | 30 | 29,760 | 932 | 27,559 | 148 | 14,158 | 578 | 11,134 | 95 | 674 | 111 | 1,593 | 64.7% | 61 | 96 | |
| 11 | 29 | 29,510 | 977 | 27,328 | 150 | 13,055 | 595 | 11,556 | 110 | 866 | 122 | 1,851 | 70.2% | 47 | 107 | |
| 12 | 27 | 20,320 | 776 | 18,820 | 100 | 7,692 | 495 | 9,138 | 86 | 557 | 95 | 1,433 | 59.9% | 27 | 43 | |
| 1 | 27 | 21,190 | 798 | 19,623 | 105 | 7,858 | 488 | 9,768 | 106 | 616 | 99 | 1,381 | 61.6% | 11 | 44 | |
| 2 | 27 | 23,660 | 889 | 21,909 | 112 | 9,134 | 558 | 10,407 | 109 | 900 | 110 | 1,468 | 68.6% | 28 | 52 | |
| 3 | 30 | 26,530 | 977 | 24,566 | 123 | 10,612 | 619 | 11,396 | 121 | 835 | 114 | 1,723 | 67.8% | 32 | 41 | |
| 計 | 347 | 307,410 | 10,576 | 284,693 | 1,482 | 129,174 | 6,584 | 126,570 | 1,184 | 8,651 | 1,326 | 20,298 | 63.5% | 404 | 769 | |

時間帯別利用実績表

| 利用 | | 4月 | 5月 | 6月 | 7月 | 8月 | 9月 | 10月 | 11月 | 12月 | 1月 | 2月 | 3月 | 計 |
|----|--------|-------|-------|-------|-------|-------|-------|-------|-------|-------|-------|-------|-------|--------|
| 午前 | 利用実回数 | 274 | 296 | 306 | 330 | 295 | 296 | 320 | 338 | 273 | 272 | 300 | 362 | 3,662 |
| | 利用可能回数 | 464 | 480 | 464 | 480 | 480 | 464 | 480 | 464 | 432 | 432 | 432 | 480 | 5,552 |
| | (%) | 59.1% | 61.7% | 65.9% | 68.8% | 61.5% | 63.8% | 66.7% | 72.8% | 63.2% | 63.0% | 69.4% | 75.4% | 66.0% |
| 午後 | 利用実回数 | 346 | 342 | 378 | 418 | 355 | 379 | 383 | 410 | 337 | 329 | 371 | 402 | 4,450 |
| | 利用可能回数 | 464 | 480 | 464 | 480 | 480 | 464 | 480 | 464 | 432 | 432 | 432 | 480 | 5,552 |
| | (%) | 74.6% | 71.3% | 81.5% | 87.1% | 74.0% | 81.7% | 79.8% | 88.4% | 78.0% | 76.2% | 85.9% | 83.8% | 80.2% |
| 夜間 | 利用実回数 | 182 | 203 | 217 | 205 | 204 | 201 | 229 | 229 | 166 | 197 | 218 | 213 | 2,464 |
| | 利用可能回数 | 464 | 480 | 464 | 480 | 480 | 464 | 480 | 464 | 432 | 432 | 432 | 480 | 5,552 |
| | (%) | 39.2% | 42.3% | 46.8% | 42.7% | 42.5% | 43.3% | 47.7% | 49.4% | 38.4% | 45.6% | 50.5% | 44.4% | 44.4% |
| 合計 | 利用実回数 | 802 | 841 | 901 | 953 | 854 | 876 | 932 | 977 | 776 | 798 | 889 | 977 | 10,576 |
| | 利用可能回数 | 1,392 | 1,440 | 1,392 | 1,440 | 1,440 | 1,392 | 1,440 | 1,392 | 1,296 | 1,296 | 1,296 | 1,440 | 16,656 |
| | (%) | 57.6% | 58.4% | 64.7% | 66.2% | 59.3% | 62.9% | 64.7% | 70.2% | 59.9% | 61.6% | 68.6% | 67.8% | 63.5% |

管理施設及び附帯設備の利用の許可等に関する業務 H26年度貸室利用実績②

部屋別利用状況

| 月 | 開館 日数 | 801 | 802 | 701 | 702 | 703 | 和室1 | 和室2 | 601 | 602 | 603 | 特会 | ホ-ル1 | ホ-ル2 | 工房 | トレーニング* | オーディオ | 計 | |
|----|----------|--------|-------|-------|-------|-------|-------|-------|-------|-------|-------|-------|-------|-------|-------|---------|-------|-------|-------|
| 4 | 29 | 利用可能回数 | 87 | 87 | 87 | 87 | 87 | 87 | 87 | 87 | 87 | 87 | 87 | 87 | 87 | 87 | 87 | 87 | 1,392 |
| | | 利用回数 | 48 | 49 | 66 | 62 | 73 | 51 | 39 | 41 | 38 | 57 | 36 | 59 | 42 | 44 | 63 | 34 | 802 |
| | | 利用率(%) | 55.2% | 56.3% | 75.9% | 71.3% | 83.9% | 58.6% | 44.8% | 47.1% | 43.7% | 65.5% | 41.4% | 67.8% | 48.3% | 50.6% | 72.4% | 39.1% | 57.6% |
| 5 | 30 | 利用可能回数 | 90 | 90 | 90 | 90 | 90 | 90 | 90 | 90 | 90 | 90 | 90 | 90 | 90 | 90 | 90 | 90 | 1,440 |
| | | 利用回数 | 54 | 53 | 71 | 69 | 73 | 54 | 31 | 31 | 38 | 51 | 35 | 66 | 54 | 48 | 68 | 45 | 841 |
| | | 利用率(%) | 60.0% | 58.9% | 78.9% | 76.7% | 81.1% | 60.0% | 34.4% | 34.4% | 42.2% | 56.7% | 38.9% | 73.3% | 60.0% | 53.3% | 75.6% | 50.0% | 58.4% |
| 6 | 29 | 利用可能回数 | 87 | 87 | 87 | 87 | 87 | 87 | 87 | 87 | 87 | 87 | 87 | 87 | 87 | 87 | 87 | 87 | 1,392 |
| | | 利用回数 | 50 | 61 | 77 | 70 | 73 | 53 | 35 | 38 | 38 | 58 | 43 | 73 | 63 | 54 | 70 | 45 | 901 |
| | | 利用率(%) | 57.5% | 70.1% | 88.5% | 80.5% | 83.9% | 60.9% | 40.2% | 43.7% | 43.7% | 66.7% | 49.4% | 83.9% | 72.4% | 62.1% | 80.5% | 51.7% | 64.7% |
| 7 | 30 | 利用可能回数 | 90 | 90 | 90 | 90 | 90 | 90 | 90 | 90 | 90 | 90 | 90 | 90 | 90 | 90 | 90 | 90 | 1,440 |
| | | 利用回数 | 57 | 62 | 75 | 74 | 81 | 64 | 36 | 55 | 41 | 62 | 43 | 65 | 60 | 57 | 81 | 40 | 953 |
| | | 利用率(%) | 63.3% | 68.9% | 83.3% | 82.2% | 90.0% | 71.1% | 40.0% | 61.1% | 45.6% | 68.9% | 47.8% | 72.2% | 66.7% | 63.3% | 90.0% | 44.4% | 66.2% |
| 8 | 30 | 利用可能回数 | 90 | 90 | 90 | 90 | 90 | 90 | 90 | 90 | 90 | 90 | 90 | 90 | 90 | 90 | 90 | 90 | 1,440 |
| | | 利用回数 | 42 | 53 | 73 | 60 | 70 | 51 | 40 | 33 | 37 | 50 | 26 | 72 | 64 | 64 | 77 | 42 | 854 |
| | | 利用率(%) | 46.7% | 58.9% | 81.1% | 66.7% | 77.8% | 56.7% | 44.4% | 36.7% | 41.1% | 55.6% | 28.9% | 80.0% | 71.1% | 71.1% | 85.6% | 46.7% | 59.3% |
| 9 | 29 | 利用可能回数 | 87 | 87 | 87 | 87 | 87 | 87 | 87 | 87 | 87 | 87 | 87 | 87 | 87 | 87 | 87 | 87 | 1,392 |
| | | 利用回数 | 59 | 42 | 72 | 71 | 73 | 60 | 43 | 38 | 38 | 50 | 38 | 70 | 56 | 56 | 70 | 40 | 876 |
| | | 利用率(%) | 67.8% | 48.3% | 82.8% | 81.6% | 83.9% | 69.0% | 49.4% | 43.7% | 43.7% | 57.5% | 43.7% | 80.5% | 64.4% | 64.4% | 80.5% | 46.0% | 62.9% |
| 10 | 30 | 利用可能回数 | 90 | 90 | 90 | 90 | 90 | 90 | 90 | 90 | 90 | 90 | 90 | 90 | 90 | 90 | 90 | 90 | 1,440 |
| | | 利用回数 | 58 | 68 | 72 | 70 | 72 | 61 | 34 | 44 | 35 | 61 | 42 | 77 | 71 | 56 | 67 | 44 | 932 |
| | | 利用率(%) | 64.4% | 75.6% | 80.0% | 77.8% | 80.0% | 67.8% | 37.8% | 48.9% | 38.9% | 67.8% | 46.7% | 85.6% | 78.9% | 62.2% | 74.4% | 48.9% | 64.7% |
| 11 | 29 | 利用可能回数 | 87 | 87 | 87 | 87 | 87 | 87 | 87 | 87 | 87 | 87 | 87 | 87 | 87 | 87 | 87 | 87 | 1,392 |
| | | 利用回数 | 55 | 63 | 70 | 68 | 71 | 59 | 51 | 57 | 48 | 55 | 47 | 77 | 73 | 61 | 70 | 52 | 977 |
| | | 利用率(%) | 63.2% | 72.4% | 80.5% | 78.2% | 81.6% | 67.8% | 58.6% | 65.5% | 55.2% | 63.2% | 54.0% | 88.5% | 83.9% | 70.1% | 80.5% | 59.8% | 70.2% |
| 12 | 27 | 利用可能回数 | 81 | 81 | 81 | 81 | 81 | 81 | 81 | 81 | 81 | 81 | 81 | 81 | 81 | 81 | 81 | 81 | 1,296 |
| | | 利用回数 | 47 | 42 | 64 | 58 | 66 | 49 | 37 | 45 | 34 | 55 | 30 | 51 | 49 | 54 | 60 | 35 | 776 |
| | | 利用率(%) | 58.0% | 51.9% | 79.0% | 71.6% | 81.5% | 60.5% | 45.7% | 55.6% | 42.0% | 67.9% | 37.0% | 63.0% | 60.5% | 66.7% | 74.1% | 43.2% | 59.9% |
| 1 | 27 | 利用可能回数 | 81 | 81 | 81 | 81 | 81 | 81 | 81 | 81 | 81 | 81 | 81 | 81 | 81 | 81 | 81 | 81 | 1,296 |
| | | 利用回数 | 49 | 48 | 62 | 61 | 62 | 60 | 46 | 42 | 34 | 55 | 31 | 54 | 51 | 44 | 61 | 38 | 798 |
| | | 利用率(%) | 60.5% | 59.3% | 76.5% | 75.3% | 76.5% | 74.1% | 56.8% | 51.9% | 42.0% | 67.9% | 38.3% | 66.7% | 63.0% | 54.3% | 75.3% | 46.9% | 61.6% |
| 2 | 27 | 利用可能回数 | 81 | 81 | 81 | 81 | 81 | 81 | 81 | 81 | 81 | 81 | 81 | 81 | 81 | 81 | 81 | 81 | 1,296 |
| | | 利用回数 | 52 | 60 | 62 | 68 | 69 | 59 | 50 | 51 | 41 | 56 | 39 | 56 | 56 | 60 | 66 | 44 | 889 |
| | | 利用率(%) | 64.2% | 74.1% | 76.5% | 84.0% | 85.2% | 72.8% | 61.7% | 63.0% | 50.6% | 69.1% | 48.1% | 69.1% | 69.1% | 74.1% | 81.5% | 54.3% | 68.6% |
| 3 | 30 | 利用可能回数 | 90 | 90 | 90 | 90 | 90 | 90 | 90 | 90 | 90 | 90 | 90 | 90 | 90 | 90 | 90 | 90 | 1,440 |
| | | 利用回数 | 55 | 63 | 77 | 68 | 76 | 66 | 55 | 60 | 42 | 59 | 51 | 58 | 65 | 68 | 73 | 41 | 977 |
| | | 利用率(%) | 61.1% | 70.0% | 85.6% | 75.6% | 84.4% | 73.3% | 61.1% | 66.7% | 46.7% | 65.6% | 56.7% | 64.4% | 72.2% | 75.6% | 81.1% | 45.6% | 67.8% |

| 計 | 347 | 利用可能回数 | 1,041 | 1,041 | 1,041 | 1,041 | 1,041 | 1,041 | 1,041 | 1,041 | 1,041 | 1,041 | 1,041 | 1,041 | 1,041 | 1,041 | 1,041 | 1,041 | 16,656 |
|---|-----|--------|-------|-------|-------|-------|-------|-------|-------|-------|-------|-------|-------|-------|-------|-------|-------|-------|--------|
| | | 利用回数 | 626 | 664 | 841 | 799 | 859 | 687 | 497 | 535 | 464 | 669 | 461 | 778 | 704 | 666 | 826 | 500 | 10,576 |
| | | 利用率(%) | 60.1% | 63.8% | 80.8% | 76.8% | 82.5% | 66.0% | 47.7% | 51.4% | 44.6% | 64.3% | 44.3% | 74.7% | 67.6% | 64.0% | 79.3% | 48.0% | 63.5% |

部屋別利用状況前年比

| 月 | 開館 日数 | 801 | 802 | 701 | 702 | 703 | 和室1 | 和室2 | 601 | 602 | 603 | 特会 | ホ-ル1 | ホ-ル2 | 工房 | トレーニング* | オーディオ | 計 | |
|----|----------|--------|--------|--------|--------|--------|--------|--------|--------|--------|--------|--------|--------|--------|--------|---------|--------|--------|--------|
| 4 | 29 | 平成26年度 | 55.2% | 56.3% | 75.9% | 71.3% | 83.9% | 58.6% | 44.8% | 47.1% | 43.7% | 65.5% | 41.4% | 67.8% | 48.3% | 50.6% | 72.4% | 39.1% | 57.6% |
| | | 平成25年度 | 67.8% | 65.5% | 87.4% | 81.6% | 92.0% | 64.4% | 63.2% | 32.2% | 37.9% | 62.1% | 44.8% | 65.5% | 60.9% | 62.1% | 78.2% | 50.6% | 63.5% |
| | | 前年比 | 81.4% | 86.0% | 86.8% | 87.3% | 91.3% | 91.1% | 70.9% | 146.4% | 115.2% | 105.6% | 92.3% | 103.5% | 79.2% | 81.5% | 92.6% | 77.3% | 90.7% |
| 5 | 30 | 平成26年度 | 60.0% | 58.9% | 78.9% | 76.7% | 81.1% | 60.0% | 34.4% | 34.4% | 42.2% | 56.7% | 38.9% | 73.3% | 60.0% | 53.3% | 75.6% | 50.0% | 58.4% |
| | | 平成25年度 | 65.6% | 57.8% | 77.8% | 80.0% | 82.2% | 61.1% | 47.8% | 41.1% | 41.1% | 67.8% | 50.0% | 73.3% | 63.3% | 61.1% | 70.0% | 48.9% | 61.8% |
| | | 前年比 | 91.5% | 101.9% | 101.4% | 95.8% | 98.6% | 98.2% | 72.1% | 83.8% | 102.7% | 83.6% | 77.8% | 100.0% | 94.7% | 87.3% | 107.9% | 102.3% | 94.5% |
| 6 | 29 | 平成26年度 | 57.5% | 70.1% | 88.5% | 80.5% | 83.9% | 60.9% | 40.2% | 43.7% | 43.7% | 66.7% | 49.4% | 83.9% | 72.4% | 62.1% | 80.5% | 51.7% | 64.7% |
| | | 平成25年度 | 65.5% | 73.6% | 79.3% | 81.6% | 85.1% | 59.8% | 46.0% | 46.0% | 43.7% | 70.1% | 49.4% | 81.6% | 72.4% | 70.1% | 80.5% | 52.9% | 66.1% |
| | | 前年比 | 87.7% | 95.3% | 111.6% | 98.6% | 101.9% | 98.6% | 87.5% | 95.0% | 100.0% | 95.1% | 100.0% | 102.8% | 100.0% | 88.5% | 100.0% | 97.8% | 97.9% |
| 7 | 30 | 平成26年度 | 63.3% | 68.9% | 83.3% | 82.2% | 90.0% | 71.1% | 40.0% | 61.1% | 45.6% | 68.9% | 47.8% | 72.2% | 66.7% | 63.3% | 90.0% | 44.4% | 66.2% |
| | | 平成25年度 | 60.0% | 75.6% | 84.4% | 78.9% | 77.8% | 58.9% | 47.8% | 38.9% | 43.3% | 70.0% | 47.8% | 74.4% | 66.7% | 53.3% | 75.6% | 45.6% | 62.4% |
| | | 前年比 | 105.6% | 91.2% | 98.7% | 104.2% | 115.7% | 120.8% | 83.7% | 157.1% | 105.1% | 98.4% | 100.0% | 97.0% | 100.0% | 118.8% | 119.1% | 97.6% | 106.0% |
| 8 | 30 | 平成26年度 | 46.7% | 58.9% | 81.1% | 66.7% | 77.8% | 56.7% | 44.4% | 36.7% | 41.1% | 55.6% | 28.9% | 80.0% | 71.1% | 71.1% | 85.6% | 46.7% | 59.3% |
| | | 平成25年度 | 64.4% | 65.6% | 68.9% | 65.6% | 68.9% | 60.0% | 57.8% | 45.6% | 38.9% | 66.7% | 33.3% | 80.0% | 66.7% | 53.3% | 80.0% | 38.9% | 59.7% |
| | | 前年比 | 72.4% | 89.8% | 117.7% | 101.7% | 112.9% | 94.4% | 76.9% | 80.5% | 105.7% | 83.3% | 86.7% | 100.0% | 106.7% | 133.3% | 106.9% | 120.0% | 99.4% |
| 9 | 29 | 平成26年度 | 67.8% | 48.3% | 82.8% | 81.6% | 83.9% | 69.0% | 49.4% | 43.7% | 43.7% | 57.5% | 43.7% | 80.5% | 64.4% | 64.4% | 80.5% | 46.0% | 62.9% |
| | | 平成25年度 | 58.6% | 60.9% | 82.8% | 78.2% | 82.8% | 57.5% | 44.8% | 40.2% | 47.1% | 66.7% | 42.5% | 82.8% | 74.7% | 49.4% | 78.2% | 49.4% | 62.3% |
| | | 前年比 | 115.7% | 79.2% | 100.0% | 104.4% | 101.4% | 120.0% | 110.3% | 108.6% | 92.7% | 86.2% | 102.7% | 97.2% | 86.2% | 130.2% | 102.9% | 93.0% | 101.0% |
| 10 | 30 | 平成26年度 | 64.4% | 75.6% | 80.0% | 77.8% | 80.0% | 67.8% | 37.8% | 48.9% | 38.9% | 67.8% | 46.7% | 85.6% | 78.9% | 62.2% | 74.4% | 48.9% | 64.7% |
| | | 平成25年度 | 53.3% | 68.9% | 76.7% | 78.9% | 80.0% | 57.8% | 47.8% | 53.3% | 43.3% | 57.8% | 38.9% | 81.1% | 74.4% | 63.3% | 81.1% | 50.0% | 62.9% |
| | | 前年比 | 120.8% | 109.7% | 104.3% | 98.6% | 100.0% | 117.3% | 79.1% | 91.7% | 89.7% | 117.3% | 120.0% | 105.5% | 106.0% | 98.2% | 91.8% | 97.8% | 102.9% |
| 11 | 29 | 平成26年度 | 63.2% | 72.4% | 80.5% | 78.2% | 81.6% | 67.8% | 58.6% | 65.5% | 55.2% | 63.2% | 54.0% | 88.5% | 83.9% | 70.1% | 80.5% | 59.8% | 70.2% |
| | | 平成25年度 | 63.2% | 64.4% | 87.4% | 77.0% | 82.8% | 65.5% | 60.9% | 69.0% | 49.4% | 75.9% | 49.4% | 80.5% | 74.7% | 65.5% | 82.8% | 60.9% | 69.3% |
| | | 前年比 | 100.0% | 112.5% | 92.1% | 101.5% | 98.6% | 103.5% | 96.2% | 95.0% | 111.6% | 83.3% | 109.3% | 110.0% | 112.3% | 107.0% | 97.2% | 98.1% | 101.2% |
| 12 | 27 | 平成26年度 | 58.0% | 51.9% | 79.0% | 71.6% | 81.5% | 60.5% | 45.7% | 55.6% | 42.0% | 67.9% | 37.0% | 63.0% | 60.5% | 66.7% | 74.1% | 43.2% | 59.9% |
| | | 平成25年度 | 60.5% | 64.2% | | | | | | | | | | | | | | | |

平成23年度 会館講座(月別)報告

| 開催日 | 講座名 | 講師 | 定員 | 参加者 |
|--------|------------------------|--|-----|-----|
| 7月22日 | 就・転職のためのセルフブランド術 | 澤谷 みち子 | 24 | 10 |
| | | 講座数(1) | 24 | 10 |
| 8月19日 | しごと施設のお得な活用法 | 渡辺 悦子 | 20 | 15 |
| 8月26日 | 職業適性診断 | 渡辺 悦子/小川 信彦 | 20 | 19 |
| 8月27日 | 食品サンプル① | 田中 司好 | 25 | 10 |
| 8月27日 | 食品サンプル② | 田中 司好 | 25 | 10 |
| 8月27日 | 食品サンプル③ | 田中 司好 | 25 | 6 |
| | | 講座数(5) | 115 | 60 |
| 9月24日 | 就職に役立つ就労支援・助成金活用セミナー | 渡辺 悦子 | 20 | 23 |
| 9月27日 | エクセル活用 | 木村 由美子 | 7 | 6 |
| 9月28日 | 有期労働契約の留意点とトラブル防止策 | 末木 重樹 | 20 | 14 |
| | | 講座数(4) | 47 | 43 |
| 10月6日 | ヒトを巻き込む人材の創り方(レゴ) | 蓮沼 孝 | 16 | 13 |
| 10月9日 | はじめよう、ベランダ菜園 | 小林 剛 | 15 | 3 |
| 10月11日 | Google120%活用術 | 前原 はづき | 20 | 6 |
| 10月15日 | 初心者のためのFaceBook | 前原 はづき | 7 | 3 |
| 10月15日 | 自分を癒し、心を育む写経(体験) | 矢島 虹周 | 15 | 3 |
| 10月15日 | 絵ポエムを描いてみよう(体験) | 森 千景 | 15 | 2 |
| 10月16日 | 大人のための朗読教室 | 仙石 智子 | 15 | 8 |
| 10月17日 | ビジネスマナー① | 大城 京子 | 15 | 5 |
| 10月18日 | 日本人力を高める① | 河野 智聖 | 25 | 4 |
| 10月19日 | 初心者のためのExcel | 和田 美穂 | 7 | 7 |
| 10月19日 | 陶芸DEアートセラピー(体験) | 齋藤 修一 | 15 | 5 |
| 10月20日 | マクロビオテック料理Withヨガ(体験) | SATOKO | 15 | 6 |
| 10月21日 | ハワイアンリボンレイLESSON(体験) | 野呂 ひろみ | 15 | 3 |
| 10月22日 | しごとに生きる技能士検定とは？ | 佐藤 信義(花)、山本 秀司(和裁) 江本 真由美(職業能力開発協会) | 15 | 5 |
| 10月22日 | 癒しの水彩画教室(体験) | 渡辺 真木彦 | 15 | 5 |
| 10月23日 | ものづくり体験 和裁のしごと | 山本 秀司 | 30 | 17 |
| 10月24日 | 報・連・相 | 吉竹 雅子 | 15 | 7 |
| 10月26日 | エクセル関数活用 | 福井 康江 | 7 | 7 |
| 10月26日 | 資料や情報の整理整頓術 | 吉竹 雅子 | 15 | 5 |
| 10月27日 | 役立つ資格 | 岩崎 岳司(TAC) | 15 | 8 |
| 10月29日 | 面接突破の極意 | 吉田 勉 石井 邦雄 | 20 | 23 |
| 10月29日 | 技能職資格講座1 和裁のしごと | 山本 秀司 | 15 | 7 |
| 10月30日 | ものづくり体験 花のしごと | 若松 静子 | 30 | 6 |
| 10月30日 | 鍼灸マッサージ師によるゼンシン体操 | 荒井 務/藤本 温 | 15 | 11 |
| | | 講座数(24) | 387 | 169 |
| 11月2日 | エクセル関数活用 | 福井 康江 | 7 | 5 |
| 11月2日 | 段取り術 | 吉竹 雅子 | 15 | 7 |
| 11月4日 | 職場コミュニケーション | 吉竹 雅子 | 15 | 6 |
| 11月5日 | 癒しの水彩画教室(連続1/6) | 渡辺 真木彦 | 15 | 5 |
| 11月7日 | 技能職資格講座2 和裁のしごと(連続1/3) | 山本 秀司 | 15 | 6 |
| 11月8日 | Google120%活用術 | 前原 はづき | 20 | 11 |
| 11月12日 | 初心者のためのFaceBook | 前原 はづき | 7 | 5 |
| 11月12日 | 癒しの水彩画教室(連続2/6) | 渡辺 真木彦 | 15 | 5 |
| 11月13日 | おやこパン | Citronヨ一コ | 28 | 15 |
| 11月14日 | 技能職資格講座2 和裁のしごと(連続2/3) | 山本 秀司 | 15 | 6 |
| 11月15日 | ビジネスマナー② | 大城 京子 | 15 | 3 |

| | | | | |
|---------|------------------------|--------|-----|-----|
| 11月19日 | 癒しの水彩画教室(連続3/6) | 渡辺 真木彦 | 15 | 5 |
| 11月21日 | 技能職資格講座2 和裁のしごと(連続3/3) | 山本 秀司 | 15 | 6 |
| 11月22日 | HPから見る企業力の読み解き方 | 福島 貞美 | 7 | 5 |
| 11月25日 | エクセル関数活用 | 和田 美穂 | 7 | 4 |
| 11月26日 | 癒しの水彩画教室(連続4/6) | 渡辺 真木彦 | 15 | 5 |
| 11月29日 | 日本人力を高める② | 河野 智聖 | 25 | 11 |
| 講座数(17) | | | 251 | 110 |

| 開催日 | 講座名 | 講師 | 定員 | 参加者 |
|--------|-------------------|--------|-----|-----|
| 12月3日 | 癒しの水彩画教室(連続5/6) | 渡辺 真木彦 | 15 | 9 |
| 12月6日 | Google120%活用術 | 前原 はづき | 20 | 4 |
| 12月6日 | ビジネスマナー③ | 大城 京子 | 15 | 10 |
| 12月10日 | 初心者のためのFaceBook | 前原 はづき | 7 | 7 |
| 12月10日 | 癒しの水彩画教室(連続6/6) | 渡辺 真木彦 | 15 | 9 |
| 12月13日 | ヒトを巻き込む人材の創り方(レゴ) | 蓮沼 孝 | 16 | 9 |
| 12月13日 | 日本人力を高める③ | 河野 智聖 | 25 | 10 |
| 12月16日 | エクセル関数活用 | 和田 美穂 | 7 | 3 |
| 講座数(8) | | | 120 | 61 |

| | | | | |
|---------|---------------------|--------|-----|-----|
| 1月12日 | 第一印象力UP | 上田 ユキ | 20 | 9 |
| 1月12日 | ビジネスレター | 網野 麻里 | 15 | 10 |
| 1月17日 | ヒトを巻き込む人材の創り方(レゴ) | 蓮沼 孝 | 16 | 4 |
| 1月17日 | 新しい自分発見 | 上田 ユキ | 15 | 12 |
| 1月18日 | 財務諸表の見方 | 鈴木 隆雄 | 15 | 17 |
| 1月21日 | 技能職資格講座1 花のしごと | 小川 恭子 | 15 | 18 |
| 1月25日 | 簿記のキホン | 鈴木 隆雄 | 15 | 16 |
| 1月28日 | 職業適性診断(VPI) | 渡辺 悦子 | 15 | 13 |
| 1月29日 | Word初級① | 佐藤 美奈子 | 7 | 6 |
| 1月29日 | Word初級② | 佐藤 美奈子 | 7 | 6 |
| 1月30日 | 技能職資格講座2 花のしごと(1/3) | 佐藤 信義 | 15 | 10 |
| 1月31日 | Excel初心者① | 小澤 知子 | 7 | 5 |
| 講座数(12) | | | 162 | 126 |

| | | | | |
|-------|---------------------|--------------|----|----|
| 2月1日 | ビジネスマナー | 大城 京子 | 15 | 3 |
| 2月4日 | 自分史活用セミナー | 高橋 誠 | 20 | 9 |
| 2月4日 | コアアクティブ会話術 | 大城 京子・羽場内 祐二 | 20 | 12 |
| 2月4日 | 絵手紙を描いてみよう | 森 千景 | 20 | 3 |
| 2月5日 | 塩麴クッキング① | 日小田 智彦 | 20 | 20 |
| 2月6日 | 技能職資格講座2 花のしごと(2/3) | 佐藤 信義 | 15 | 10 |
| 2月7日 | Excel初心者② | 佐藤 美奈子 | 7 | 7 |
| 2月9日 | 銀行との上手な付き合い方 | 鈴木 隆雄 | 30 | 9 |
| 2月10日 | 面接成功の秘訣(AM) | 斉藤 由美子 | 18 | 8 |
| 2月11日 | 癒しの水彩画教室 初級Ⅱ(1/3) | 渡辺 真木彦 | 16 | 5 |
| 2月12日 | 塩麴クッキング② | 日小田 智彦・米持 直美 | 20 | 22 |
| 2月13日 | 技能職資格講座2 花のしごと(3/3) | 佐藤 信義 | 15 | 10 |
| 2月14日 | ニコニコタッチ(社会人) | 河野 智聖・原嶋 寧寧 | 20 | 4 |
| 2月15日 | 財務諸表の見方 | 鈴木 隆雄 | 15 | 17 |
| 2月16日 | 役立つ資格 | 岩崎 岳司(TAC) | 20 | 9 |
| 2月17日 | Excel関数活用 | 和田 美穂 | 7 | 4 |
| 2月18日 | 応募書類作成の極意 | 吉田 勉 石井 邦雄 | 15 | 14 |
| 2月18日 | 癒しの水彩画教室 初級Ⅱ(2/3) | 渡辺 真木彦 | 16 | 5 |
| 2月19日 | 塩麴クッキング③ | 日小田 智彦・米持 直美 | 20 | 19 |
| 2月21日 | 仕事に活用する! FaceBook | 前原 はづき | 7 | 2 |
| 2月21日 | ニコニコタッチ(社会人) | 河野 智聖・原嶋 寧寧 | 20 | 5 |
| 2月22日 | 簿記のキホン | 鈴木 隆雄 | 15 | 20 |
| 2月23日 | ビジネスレター | 網野 麻里 | 15 | 3 |
| 2月25日 | 職業適性診断(VPI) | 渡辺 悦子 | 15 | 20 |

| | | | | |
|----------|-------------------|-------------|-------|-----|
| 2月25日 | 癒しの水彩画教室 初級Ⅱ(3/3) | 渡辺 真木彦 | 16 | 5 |
| 2月28日 | 面接突破の極意 | 吉田 勉 石井 邦雄 | 15 | 17 |
| | | 講座数(26) | 432 | 262 |
| 3月3日 | 絵手紙を描いてみよう | 森 千景 | 20 | 6 |
| 3月8日 | ビジネスレター | 網野 麻里 | 15 | 6 |
| 3月15日 | 役立つ資格 | 岩崎 岳司(TAC) | 20 | 17 |
| 3月16日 | Word応用レポートホスター編 | 佐藤 美奈子 | 7 | 5 |
| 3月17日 | 面接突破の極意 | 吉田 勉 石井 邦雄 | 15 | 19 |
| 3月21日 | ビジネスマナー | 大城 京子 | 15 | 12 |
| 3月22日 | ニコニコタッチ(社会人) | 河野 智聖・原嶋 寧寧 | 20 | 3 |
| 3月26日 | 職業適性診断(VPI) | 渡辺 悦子 | 15 | 17 |
| 3月27日 | Word応用一覧表 | 佐藤 美奈子 | 7 | 4 |
| | | 講座数(9) | 134 | 89 |
| | | | 定員 参加 | |
| 平成23年度合計 | | 講座数 (105) | 1,672 | 930 |

平成24年度 会館講座(月別)報告

| 日時 | | 講座名 | 講師 | 定員 | 参加 |
|----|----|-----|------------------------------------|--------|-----|
| 4 | 3 | 火 | 陶芸講座① | 小高 嘉照 | |
| 4 | 4 | 水 | 財務諸表の見方 基礎 | 鈴木 隆雄 | 15 |
| 4 | 10 | 火 | 陶芸講座② | 小高 嘉照 | 20 |
| 4 | 14 | 土 | 「職業興味検査」で掴む自分の強み | 渡辺 悦子 | 15 |
| 4 | 14 | 土 | 手づくり味噌と塩麴(1/2) ※7/1(2/2) | 日小田 知彦 | 20 |
| 4 | 15 | 日 | Word基礎講座 Wordで案内文書を作成しよう! | 佐藤 美奈子 | 8 |
| 4 | 15 | 日 | Word応用講座 自己PRできる応募書類を作成しよう! | 佐藤 美奈子 | 8 |
| 4 | 17 | 火 | 陶芸講座③ | 小高 嘉照 | 20 |
| 4 | 18 | 水 | 自分発見で印象力UP! | 上田 ユキ | 15 |
| 4 | 20 | 金 | PowerPoint講座① 初心者のためのパワーポイント | 佐藤 美奈子 | 8 |
| 4 | 20 | 金 | 応募書類作成の極意 | 石井 邦雄 | 15 |
| 4 | 22 | 日 | Excel基礎講座① Excelで収支表を作成しよう! | 小澤 知子 | 8 |
| 4 | 23 | 月 | 応募書類作成の極意 (緊急追加日程) | 石井 邦雄 | 15 |
| 4 | 24 | 火 | 陶芸講座④ | 小高 嘉照 | 20 |
| 4 | 25 | 水 | 簿記のキホン第1回 | 鈴木 隆雄 | 15 |
| 4 | 26 | 木 | ビジネスマナー | 大城 京子 | 15 |
| 4 | 27 | 金 | PowerPoint講座② 効果的なプレゼンテーション資料を作ろう! | 佐藤 美奈子 | 8 |
| 4 | 28 | 土 | 採用を勝ち取る!面接突破の極意 | 吉田 勉 | 15 |
| 4 | 28 | 土 | 採用を勝ち取る!面接突破の極意 (緊急追加日程) | 吉田 勉 | 15 |
| | | | | 255 | 214 |
| 5 | 8 | 火 | 陶芸講座⑤ | 小高 嘉照 | 20 |
| 5 | 10 | 木 | ビジネスマナー | 大城 京子 | 15 |
| 5 | 12 | 土 | 「職業興味検査」で掴む自分の強み (緊急追加日程) | 渡辺 悦子 | 15 |
| 5 | 12 | 土 | 「職業興味検査」で掴む自分の強み | 渡辺 悦子 | 15 |
| 5 | 13 | 日 | Excel基礎講座② グラフを使った報告書を作成しよう! | 小澤 知子 | 8 |
| 5 | 15 | 火 | 陶芸講座⑥ | 小高 嘉照 | 20 |
| 5 | 16 | 水 | 簿記のキホン第2回 | 鈴木 隆雄 | 15 |
| 5 | 17 | 木 | ビジネスレターの書き方 | 網野 麻里 | 15 |
| 5 | 19 | 土 | 応募書類作成の極意 | 石井 邦雄 | 15 |
| 5 | 19 | 土 | コーチングのプロが伝える、コアアクティブ会話術 | 大城 京子 | 20 |
| 5 | 20 | 日 | Excel基礎講座③ 集計表を作成・活用しよう! | 小澤 知子 | 8 |
| 5 | 22 | 火 | 和的コミュニケーション術 | 河野 智聖 | 15 |
| 5 | 22 | 火 | 陶芸講座⑦ | 小高 嘉照 | 20 |
| 5 | 23 | 水 | 財務諸表の見方 応用 | 鈴木 隆雄 | 15 |
| 5 | 24 | 木 | 人間関係の築き方～エニアグラムで開く、5つの心の扉～ | 網野 麻里 | 15 |
| 5 | 25 | 金 | PowerPoint講座① 初心者のためのパワーポイント | 佐藤 美奈子 | 8 |
| 5 | 25 | 金 | 応募書類作成の極意 | 石井 邦雄 | 15 |
| 5 | 26 | 土 | 採用を勝ち取る!面接突破の極意 | 吉田 勉 | 15 |
| 5 | 26 | 土 | 酒粕で美容と健康クッキング | 日小田 知彦 | 20 |
| 5 | 27 | 日 | Word基礎講座 Wordで案内文書を作成しよう! | 佐藤 美奈子 | 8 |
| 5 | 27 | 日 | Word応用講座 自己PRできる応募書類を作成しよう! | 佐藤 美奈子 | 8 |
| 5 | 29 | 火 | 陶芸講座⑧ | 小高 嘉照 | 20 |
| | | | | 325 | 265 |
| 6 | 1 | 金 | PowerPoint講座② 効果的なプレゼンテーション資料を作ろう! | 佐藤 美奈子 | 8 |
| 6 | 2 | 土 | コーチングのプロが伝える、コアアクティブ会話術 | 大城 京子 | 20 |
| 6 | 2 | 土 | 採用を勝ち取る!面接突破の極意 | 吉田 勉 | 15 |
| 6 | 3 | 日 | Excel応用講座①知っている便利な関数を活用しよう! | 齋藤 由紀 | 8 |
| 6 | 5 | 火 | 陶芸講座⑨ | 小高 嘉照 | 20 |
| 6 | 6 | 水 | 簿記のキホン第1回 | 鈴木 隆雄 | 15 |
| 6 | 10 | 日 | 手づくりの無添加醤油 | 日小田 知彦 | 20 |
| 6 | 12 | 火 | 陶芸講座⑩ | 小高 嘉照 | 20 |
| 6 | 14 | 木 | ビジネスレターの書き方 | 網野 麻里 | 15 |
| 6 | 16 | 土 | 「職業興味検査」で掴む自分の強み | 渡辺 悦子 | 15 |
| 6 | 17 | 日 | Excel応用講座②表作成の実践的な活用方法を知ろう! | 齋藤 由紀 | 8 |
| 6 | 17 | 日 | Excel応用講座③複数シートの操作及びデータベースを活用しよう! | 齋藤 由紀 | 8 |
| 6 | 19 | 火 | 陶芸講座⑪ | 小高 嘉照 | 20 |
| 6 | 20 | 水 | 簿記のキホン第2回 | 鈴木 隆雄 | 15 |

| | | | | | | |
|---|----|---|------------------------------------|------------------|-----|-----|
| 6 | 20 | 水 | 自分発見で印象力UP! | 上田 ユキ | 15 | 15 |
| 6 | 21 | 木 | 人間関係の築き方～エニアグラムで開く、5つの心の扉～ | 網野 麻里 | 15 | 14 |
| 6 | 23 | 土 | 応募書類作成の極意 | 石井 邦雄 | 15 | 20 |
| 6 | 24 | 日 | 手づくりの梅干と梅酒(1/2) | 日小田 知彦 | 20 | 9 |
| 6 | 26 | 火 | 陶芸講座⑫ | 小高 嘉照 | 20 | 11 |
| 6 | 27 | 水 | Excel応用講座④ドラッグ1つで簡単データ分析! | 齋藤 由紀 | 8 | 6 |
| 6 | 27 | 水 | 財務諸表の見方 基礎 | 鈴木 隆雄 | 15 | 20 |
| 6 | 30 | 土 | 採用を勝ち取る!面接突破の極意 | 吉田 勉 | 15 | 20 |
| | | | | | 330 | 288 |
| 7 | 1 | 日 | PowerPoint講座① 初心者のためのパワーポイント | 小澤 知子 | 8 | 10 |
| 7 | 1 | 日 | PowerPoint講座② 効果的なプレゼンテーション資料を作ろう! | 小澤 知子 | 8 | 10 |
| 7 | 1 | 日 | 手づくり無添加醤油(1/2) (7/1.8/26AM編) | 日小田 知彦 | 20 | 9 |
| 7 | 1 | 日 | 手づくり味噌と塩麴(2/2) | 日小田 知彦 | 20 | 17 |
| 7 | 3 | 火 | 陶芸講座2-① | 小高 嘉照 | 20 | 12 |
| 7 | 5 | 木 | 「職業興味検査」で掴む自分の強み | 渡辺 悦子 | 15 | 21 |
| 7 | 7 | 土 | 成功する就活! | 吉田 勉 | 15 | 17 |
| 7 | 7 | 土 | コーチングのプロが伝える、コアアクティブ会話術 | 大城 京子 | 20 | 14 |
| 7 | 10 | 火 | 陶芸講座2-② | 小高 嘉照 | 20 | 14 |
| 7 | 10 | 火 | PowerPoint講座① 初心者のためのパワーポイント | 佐藤美奈子 | 8 | 10 |
| 7 | 14 | 土 | 応募書類作成の極意 | 石井 邦雄 | 15 | 22 |
| 7 | 15 | 日 | Excel基礎講座①収支表を作成しよう! | 小澤 知子 | 8 | 11 |
| 7 | 17 | 火 | 陶芸講座2-③ | 小高 嘉照 | 20 | 10 |
| 7 | 17 | 火 | PowerPoint講座② 効果的なプレゼンテーション資料を作ろう! | 佐藤美奈子 | 8 | 9 |
| 7 | 18 | 水 | 簿記のキホン(基礎編) | 鈴木 隆雄 | 15 | 23 |
| 7 | 19 | 木 | ビジネスマナー | 網野 麻里 | 15 | 9 |
| 7 | 22 | 日 | 手づくりのみりん風調味料(1/2) | 日小田 知彦 | 20 | 10 |
| 7 | 24 | 火 | Word講座 Wordで応募書類を作成しよう! | 齋藤 由紀 | 8 | 4 |
| 7 | 24 | 火 | 陶芸講座2-④ | 小高 嘉照 | 20 | 13 |
| 7 | 25 | 水 | 財務諸表の見方(応用編) | 鈴木 隆雄 | 15 | 7 |
| 7 | 28 | 土 | 採用を勝ち取る!面接突破の極意 | 吉田 勉 | 15 | 17 |
| 7 | 28 | 土 | 【匠の学校】スクリーン・デジタルのTシャツプリント体験 | スクリーン・デジタル印刷共同組合 | 24 | 16 |
| 7 | 29 | 日 | Excel基礎講座②グラフを使った報告書を作成しよう! | 小澤 知子 | 8 | 11 |
| 7 | 31 | 火 | 陶芸講座2-⑤ | 小高 嘉照 | 20 | 14 |
| 7 | 31 | 火 | PowerPoint講座① 初心者のためのパワーポイント | 佐藤 美奈子 | 8 | 6 |
| | | | | | 373 | 316 |
| 8 | 4 | 土 | 【匠の学校】左官屋さんの「光る泥だんご」体験 | 左官業共同組合 | 30 | 26 |
| 8 | 4 | 土 | 【匠の学校】左官屋さんの「光る泥だんご」体験 | 左官業共同組合 | 30 | 24 |
| 8 | 4 | 土 | 【匠の学校】左官屋さんの「光る泥だんご」体験 | 左官業共同組合 | 30 | 24 |
| 8 | 4 | 土 | 【匠の学校】左官屋さんの「光る泥だんご」体験 | 左官業共同組合 | 30 | 26 |
| 8 | 4 | 土 | 「職業興味検査」で掴む自分の強み | 渡辺 悦子 | 15 | 23 |
| 8 | 5 | 日 | Excel基礎講座③集計表を作成・活用しよう! | 小澤 知子 | 8 | 9 |
| 8 | 7 | 火 | 陶芸講座2-⑥ | 小高 嘉照 | 20 | 13 |
| 8 | 7 | 火 | PowerPoint講座② 効果的なプレゼンテーション資料を作ろう! | 佐藤美奈子 | 8 | 6 |
| 8 | 11 | 土 | 成功する就活! | 吉田 勉 | 15 | 24 |
| 8 | 12 | 日 | Word基礎講座① Wordで案内文書を作成しよう! | 佐藤 美奈子 | 8 | 14 |
| 8 | 12 | 日 | Word基礎講座② Wordで表や図のある文書を作成しよう! | 佐藤 美奈子 | 8 | 13 |
| 8 | 18 | 土 | 応募書類作成の極意 | 石井 邦雄 | 15 | 15 |
| 8 | 19 | 日 | Excel応用講座①知っていると便利な関数を活用しよう! | 佐藤 美奈子 | 8 | 7 |
| 8 | 19 | 日 | 【匠の学校】板金屋さんの本格「表札」づくり | 板金組合連合会 | 40 | 61 |
| 8 | 21 | 火 | 陶芸講座2-⑦ | 小高 嘉照 | 20 | 16 |
| 8 | 25 | 土 | 採用を勝ち取る!面接突破の極意 | 吉田 勉 | 15 | 15 |
| 8 | 25 | 土 | 麴スペシャル 極旨 麴醤油と塩麴 | 日小田 知彦 | 20 | 13 |
| 8 | 26 | 日 | Excel応用講座②表作成の実践的な活用方法を知ろう! | 佐藤 美奈子 | 8 | 5 |
| 8 | 26 | 日 | Excel応用講座③複数シートの操作及びデータベースを活用しよう! | 佐藤 美奈子 | 8 | 5 |
| 8 | 26 | 日 | 手づくりの無添加醤油(2/2) | 日小田 知彦 | 20 | 18 |
| 8 | 26 | 日 | 手づくりの無添加醤油(2/2) | 日小田 知彦 | 20 | 11 |
| 8 | 28 | 火 | 陶芸講座2-⑧ | 小高 嘉照 | 20 | 14 |
| 8 | 29 | 水 | 簿記のキホン(実務編) | 鈴木 隆雄 | 15 | 12 |
| | | | | | 411 | 394 |

| | | | | | | |
|---|----|---|------------------------------------|---------|-----|-----|
| 9 | 1 | 土 | 「職業興味検査」で掴む自分の強み | 渡辺 悦子 | 15 | 21 |
| 9 | 2 | 日 | PowerPoint講座① 初心者のためのパワーポイント | 佐藤 美奈子 | 8 | 15 |
| 9 | 2 | 日 | PowerPoint講座② 効果的なプレゼンテーション資料を作ろう! | 佐藤 美奈子 | 8 | 14 |
| 9 | 4 | 火 | 陶芸講座2-⑨ | 小高 嘉照 | 20 | 12 |
| 9 | 5 | 水 | 財務諸表の見方(基礎編) | 鈴木 隆雄 | 15 | 12 |
| 9 | 6 | 木 | ビジネスレターの書き方 | 網野 麻里 | 15 | 5 |
| 9 | 8 | 土 | 成功する就活! | 吉田 勉 | 15 | 24 |
| 9 | 9 | 日 | Excel基礎講座① | 齋藤 由紀 | 8 | 11 |
| 9 | 9 | 日 | 手づくりの梅干と梅酒(2/2) | 日小田 知彦 | 20 | 9 |
| 9 | 11 | 火 | 陶芸講座2-⑩ | 小高 嘉照 | 20 | 12 |
| 9 | 13 | 木 | 人間関係の築き方～相手との心の距離を測る～ | 網野 麻里 | 15 | 11 |
| 9 | 15 | 土 | 応募書類作成の極意 | 石井 邦雄 | 15 | 25 |
| 9 | 18 | 火 | 陶芸講座2-⑪ | 小高 嘉照 | 20 | 12 |
| 9 | 19 | 水 | 簿記のキホン(基礎編) | 鈴木 隆雄 | 15 | 11 |
| 9 | 20 | 木 | 人間関係の築き方～相手の心の扉を開ける～ | 網野 麻里 | 15 | 14 |
| 9 | 22 | 土 | Excel応用講座④ドラッグ1つで簡単データ分析! | 佐藤 美奈子 | 8 | 8 |
| 9 | 22 | 土 | 素敵なのにカンタン!ブラウスづくり(1/2) | 洋裁組合連合会 | 20 | 17 |
| 9 | 22 | 土 | コーチングのプロが伝える、コアアクティブ会話術 | 大城 京子 | 20 | 13 |
| 9 | 23 | 日 | Excel基礎講座② | 齋藤 由紀 | 8 | 11 |
| 9 | 25 | 火 | Word初級講座 | 齋藤 由紀 | 8 | 5 |
| 9 | 25 | 火 | 陶芸講座2-⑫ | 小高 嘉照 | 20 | 14 |
| 9 | 26 | 水 | 財務諸表の見方(応用編) | 鈴木 隆雄 | 15 | 7 |
| 9 | 26 | 水 | 自分発見で印象力UP! | 上田 ユキ | 15 | 8 |
| 9 | 27 | 木 | ビジネスマナー | 網野 麻里 | 15 | 5 |
| 9 | 29 | 土 | 素敵なのにカンタン!ブラウスづくり(2/2) | 洋裁組合連合会 | 20 | 17 |
| 9 | 29 | 土 | 採用を勝ち取る!面接突破の極意 | 吉田 勉 | 15 | 16 |
| 9 | 30 | 日 | Excel基礎講座③ | 齋藤 由紀 | 8 | 8 |
| | | | | | 396 | 337 |

| | | | | | | |
|----|----|---|------------------|--------|----|----|
| 10 | 2 | 火 | 陶芸講座①(1002) | 小高 嘉照 | 20 | 11 |
| 10 | 3 | 水 | PowerPoint① | 佐藤 美奈子 | 8 | 5 |
| 10 | 5 | 金 | 「職業興味検査」で掴む自分の強み | 渡辺 悦子 | 15 | 20 |
| 10 | 6 | 土 | Excel応用① | 小澤 知子 | 8 | 4 |
| 10 | 6 | 土 | Excel応用①実践 | 小澤 知子 | 8 | 2 |
| 10 | 7 | 日 | Word基礎① | 齋藤 由紀 | 8 | 5 |
| 10 | 7 | 日 | Word基礎①実践 | 齋藤 由紀 | 8 | 3 |
| 10 | 9 | 火 | 陶芸講座②(1009) | 小高 嘉照 | 20 | 11 |
| 10 | 11 | 木 | ビジネスマナー | 網野 麻里 | 15 | 5 |
| 10 | 13 | 土 | 成功する就活! | 吉田 勉 | 15 | 19 |
| 10 | 16 | 火 | 陶芸講座③(1016) | 小高 嘉照 | 20 | 14 |
| 10 | 17 | 水 | 簿記のキホン(実務編) | 鈴木 隆雄 | 15 | 7 |
| 10 | 17 | 水 | PowerPoint② | 佐藤 美奈子 | 8 | 4 |
| 10 | 18 | 木 | 人間関係の築き方① | 網野 麻里 | 15 | 11 |
| 10 | 20 | 土 | 応募書類作成の極意 | 石井 邦雄 | 15 | 16 |
| 10 | 20 | 土 | Excel応用② | 小澤 知子 | 8 | 2 |
| 10 | 20 | 土 | Excel応用③ | 小澤 知子 | 8 | 3 |
| 10 | 21 | 日 | 手づくりの極上糀塩辛 | 日小田 知彦 | 16 | 8 |
| 10 | 21 | 日 | Word基礎② | 齋藤 由紀 | 8 | 5 |
| 10 | 21 | 日 | Word基礎②実践 | 齋藤 由紀 | 8 | 4 |
| 10 | 23 | 火 | 陶芸講座④(1023) | 小高 嘉照 | 20 | 12 |
| 10 | 24 | 水 | 財務諸表の見方(基礎編) | 鈴木 隆雄 | 15 | 15 |
| 10 | 24 | 水 | PowerPoint③実践 | 佐藤 美奈子 | 8 | 5 |
| 10 | 25 | 木 | 紳士の昼膳(鮎の南蛮漬) | 日小田 知彦 | 16 | 4 |
| 10 | 25 | 木 | 厨房男子(づけ丼) | 日小田 知彦 | 16 | 6 |
| 10 | 26 | 金 | 採用を勝ち取る!面接突破の極意 | 吉田 勉 | 15 | 17 |
| 10 | 27 | 土 | Excel応用④ | 小澤 知子 | 8 | 8 |
| 10 | 27 | 土 | Excel応用③実践 | 小澤 知子 | 8 | 3 |
| 10 | 28 | 日 | スイーツ男子(ロールケーキ) | 日小田 知彦 | 16 | 4 |
| 10 | 28 | 日 | Excel基礎① | 佐藤 美奈子 | 8 | 11 |
| 10 | 28 | 日 | Excel基礎①実践 | 佐藤 美奈子 | 8 | 10 |

| | | | | | | |
|----|----|---|-------------------|-------------|-----|-----|
| 10 | 30 | 火 | 陶芸講座⑤(1030) | 小高 嘉照 | 20 | 16 |
| 10 | 31 | 水 | 簿記のキホン(基礎編) | 鈴木 隆雄 | 15 | 8 |
| | | | | | 419 | 278 |
| 11 | 1 | 木 | 人間関係の築き方② | 網野 麻里 | 15 | 9 |
| 11 | 2 | 金 | 「職業興味検査」で掴む自分の強み | 渡辺 悦子 | 15 | 22 |
| 11 | 3 | 土 | コーアクティブ会話術 | 大城京子・藤田美紀 | 20 | 6 |
| 11 | 3 | 土 | Excel基礎② | 佐藤 美奈子 | 8 | 8 |
| 11 | 3 | 土 | Excel基礎②実践 | 佐藤 美奈子 | 8 | 4 |
| 11 | 3 | 土 | 手づくりの贅沢豆腐 | 横浜豆腐商工業協同組合 | 24 | 7 |
| 11 | 4 | 日 | 手づくりの健康酵素ドリンク | 日小田 知彦 | 16 | 17 |
| 11 | 6 | 火 | 陶芸講座⑥(1106) | 小高 嘉照 | 20 | 16 |
| 11 | 7 | 水 | 財務諸表の見方(応用編) | 鈴木 隆雄 | 15 | 8 |
| 11 | 10 | 土 | 成功する就活! | 吉田 勉 | 15 | 26 |
| 11 | 10 | 土 | Excel基礎③ | 佐藤 美奈子 | 8 | 7 |
| 11 | 10 | 土 | Excel基礎③実践 | 佐藤 美奈子 | 8 | 5 |
| 11 | 11 | 日 | PowerPoint① | 小澤 知子 | 8 | 5 |
| 11 | 11 | 日 | PowerPoint② | 小澤 知子 | 8 | 5 |
| 11 | 11 | 日 | PowerPoint③実践 | 小澤 知子 | 8 | 3 |
| 11 | 13 | 火 | 陶芸講座⑦(1113) | 小高 嘉照 | 20 | 16 |
| 11 | 15 | 木 | ビジネス文書 | 網野 麻里 | 15 | 7 |
| 11 | 17 | 土 | 応募書類作成の極意 | 石井 邦雄 | 30 | 30 |
| 11 | 20 | 火 | 陶芸講座⑧(1120) | 小高 嘉照 | 20 | 15 |
| 11 | 21 | 水 | 簿記のキホン(実務編) | 鈴木 隆雄 | 15 | 4 |
| 11 | 22 | 木 | 厨房男子(オムライス) | 日小田 知彦 | 16 | 7 |
| 11 | 24 | 土 | 採用を勝ち取る!面接突破の極意 | 河田 興治 | 15 | 15 |
| 11 | 25 | 日 | Word基礎① | 佐藤 美奈子 | 8 | 8 |
| 11 | 25 | 日 | Word基礎①実践 | 佐藤 美奈子 | 8 | 5 |
| 11 | 27 | 火 | 陶芸講座⑨(1127) | 小高 嘉照 | 20 | 15 |
| 11 | 28 | 水 | 財務諸表の見方(基礎編) | 鈴木 隆雄 | 15 | 6 |
| | | | | | 378 | 276 |
| 12 | 1 | 土 | 「職業興味検査」で掴む自分の強み | 渡辺 悦子 | 15 | 15 |
| 12 | 1 | 土 | Word基礎② | 佐藤 美奈子 | 8 | 4 |
| 12 | 1 | 土 | Word基礎②実践 | 佐藤 美奈子 | 8 | 2 |
| 12 | 1 | 土 | コーアクティブ会話術 | 大城京子・藤田美紀 | 20 | 8 |
| 12 | 2 | 日 | アイロンのかけ方 | クリーニング組合 | 30 | 26 |
| 12 | 4 | 火 | 陶芸講座⑩(1204・素焼き) | 小高 嘉照 | 20 | 17 |
| 12 | 5 | 水 | 簿記のキホン(基礎編) | 鈴木 隆雄 | 15 | 6 |
| 12 | 6 | 木 | ビジネスマナー | 網野 麻里 | 15 | 3 |
| 12 | 8 | 土 | 成功する就活! | 吉田 勉 | 15 | 24 |
| 12 | 8 | 土 | Excel基礎① | 齋藤 由紀 | 8 | 8 |
| 12 | 8 | 土 | Excel基礎①実践 | 齋藤 由紀 | 8 | 7 |
| 12 | 9 | 日 | 手づくりのみりん風調味料(2/2) | 日小田 知彦 | 16 | 14 |
| 12 | 9 | 日 | PowerPoint① | 小澤 知子 | 8 | 9 |
| 12 | 9 | 日 | PowerPoint② | 小澤 知子 | 8 | 9 |
| 12 | 9 | 日 | PowerPoint③実践 | 小澤 知子 | 8 | 8 |
| 12 | 11 | 火 | 陶芸講座⑪(1211・本焼き) | 小高 嘉照 | 20 | 17 |
| 12 | 13 | 木 | 厨房男子(もつ鍋) | 日小田 知彦 | 16 | 8 |
| 12 | 15 | 土 | 応募書類作成の極意 | 石井 邦雄 | 30 | 40 |
| 12 | 15 | 土 | Excel基礎② | 齋藤 由紀 | 8 | 9 |
| 12 | 15 | 土 | Excel基礎②実践 | 齋藤 由紀 | 8 | 8 |
| 12 | 18 | 火 | 陶芸講座⑫(1218・窯出し) | 小高 嘉照 | 20 | 17 |
| 12 | 19 | 水 | 財務諸表の見方(応用編) | 鈴木 隆雄 | 15 | 6 |
| 12 | 22 | 土 | 採用を勝ち取る!面接突破の極意 | 河田 興治 | 15 | 13 |
| 12 | 22 | 土 | Excel基礎③ | 齋藤 由紀 | 8 | 9 |
| 12 | 22 | 土 | Excel基礎③実践 | 齋藤 由紀 | 8 | 7 |
| | | | | | 350 | 294 |
| 1 | 5 | 土 | 「職業興味検査」で掴む自分の強み | 渡辺 悦子 | 15 | 25 |
| 1 | 8 | 火 | 陶芸講座①(0108) | 小高 嘉照 | 20 | 7 |
| 1 | 12 | 土 | 成功する就活! | 吉田 勉 | 15 | 22 |

| | | | | | | |
|---|----|---|---------------------|--------|-----|-----|
| 1 | 13 | 日 | Word講座① | 齋藤 由紀 | 10 | 8 |
| 1 | 15 | 火 | 陶芸講座②(0115) | 小高 嘉照 | 20 | 8 |
| 1 | 17 | 木 | 厨房男子(水炊き) | 日小田 知彦 | 16 | 6 |
| 1 | 19 | 土 | 応募書類作成の極意 | 石井 邦雄 | 30 | 42 |
| 1 | 20 | 日 | 新春スペシャル！口腔ケア | 岡本 奈奈子 | 50 | 13 |
| 1 | 20 | 日 | 麴スペシャル！酒粕としょうがクッキング | 日小田 知彦 | 16 | 8 |
| 1 | 22 | 火 | 陶芸講座③(0122) | 小高 嘉照 | 20 | 6 |
| 1 | 26 | 土 | 採用を勝ち取る！面接突破の極意 | 河田 興治 | 15 | 11 |
| 1 | 27 | 日 | PPT講座 | 佐藤 美奈子 | 10 | 11 |
| 1 | 29 | 火 | 陶芸講座④(0129) | 小高 嘉照 | 20 | 9 |
| 1 | 30 | 水 | 簿記のキホン① | 鈴木 隆雄 | 15 | 11 |
| | | | | | 272 | 187 |

| | | | | | | |
|---|----|---|------------------|--------------|-----|-----|
| 2 | 2 | 土 | 「職業興味検査」で掴む自分の強み | 渡辺 悦子 | 15 | 18 |
| 2 | 3 | 日 | Excel講座① | 小澤 知子 | 10 | 7 |
| 2 | 3 | 日 | コーアクティブ会話術 | 大城京子・赤塚文彦 | 20 | 9 |
| 2 | 5 | 火 | 陶芸講座⑤(0205) | 小高 嘉照 | 20 | 9 |
| 2 | 8 | 金 | ヘアピンレース編み①1/2 | 横山 祥子 | 15 | 11 |
| 2 | 9 | 土 | 成功する就活！ | 吉田 勉 | 15 | 29 |
| 2 | 9 | 土 | 手づくりの塩麴チョコレート | 日小田 知彦 | 16 | 8 |
| 2 | 10 | 日 | ヘアピンレース編み②1/2 | 横山 祥子 | 15 | 8 |
| 2 | 10 | 日 | Excel講座② | 小澤 知子 | 10 | 6 |
| 2 | 12 | 火 | 陶芸講座⑥(0212) | 小高 嘉照 | 20 | 8 |
| 2 | 16 | 土 | 応募書類作成の極意 | 石井 邦雄 | 15 | 25 |
| 2 | 17 | 日 | Excel講座③ | 小澤 知子 | 10 | 7 |
| 2 | 19 | 火 | 陶芸講座⑦(0219) | 小高 嘉照 | 20 | 8 |
| 2 | 20 | 水 | 簿記のキホン② | 鈴木 隆雄 | 15 | 10 |
| 2 | 21 | 木 | 紳士の昼膳(おでん) | 日小田 知彦 | 16 | 4 |
| 2 | 21 | 木 | 厨房男子(カレー) | 日小田 知彦 | 16 | 7 |
| 2 | 22 | 金 | ヘアピンレース編み①2/2 | 横山 祥子 | 15 | 12 |
| 2 | 23 | 土 | 採用を勝ち取る！面接突破の極意 | 河田 興治 | 15 | 22 |
| 2 | 24 | 日 | ヘアピンレース編み②2/2 | 横山 祥子 | 15 | 8 |
| 2 | 24 | 日 | Excel講座④ | 佐藤 美奈子・小澤 知子 | 10 | 12 |
| 2 | 26 | 火 | 陶芸講座⑧(0226) | 小高 嘉照 | 20 | 8 |
| | | | | | 323 | 236 |

| | | | | | | |
|---|----|---|------------------|-----------|-----|-----|
| 3 | 1 | 金 | 「職業興味検査」で掴む自分の強み | 渡辺 悦子 | 15 | 26 |
| 3 | 3 | 日 | Word講座① | 齋藤 由紀 | 10 | 6 |
| 3 | 5 | 火 | 陶芸講座⑨(0305) | 小高 嘉照 | 20 | 9 |
| 3 | 6 | 水 | 簿記のキホン③ | 鈴木 隆雄 | 15 | 6 |
| 3 | 9 | 土 | 成功する就活！ | 吉田 勉 | 30 | 42 |
| 3 | 10 | 日 | Word講座② | 齋藤 由紀 | 10 | 4 |
| 3 | 12 | 火 | 陶芸講座⑩(0312・素焼き) | 小高 嘉照 | 20 | 9 |
| 3 | 16 | 土 | 応募書類作成の極意 | 石井 邦雄 | 30 | 43 |
| 3 | 17 | 日 | Excel講座⑤ | 佐藤 美奈子 | 10 | 11 |
| 3 | 19 | 火 | 陶芸講座⑪(0319・本焼き) | 小高 嘉照 | 20 | 10 |
| 3 | 21 | 木 | 改正労働契約法のポイント | 本間 英臣 | 30 | 30 |
| 3 | 23 | 土 | 採用を勝ち取る！面接突破の極意 | 河田 興治 | 15 | 18 |
| 3 | 24 | 日 | Excel講座⑥ | 佐藤 美奈子 | 10 | 12 |
| 3 | 26 | 火 | 陶芸講座⑫(0326・窯出し) | 小高 嘉照 | 20 | 8 |
| 3 | 28 | 木 | 小泉麴屋の手づくり味噌と塩糀 | 小泉 聡 | 16 | 18 |
| 3 | 30 | 土 | コーアクティブ会話術 | 大城京子・藤田美紀 | 20 | 18 |
| 3 | 31 | 日 | PPT講座 | 小澤 知子 | 10 | 4 |
| | | | | | 301 | 274 |

定員 参加

平成24年度合計 4,133 3,359

平成25年度 会館講座(月別)報告

| 日時 | | 講座名 | 講師 | 定員 | 参加 | |
|----|----|-----|------------------|-----------|-----|----|
| 4 | 2 | 火 | 陶芸教室①(0402) | 小高 嘉照 | 20 | 6 |
| 4 | 6 | 土 | 「職業興味検査」で掴む自分の強み | 渡辺 悦子 | 15 | 27 |
| 4 | 7 | 日 | Excel講座① | 齋藤 由紀 | 10 | 9 |
| 4 | 7 | 日 | 手づくりの贅沢豆腐 | 豆腐組合 | 24 | 34 |
| 4 | 9 | 火 | 陶芸教室②(0409) | 小高 嘉照 | 20 | 8 |
| 4 | 13 | 土 | 成功する就活! | 土江 洋 | 15 | 25 |
| 4 | 14 | 日 | Excel講座② | 齋藤 由紀 | 10 | 7 |
| 4 | 14 | 日 | アイロンのかけ方 | クリーニング組合 | 30 | 20 |
| 4 | 16 | 火 | 陶芸教室③(0416) | 小高 嘉照 | 20 | 7 |
| 4 | 17 | 水 | 実践! 簿記・会計のキホン① | 鈴木 隆雄 | 15 | 10 |
| 4 | 20 | 土 | 応募書類作成の極意 | 石井 邦雄 | 30 | 45 |
| 4 | 20 | 土 | はじめてのパソコン講座①1/2 | 佐藤 美奈子 | 8 | 2 |
| 4 | 21 | 日 | Excel講座③ | 齋藤 由紀 | 10 | 5 |
| 4 | 23 | 火 | 陶芸教室④(0423) | 小高 嘉照 | 20 | 9 |
| 4 | 24 | 水 | 実践! 簿記・会計のキホン② | 鈴木 隆雄 | 15 | 11 |
| 4 | 26 | 金 | 採用を勝ち取る! 面接突破の極意 | 河田 興治 | 15 | 15 |
| 4 | 27 | 土 | Word講座① | 齋藤 由紀 | 10 | 6 |
| 4 | 28 | 日 | コーアクティブ会話術① | 大城京子・石井宏明 | 24 | 7 |
| 4 | 30 | 火 | 陶芸教室⑤(0430) | 小高 嘉照 | 20 | 8 |
| | | | | 331 | 261 | |
| 5 | 4 | 土 | はじめてのパソコン講座①2/2 | 佐藤 美奈子 | 8 | 3 |
| 5 | 7 | 火 | 陶芸教室⑥(0507) | 小高 嘉照 | 20 | 11 |
| 5 | 11 | 土 | 「職業興味検査」で掴む自分の強み | 渡辺 悦子 | 15 | 20 |
| 5 | 11 | 土 | 初級フードアナリスト講座 | 蔦 洋子 | 20 | 21 |
| 5 | 11 | 土 | Word講座② | 齋藤 由紀 | 10 | 5 |
| 5 | 14 | 火 | 陶芸教室⑦(0514) | 小高 嘉照 | 20 | 12 |
| 5 | 15 | 水 | 女性のための就労支援セミナー | 渡辺 悦子 | 15 | 20 |
| 5 | 15 | 水 | 実践! 簿記・会計のキホン③ | 鈴木 隆雄 | 15 | 7 |
| 5 | 18 | 土 | 成功する就活! | 土江 洋 | 30 | 38 |
| 5 | 21 | 火 | 陶芸教室⑧(0521) | 小高 嘉照 | 20 | 12 |
| 5 | 22 | 水 | 実践! ビジネスマナー | 大城京子 | 20 | 13 |
| 5 | 25 | 土 | 応募書類作成の極意 | 石井 邦雄 | 30 | 31 |
| 5 | 25 | 土 | そば打ち教室① | そば打ち名人会 | 5 | 3 |
| 5 | 25 | 土 | そば打ち教室② | そば打ち名人会 | 5 | 3 |
| 5 | 25 | 土 | そば打ち教室③ | そば打ち名人会 | 5 | 2 |
| 5 | 25 | 土 | そば打ち教室④ | そば打ち名人会 | 5 | 4 |
| 5 | 25 | 土 | そば打ち教室⑤ | そば打ち名人会 | 5 | 2 |
| 5 | 25 | 土 | そば打ち教室⑥ | そば打ち名人会 | 5 | 2 |
| 5 | 25 | 土 | そば打ち教室⑦ | そば打ち名人会 | 5 | 4 |
| 5 | 25 | 土 | コーアクティブ会話術② | 大城京子・赤塚丈彦 | 24 | 5 |
| 5 | 26 | 日 | ヘアピンレース編み②1/2 | 横山 祥子 | 12 | 10 |
| 5 | 27 | 月 | 手づくりの梅酒① | 市原 由貴子 | 16 | 12 |
| 5 | 27 | 月 | 手づくりの梅酒② | 市原 由貴子 | 16 | 4 |
| 5 | 28 | 火 | 陶芸教室⑨(0528) | 小高 嘉照 | 20 | 11 |
| 5 | 29 | 水 | 実践! 簿記・会計のキホン④ | 鈴木 隆雄 | 15 | 9 |
| 5 | 30 | 木 | 採用を勝ち取る! 面接突破の極意 | 河田 興治 | 15 | 18 |
| | | | | 376 | 282 | |
| 6 | 1 | 土 | Excel講座① | 小澤 知子 | 10 | 6 |
| 6 | 2 | 日 | PowerPoint講座① | 佐藤 美奈子 | 10 | 3 |
| 6 | 2 | 日 | にんべんのかつお節教室② | 木村 絵里子 | 16 | 16 |
| 6 | 4 | 火 | 陶芸教室⑩(0604) | 小高 嘉照 | 20 | 12 |
| 6 | 8 | 土 | 「職業興味検査」で掴む自分の強み | 渡辺 悦子 | 15 | 22 |
| 6 | 8 | 土 | 相手と良い関係を創るコツ | 大城京子 | 20 | 13 |
| 6 | 8 | 土 | Excel講座② | 小澤 知子 | 10 | 7 |
| 6 | 9 | 日 | ヘアピンレース編み②2/2 | 横山 祥子 | 12 | 10 |
| 6 | 9 | 日 | PowerPoint講座② | 佐藤 美奈子 | 10 | 2 |
| 6 | 11 | 火 | 陶芸教室⑪(0611) | 小高 嘉照 | 20 | 15 |

| | | | | | | |
|---|----|---|-----------------|-------------|----|----|
| 6 | 15 | 土 | 成功する就活！ | 土江 洋 | 15 | 26 |
| 6 | 15 | 土 | Excel講座③ | 小澤 知子 | 10 | 10 |
| 6 | 16 | 日 | コーアクティブ思考術 | 大城京子・垂水克己 | 24 | 7 |
| 6 | 18 | 火 | 陶芸教室⑫(0618) | 小高 嘉照 | 20 | 14 |
| 6 | 19 | 水 | 実践！簿記・会計のキホン⑤ | 鈴木 隆雄 | 15 | 8 |
| 6 | 21 | 金 | 応募書類作成の極意 | 石井 邦雄 | 30 | 47 |
| 6 | 23 | 日 | Excel講座④ | 小澤 知子・佐藤美奈子 | 10 | 14 |
| 6 | 26 | 水 | 実践！簿記・会計のキホン⑥ | 鈴木 隆雄 | 15 | 5 |
| 6 | 27 | 木 | 採用を勝ち取る！面接突破の極意 | 河田 興治 | 15 | 14 |
| 6 | 29 | 土 | Word講座① | 小澤 知子 | 10 | 7 |
| 6 | 30 | 日 | Excel講座⑤ | 佐藤 美奈子 | 10 | 13 |
| 6 | 30 | 日 | 手づくりの梅干①1/2 | 市原 由貴子 | 16 | 13 |
| 6 | 30 | 日 | 手づくりの梅干②1/2 | 市原 由貴子 | 16 | 11 |

349 295

| | | | | | | |
|---|----|---|-------------------------|--------|----|----|
| 7 | 2 | 火 | 陶芸教室①(0702) | 小高 嘉照 | 20 | 6 |
| 7 | 5 | 金 | 「職業興味検査」で掴む自分の強み | 渡辺 悦子 | 15 | 22 |
| 7 | 6 | 土 | Word講座② | 小澤 知子 | 10 | 5 |
| 7 | 7 | 日 | Excel講座⑥ | 佐藤 美奈子 | 10 | 13 |
| 7 | 9 | 火 | 陶芸教室②(0709) | 小高 嘉照 | 20 | 11 |
| 7 | 11 | 木 | 初級フードアナリスト講座 | 青柳 崇子 | 20 | 25 |
| 7 | 13 | 土 | 成功する就活！ | 土江 洋 | 30 | 42 |
| 7 | 13 | 土 | Excel講座① | 齋藤 由紀 | 10 | 6 |
| 7 | 14 | 日 | 手づくりの梅干①2/2 | 市原 由貴子 | 16 | 12 |
| 7 | 14 | 日 | 手づくりの梅干②2/2 | 市原 由貴子 | 16 | 12 |
| 7 | 14 | 日 | PowerPoint実用編① | 佐藤 美奈子 | 10 | 5 |
| 7 | 15 | 月 | ゆかた着付け教室 | 岩立 かほる | 15 | 12 |
| 7 | 16 | 火 | 陶芸教室③(0716) | 小高 嘉照 | 20 | 7 |
| 7 | 17 | 水 | 実践！簿記・会計のキホン① | 鈴木 隆雄 | 15 | 14 |
| 7 | 20 | 土 | 採用を勝ち取る！面接突破の極意 | 河田 興治 | 15 | 20 |
| 7 | 20 | 土 | Excel講座② | 齋藤 由紀 | 10 | 5 |
| 7 | 21 | 日 | PowerPoint実用編② | 佐藤 美奈子 | 10 | 4 |
| 7 | 23 | 火 | 陶芸教室④(0723) | 小高 嘉照 | 20 | 9 |
| 7 | 24 | 水 | 実践！簿記・会計のキホン② | 鈴木 隆雄 | 15 | 8 |
| 7 | 25 | 木 | 職場の法律と実務「労働時間・休日・休暇・休憩」 | 田口 乙代 | 30 | 35 |
| 7 | 26 | 金 | にんべんのかつお節教室 | 木村 絵里子 | 16 | 19 |
| 7 | 27 | 土 | 応募書類作成の極意 | 石井 邦雄 | 30 | 38 |
| 7 | 27 | 土 | Excel講座③ | 齋藤 由紀 | 10 | 2 |
| 7 | 28 | 日 | 手づくりの贅沢豆腐① | 豆腐組合 | 20 | 18 |
| 7 | 28 | 日 | 手づくりの贅沢豆腐② | 豆腐組合 | 20 | 18 |
| 7 | 30 | 火 | 陶芸教室⑤(0730) | 小高 嘉照 | 20 | 10 |
| 7 | 31 | 水 | 実践！簿記・会計のキホン③ | 鈴木 隆雄 | 15 | 8 |

458 386

| | | | | | | |
|---|----|---|-------------------------|--------|----|----|
| 8 | 3 | 土 | 「職業興味検査」で掴む自分の強み | 渡辺 悦子 | 15 | 19 |
| 8 | 3 | 土 | Word講座① | 佐藤 美奈子 | 10 | 6 |
| 8 | 4 | 日 | Excel講座① | 齋藤 由紀 | 10 | 5 |
| 8 | 6 | 火 | 陶芸教室⑥(0806) | 小高 嘉照 | 20 | 10 |
| 8 | 8 | 木 | 館長の気まぐれシリーズ① 良質な食生活のススメ | 西村 統行 | 16 | 11 |
| 8 | 10 | 土 | 成功する就活！ | 土江 洋 | 30 | 38 |
| 8 | 10 | 土 | Word講座② | 佐藤 美奈子 | 10 | 5 |
| 8 | 11 | 日 | Excel講座② | 齋藤 由紀 | 10 | 4 |
| 8 | 17 | 土 | 応募書類作成の極意 | 石井 邦雄 | 30 | 32 |
| 8 | 17 | 土 | はじめてのPowerPoint① | 小澤 知子 | 10 | 4 |
| 8 | 18 | 日 | Excel講座③ | 齋藤 由紀 | 10 | 4 |
| 8 | 20 | 火 | 陶芸教室⑦(0820) | 小高 嘉照 | 20 | 12 |
| 8 | 23 | 金 | 採用を勝ち取る！面接突破の極意 | 河田 興治 | 15 | 16 |
| 8 | 24 | 土 | はじめてのPowerPoint② | 小澤 知子 | 10 | 3 |
| 8 | 25 | 日 | にんべんの親子かつお節教室 | 木村 絵里子 | 24 | 28 |
| 8 | 27 | 火 | 陶芸教室⑧(0827) | 小高 嘉照 | 20 | 11 |
| 8 | 28 | 水 | 実践！簿記・会計のキホン④ | 鈴木 隆雄 | 15 | 5 |

| | | | | | | |
|----|----|---|--------------------------|--------------------|-----|-----|
| 8 | 31 | 土 | フードアナリスト4級講座 | 鳶洋子・青柳崇子 | 20 | 11 |
| | | | | | 295 | 224 |
| 9 | 1 | 日 | コーアクティブ思考術 | 大城 京子 | 20 | 8 |
| 9 | 1 | 日 | Excel講座① | 小澤 知子 | 10 | 6 |
| 9 | 3 | 火 | 陶芸教室⑨(0903) | 小高 嘉照 | 20 | 12 |
| 9 | 4 | 水 | 実践！簿記・会計のキホン⑤ | 鈴木 隆雄 | 15 | 5 |
| 9 | 7 | 土 | 「職業興味検査」で掴む自分の強み | 渡辺 悦子 | 15 | 19 |
| 9 | 8 | 日 | Excel講座② | 小澤 知子 | 10 | 8 |
| 9 | 10 | 火 | 陶芸教室⑩(0910) | 小高 嘉照 | 20 | 11 |
| 9 | 12 | 木 | 胡麻と胡麻油について学ぶ会 | 岩井 徹太郎 | 40 | 57 |
| 9 | 14 | 土 | 成功する就活！ | 土江 洋 | 30 | 40 |
| 9 | 14 | 土 | はじめてのPowerPoint① | 佐藤 美奈子 | 10 | 8 |
| 9 | 15 | 日 | Excel講座③ | 小澤 知子 | 10 | 8 |
| 9 | 17 | 火 | 陶芸教室⑪(0917) | 小高 嘉照 | 20 | 13 |
| 9 | 18 | 水 | 実践！簿記・会計のキホン⑥ | 鈴木 隆雄 | 15 | 3 |
| 9 | 21 | 土 | 応募書類作成の極意 | 石井 邦雄 | 30 | 37 |
| 9 | 21 | 土 | はじめてのPowerPoint② | 佐藤 美奈子 | 10 | 8 |
| 9 | 21 | 土 | 大人チュニックづくり1/2 | 神奈川県洋装組合連合会 | 20 | 13 |
| 9 | 22 | 日 | Excel講座④ | 小澤 知子 | 10 | 10 |
| 9 | 23 | 月 | はじめてのパソコン講座① | 齋藤 由紀 | 8 | 5 |
| 9 | 23 | 月 | Word講座【特別編】① | 齋藤 由紀 | 10 | 3 |
| 9 | 24 | 火 | 陶芸教室⑫(0924) | 小高 嘉照 | 20 | 11 |
| 9 | 25 | 水 | 職場の法律と実務「健康保険・厚生年金保険等」 | 柏木 京子 | 30 | 48 |
| 9 | 27 | 金 | 採用を勝ち取る！面接突破の極意 | 河田 興治 | 15 | 16 |
| 9 | 28 | 土 | 相手と良い関係を創るコツ | 大城京子 | 20 | 10 |
| 9 | 28 | 土 | そば打ち教室① | 日本そば打ち名人会 | 15 | 11 |
| 9 | 28 | 土 | そば打ち教室② | 日本そば打ち名人会 | 15 | 15 |
| 9 | 28 | 土 | PowerPoint実用編① | 佐藤 美奈子 | 10 | 5 |
| 9 | 29 | 日 | Excel講座⑤ | 小澤 知子 | 10 | 9 |
| | | | | | 458 | 399 |
| 10 | 1 | 火 | 陶芸講座①(1001) | 小高 嘉照 | 20 | 5 |
| 10 | 5 | 土 | 「職業興味検査」で掴む自分の強み | 渡辺 悦子 | 15 | 20 |
| 10 | 5 | 土 | 大人チュニックづくり2/2 | 神奈川県洋装組合連合会 | 20 | 13 |
| 10 | 5 | 土 | PowerPoint実用編② | 佐藤 美奈子 | 10 | 4 |
| 10 | 6 | 日 | Excel講座⑥ | 小澤 知子 | 10 | 9 |
| 10 | 6 | 日 | はじめてのパソコン講座② | 齋藤 由紀 | 8 | 4 |
| 10 | 6 | 日 | Word講座【特別編】② | 齋藤 由紀 | 10 | 3 |
| 10 | 8 | 火 | 陶芸講座②(1008) | 小高 嘉照 | 20 | 5 |
| 10 | 8 | 火 | ジュニアフードアナリスト講座① | 鳶 洋子 | 20 | 9 |
| 10 | 10 | 木 | 女性のための就労支援セミナー | 渡辺 悦子 | 20 | 34 |
| 10 | 12 | 土 | 成功する！就活 | 土江 洋 | 30 | 24 |
| 10 | 12 | 土 | 男の料理教室① | 市原 由貴子 | 16 | 11 |
| 10 | 12 | 土 | 館長の気まぐれシリーズ② 良質な食生活のススメ② | 西村 統行 | 16 | 13 |
| 10 | 13 | 日 | コーアクティブ会話術① | 大城京子・垂水克己 | 20 | 5 |
| 10 | 13 | 日 | Excel講座① | 佐藤 美奈子 | 10 | 3 |
| 10 | 13 | 日 | クリーニング屋さんから教わるプロの染み抜き | 神奈川県クリーニング生活衛生同業組合 | 30 | 11 |
| 10 | 14 | 月 | はじめてのパソコン講座① | 齋藤 由紀 | 10 | 4 |
| 10 | 14 | 月 | Word講座【特別編】① | 齋藤 由紀 | 10 | 1 |
| 10 | 15 | 火 | 陶芸講座③(1015) | 小高 嘉照 | 20 | 4 |
| 10 | 19 | 土 | 応募書類作成の極意 | 石井 邦雄 | 30 | 32 |
| 10 | 22 | 火 | 陶芸講座④(1022) | 小高 嘉照 | 20 | 5 |
| 10 | 23 | 水 | 採用を勝ち取る！面接突破の極意 | 河田 興治 | 15 | 13 |
| 10 | 23 | 水 | 実践！簿記・会計のキホン① | 鈴木 隆雄 | 20 | 6 |
| 10 | 25 | 金 | 手づくり高級味噌と醤油こうじ | 小泉 聡 | 20 | 10 |
| 10 | 26 | 土 | Word講座① | 小澤 知子 | 10 | 8 |
| 10 | 27 | 日 | Excel講座② | 佐藤 美奈子 | 10 | 2 |
| 10 | 29 | 火 | 陶芸講座⑤(1029) | 小高 嘉照 | 20 | 5 |
| 10 | 30 | 水 | 実践！簿記・会計のキホン② | 鈴木 隆雄 | 15 | 5 |
| | | | | | 475 | 268 |

| | | | | | | |
|----|----|---|------------------|------------|-----|-----|
| 11 | 2 | 土 | 「職業興味検査」で掴む自分の強み | 渡辺 悦子 | 15 | 16 |
| 11 | 2 | 土 | Word講座② | 小澤 知子 | 10 | 8 |
| 11 | 3 | 日 | Excel講座③ | 佐藤 美奈子 | 10 | 3 |
| 11 | 4 | 月 | はじめてのパソコン講座② | 齋藤 由紀 | 8 | 4 |
| 11 | 4 | 月 | Word講座【特別編】② | 齋藤 由紀 | 10 | 1 |
| 11 | 5 | 火 | 陶芸講座⑥(1105) | 小高 嘉照 | 20 | 5 |
| 11 | 6 | 水 | 実践！簿記・会計のキホン③ | 鈴木 隆雄 | 15 | 6 |
| 11 | 6 | 水 | 酵素シロップづくり | 杉本 雅代 | 16 | 11 |
| 11 | 9 | 土 | 成功する！就活 | 土江 洋 | 30 | 30 |
| 11 | 9 | 土 | ジュニアフードアナリスト講座② | 青柳 崇子 | 20 | 7 |
| 11 | 9 | 土 | Excel講座① | 齋藤 由紀 | 10 | 9 |
| 11 | 10 | 日 | はじめてのPowerPoint① | 佐藤 美奈子 | 10 | 2 |
| 11 | 12 | 火 | 陶芸講座⑦(1112) | 小高 嘉照 | 20 | 7 |
| 11 | 16 | 土 | 応募書類作成の極意 | 石井 邦雄 | 30 | 28 |
| 11 | 16 | 土 | Excel講座② | 齋藤 由紀 | 10 | 6 |
| 11 | 16 | 土 | 男の料理教室② | 市原 由貴子 | 16 | 9 |
| 11 | 19 | 火 | 陶芸講座⑧(1119) | 小高 嘉照 | 20 | 8 |
| 11 | 20 | 水 | 実践！簿記・会計のキホン④ | 鈴木 隆雄 | 15 | 10 |
| 11 | 23 | 土 | コーアクティブ会話術② | 大城京子・石井宏明 | 20 | 10 |
| 11 | 23 | 土 | Excel講座③ | 齋藤 由紀 | 10 | 7 |
| 11 | 24 | 日 | はじめてのPowerPoint② | 佐藤 美奈子 | 10 | 3 |
| 11 | 26 | 火 | 陶芸講座⑨(1126) | 小高 嘉照 | 20 | 5 |
| 11 | 28 | 木 | 酵素シロップづくり① | 杉本 雅代 | 16 | 7 |
| 11 | 28 | 木 | 酵素シロップづくり② | 杉本 雅代 | 16 | 11 |
| 11 | 30 | 土 | 採用を勝ち取る！面接突破の極意 | 河田 興治 | 15 | 19 |
| 11 | 30 | 土 | Excel講座④ | 齋藤 由紀 | 10 | 8 |
| 11 | 30 | 土 | 着物着付け教室② | さが美きもの文化学苑 | 15 | 3 |
| 11 | 30 | 土 | 新そば打ち教室① | 日本そば打ち名人会 | 15 | 14 |
| 11 | 30 | 土 | 新そば打ち教室② | 日本そば打ち名人会 | 15 | 15 |
| | | | | | 447 | 272 |

| | | | | | | |
|----|----|---|-----------------------------|-----------|-----|-----|
| 12 | 1 | 日 | MOS対策講座 Excel① | 小澤 知子 | 10 | 2 |
| 12 | 1 | 日 | PowerPoint実用編① | 佐藤 美奈子 | 10 | 2 |
| 12 | 1 | 日 | 手づくり高級味噌と塩こうじ | 小泉 聡 | 20 | 20 |
| 12 | 3 | 火 | 陶芸講座⑩(1203・素焼き) | 小高 嘉照 | 20 | 6 |
| 12 | 4 | 水 | 実践！簿記・会計のキホン⑤ | 鈴木 隆雄 | 15 | 8 |
| 12 | 7 | 土 | 「職業興味検査」で掴む自分の強み | 渡辺 悦子 | 15 | 20 |
| 12 | 7 | 土 | 男の料理教室③ | 市原 由貴子 | 16 | 13 |
| 12 | 7 | 土 | Excel講座⑤ | 齋藤 由紀 | 10 | 7 |
| 12 | 7 | 土 | 館長の気まぐれシリーズ③ 良質な食生活のススメ③ | 西村 統行 | 16 | 16 |
| 12 | 8 | 日 | MOS対策講座 Excel② | 小澤 知子 | 10 | 2 |
| 12 | 8 | 日 | PowerPoint実用編② | 佐藤 美奈子 | 10 | 3 |
| 12 | 10 | 火 | 陶芸講座⑪(1210・本焼き) | 小高 嘉照 | 20 | 8 |
| 12 | 12 | 木 | 知っておきたい！職場の法律と実務～労災保険・雇用保険～ | 井上 卓 | 40 | 37 |
| 12 | 14 | 土 | 成功する！就活 | 土江 洋 | 30 | 27 |
| 12 | 14 | 土 | コーアクティブ思考術 | 大城京子・垂水克己 | 20 | 8 |
| 12 | 14 | 土 | フードアナリスト4級講座 | 青柳崇子・蔦洋子 | 20 | 7 |
| 12 | 14 | 土 | Excel講座⑥ | 齋藤 由紀 | 10 | 6 |
| 12 | 15 | 日 | Word講座① | 齋藤 由紀 | 10 | 5 |
| 12 | 15 | 日 | MOS対策講座 Excel③ | 小澤 知子 | 10 | 2 |
| 12 | 17 | 火 | 陶芸講座⑫(1217・窯出し) | 小高 嘉照 | 20 | 7 |
| 12 | 18 | 水 | 実践！簿記・会計のキホン⑥ | 鈴木 隆雄 | 15 | 7 |
| 12 | 21 | 土 | 応募書類作成の極意 | 石井 邦雄 | 30 | 50 |
| 12 | 21 | 土 | お正月のおもてなし | 青柳 崇子 | 20 | 15 |
| 12 | 22 | 日 | Word講座② | 齋藤 由紀 | 10 | 4 |
| 12 | 22 | 日 | MOS対策講座 Excel④ | 小澤 知子 | 10 | 2 |
| 12 | 25 | 水 | 採用を勝ち取る！面接突破の極意 | 河田 興治 | 15 | 19 |
| 12 | 26 | 木 | 長持ちするおせち料理教室① | 市原 由貴子 | 16 | 18 |
| 12 | 26 | 木 | 長持ちするおせち料理教室② | 市原 由貴子 | 16 | 18 |
| | | | | | 464 | 339 |

| | | | | | | |
|---|----|---|-----------------------|--------|-----|-----|
| 1 | 4 | 土 | 「職業興味検査」で掴む自分の強み | 渡辺 悦子 | 15 | 21 |
| 1 | 11 | 土 | 成功する！就活 | 土江 洋 | 30 | 20 |
| 1 | 11 | 土 | 男の料理教室④ | 市原 由貴子 | 16 | 13 |
| 1 | 11 | 土 | Excel講座① | 小澤 知子 | 10 | 5 |
| 1 | 18 | 土 | 応募書類作成の極意 | 石井 邦雄 | 30 | 18 |
| 1 | 18 | 土 | Excel講座② | 小澤 知子 | 10 | 3 |
| 1 | 19 | 日 | Windows講座① | 齋藤 由紀 | 8 | 2 |
| 1 | 19 | 日 | Word講座【特別編】① | 齋藤 由紀 | 10 | 2 |
| 1 | 25 | 土 | 採用を勝ち取る！面接突破の極意 | 河田 興治 | 15 | 16 |
| 1 | 25 | 土 | Windows講座② | 齋藤 由紀 | 8 | 3 |
| 1 | 25 | 土 | Word講座【特別編】② | 齋藤 由紀 | 10 | 3 |
| 1 | 26 | 日 | 横浜マイスター塾 クリーニング師 沼能さん | 沼能 和男 | 30 | 11 |
| 1 | 26 | 日 | Excel講座① | 佐藤 美奈子 | 10 | 8 |
| 1 | 29 | 水 | 陶芸講座①(0129) | 小高 嘉照 | 15 | 11 |
| 1 | 30 | 木 | 胡麻と胡麻油について学ぶ会 | 岩井 徹太郎 | 50 | 47 |
| | | | | | 267 | 183 |

| | | | | | | |
|---|----|---|------------------------|-----------|-----|-----|
| 2 | 1 | 土 | 「職業興味検査」で掴む自分の強み | 渡辺 悦子 | 15 | 22 |
| 2 | 1 | 土 | Excel講座③ | 小澤 知子 | 10 | 3 |
| 2 | 2 | 日 | Excel講座② | 佐藤 美奈子 | 10 | 10 |
| 2 | 5 | 水 | 陶芸講座②(0205) | 小高 嘉照 | 15 | 11 |
| 2 | 6 | 木 | 女性のための就労支援セミナー | 渡辺 悦子 | 30 | 39 |
| 2 | 6 | 木 | カラダに優しい横浜野菜教室① スパイス | 峯尾 朋子 | 10 | 9 |
| 2 | 8 | 土 | 成功する！就活 | 土江 洋 | 30 | 14 |
| 2 | 8 | 土 | 男の料理教室⑤ | 市原 由貴子 | 16 | 8 |
| 2 | 8 | 土 | 館長の気まぐれシリーズ 良質な食生活のススメ | 西村 統行 | 16 | 7 |
| 2 | 8 | 土 | Word講座① | 小澤 知子 | 10 | 3 |
| 2 | 11 | 火 | ジュニアフードアナリスト講座 | 蔦 洋子 | 20 | 18 |
| 2 | 11 | 火 | Excel講座③ | 佐藤 美奈子 | 10 | 6 |
| 2 | 13 | 木 | 応募書類作成の極意 | 石井 邦雄 | 30 | 29 |
| 2 | 16 | 日 | Excel講座④ | 齋藤 由紀 | 10 | 13 |
| 2 | 19 | 水 | 陶芸講座③(0219) | 小高 嘉照 | 15 | 10 |
| 2 | 22 | 土 | 採用を勝ち取る！面接突破の極意 | 河田 興治 | 15 | 16 |
| 2 | 22 | 土 | 画像編集ソフト活用講座① | 佐藤 美奈子 | 8 | 3 |
| 2 | 22 | 土 | カラダに優しい横浜野菜教室② 薬膳 | 太田 久子 | 10 | 12 |
| 2 | 23 | 日 | 横浜マイスター塾 西洋料理 清水さん | 清水 郁夫 | 20 | 18 |
| 2 | 23 | 日 | Excel講座⑤ | 齋藤 由紀 | 10 | 8 |
| 2 | 23 | 日 | コーアクティブ会話術① | 大城京子・垂水克己 | 24 | 11 |
| 2 | 26 | 水 | 陶芸講座④(0226) | 小高 嘉照 | 15 | 10 |
| | | | | | 349 | 280 |

| | | | | | | |
|---|----|---|---------------------------|--------|----|----|
| 3 | 1 | 土 | 「職業興味検査」で掴む自分の強み | 渡辺 悦子 | 15 | 21 |
| 3 | 1 | 土 | PowerPoint講座 プレゼンテーション作成① | 小澤 知子 | 10 | 5 |
| 3 | 1 | 土 | 手づくり高級味噌と塩こうじ | 小泉 聡 | 20 | 20 |
| 3 | 2 | 日 | Excel講座⑥ | 齋藤 由紀 | 10 | 9 |
| 3 | 5 | 水 | 陶芸講座⑤(0305・素焼き) | 小高 嘉照 | 15 | 10 |
| 3 | 7 | 金 | 春の酵素シロップ① | 杉本 雅代 | 12 | 15 |
| 3 | 8 | 土 | 春の酵素シロップ② | 杉本 雅代 | 12 | 15 |
| 3 | 8 | 土 | 成功する！就活 | 土江 洋 | 30 | 35 |
| 3 | 8 | 土 | PowerPoint講座 プレゼンテーション作成② | 小澤 知子 | 10 | 4 |
| 3 | 8 | 土 | 男の料理教室⑥ | 市原 由貴子 | 16 | 11 |
| 3 | 9 | 日 | MOS対策講座 Excel① | 佐藤 美奈子 | 10 | 2 |
| 3 | 11 | 火 | カラダに優しい横浜野菜教室③ ハーブ | 山根 尚子 | 10 | 11 |
| 3 | 15 | 土 | 応募書類作成の極意 | 石井 邦雄 | 30 | 28 |
| 3 | 15 | 土 | 画像編集ソフト活用講座② | 佐藤 美奈子 | 10 | 2 |
| 3 | 16 | 日 | MOS対策講座 Excel② | 佐藤 美奈子 | 10 | 2 |
| 3 | 16 | 日 | 手づくりの贅沢豆腐① | 豆腐組合 | 20 | 20 |
| 3 | 16 | 日 | 手づくりの贅沢豆腐② | 豆腐組合 | 20 | 20 |
| 3 | 19 | 水 | 陶芸講座⑥(0319・本焼き) | 小高 嘉照 | 15 | 11 |
| 3 | 20 | 木 | 知っておきたい! 職場の法律と実務(3/20) | 高野 初徳 | 40 | 29 |
| 3 | 22 | 土 | 採用を勝ち取る！面接突破の極意 | 河田 興治 | 15 | 22 |

| | | | | | | |
|---|----|---|------------------------|-----------|----|----|
| 3 | 22 | 土 | PowerPoint講座 実践的テクニック① | 小澤 知子 | 10 | 3 |
| 3 | 23 | 日 | Word講座① | 齋藤 由紀 | 10 | 4 |
| 3 | 23 | 日 | MOS対策講座 Excel③ | 佐藤 美奈子 | 10 | 2 |
| 3 | 25 | 火 | 胡麻と胡麻油を味わう会 | 阿部 富美 | 16 | 20 |
| 3 | 26 | 水 | 陶芸講座⑦(0326・窯出し) | 小高 嘉照 | 15 | 11 |
| 3 | 29 | 土 | PowerPoint講座 実践的テクニック② | 小澤 知子 | 10 | 3 |
| 3 | 30 | 日 | Word講座② | 齋藤 由紀 | 10 | 4 |
| 3 | 30 | 日 | MOS対策講座 Excel④ | 佐藤 美奈子 | 10 | 2 |
| 3 | 30 | 日 | コーアクティブ会話術② | 大城京子・赤塚丈彦 | 24 | 10 |

定員 参加

平成25年度合計 4,714 3,540

平成26年度 会館講座(月別)報告

| 日時 | 講座名 | 講師 | 定員 | 参加 |
|--------|----------------------|-----------|-----|-----|
| 4 5 土 | 「職業興味検査」で掴む自分の強み | 渡辺 悦子 | 15 | 16 |
| 4 11 金 | 男の料理教室① | 市原 由貴子 | 16 | 9 |
| 4 12 土 | 成功する！就活 | 土江 洋 | 30 | 46 |
| 4 12 土 | Excel講座① | 齋藤 由紀 | 10 | 3 |
| 4 12 土 | 男の料理教室① | 市原 由貴子 | 16 | 12 |
| 4 13 日 | 春の酵素シロップ① | 杉本 雅代 | 16 | 17 |
| 4 13 日 | 春の酵素シロップ② | 杉本 雅代 | 16 | 17 |
| 4 16 水 | ビジネスコミュニケーション研修 | 上岡 実弥子 | 30 | 1 |
| 4 18 金 | 応募書類作成の極意 | 石井 邦雄 | 30 | 42 |
| 4 19 土 | Excel講座② | 齋藤 由紀 | 10 | 2 |
| 4 20 日 | Excel講座① | 佐藤 美奈子 | 10 | 2 |
| 4 23 水 | 陶芸教室① | 小高 嘉照 | 15 | 8 |
| 4 23 水 | 『会社の数字』キホンと常識① | 鈴木 隆雄 | 20 | 9 |
| 4 26 土 | 採用を勝ち取る！面接突破の極意 | 河田 興治 | 15 | 20 |
| 4 26 土 | Excel講座③ | 齋藤 由紀 | 10 | 3 |
| 4 26 土 | 横浜マイスター塾 和裁 鈴木さん | 鈴木 榮治 | 30 | 51 |
| 4 26 土 | 美濃屋あられと横浜の温故知新 | 小森 健太郎 | 20 | 13 |
| 4 27 日 | Excel講座② | 佐藤 美奈子 | 10 | 1 |
| 4 27 日 | 茶そば打ち教室① | 日本そば打ち名人会 | 15 | 14 |
| 4 27 日 | 茶そば打ち教室② | 日本そば打ち名人会 | 15 | 13 |
| 4 30 水 | 『会社の数字』キホンと常識② | 鈴木 隆雄 | 15 | 6 |
| 4 30 水 | 陶芸教室② | 小高 嘉照 | 20 | 8 |
| | | | 384 | 313 |
| 5 3 土 | Word講座① | 佐藤 美奈子 | 10 | 6 |
| 5 4 日 | Excel講座③ | 佐藤 美奈子 | 10 | 3 |
| 5 7 水 | 陶芸教室③ | 小高 嘉照 | 20 | 8 |
| 5 9 金 | 男の料理教室② | 市原 由貴子 | 16 | 7 |
| 5 10 土 | 「職業興味検査」で掴む自分の強み | 渡辺 悦子 | 15 | 16 |
| 5 10 土 | 男の料理教室② | 市原 由貴子 | 16 | 15 |
| 5 10 土 | Word講座② | 佐藤 美奈子 | 10 | 5 |
| 5 11 日 | Excel講座④ | 小澤 知子 | 10 | 3 |
| 5 15 木 | 秘書検定3級対策講座① | 植村 尚之 | 15 | 4 |
| 5 17 土 | 成功する！就活 | 土江 洋 | 30 | 37 |
| 5 17 土 | 館長の気まぐれシリーズ① 酵素と発酵食品 | 西村 統行 | 16 | 15 |
| 5 17 土 | Windows講座～パソコン入門～① | 佐藤 美奈子 | 8 | 7 |
| 5 17 土 | Word講座【特別編】① | 佐藤 美奈子 | 10 | 2 |
| 5 18 日 | Excel講座⑤ | 小澤 知子 | 10 | 3 |
| 5 21 水 | 陶芸教室④ | 小高 嘉照 | 20 | 8 |
| 5 21 水 | 『会社の数字』キホンと常識① | 鈴木 隆雄 | 20 | 14 |
| 5 22 木 | 秘書検定3級対策講座② | 植村 尚之 | 15 | 4 |
| 5 24 土 | 応募書類作成の極意 | 石井 邦雄 | 30 | 39 |
| 5 24 土 | 梅しごと教室① | 市原 由貴子 | 16 | 15 |
| 5 24 土 | Windows講座～パソコン入門～② | 佐藤 美奈子 | 8 | 8 |
| 5 24 土 | Word講座【特別編】② | 佐藤 美奈子 | 10 | 2 |
| 5 25 日 | Excel講座⑥ | 小澤 知子 | 10 | 3 |
| 5 25 日 | コーアクティブ思考術 | 大城 京子 | 24 | 18 |
| 5 27 火 | カラダに優しい夏野菜教室① ローフード | 山根 尚子 | 10 | 16 |
| 5 28 水 | 陶芸教室⑤ | 小高 嘉照 | 20 | 8 |
| 5 28 水 | 『会社の数字』キホンと常識② | 鈴木 隆雄 | 20 | 14 |
| 5 31 土 | 採用を勝ち取る！面接突破の極意 | 河田 興治 | 15 | 15 |
| 5 31 土 | 梅しごと教室② | 市原 由貴子 | 16 | 16 |
| 5 31 土 | Excel講座① | 齋藤 由紀 | 10 | 7 |
| | | | 440 | 318 |
| 6 1 日 | PowerPoint講座① | 佐藤 美奈子 | 10 | 11 |

| | | | | | | |
|---|----|---|--------------------|-----------|-----|-----|
| 6 | 4 | 水 | 陶芸教室⑥(素焼) | 小高 嘉照 | 20 | 9 |
| 6 | 5 | 木 | 女性のための就労支援セミナー | 渡辺 悦子 | 30 | 44 |
| 6 | 7 | 土 | 成功する！就活 | 土江 洋 | 30 | 29 |
| 6 | 7 | 土 | Excel講座② | 齋藤 由紀 | 10 | 6 |
| 6 | 8 | 日 | PowerPoint講座② | 佐藤 美奈子 | 10 | 10 |
| 6 | 8 | 日 | カラダに優しい夏野菜教室② 薬膳 | 太田 久子 | 10 | 14 |
| 6 | 13 | 金 | 男の料理教室③ | 市原 由貴子 | 16 | 7 |
| 6 | 14 | 土 | 「職業興味検査」で掴む自分の強み | 渡辺 悦子 | 15 | 9 |
| 6 | 14 | 土 | Excel講座③ | 齋藤 由紀 | 10 | 4 |
| 6 | 14 | 土 | 男の料理教室③ | 市原 由貴子 | 16 | 14 |
| 6 | 15 | 日 | Excel講座① | 小澤 知子 | 10 | 4 |
| 6 | 15 | 日 | 横浜マイスター塾 石工 神取さん | 神取 優弘 | 30 | 11 |
| 6 | 18 | 水 | 陶芸教室⑦(本焼) | 小高 嘉照 | 20 | 9 |
| 6 | 18 | 水 | 『会社の数字』キホンと常識③ | 鈴木 隆雄 | 20 | 16 |
| 6 | 18 | 水 | 応募書類作成の極意 | 石井 邦雄 | 30 | 42 |
| 6 | 21 | 土 | 画像編集ソフト活用術① | 佐藤 美奈子 | 8 | 5 |
| 6 | 22 | 日 | Excel講座② | 小澤 知子 | 10 | 4 |
| 6 | 22 | 日 | 手打ちそば教室① | 日本そば打ち名人会 | 15 | 15 |
| 6 | 22 | 日 | 手打ちそば教室② | 日本そば打ち名人会 | 15 | 10 |
| 6 | 25 | 水 | 陶芸教室⑧(窯出) | 小高 嘉照 | 20 | 9 |
| 6 | 25 | 水 | 『会社の数字』キホンと常識④ | 鈴木 隆雄 | 20 | 13 |
| 6 | 26 | 木 | カラダに優しい夏野菜教室③ スパイス | 峯尾 朋子 | 10 | 10 |
| 6 | 28 | 土 | 採用を勝ち取る！面接突破の極意 | 河田 興治 | 15 | 20 |
| 6 | 28 | 土 | 梅しごと教室③ | 市原 由貴子 | 16 | 19 |
| 6 | 28 | 土 | 画像編集ソフト活用術② | 佐藤 美奈子 | 8 | 5 |
| 6 | 29 | 日 | Excel講座③ | 小澤 知子 | 10 | 4 |
| | | | | | 434 | 353 |

| | | | | | | |
|---|----|---|------------------------------|--------------|-----|-----|
| 7 | 2 | 水 | 夏の酵素シロップづくり① | 杉本 雅代 | 16 | 16 |
| 7 | 2 | 水 | 夏の酵素シロップづくり② | 杉本 雅代 | 16 | 15 |
| 7 | 4 | 金 | 男の料理教室④ | 市原 由貴子 | 16 | 7 |
| 7 | 5 | 土 | 「職業興味検査」で掴む自分の強み | 渡辺 悦子 | 15 | 11 |
| 7 | 5 | 土 | Word講座① | 小澤 知子 | 10 | 10 |
| 7 | 6 | 日 | Excel講座④ | 齋藤 由紀 | 10 | 5 |
| 7 | 6 | 日 | ゆかた着付け教室 | さが美きもの文化学苑 | 15 | 9 |
| 7 | 12 | 土 | 成功する！就活 | 土江 洋 | 30 | 43 |
| 7 | 12 | 土 | 男の料理教室④ | 市原 由貴子 | 16 | 16 |
| 7 | 12 | 土 | 梅しごと教室④ | 市原 由貴子 | 16 | 13 |
| 7 | 12 | 土 | Word講座② | 小澤 知子 | 10 | 7 |
| 7 | 13 | 日 | Excel講座⑤ | 齋藤 由紀 | 10 | 5 |
| 7 | 13 | 日 | 横浜マイスター塾 ステンドグラス 平山さん | 平山 健雄 | 30 | 19 |
| 7 | 16 | 水 | 陶芸教室① | 小高 嘉照 | 20 | 9 |
| 7 | 18 | 金 | 応募書類作成の極意 | 石井 邦雄 | 30 | 31 |
| 7 | 19 | 土 | Windows講座～パソコン入門～① | 小澤 知子・佐藤 美奈子 | 8 | 9 |
| 7 | 19 | 土 | Word講座【特別編】① | 小澤 知子 | 10 | 5 |
| 7 | 20 | 日 | Excel講座⑥ | 齋藤 由紀 | 10 | 6 |
| 7 | 23 | 水 | 陶芸教室② | 小高 嘉照 | 20 | 9 |
| 7 | 25 | 金 | 知っておきたい！職場の法律と実務～退職時のトラブル対策～ | 末木 重樹 | 30 | 25 |
| 7 | 26 | 土 | 採用を勝ち取る！面接突破の極意 | 河田 興治 | 15 | 12 |
| 7 | 26 | 土 | Windows講座～パソコン入門～② | 小澤 知子・佐藤 美奈子 | 8 | 10 |
| 7 | 26 | 土 | Word講座【特別編】② | 小澤 知子 | 10 | 8 |
| 7 | 30 | 水 | 陶芸教室③ | 小高 嘉照 | 20 | 10 |
| 7 | 30 | 水 | 『会社の数字』キホンと常識① | 鈴木 隆雄 | 20 | 4 |
| | | | | | 411 | 314 |

| | | | | | | |
|---|---|---|------------------|--------|----|----|
| 8 | 2 | 土 | 「職業興味検査」で掴む自分の強み | 渡辺 悦子 | 15 | 7 |
| 8 | 2 | 土 | MOS対策講座 Excel① | 齋藤 由紀 | 10 | 6 |
| 8 | 3 | 日 | Excel講座① | 佐藤 美奈子 | 10 | 6 |
| 8 | 3 | 日 | 手づくりの贅沢豆腐 | 豆腐組合 | 20 | 16 |

| | | | | | | |
|---|----|---|---------------------|-----------|-----|-----|
| 8 | 6 | 水 | 陶芸教室④ | 小高 嘉照 | 20 | 7 |
| 8 | 6 | 水 | 『会社の数字』キホンと常識② | 鈴木 隆雄 | 20 | 4 |
| 8 | 8 | 金 | 男の料理教室⑤ | 市原 由貴子 | 16 | 7 |
| 8 | 9 | 土 | 成功する！就活 | 土江 洋 | 30 | 29 |
| 8 | 9 | 土 | MOS対策講座 Excel② | 齋藤 由紀 | 10 | 6 |
| 8 | 9 | 土 | 男の料理教室⑤ | 市原 由貴子 | 16 | 5 |
| 8 | 10 | 日 | Excel講座② | 佐藤 美奈子 | 10 | 4 |
| 8 | 16 | 土 | 応募書類作成の極意 | 石井 邦雄 | 30 | 30 |
| 8 | 16 | 土 | 館長の気まぐれシリーズ② 減塩と調味料 | 西村 統行 | 16 | 14 |
| 8 | 16 | 土 | MOS対策講座 Excel③ | 齋藤 由紀 | 10 | 6 |
| 8 | 20 | 水 | 陶芸教室⑤ | 小高 嘉照 | 20 | 7 |
| 8 | 23 | 土 | 採用を勝ち取る！面接突破の極意 | 河田 興治 | 15 | 9 |
| 8 | 23 | 土 | MOS対策講座 Excel④ | 齋藤 由紀 | 10 | 6 |
| 8 | 24 | 日 | Excel講座③ | 佐藤 美奈子 | 10 | 3 |
| 8 | 27 | 水 | 『会社の数字』キホンと常識① | 鈴木 隆雄 | 20 | 12 |
| 8 | 30 | 土 | Excel講座① | 齋藤 由紀 | 10 | 6 |
| 8 | 30 | 土 | 手打ちそば教室(実践①) | 日本そば打ち名人会 | 15 | 7 |
| 8 | 30 | 土 | 手打ちそば教室(実践②) | 日本そば打ち名人会 | 15 | 4 |
| 8 | 30 | 土 | コーアクティブ会話術① | 大城 京子 | 24 | 13 |
| 8 | 31 | 日 | PowerPoint講座① | 小澤 知子 | 10 | 12 |
| | | | | | 382 | 226 |

| | | | | | | |
|---|----|---|-----------------------------|-----------|-----|-----|
| 9 | 3 | 水 | 陶芸教室⑥(素焼) | 小高 嘉照 | 20 | 7 |
| 9 | 3 | 水 | 『会社の数字』キホンと常識② | 鈴木 隆雄 | 20 | 12 |
| 9 | 6 | 土 | 「職業興味検査」で掴む自分の強み | 渡辺 悦子 | 15 | 11 |
| 9 | 6 | 土 | Excel講座② | 齋藤 由紀 | 10 | 7 |
| 9 | 7 | 日 | PowerPoint講座② | 小澤 知子 | 10 | 12 |
| 9 | 11 | 木 | 胡麻と胡麻油について学ぶ会 | 岩井 徹太郎 | 50 | 42 |
| 9 | 12 | 金 | 男の料理教室⑥ | 市原 由貴子 | 16 | 10 |
| 9 | 13 | 土 | 成功する！就活 | 土江 洋 | 30 | 32 |
| 9 | 13 | 土 | 男の料理教室⑥ | 市原 由貴子 | 16 | 7 |
| 9 | 13 | 土 | Excel講座③ | 齋藤 由紀 | 10 | 6 |
| 9 | 14 | 日 | Excel講座④ | 佐藤 美奈子 | 10 | 6 |
| 9 | 15 | 月 | 画像編集ソフト活用術① | 佐藤 美奈子 | 8 | 7 |
| 9 | 17 | 水 | 陶芸教室⑦(本焼) | 小高 嘉照 | 20 | 9 |
| 9 | 17 | 水 | 『会社の数字』キホンと常識③ | 鈴木 隆雄 | 20 | 18 |
| 9 | 20 | 土 | 手打ちそば教室(特訓) | 日本そば打ち名人会 | 5 | 3 |
| 9 | 20 | 土 | 応募書類作成の極意 | 石井 邦雄 | 30 | 36 |
| 9 | 20 | 土 | Word講座① | 小澤 知子 | 10 | 5 |
| 9 | 21 | 日 | Excel講座⑤ | 佐藤 美奈子 | 10 | 5 |
| 9 | 21 | 日 | 横浜マイスター塾 板金 玉田さん | 玉田 正 | 30 | 11 |
| 9 | 23 | 火 | 画像編集ソフト活用術② | 佐藤 美奈子 | 8 | 7 |
| 9 | 24 | 水 | 陶芸教室⑧(窯出) | 小高 嘉照 | 20 | 9 |
| 9 | 24 | 水 | 『会社の数字』キホンと常識④ | 鈴木 隆雄 | 20 | 18 |
| 9 | 25 | 木 | 知っておきたい! 職場の法律と実務～いじめ・パワハラ～ | 本間 英臣 | 30 | 31 |
| 9 | 27 | 土 | 採用を勝ち取る！面接突破の極意 | 河田 興治 | 15 | 11 |
| 9 | 27 | 土 | Word講座② | 小澤 知子 | 10 | 4 |
| 9 | 28 | 日 | Excel講座⑥ | 佐藤 美奈子 | 10 | 5 |
| 9 | 28 | 日 | 初秋の酵素シロップづくり① | 杉本 雅代 | 16 | 15 |
| 9 | 28 | 日 | 初秋の酵素シロップづくり② | 杉本 雅代 | 16 | 14 |
| | | | | | 485 | 360 |

| | | | | | | |
|----|---|---|---------------------------|----------|----|----|
| 10 | 2 | 木 | 秘書検定2級対策講座① | 植村 尚之 | 15 | 3 |
| 10 | 4 | 土 | 「職業興味検査」で掴む自分の強み | 渡辺 悦子 | 15 | 7 |
| 10 | 4 | 土 | Excel講座① | 佐藤 美奈子 | 10 | 3 |
| 10 | 5 | 日 | Excel関数活用講座① | 小澤 知子 | 10 | 6 |
| 10 | 5 | 日 | クリーニング屋さんから教わる上手なアイロンのかけ方 | クリーニング組合 | 30 | 18 |
| 10 | 7 | 火 | 女性のための就労支援セミナー | 渡辺 悦子 | 30 | 29 |
| 10 | 9 | 木 | 秘書検定2級対策講座② | 植村 尚之 | 15 | 3 |

| | | | | | | |
|----|----|---|--------------------|-----------|-----|-----|
| 10 | 11 | 土 | 男の料理教室① | 市原 由貴子 | 16 | 11 |
| 10 | 11 | 土 | Excel講座② | 佐藤 美奈子 | 10 | 3 |
| 10 | 11 | 土 | 成功する就活! | 土江 洋 | 30 | 27 |
| 10 | 12 | 日 | Excelマクロ/VBA入門講座 | 佐藤 美奈子 | 6 | 4 |
| 10 | 15 | 水 | 応募書類作成の極意 | 石井 邦雄 | 30 | 24 |
| 10 | 15 | 水 | 陶芸教室① | 小高 嘉照 | 20 | 8 |
| 10 | 16 | 木 | 秘書検定2級対策講座③ | 植村 尚之 | 15 | 3 |
| 10 | 18 | 土 | Excel講座③ | 佐藤 美奈子 | 10 | 4 |
| 10 | 18 | 土 | コーアクティブ会話術② | 大城京子・赤塚文彦 | 24 | 7 |
| 10 | 19 | 日 | Windows講座～パソコン入門～① | 齋藤 由紀 | 8 | 6 |
| 10 | 19 | 日 | Word講座【特別編】① | 齋藤 由紀 | 10 | 4 |
| 10 | 19 | 日 | 手打ちそば教室① | 日本そば打ち名人会 | 15 | 12 |
| 10 | 19 | 日 | 手打ちそば教室② | 日本そば打ち名人会 | 15 | 3 |
| 10 | 22 | 水 | 陶芸教室② | 小高 嘉照 | 20 | 8 |
| 10 | 23 | 木 | 秘書検定2級対策講座④ | 植村 尚之 | 15 | 3 |
| 10 | 25 | 土 | Windows講座～パソコン入門～② | 齋藤 由紀 | 8 | 4 |
| 10 | 25 | 土 | Word講座【特別編】② | 齋藤 由紀 | 10 | 2 |
| 10 | 25 | 土 | 採用を勝ち取る!面接突破の極意 | 河田 興治 | 15 | 8 |
| 10 | 25 | 土 | 梅しごと教室⑤ | 市原 由貴子 | 16 | 7 |
| 10 | 28 | 火 | 社会人のための「5つのチカラ」① | 上岡 実弥子 | 15 | 7 |
| 10 | 29 | 水 | 陶芸教室③ | 小高 嘉照 | 20 | 11 |
| | | | | | 453 | 235 |

| | | | | | | |
|----|----|---|---------------------------|--------|----|----|
| 11 | 1 | 土 | Excel講座① | 小澤 知子 | 10 | 4 |
| 11 | 1 | 土 | 「職業興味検査」で掴む自分の強み | 渡辺 悦子 | 15 | 13 |
| 11 | 2 | 日 | Word講座① | 齋藤 由紀 | 10 | 7 |
| 11 | 3 | 月 | 画像編集ソフト活用講座① | 佐藤 美奈子 | 8 | 4 |
| 11 | 3 | 月 | Windows8.1デモンストレーション講座 | 佐藤 美奈子 | 8 | 4 |
| 11 | 4 | 火 | 社会人のための「5つのチカラ」② | 上岡 実弥子 | 15 | 6 |
| 11 | 5 | 水 | 陶芸教室④ | 小高 嘉照 | 20 | 11 |
| 11 | 8 | 土 | 男の料理教室② | 市原 由貴子 | 16 | 16 |
| 11 | 8 | 土 | 手づくり高級味噌と醤油こうじ① | 小泉 聡 | 20 | 15 |
| 11 | 8 | 土 | Excel講座② | 小澤 知子 | 10 | 4 |
| 11 | 8 | 土 | 成功する就活! | 土江 洋 | 30 | 22 |
| 11 | 9 | 日 | Word講座② | 齋藤 由紀 | 10 | 10 |
| 11 | 9 | 日 | コーアクティブ思考術 | 大城 京子 | 24 | 5 |
| 11 | 15 | 土 | Excel講座③ | 小澤 知子 | 10 | 4 |
| 11 | 15 | 土 | 応募書類作成の極意 | 石井 邦雄 | 30 | 22 |
| 11 | 15 | 土 | 館長の気まぐれシリーズ③ 良質な食材選び | 西村 統行 | 16 | 16 |
| 11 | 15 | 土 | 実践!クレーム対応の極意 | 川合 健三 | 20 | 14 |
| 11 | 18 | 火 | 社会人のための「5つのチカラ」③ | 上岡 実弥子 | 15 | 6 |
| 11 | 19 | 水 | 陶芸教室⑤ | 小高 嘉照 | 20 | 11 |
| 11 | 21 | 金 | 「つねとら」特別講座① 旬の魚と包丁づかいを学ぶ会 | 近藤 恒夫 | 16 | 16 |
| 11 | 22 | 土 | Excel講座④ | 佐藤 美奈子 | 10 | 3 |
| 11 | 22 | 土 | 採用を勝ち取る!面接突破の極意 | 河田 興治 | 15 | 13 |
| 11 | 22 | 土 | 梅しごと教室⑥ | 市原 由貴子 | 16 | 16 |
| 11 | 23 | 日 | PowerPoint講座① | 齋藤 由紀 | 10 | 7 |
| 11 | 23 | 日 | 横浜マイスター塾 洋裁 畠山さん | 畠山 滋 | 30 | 10 |
| 11 | 24 | 月 | 画像編集ソフト活用講座② | 佐藤 美奈子 | 8 | 3 |
| 11 | 24 | 月 | Windows8.1デモンストレーション講座 | 佐藤 美奈子 | 8 | 5 |
| 11 | 25 | 火 | 社会人のための「5つのチカラ」④ | 上岡 実弥子 | 15 | 5 |
| 11 | 26 | 水 | 陶芸教室⑥(素焼き) | 小高 嘉照 | 20 | 11 |
| 11 | 29 | 土 | Excel講座⑤ | 佐藤 美奈子 | 10 | 2 |
| 11 | 29 | 土 | コーアクティブ会話術① | 大城京子 | 15 | 9 |
| 11 | 30 | 日 | プロが教える!ペンキ塗り教室 | 塗装協会 | 30 | 20 |
| 11 | 30 | 日 | PowerPoint講座② | 齋藤 由紀 | 10 | 6 |
| 11 | 30 | 日 | 季節の酵素シロップ作り① | 杉本 雅代 | 16 | 13 |
| 11 | 30 | 日 | 季節の酵素シロップ作り② | 杉本 雅代 | 16 | 16 |

| | | | | | | 552 | 349 |
|----|----|---|-------------------------|-----------|----|-----|-----|
| 12 | 3 | 水 | 陶芸教室⑦(釉薬・本焼き) | 小高 嘉照 | 20 | 10 | |
| 12 | 5 | 金 | 「つねとら」特別講座② 極上の天ぷらをつくる会 | 近藤 恒夫 | 16 | 11 | |
| 12 | 6 | 土 | Excel講座⑥ | 佐藤 美奈子 | 10 | 2 | |
| 12 | 6 | 土 | 手打ちそば教室① | 日本そば打ち名人会 | 15 | 3 | |
| 12 | 6 | 土 | 手打ちそば教室② | 日本そば打ち名人会 | 15 | 5 | |
| 12 | 6 | 土 | 「職業興味検査」で掴む自分の強み | 渡辺 悦子 | 15 | 20 | |
| 12 | 7 | 日 | Excel講座① | 小澤 知子 | 10 | 5 | |
| 12 | 12 | 金 | 「にんべん」のかつお節教室①かつお節を知る | 株式会社にんべん | 20 | 22 | |
| 12 | 12 | 金 | 「つねとら」特別講座② 極上の天ぷらをつくる会 | 近藤 恒夫 | 16 | 11 | |
| 12 | 13 | 土 | Windows講座～パソコン入門～① | 齋藤 由紀 | 8 | 3 | |
| 12 | 13 | 土 | Word講座【特別編】① | 齋藤 由紀 | 10 | 2 | |
| 12 | 13 | 土 | 男の料理教室③ | 市原 由貴子 | 16 | 13 | |
| 12 | 13 | 土 | 成功する就活! | 土江 洋 | 30 | 38 | |
| 12 | 14 | 日 | Excel講座② | 小澤 知子 | 10 | 4 | |
| 12 | 17 | 水 | 陶芸教室⑧(窯出し) | 小高 嘉照 | 20 | 10 | |
| 12 | 18 | 木 | 職場の法律と実務～パートタイム労働法の解説～ | 田口 乙代 | 30 | 12 | |
| 12 | 19 | 金 | 手づくり高級味噌と醤油こうじ② | 小泉 聡 | 20 | 14 | |
| 12 | 19 | 金 | 手づくり高級味噌と醤油こうじ②追加講座 | 小泉 聡 | 20 | 9 | |
| 12 | 20 | 土 | Windows講座～パソコン入門～② | 齋藤 由紀 | 8 | 4 | |
| 12 | 20 | 土 | Word講座【特別編】② | 齋藤 由紀 | 10 | 2 | |
| 12 | 20 | 土 | 応募書類作成の極意 | 石井 邦雄 | 30 | 30 | |
| 12 | 20 | 土 | コーアクティブ会話術② | 大城京子 | 15 | 10 | |
| 12 | 21 | 日 | Excel講座③ | 小澤 知子 | 10 | 5 | |
| 12 | 26 | 金 | 梅しごと教室⑦ 午前 | 市原 由貴子 | 16 | 16 | |
| 12 | 26 | 金 | 梅しごと教室⑦ 午後 | 市原 由貴子 | 16 | 9 | |
| 12 | 27 | 土 | 採用を勝ち取る!面接突破の極意 | 河田 興治 | 15 | 15 | |
| | | | | | | 421 | 285 |

| | | | | | | | |
|---|----|---|--------------------------|-----------|----|-----|-----|
| 1 | 10 | 土 | 男の料理教室④ | 市原 由貴子 | 16 | 11 | |
| 1 | 10 | 土 | Word講座① | 小澤 知子 | 10 | 6 | |
| 1 | 10 | 土 | 「職業興味検査」で掴む自分の強み | 渡辺 悦子 | 15 | 10 | |
| 1 | 11 | 日 | Excel講座① | 齋藤 由紀 | 10 | 7 | |
| 1 | 15 | 木 | 三本コーヒー教室 入門編 | 三本コーヒー(株) | 24 | 22 | |
| 1 | 15 | 木 | 秘書検定2級対策講座① | 植村 尚之 | 15 | 3 | |
| 1 | 17 | 土 | Word講座② | 小澤 知子 | 10 | 6 | |
| 1 | 17 | 土 | 成功する就活! | 土江 洋 | 30 | 27 | |
| 1 | 18 | 日 | Excel講座② | 齋藤 由紀 | 10 | 8 | |
| 1 | 20 | 火 | 「にんべん」のかつお節教室②もっとかつお節を知る | 株式会社にんべん | 50 | 31 | |
| 1 | 21 | 水 | 陶芸教室① | 小高 嘉照 | 15 | 6 | |
| 1 | 22 | 木 | 秘書検定2級対策講座② | 植村 尚之 | 15 | 3 | |
| 1 | 24 | 土 | 画像編集ソフト活用講座① | 佐藤 美奈子 | 8 | 2 | |
| 1 | 24 | 土 | Windows8.1デモンストレーション講座 | 佐藤 美奈子 | 8 | 4 | |
| 7 | 24 | 金 | コーアクティブ思考術 | 大城京子 | 15 | 13 | |
| 1 | 24 | 土 | 応募書類作成の極意 | 石井 邦雄 | 30 | 28 | |
| 1 | 25 | 日 | Excel講座③ | 齋藤 由紀 | 10 | 1 | |
| 1 | 25 | 日 | 横浜マイスター塾 表具 木村さん | 木村 康夫 | 20 | 14 | |
| 1 | 28 | 水 | 陶芸教室② | 小高 嘉照 | 15 | 7 | |
| 1 | 29 | 木 | 秘書検定2級対策講座③ | 植村 尚之 | 15 | 3 | |
| 1 | 31 | 土 | 画像編集ソフト活用講座② | 佐藤 美奈子 | 8 | 2 | |
| 1 | 31 | 土 | Windows8.1デモンストレーション講座 | 佐藤 美奈子 | 8 | 4 | |
| 1 | 31 | 土 | 採用を勝ち取る!面接突破の極意 | 河田 興治 | 15 | 10 | |
| | | | | | | 387 | 228 |

| | | | | | | |
|---|---|---|----------------|--------|----|----|
| 2 | 1 | 日 | Excel講座④ | 小澤 知子 | 10 | 15 |
| 2 | 4 | 水 | 陶芸教室③ | 小高 嘉照 | 15 | 10 |
| 2 | 5 | 木 | 女性のための就労支援セミナー | 渡辺 悦子 | 30 | 25 |
| 2 | 5 | 木 | 秘書検定2級対策講座④ | 植村 尚之 | 15 | 2 |
| 2 | 5 | 木 | 胡麻と胡麻油について学ぶ会 | 岩井 徹太郎 | 50 | 28 |

| | | | | | | |
|---|----|---|----------------------|--------|----|----|
| 2 | 7 | 土 | PowerPoint講座① | 佐藤 美奈子 | 10 | 4 |
| 2 | 7 | 土 | 「職業興味検査」で掴む自分の強み | 渡辺 悦子 | 15 | 11 |
| 2 | 8 | 日 | Excel講座⑤ | 小澤 知子 | 10 | 15 |
| 2 | 14 | 土 | 男の料理教室⑤ | 市原 由貴子 | 16 | 12 |
| 2 | 14 | 土 | PowerPoint講座② | 佐藤 美奈子 | 10 | 2 |
| 2 | 14 | 土 | 成功する就活！ | 土江 洋 | 30 | 23 |
| 2 | 15 | 日 | プロが教える！ペンキ塗り教室 | 塗装協会 | 30 | 18 |
| 2 | 15 | 日 | Excel講座⑥ | 小澤 知子 | 10 | 13 |
| 2 | 18 | 水 | 応募書類作成の極意 | 石井 邦雄 | 30 | 20 |
| 2 | 18 | 水 | 陶芸教室④ | 小高 嘉照 | 15 | 10 |
| 2 | 18 | 水 | 『会社の数字』キホンと常識① | 鈴木 隆雄 | 15 | 5 |
| 2 | 21 | 土 | 館長の気まぐれシリーズ④ 古の知恵に学ぶ | 西村 統行 | 16 | 12 |
| 2 | 21 | 土 | Excel関数活用講座② | 小澤 知子 | 10 | 3 |
| 2 | 22 | 日 | PowerPoint講座③ | 佐藤 美奈子 | 10 | 7 |
| 2 | 22 | 日 | コーアクティブ会話術① | 大城京子 | 15 | 13 |
| 2 | 22 | 日 | 横浜マイスター塾 染織 山村さん | 山村 助成 | 20 | 22 |
| 2 | 25 | 水 | 陶芸教室⑤ | 小高 嘉照 | 15 | 10 |
| 2 | 25 | 水 | 『会社の数字』キホンと常識② | 鈴木 隆雄 | 15 | 5 |
| 2 | 28 | 土 | Excelマクロ/VBA入門講座 | 佐藤 美奈子 | 6 | 5 |
| 2 | 28 | 土 | 採用を勝ち取る！面接突破の極意 | 河田 興治 | 15 | 10 |

448 300

| | | | | | | |
|---|----|---|------------------------|-----------|----|----|
| 3 | 1 | 日 | PowerPoint講座④ | 佐藤 美奈子 | 10 | 4 |
| 3 | 4 | 水 | 陶芸教室⑥(素焼き) | 小高 嘉照 | 15 | 10 |
| 3 | 4 | 水 | 『会社の数字』キホンと常識③ | 鈴木 隆雄 | 15 | 8 |
| 3 | 7 | 土 | 論理的思考法「3つのスキル」 | 上岡 実弥子 | 15 | 11 |
| 3 | 7 | 土 | 「職業興味検査」で掴む自分の強み | 渡辺 悦子 | 15 | 8 |
| 3 | 7 | 土 | 横浜マイスター塾 和裁士 鈴木さん | 鈴木 榮治 | 30 | 25 |
| 3 | 8 | 日 | Word講座① | 佐藤 美奈子 | 10 | 5 |
| 3 | 8 | 日 | MOS対策講座 Excel① | 小澤 知子 | 10 | 1 |
| 3 | 12 | 木 | 職場の法律と実務～健康保険・厚生年金保険等～ | 柏木 京子 | 30 | 33 |
| 3 | 14 | 土 | 男の料理教室⑥ | 市原 由貴子 | 16 | 8 |
| 3 | 14 | 土 | 梅しごと教室① 梅しごとはじめ | 市原 由貴子 | 20 | 12 |
| 3 | 14 | 土 | 成功する就活！ | 土江 洋 | 30 | 30 |
| 3 | 15 | 日 | Word講座② | 佐藤 美奈子 | 10 | 5 |
| 3 | 15 | 日 | MOS対策講座 Excel② | 小澤 知子 | 10 | 2 |
| 3 | 15 | 日 | コーアクティブ会話術② | 大城京子 | 15 | 10 |
| 3 | 15 | 日 | 春の酵素シロップ① | 杉本 雅代 | 16 | 15 |
| 3 | 15 | 日 | 春の酵素シロップ② | 杉本 雅代 | 16 | 16 |
| 3 | 18 | 水 | 陶芸教室⑦(釉薬・本焼き) | 小高 嘉照 | 15 | 6 |
| 3 | 18 | 水 | 『会社の数字』キホンと常識④ | 鈴木 隆雄 | 15 | 8 |
| 3 | 19 | 木 | 三本コーヒー教室 初級編 | 三本コーヒー(株) | 20 | 21 |
| 3 | 20 | 金 | 応募書類作成の極意 | 石井 邦雄 | 30 | 44 |
| 3 | 20 | 金 | 陶芸教室⑧(窯出し) | 小高 嘉照 | 15 | 10 |
| 3 | 22 | 日 | Windows講座～パソコン入門～① | 齋藤 由紀 | 8 | 6 |
| 3 | 22 | 日 | Word講座【特別編】① | 齋藤 由紀 | 10 | 3 |
| 3 | 22 | 日 | MOS対策講座 Excel③ | 小澤 知子 | 10 | 2 |
| 3 | 22 | 日 | 横浜マイスター塾 西洋料理 吉田さん | 吉田 敏彦 | 20 | 19 |
| 3 | 27 | 金 | 手づくり高級味噌と醤油こうじ | 小泉 聡 | 20 | 17 |
| 3 | 28 | 土 | 採用を勝ち取る！面接突破の極意 | 河田 興治 | 15 | 19 |
| 3 | 29 | 日 | 豆腐屋さんから教わる手づくりの贅沢豆腐 | 豆腐組合 | 20 | 15 |
| 3 | 29 | 日 | 大理石模様の下じき作り① | 塗装協会 | 30 | 12 |
| 3 | 29 | 日 | 大理石模様の下じき作り② | 塗装協会 | 30 | 9 |
| 3 | 29 | 日 | Windows講座～パソコン入門～② | 齋藤 由紀 | 8 | 4 |
| 3 | 29 | 日 | Word講座【特別編】② | 齋藤 由紀 | 10 | 2 |
| 3 | 29 | 日 | MOS対策講座 Excel④ | 小澤 知子 | 10 | 2 |

599 402

定員 参加

平成26年度合計 5,396 3,683

平成23年度しごと支援センター業務実績

しごと支援センター通期利用実績について

しごと支援センターでの労働相談・就業相談に関して、上半期は相談件数合計で昨年対比98.8%とダウンしました。対策として各区役所・図書館をはじめ、他施設を廻り、しごと支援センターの相談業務をアピールしました結果、通期合計で昨年度に比べ、108.2%のアップとなりました。特に就業相談が大きく伸び、キャリアコンサルティングを含めると116.5%となりました。今後も市民の相談窓口として、引き続き相談者に一層の質の高いサービス、集客に努めたいと思います。労働相談・就業相談・情報コーナーにつきまして、ご報告いたします。

☆ 労働相談に関する業務

※ 労働相談の内容および件数(土曜法律相談を含む)

| | 23年度 | | | | | | 22年度 | | | | | |
|---------|------|-----|------|-----|-------|-----|------|-----|------|-----|-------|-----|
| | 上半期計 | | 下半期計 | | 通期計 | | 上半期計 | | 下半期計 | | 通期計 | |
| | 件数 | | 件数 | | 件数 | | 件数 | | 件数 | | 件数 | |
| 解雇・退職 | 215 | 27% | 171 | 22% | 386 | 24% | 234 | 28% | 192 | 27% | 426 | 28% |
| 賃金 | 167 | 21% | 162 | 21% | 329 | 21% | 160 | 19% | 143 | 20% | 303 | 20% |
| 人間関係 | 54 | 7% | 68 | 9% | 122 | 8% | 55 | 7% | 49 | 7% | 104 | 7% |
| その他労働条件 | 162 | 20% | 192 | 24% | 354 | 22% | 204 | 25% | 176 | 25% | 380 | 25% |
| 社会・労働保険 | 118 | 15% | 126 | 16% | 244 | 15% | 120 | 14% | 89 | 13% | 209 | 14% |
| その他 | 80 | 10% | 71 | 9% | 151 | 10% | 55 | 7% | 60 | 8% | 115 | 7% |
| 計 | 796 | | 790 | | 1,586 | | 828 | | 709 | | 1,537 | |

相談内容は昨年と比べ、大きな変化はありません。解雇・退職では退職強要、整理解雇などの相談、賃金では残業代の未払いや賃金の引き下げなどの問題、その他労働条件では有給休暇が取れない、採用されたけど募集時の条件と違っている、会社の一方向的な配置転換など、働く人にとって深刻な相談となっています。

※ 紹介ルート

| | 23年度 | | | | | | 22年度 | | | | | |
|--------------|------|-----|------|-----|-------|-----|------|-----|------|-----|-------|-----|
| | 上半期計 | | 下半期計 | | 通期計 | | 上半期計 | | 下半期計 | | 通期計 | |
| | 件数 | | 件数 | | 件数 | | 件数 | | 件数 | | 件数 | |
| 暮らしのガイド | 100 | 13% | 65 | 8% | 165 | 10% | 114 | 14% | 79 | 11% | 193 | 13% |
| インターネット | 248 | 31% | 274 | 35% | 522 | 33% | 142 | 17% | 118 | 17% | 260 | 17% |
| 市(区)役所からの紹介 | 118 | 15% | 146 | 18% | 264 | 17% | 158 | 19% | 148 | 21% | 306 | 20% |
| 他機関からの紹介 | 88 | 11% | 60 | 8% | 148 | 9% | 75 | 9% | 70 | 10% | 145 | 9% |
| その他(法律相談を含む) | 242 | 30% | 245 | 31% | 487 | 31% | 339 | 41% | 294 | 41% | 633 | 41% |
| 計 | 796 | | 790 | | 1,586 | | 828 | | 709 | | 1,537 | |

昨年と大きく変化しているのは、相談者がインターネットあるいは技能文化会館のHPで当センターを知りえたことです。件数で2倍の伸びを示しています。他機関からの紹介ですと、横浜市民相談室や労働プラザなどが上げられます。

※ 相談者

| | 計(5月～9月) | 10月 | 11月 | 12月 | 1月 | 2月 | 3月 | 計 |
|-------|----------|-----|-----|-----|----|-----|-----|-------|
| | 件数 | 件数 | 件数 | 件数 | 件数 | 件数 | 件数 | 件数 |
| 新規 | 493 | 111 | 94 | 96 | 69 | 88 | 97 | 1,048 |
| リピーター | 88 | 18 | 24 | 20 | 20 | 30 | 29 | 229 |
| 計 | 581 | 129 | 118 | 116 | 89 | 118 | 126 | 1,277 |

(土曜法律相談を含まない)

労働相談は、新規相談者が圧倒的に見られます。この点が就業相談とは違う点になります。尚集計は5月より開始いたしました。

※ 相談時間(電話及び面談)

| | 23年度 | | | | | | | | | 22年度 | | |
|--|------|------|-----|------|------|-----|------|------|-----|------|------|-----|
| | 上半期計 | | | 下半期計 | | | 通期計 | | | 通期計 | | |
| | 電話時間 | 面談時間 | 平均 |
| | 22分 | 44分 | 30分 | 21分 | 40分 | 27分 | 21分 | 42分 | 28分 | 22分 | 43分 | 29分 |

労働相談・就業相談とも、相談時間は60分を目安として相談に応じております。相談員としては、相談者の話をじっくり傾聴したいという思いで相談を受けておりますが、例え短い時間でも、効率よく相談にのり、親身になって問題解決に導いていきたいと思っております。

☆ 就業相談に関する業務

※ 相談実績(件数)

| | 23年度 | | | | | | 22年度 | | | | | |
|----------|------|-----|------|-----|-----|-----|------|-----|------|-----|-----|-----|
| | 上半期計 | | 下半期計 | | 通期計 | | 上半期計 | | 下半期計 | | 通期計 | |
| | 件数 | | 件数 | | 件数 | | 件数 | | 件数 | | 件数 | |
| 職業適性・選択 | 89 | 24% | 109 | 24% | 198 | 24% | 91 | 24% | 112 | 32% | 203 | 28% |
| 応募書類の書き方 | 100 | 27% | 169 | 37% | 269 | 33% | 95 | 25% | 91 | 26% | 186 | 26% |
| 面接の受け方 | 22 | 6% | 35 | 8% | 57 | 7% | 15 | 4% | 15 | 4% | 30 | 4% |
| その他の就活方法 | 63 | 17% | 48 | 11% | 111 | 14% | 78 | 21% | 64 | 18% | 142 | 20% |
| その他 | 95 | 26% | 92 | 20% | 187 | 23% | 94 | 25% | 64 | 18% | 158 | 22% |
| 計 | 369 | | 453 | | 822 | | 373 | | 346 | | 719 | |

職業をどのように探したらよいか、あるいはどんな仕事を選択したらよいかという相談の他、応募書類(履歴書、職務経歴書、自己PR)の書き方、内容確認・添削、あるいは面接を受けるにあたっての心構え、対策など、一歩前進した相談内容が増えてきました。これはハローワークからの情報コーナー利用紹介や就労セミナーの影響が、考えられます。

※ 紹介ルート

| | 23年度 | | | | | | 22年度 | | | | | |
|-------------|------|-----|------|-----|-----|-----|------|-----|------|-----|-----|-----|
| | 上半期計 | | 下半期計 | | 通期計 | | 上半期計 | | 下半期計 | | 通期計 | |
| | 件数 | | 件数 | | 件数 | | 件数 | | 件数 | | 件数 | |
| 暮らしのガイド | 26 | 7% | 14 | 3% | 40 | 5% | 12 | 3% | 15 | 4% | 27 | 4% |
| インターネット | 96 | 26% | 120 | 26% | 216 | 26% | 64 | 17% | 56 | 16% | 120 | 17% |
| 市(区)役所からの紹介 | 10 | 3% | 17 | 4% | 27 | 3% | 35 | 9% | 36 | 10% | 71 | 10% |
| 他機関からの紹介 | 67 | 18% | 138 | 30% | 205 | 25% | 58 | 16% | 56 | 16% | 114 | 16% |
| その他 | 170 | 46% | 164 | 36% | 334 | 41% | 204 | 55% | 183 | 53% | 387 | 54% |
| 計 | 369 | | 453 | | 822 | | 373 | | 346 | | 719 | |

労働相談と同じで、インターネットを利用したルートが多いのですが、今期は特に下期以降他機関(主にハローワーク)からの紹介で当センターを利用する相談者が増えました。特に2月は初めて100件の相談実績を残しましたが、ハローワークからの紹介が、大きいと思います。

※ 相談者

| | 計(5月～9月) | 10月 | 11月 | 12月 | 1月 | 2月 | 3月 | 合計 |
|-------|----------|-----|-----|-----|----|-----|----|-----|
| | 件数 | 件数 | 件数 | 件数 | 件数 | 件数 | 件数 | 件数 |
| 新規 | 199 | 45 | 45 | 46 | 32 | 67 | 55 | 489 |
| リピーター | 122 | 32 | 23 | 22 | 19 | 33 | 34 | 285 |
| 計 | 321 | 77 | 68 | 68 | 51 | 100 | 89 | 774 |

※ 相談時間(電話及び面談)

| 23年度 | | | | | | 22年度 | | |
|------|------|-----|------|------|-----|------|------|-----|
| 上半期計 | | | 下半期計 | | | 通期計 | | |
| 電話時間 | 面談時間 | 平均 | 電話時間 | 面談時間 | 平均 | 電話時間 | 面談時間 | 平均 |
| 17分 | 45分 | 36分 | 25分 | 48分 | 44分 | 21分 | 47分 | 40分 |
| | | | | | | 15分 | 46分 | 34分 |

労働相談・就業相談とも、相談時間は60分を目安として相談に応じております。相談員としては、相談者の話をじっくり傾聴したいという思いで相談を受けておりますが、例え短い時間でも、効率よく相談にのり、親身になって問題解決に導いて行きたいと思っております。

☆ キャリアコンサルティング

※ 相談実績(件数)

| | 23年度 | | | 22年度 | | |
|-----|------|------|-----|------|------|-----|
| | 上半期計 | 下半期計 | 通期計 | 上半期計 | 下半期計 | 通期計 |
| | 件数 | 件数 | 件数 | 件数 | 件数 | 件数 |
| 木曜日 | 79 | 55 | 134 | 103 | 93 | 196 |
| 土曜日 | 45 | 65 | 110 | 0 | 0 | 0 |
| 計 | 124 | 120 | 244 | 103 | 93 | 196 |

4月より木曜日の他、土曜日を追加いたしました。当初はなかなか浸透しませんでした。下期以降増え、土曜日しか動けない相談者には喜ばれています。相談者には選択の幅が広がりましたので、来期以降期待が持てると思います。

☆ 相談利用時間帯

※ 労働相談(法律相談会は除く)

| | | 月 | 火 | 水 | 木 | 金 | 土 | 計 | |
|----|---------|-----|-----|-----|-----|-----|-----|-------|-----|
| ① | 9時～10時 | 33 | 30 | 27 | 18 | 18 | 23 | 149 | 12% |
| ② | 10時～11時 | 25 | 23 | 25 | 23 | 30 | 26 | 152 | 14% |
| ③ | 11時～12時 | 26 | 20 | 19 | 21 | 15 | 24 | 125 | 10% |
| ④ | 12時～13時 | 16 | 11 | 14 | 19 | 15 | 26 | 101 | 9% |
| ⑤ | 13時～14時 | 21 | 19 | 18 | 17 | 23 | 27 | 125 | 10% |
| ⑥ | 14時～15時 | 22 | 32 | 28 | 29 | 27 | 29 | 167 | 15% |
| ⑦ | 15時～16時 | 21 | 26 | 21 | 26 | 17 | 26 | 137 | 12% |
| ⑧ | 16時～17時 | 34 | 22 | 25 | 16 | 29 | 29 | 155 | 13% |
| ⑨ | 17時～18時 | 11 | 0 | 0 | 12 | 1 | 1 | 25 | 2% |
| ⑩ | 18時～19時 | 13 | 0 | 0 | 19 | 0 | 0 | 32 | 2% |
| ⑪ | 19時～20時 | 7 | 0 | 0 | 9 | 0 | 0 | 16 | 1% |
| 合計 | | 229 | 183 | 177 | 209 | 175 | 211 | 1,184 | |
| | | 19% | 16% | 15% | 16% | 15% | 18% | | |

※ 就労相談

| | | 月 | 火 | 水 | 木 | 金 | 土 | 計 | |
|----|---------|-----|-----|-----|-----|-----|-----|-----|-----|
| ① | 9時～10時 | 11 | 4 | 10 | 9 | 6 | 5 | 45 | 7% |
| ② | 10時～11時 | 14 | 12 | 14 | 18 | 15 | 9 | 82 | 12% |
| ③ | 11時～12時 | 10 | 15 | 10 | 15 | 20 | 11 | 81 | 12% |
| ④ | 12時～13時 | 9 | 7 | 6 | 16 | 7 | 8 | 53 | 7% |
| ⑤ | 13時～14時 | 15 | 11 | 19 | 8 | 18 | 12 | 83 | 13% |
| ⑥ | 14時～15時 | 15 | 10 | 21 | 9 | 10 | 18 | 83 | 12% |
| ⑦ | 15時～16時 | 17 | 17 | 18 | 12 | 23 | 22 | 109 | 15% |
| ⑧ | 16時～17時 | 11 | 14 | 19 | 19 | 17 | 17 | 97 | 12% |
| ⑨ | 17時～18時 | 15 | 0 | 0 | 8 | 0 | 1 | 24 | 4% |
| ⑩ | 18時～19時 | 15 | 0 | 0 | 9 | 0 | 0 | 24 | 3% |
| ⑪ | 19時～20時 | 8 | 0 | 0 | 11 | 0 | 0 | 19 | 3% |
| 合計 | | 140 | 90 | 117 | 134 | 116 | 103 | 700 | |
| | | 20% | 14% | 17% | 18% | 17% | 15% | | |

(6月～3月まで)

6月から相談者の利用時間帯・曜日のデータをまとめました。月曜日の相談が一番多いのが特徴で、他の曜日には大差がありませんでした。今後も相談員の有効的・効果的な配置を考えてゆきたいと思います。

☆ セミナーの実施

| | | | | | | | |
|--------|-----|--------------------|------------------|------------------|------------------|------------------|------------------|
| 労働セミナー | 日時 | 9/28(水) | | | | | |
| | テーマ | 有期労働契約の留意点とトラブル防止策 | | | | | |
| | 講師 | 社会保険労務士(しごと支援センター) | | | | | |
| | 参加者 | 13名 | | | | | |
| 就労セミナー | 日時 | 7/22(金) | 8/19(金) | 8/26(金) | 9/24(土) | 10/29(土) | |
| | テーマ | 就・転職のためのセルフブランド術 | しごと施設のお得な活用 | 職業適性診断で掴む、自分の強み | 就労支援・助成金セミナー | 採用を勝ち取る面接突破の極意 | |
| | 講師 | 澤谷 みち子 | 就業相談員(しごと支援センター) | 就業相談員(しごと支援センター) | 就業相談員(しごと支援センター) | 就業相談員(しごと支援センター) | |
| | 参加者 | 15名 | 15名 | 19名 | 23名 | 23名 | |
| | 日時 | 1/28(土) | 2/18(土) | 2/25(土) | 2/28(火) | 3/17(土) | 3/26(月) |
| 就労セミナー | テーマ | 職業適性診断で掴む、自分の強み | 応募書類作成の極意 | 職業適性診断で掴む、自分の強み | 採用を勝ち取る面接突破の極意 | 採用を勝ち取る面接突破の極意 | 職業適性診断で掴む、自分の強み |
| | 講師 | 就業相談員(しごと支援センター) | 就業相談員(しごと支援センター) | 就業相談員(しごと支援センター) | 就業相談員(しごと支援センター) | 就業相談員(しごと支援センター) | 就業相談員(しごと支援センター) |
| | 参加者 | 13名 | 14名 | 20名 | 17名 | 19名 | 17名 |

就労支援セミナーに関して「職業興味検査」、「応募書類の作成」、「面接対策」を中心にして来期は毎月実施する予定です。

☆ 情報コーナー

| | 23年度 | | | 22年度 | | |
|-------------------------|-------|-------|-------|-------|-------|--------|
| | 上半期計 | 下半期計 | 通期計 | 上半期計 | 下半期計 | 通期計 |
| 情報コーナー利用者数 (全体、PC含む) | 4,410 | 3,874 | 8,284 | 4,924 | 5,230 | 10,154 |
| PC利用者数 | 3,486 | 3,126 | 6,612 | 3,219 | 3,720 | 6,939 |
| (応募書類作成) | 1,503 | 1,583 | 3,086 | 1,294 | 1,466 | 2,760 |
| (インターネット他) | 1,983 | 1,543 | 3,526 | 1,925 | 2,254 | 4,179 |
| 図書貸出数 | 186 | 164 | 350 | 217 | 212 | 429 |

情報コーナーでの利用者は前年度と比較すると大幅に減りました。その要因として、新聞の購読を2紙に減らしたことによって、新聞を読む人の数が大幅に減ったことがあげられます。

PCに関して、インターネットの利用者は減りましたが、応募書類作成を目的とした利用者は逆に増えております。就労に関する利用者が増えたことはうれしい限りです。

今後は就労に関する図書を増やし、従来の労働関係図書と共に、アピールしたいと思います。

☆ まとめ

労働相談に関しましては、広く他施設に知られ、実績はありますが、就労支援に関しては、まだ知られていないという状態でした。しごと支援センターに関して市民の認知度を高め、利用しやすくするため、就労関係の国、県そして横浜市の各施設・機関を廻ることによって、当センターの存在感は理解され、高まったと思います。

今後も他施設との連携を強化し、情報共有をはかり横浜市民に利用しやすいしごと支援センターを目指します。

しごと支援 3

平成23年度しごと支援センター
土曜法律相談実績 (利用実績/相談枠:消化率)

| | | 4月(17/30:57%) | | | | | 5月(7/24:29%) | | | | 6月(20/24:83%) | | | | 7月(22/30:73%) | | | | | 8月(15/24:63%) | | | | 9月(21/24:88%) | |
|---|
| | | 2日 | 9日 | 16日 | 23日 | 30日 | 7日 | 14日 | 21日 | 28日 | 4日 | 11日 | 18日 | 25日 | 2日 | 9日 | 16日 | 23日 | 30日 | 6日 | 13日 | 20日 | 27日 | 3日 | 10日 | 17日 | 24日 | |
| 時間帯 | | | | | | | | | | | | | | | | | | | | | | | | | | | | | | | | | | | | | | | | | | | | | | | | | | | | | | | | | | | | | | | | | | | | |
| 1枠 | 13:00~13:40 | ○ | ○ | | | 2枠 | 13:50~14:30 | ○ | ○ | | | 3枠 | 14:40~15:20 | ○ | ○ | | | 4枠 | 15:30~16:10 | ○ | ○ | | | 5枠 | 16:20~17:00 | ○ | ○ | | | 6枠 | 17:10~17:50 | ○ | ○ | | | | | 2 | | | | | 5 | | | | 4 | | | | 3 | | | | | 3 | | | | 1 | | | | 3 | | 2 | | 1 | | 6 | | 4 | | 5 | | 5 | | 5 | | 6 | | 6 | | 2 | | 3 | | 6 | | 2 | | 2 | | 5 | | 6 | | 5 | | 5 | | 5 | | 上期計 |
| 利用実績 | | 17 | | | | | 7 | | | | 20 | | | | 22 | | | | | 15 | | | | 21 | | | | 102 | | | | | | | | | | | | | | | | | | | | | | | | | | | | | | | | | | | | | | | | |
| 相談枠 | | 30 | | | | | 24 | | | | 24 | | | | 30 | | | | | 24 | | | | 24 | | | | 156 | | | | | | | | | | | | | | | | | | | | | | | | | | | | | | | | | | | | | | | | |
| 消化率 | | 57% | | | | | 29% | | | | 83% | | | | 73% | | | | | 63% | | | | 88% | | | | 65% | | | | | | | | | | | | | | | | | | | | | | | | | | | | | | | | | | | | | | | | |

| | | 10月(23/30:77%) | | | | | 11月(11/24:46%) | | | | 12月(14/24:58%) | | | | 1月(13/24:54%) | | | | 2月(11/18:61%) | | | 3月(22/30:73%) | | | | | | | | | | |
|------|-------------|----------------|----|-----|-----|-----|----------------|-----|-----|-----|----------------|-----|-----|-----|---------------|-----|-----|-----|---------------|-----|-----|---------------|-----|-----|-----|-----|---|-----|---|-----|-----|--|
| | | 1日 | 8日 | 15日 | 22日 | 29日 | 5日 | 12日 | 19日 | 26日 | 3日 | 10日 | 17日 | 24日 | 7日 | 14日 | 21日 | 28日 | 4日 | 18日 | 25日 | 3日 | 10日 | 17日 | 24日 | 31日 | | | | | | |
| 時間帯 | | | | | | | | | | | | | | | | | | | | | | | | | | | | | | | | |
| 6枠 | 17:10~17:50 | ○ | ○ | ○ | ○ | ○ | ○ | ○ | ○ | ○ | ○ | ○ | ○ | ○ | ○ | ○ | ○ | ○ | ○ | ○ | ○ | ○ | ○ | ○ | ○ | ○ | ○ | ○ | ○ | ○ | | |
| | | 4 | | | | | 6 | | | | 4 | | | | 5 | | | | | 4 | | | 5 | | | | | 4 | | 下期計 | 通期計 | |
| 利用実績 | | 23 | | | | | 11 | | | | 14 | | | | 13 | | | | | 11 | | | 22 | | | | | 94 | | 196 | | |
| 相談枠 | | 30 | | | | | 24 | | | | 24 | | | | 24 | | | | | 18 | | | 30 | | | | | 150 | | 306 | | |
| 消化率 | | 77% | | | | | 46% | | | | 58% | | | | 54% | | | | | 61% | | | 73% | | | | | 63% | | 64% | | |

平成24年度しごと支援センター業務実績

通期利用実績について

しごと支援センターでの労働相談件数は、通期で昨年対比97%となり、若干のダウンとなりました。その中で、会社都合による雇止めなどあるいは賃金の未払いなどが増えております。

就業相談に関しては、通常の相談業務以外に就労支援セミナーを毎週、毎月実施し、大幅な利用者の数となりました。利用者にとって、あてのできる状態になってきております。

また今年から合同就職面接会を実施しました。1回目より2回目と利用者の数は増えております。

今後も市民の相談窓口として、引き続き相談者に一層の質の高いサービス、集客に努めたいと思います。

労働相談・就業相談・情報コーナーにつきまして、ご報告いたします。

☆ 労働相談に関する業務

※ 労働相談の内容および件数(土曜法律相談を含む)

| | 24年度 | | 23年度 | |
|---------|-------|-----|-------|-----|
| | 通期計 | | 通期計 | |
| | 件数 | | 件数 | |
| 解雇・退職 | 465 | 30% | 386 | 24% |
| 賃金 | 245 | 16% | 329 | 21% |
| 人間関係 | 92 | 6% | 122 | 8% |
| その他労働条件 | 372 | 24% | 354 | 22% |
| 社会・労働保険 | 216 | 14% | 244 | 15% |
| その他 | 149 | 10% | 151 | 10% |
| 計 | 1,539 | | 1,586 | |

解雇・退職では退職強要、整理解雇、雇止めなどの相談、賃金では残業代の未払いや賃金の引き下げなどの問題、その他労働条件では有給休暇が取れない、採用されたけど募集時の条件と違っている、会社の一方的な配置転換など、働く人にとって深刻な相談となっています。

※ 紹介ルート

| | 24年度 | | 23年度 | |
|--------------|-------|-----|-------|-----|
| | 通期計 | | 通期計 | |
| | 件数 | | 件数 | |
| 暮らしのガイド | 106 | 7% | 165 | 10% |
| インターネット | 513 | 33% | 522 | 33% |
| 市(区)役所からの紹介 | 241 | 16% | 264 | 17% |
| 他機関からの紹介 | 178 | 12% | 148 | 9% |
| その他(法律相談を含む) | 501 | 33% | 487 | 31% |
| 計 | 1,539 | | 1,586 | |

※ 相談者

| | 24年度 | 23年度 |
|-------|-------|-------|
| | 通期計 | 通期計 |
| 新規 | 1,092 | 1,048 |
| リピーター | 269 | 229 |
| 計 | 1,361 | 1,277 |

※ 23年度は5月から集計

※ 土曜法律相談は含まない

労働相談は、新規相談者が圧倒的に多く見られます。この点が就業相談とは違う点になります。

※ 相談時間(電話及び面談)

| 24年度 | | | 23年度 | | |
|------|------|-----|------|------|-----|
| 通期計 | | | 通期計 | | |
| 電話時間 | 面談時間 | 平均 | 電話時間 | 面談時間 | 平均 |
| 22分 | 40分 | 28分 | 21分 | 42分 | 28分 |

労働相談・就業相談とも、相談時間は60分を目安として相談に応じております。相談員としては、相談者の話をじっくり傾聴したいという思いで相談を受けておりますが、例えば短い時間でも、効率よく相談にのり、親身になって問題解決に導いて行きたいと思っております。

☆ 就業相談に関する業務

※ 相談実績(件数)

| | 24年度 | | 23年度 | |
|----------|------|-----|------|-----|
| | 通期計 | | 通期計 | |
| | 件数 | | 件数 | |
| 職業適性・選択 | 235 | 26% | 198 | 24% |
| 応募書類の書き方 | 334 | 36% | 269 | 33% |
| 面接の受け方 | 101 | 11% | 57 | 7% |
| その他の就活方法 | 103 | 11% | 111 | 14% |
| その他 | 147 | 16% | 187 | 23% |
| 計 | 920 | | 822 | |

職業をどのように探したらよいか、あるいはどんな仕事を選択したらよいかという相談の他、応募書類(履歴書、職務経歴書、自己PR)の書き方、内容確認・添削、あるいは面接を受けるにあたっての心構え、対策など、希望の企業を意識した、相談内容が増えてきました。より前進した就労支援となっております。

※ 紹介ルート

| | 24年度 | | 23年度 | |
|-------------|------|-----|------|-----|
| | 通期計 | | 通期計 | |
| | 件数 | | 件数 | |
| 暮らしのガイド | 21 | 2% | 40 | 5% |
| インターネット | 337 | 37% | 216 | 26% |
| 市(区)役所からの紹介 | 29 | 3% | 27 | 3% |
| 他機関からの紹介 | 165 | 18% | 205 | 25% |
| その他 | 368 | 40% | 334 | 41% |
| 計 | 920 | | 822 | |

インターネットを利用してしごと支援センターを知ったとの数が昨年より大幅に増えております。他機関からの紹介ですと、ハローワークからになります。セミナーの配架等連携を取っていることが、貢献していると思います。

※ 相談者

| | 24年度 | 23年度 |
|-------|------|------|
| | 通期計 | 通期計 |
| 新規 | 515 | 489 |
| リピーター | 405 | 285 |
| 計 | 920 | 774 |

※ 相談時間(電話及び面談)

| 24年度 | | | 23年度 | | |
|------|------|-----|------|------|-----|
| 通期計 | | | 通期計 | | |
| 電話時間 | 面談時間 | 平均 | 電話時間 | 面談時間 | 平均 |
| 23分 | 49分 | 44分 | 21分 | 47分 | 40分 |

労働相談・就業相談とも、相談時間は60分を目安として相談に応じております。相談員としては、相談者の話をじっくり傾聴したいという思いで相談を受けておりますが、例えば短い時間でも、効率よく相談にのり、親身になって問題解決に導いて行きたいと思っております。

☆ キャリアコンサルティング

※ 相談実績(件数)

| | 24年度 | 23年度 |
|-----|------|------|
| | 通期計 | 通期計 |
| | 件数 | 件数 |
| 木曜日 | 117 | 134 |
| 土曜日 | 163 | 110 |
| 計 | 280 | 244 |

土曜のキャリアコンサルティングはすっかり定着してきております。

☆ セミナーの実施

セミナー名

| | 4月 | 5月 | 6月 | 7月 | 8月 | 9月 | 上期計 |
|-------------|-----|----|----|----|----|----|-----|
| VPI(職業興味検査) | 18 | 29 | 23 | 21 | 23 | 21 | 135 |
| 成功する就活 | | | | 17 | 24 | 24 | 65 |
| 応募書類の作成 | 41 | 40 | 20 | 22 | 15 | 25 | 163 |
| 面接突破の極意 | 44 | 17 | 38 | 17 | 15 | 16 | 147 |
| 労働セミナー | | | | | | | |
| 計 | 103 | 86 | 81 | 77 | 77 | 86 | 510 |

| | 10月 | 11月 | 12月 | 1月 | 2月 | 3月 | 下期計 | 通期計 |
|-------------|-----|-----|-----|-----|----|-----|-----|------|
| VPI(職業興味検査) | 20 | 22 | 15 | 25 | 18 | 26 | 126 | 261 |
| 成功する就活 | 19 | 26 | 24 | 22 | 29 | 42 | 162 | 227 |
| 応募書類の作成 | 16 | 30 | 40 | 42 | 25 | 43 | 196 | 359 |
| 面接突破の極意 | 17 | 15 | 13 | 11 | 22 | 18 | 96 | 243 |
| 労働セミナー | | | | | | 30 | 30 | 30 |
| 計 | 72 | 93 | 92 | 100 | 94 | 159 | 610 | 1120 |

通期合計:1,120名

第1回合同就職説明会(24年7月20日)

| | 業種 | ブース訪問者 | 次回面接者 | 内定者 |
|----------------------|--------------|--------|-------|-----|
| 1 (株)アビバ | 塾 | 6 | 0 | |
| 2 育生会よつば苑 | 介護 | 3 | 0 | |
| 3 (株)エイチアイ・シス | IT、システムエンジニア | 3 | 0 | |
| 4 エーエフマネジメント(株) | ビル管理 | 6 | 1 | |
| 5 神奈川南リハウス(株) | 住宅 | 4 | 0 | |
| 6 (株)キャリアライズ | | 10 | 2 | |
| 7 国際自動車(株) | タクシー運転手 | 1 | 0 | |
| 8 (株)コナカ | 小売り | 4 | 0 | |
| 9 (株)シーボン | 小売り | 5 | 0 | |
| 10 湘南ホテルマネジメント(株) | ホテル | 3 | 0 | |
| 11 (株)GFD | IT、システムエンジニア | 4 | 0 | |
| 12 城南建設(株) | 建設 | 7 | 4 | 1 |
| 13 (株)ジェイアイエヌ | 小売り | 0 | 0 | |
| 14 (株)スリーエフ | 小売り | 3 | 0 | |
| 15 セコム(株)神奈川本部 | 警備 | 4 | 0 | |
| 16 NKSJひまわり生命(株) | 生保 | 2 | 0 | |
| 17 富国生命 | 生保 | 18 | 13 | 3 |
| 18 大同生命(株) | 生保 | 2 | 0 | |
| 19 (株)トゥモローランド | 小売り | 3 | 0 | |
| 20 (株)日新 | 倉庫 | 15 | 2 | 1 |
| 21 パルスター(株) | 商業 | 13 | 4 | 2 |
| 22 (株)フジデン | 携帯 | 2 | 1 | |
| 23 センチュリー21(株)マルヤホーム | 住宅仲介 | 6 | 3 | 1 |
| 24 (株)三貴 | 小売り | 2 | 0 | |
| 25 (株)ユナイテッドアローズ | 小売り | 6 | 0 | |
| 26 (株)臨海セミナー | 塾 | 13 | 12 | 5 |
| | 合計 | 145 | 42 | 13 |

第2回合同就職面接会(25年1月29日)

| | | 業種 | 第2回 | | 内定者 |
|----|-----------------------|--------------|--------|-------|-----|
| | | | ブース訪問者 | 次回面接者 | |
| 1 | (株)日新 | 倉庫 | 22 | 4 | |
| 2 | 旭情報サービス(株) | IT、システムエンジニア | 8 | 2 | |
| 3 | (株)エイチアイ・シス | IT、システムエンジニア | 3 | 1 | |
| 4 | (株)シグマアイティクス | IT、システムエンジニア | 8 | 1 | |
| 5 | (株)YSLソリューション | IT、システムエンジニア | 9 | 2 | |
| 6 | (株)アウトソーシングテクノロジー | 機械設計 | 11 | 2 | |
| 7 | (株)イノベーションオブメディカルサービス | 介護機器営業 | 10 | 1 | |
| 8 | セントケア神奈川(株) | 介護 | 7 | 0 | |
| 9 | 育生会よつば苑 | 介護 | 4 | 0 | |
| 10 | エーエフマネジメント(株) | ビル管理 | 10 | 4 | |
| 11 | セコム(株) | 警備 | 14 | 12 | 2 |
| 12 | 城南建設(株) | 建設 | 15 | 4 | |
| 13 | 住友不動産販売(株) | 不動産 | 9 | 2 | |
| 14 | 第一生命保険(株) | 生保 | 8 | 4 | |
| 15 | 大同生命(株) | 生保 | 3 | 1 | |
| 16 | NKSJひまわり生命(株) | 生保 | 6 | 1 | |
| 17 | 富国生命 | 生保 | 16 | 5 | |
| 18 | (株)アイトピア | 小売り | 17 | 5 | 2 |
| 19 | (株)キャリアライズ | | 21 | 3 | |
| 20 | 国際自動車(株) | タクシー運転手 | 1 | 0 | |
| 21 | (株)ジュピターテレコム | ケーブル営業 | 8 | 3 | |
| 22 | 新日本ウエックス(株) | サービス | 5 | 0 | |
| 23 | (株)東洋ハイドロエレベータ | 設備技術 | 4 | 2 | |
| 24 | (株)臨海セミナー | 塾 | 15 | 13 | |
| | 合計 | | 234 | 72 | 4 |

今年度初めて合同就職面接会を実施しました。第1回は利用者の数が少なかったが、内定に結びつく数は13名と多く、レベルの高い展開となりました。
第2回目は最初の倍以上の集客ができましたが、内定に結びつくのが少ない結果となりました。

☆ 情報コーナー

| | 24年度 | 23年度 |
|-------------------------|-------|-------|
| | 通期計 | 通期計 |
| 情報コーナー利用者数 (全体、PC含む) | 8,197 | 8,284 |
| PC利用者数 | 6,807 | 6,612 |
| 応募書類作成 | 3,187 | 3,086 |
| インターネット他 | 3,185 | 3,123 |
| 図書貸出数 | 266 | 350 |

情報コーナー全体の利用者数は減少していますが、PC利用者は増えております。応募書類作成ができることと、利用者にとっては落ち着いて作業ができると好評です。

☆ まとめ

労働相談に関しましては、広く他施設に知られ、実績はありますが、就労支援に関しては、まだ知られていないという状態でした。しごと支援センターに関して市民の認知度を高め、利用しやすくするため、就労関係の国、県そして横浜市の各施設・機関を廻ることによって、当センターの存在感は理解され、高まったと思います。

今後も他施設との連携を強化し、情報共有をはかり横浜市民に利用しやすいしごと支援センターを目指します。

しごと支援センター25年度利用実績について

しごと支援センターでの、労働相談、就業相談件数に関しまして、25年度活動実績等をご報告いたします。
当センターは3年目を迎え、横浜市の相談施設として、労働相談・就業相談は安定した相談件数を示しております。
労働相談は下記にありますように、横浜市の施設としてこのセンターのみで相談を実施しおり、市民にあてになる相談センターとなっております。

一方就業相談は昨年並みの相談件数ですが、安定化してきております。

知名度のアップ・市民に期待される施設として、横浜市、ハローワーク、神奈川県等の各施設にセンター主催のセミナー等のチラシを常に配架することにより、広く認知され今回の実績につながっております。

今期の新しい動きとして、昨年より継続して実施しているセミナーの他、女性向け限定セミナーを新規に実施し、更なる伸びを示すことが出来ました(5月、10月、2月実施)。

昨年より実施しました合同就職面接会は、今期6月、10月、2月に開催し、参加者数の減少にも関わらず、内定者および採用者数は確実なものになり、出展企業からはあてにされております。

今期から労働セミナーを定期的に開催しました。平日の夜間にもかかわらず受講者が増加し、関心の高さが感じられます。今後も身近なテーマを取り上げたいと思います。

※ 労働相談の内容および件数(土曜法律相談を含む)

| | 25年度 | | 24年度 | |
|---------|-------|-----|-------|-----|
| | 4月～3月 | | 4月～3月 | |
| | 件数 | | 件数 | |
| 解雇・退職 | 361 | 26% | 465 | 30% |
| 賃金 | 193 | 14% | 245 | 16% |
| 人間関係 | 102 | 7% | 92 | 6% |
| その他労働条件 | 385 | 28% | 372 | 24% |
| 社会・労働保険 | 226 | 16% | 216 | 14% |
| その他 | 123 | 9% | 149 | 10% |
| 計 | 1,390 | | 1,539 | |

4月からの流れは昨年来変わらず、解雇・退職では会社からの退職強要、退職勧奨のほか、会社を辞めたくても辞めさせてくれない。あるいは給与等未払いが相変わらず見られます。

人間関係ではパワハラ・職場のいじめ相談、その他労働条件では有給休暇・病気による休業等休暇・休日の相談、その他労働に関係する相談などが見受けられます。

※ 紹介ルート

| | 25年度 | | 24年度 | |
|--------------|-------|-----|-------|-----|
| | 4月～3月 | | 4月～3月 | |
| | 件数 | | 件数 | |
| 暮らしのガイド | 89 | 6% | 106 | 7% |
| インターネット | 576 | 41% | 513 | 33% |
| 市(区)役所からの紹介 | 174 | 13% | 241 | 16% |
| 他機関からの紹介 | 144 | 10% | 178 | 12% |
| その他(法律相談を含む) | 407 | 29% | 501 | 33% |
| 計 | 1,390 | | 1,539 | |

インターネットを利用してセンターの存在を知ったというルートが特徴的になっています。それ以外には、他機関からの紹介ですと、横浜市民相談室、区役所、ハローワーク、労働プラザなど幅広く紹介先が目立ちます。

※ 相談者

| | 25年度 | | 24年度 | |
|-------|-------|--|-------|--|
| | 4月～3月 | | 4月～3月 | |
| | 件数 | | 件数 | |
| 新規 | 982 | | 1,092 | |
| リピーター | 270 | | 269 | |
| 計 | 1,252 | | 1,361 | |

土曜法律相談は含みません

※ 相談時間(電話及び面談)

| | 25年度 | | 24年度 | |
|----|-------|-----|-------|-----|
| | 4月～3月 | | 4月～3月 | |
| | 件数 | 時間 | 件数 | 時間 |
| 電話 | 986 | 21分 | 1,039 | 22分 |
| 面談 | 404 | 40分 | 500 | 40分 |
| 合計 | 1,390 | 27分 | 1,539 | 28分 |

☆ 就業相談に関する業務

※ 相談実績(件数)

| | 25年度 | | 24年度 | |
|----------|-------|-----|-------|-----|
| | 4月～3月 | | 4月～3月 | |
| | 件数 | | 件数 | |
| 職業適性・選択 | 204 | 22% | 235 | 26% |
| 応募書類の書き方 | 334 | 36% | 334 | 36% |
| 面接の受け方 | 92 | 10% | 101 | 11% |
| その他の就活方法 | 170 | 18% | 103 | 11% |
| その他 | 127 | 14% | 147 | 16% |
| 計 | 927 | | 920 | |

昨年からの傾向ですが、応募書類の作成方法の相談業務が大きく増えています。どんな職業に就いたらよいかなど、基本的な相談件数は前年より減少し、一歩進んで書類作成の相談が増えています。情報コーナーでのPC利用との相乗効果が出ていると思います。ハローワークでPCが使えると聞き、このセンターを知ったという方が増えています。そのあと書類の内容確認等で、相談員と相談ができています。面接の受け方も伸びてきています。実際に面接に入ったので、ロールプレイングを含めた面接対策を望む方が増えています。積極的に相談ブースで模擬面接を行う方も見られます。

※ 紹介ルート

| | 25年度 | | 24年度 | |
|-------------|-------|-----|-------|-----|
| | 4月～3月 | | 4月～3月 | |
| | 件数 | | 件数 | |
| 暮らしのガイド | 13 | 1% | 21 | 2% |
| インターネット | 425 | 46% | 337 | 37% |
| 市(区)役所からの紹介 | 10 | 1% | 29 | 3% |
| 他機関からの紹介 | 145 | 16% | 165 | 18% |
| その他 | 334 | 36% | 368 | 40% |
| 計 | 927 | | 920 | |

昨年後半から、紹介ルートではインターネット、技能文化会館のHP、他機関特にハローワークからの紹介が見られます。情報コーナーで応募書類を作成し、引き続き就労相談を受けるという流れの展開が、出来つつあります。

※ 相談者

| | 25年度 | | 24年度 | |
|-------|-------|--|-------|--|
| | 4月～3月 | | 4月～3月 | |
| | 件数 | | 件数 | |
| 新規 | 568 | | 515 | |
| リピーター | 359 | | 405 | |
| 計 | 927 | | 920 | |

※ 相談時間(電話及び面談)

相談時間

| | 25年度 | | 24年度 | |
|----|-------|-----|-------|-----|
| | 4月～3月 | | 4月～3月 | |
| | 件数 | 時間 | 件数 | 時間 |
| 電話 | 164 | 20分 | 167 | 23分 |
| 面談 | 763 | 50分 | 753 | 49分 |
| 合計 | 927 | 45分 | 920 | 47分 |

昨年と同じですが、労働相談・就業相談とも相談時間は60分を目安としています。相談員としては相談者の話をじっくりと聴きたいという思いは当然です。たとえ限られた時間でも、効率よく相談に対応し親身になって、問題解決に導いて行きたいと思っています。

☆ キャリアカウンセリング

※ 相談実績(件数)

| | 25年度 | 24年度 |
|-----|-------|-------|
| | 4月～3月 | 4月～3月 |
| | 件数 | 件数 |
| 木曜日 | 116 | 117 |
| 土曜日 | 163 | 163 |
| 計 | 279 | 280 |

☆ セミナーの実施

| 実施月 | 講座内容 | | | | | | 合計 |
|-----|-------------|--------|---------|---------|--------------|--------|-------|
| | VPI(職業興味検査) | 成功する就活 | 応募書類の作成 | 面接突破の極意 | 女性向け就労支援セミナー | 労働セミナー | |
| 4月 | 27 | 25 | 45 | 15 | | | 112 |
| 5月 | 20 | 38 | 31 | 18 | 20 | | 127 |
| 6月 | 22 | 26 | 47 | 14 | | | 109 |
| 7月 | 22 | 42 | 38 | 20 | | 35 | 157 |
| 8月 | 19 | 38 | 32 | 16 | | | 105 |
| 9月 | 19 | 40 | 37 | 16 | | 48 | 160 |
| 10月 | 20 | 24 | 32 | 13 | 34 | | 123 |
| 11月 | 16 | 30 | 28 | 19 | | | 93 |
| 12月 | 20 | 27 | 50 | 19 | | 37 | 153 |
| 1月 | 21 | 20 | 18 | 16 | | | 75 |
| 2月 | 22 | 14 | 29 | 16 | 39 | | 120 |
| 3月 | 21 | 35 | 28 | 22 | | 29 | 135 |
| | 249 | 359 | 415 | 204 | 93 | 149 | 1,469 |

面接セミナーは昨年度途中より、6名を基本としたグループ分けによるロールプレイングを実施し、より実践的なセミナーとなっています。各グループにそれぞれに相談員を面接官役として配置しています。今年度から女性限定の就労支援セミナーを合同面接会開催月に行い、下期以降も継続して開催しております。育児が一段落した女性、しばらく前職から離れていた女性等を対象としていますので、女性のしごと探しの助言ができればと思います。

労働セミナーは今年は4回開催の予定でスタートしました。職場の身近なテーマを対象や今後の話題性のあるテーマをセミナーで開催したいと思います。

今期実施テーマ 7月:「労働時間、休暇・休日」 9月:「社会保険～健康保険・厚生年金等」

12月:「労災・雇用保険」 3月:「改正労働契約法対応上の留意点と対策」

平日の夜にも関わらず、企業の人を含め、広く参加し、勉強する意味で盛り上がっていた。

☆ 合同就職面接会の実施

| | 参加企業数 | 利用者数 | 内定者数 | 採用者数 |
|-----|-------|------|------|------|
| 第3回 | 28 | 158 | 11 | 7 |
| 第4回 | 29 | 105 | 10 | 9 |
| 第5回 | 26 | 62 | 10 | 5 |

第4回、第5回とも天候に恵まれず、利用者数は減ったが、内定者数および採用者数の率は高いものになっています。

今後の面接会も他施設～ハローワーク、新卒・既卒ハローワークや大学等あるいは県や市の就労支援施設等に更なるアピールに努め採用者数の増加を図りたいと思います。

☆ 情報コーナー

| | 25年度 | 24年度 |
|-------------------------|-------|-------|
| | 4月～3月 | 4月～3月 |
| 情報コーナー利用者数 (全体、PC含む) | 8,712 | 8,197 |
| PC利用者数 | 7,347 | 6,807 |
| 図書貸出数 | 228 | 266 |

昨年からの傾向ですが、ハローワークからの紹介で来所した利用者が増えております。今年はとくに女性が増加し3割強の数となっています。ここで応募書類を作成し、就労相談員の助言のもと、応募企業にマッチしたより良い応募書類の作成ができればと思います。

☆ まとめ

労働相談に関しましては、横浜市の施設の中で、実績を残し十二分に認知されていると思います。昨今労働者とブラック企業と言われる企業とのトラブルがマスコミなどで盛んに取り上げられています。しごと支援センターでは、労使間のトラブルが円満に解決されるよう、中立的な立場から問題点を整理し解決方法を助言、あるいは国や県、横浜市の機関を紹介し、いち早い解決のアドバイスを行います。

昨年から行ってきたセミナー(VPI、応募書類の作成、面接対策)は定例化していますが、これに、女性限定の就労支援セミナーを今後もやり続け、利用者から当てにされる存在を目指します。複数回行う予定の合同就職面接会も含め、市民に幅広く利用しやすいセンターであり続け、質の高いサービスが提供できるよう心がけて行きたいと存じます。

25年度しごと支援センター
土曜法律相談会利用実績

| | 時間帯 | 4月 | | | | 5月 | | | | 6月 | | | | 7月 | | | | 8月 | | | | 9月 | | | | | | |
|----|-------------|-----|-----|-----|-----|-----|-----|-----|-----|-----|----|-----|-----|-----|----|-----|-----|-----|----|-----|-----|-----|-----|----|-----|-----|-----|--|
| | | 6日 | 13日 | 20日 | 27日 | 4日 | 11日 | 18日 | 25日 | 1日 | 8日 | 15日 | 22日 | 29日 | 6日 | 13日 | 20日 | 27日 | 3日 | 10日 | 17日 | 24日 | 31日 | 7日 | 14日 | 21日 | 28日 | |
| 1枠 | 13:00～13:40 | ○ | | ○ | ○ | | | | | | | | | | ○ | ○ | ○ | ○ | | | ○ | ○ | ○ | | ○ | ○ | ○ | |
| 2枠 | 13:50～14:30 | ○ | ○ | | ○ | | | | | | | | | ○ | ○ | ○ | | ○ | ○ | | | | | ○ | ○ | ○ | | |
| 3枠 | 14:40～15:20 | ○ | | | ○ | | | | | | | | | | | ○ | ○ | ○ | | | | | ○ | | ○ | ○ | | |
| 4枠 | 15:30～16:10 | ○ | ○ | | | | | | | | | | ○ | ○ | ○ | | ○ | | | | | ○ | | ○ | ○ | ○ | | |
| 5枠 | 16:20～17:00 | ○ | ○ | | ○ | | | | | | | | | ○ | ○ | | ○ | ○ | | | | | | ○ | ○ | ○ | ○ | |
| 6枠 | 17:10～17:50 | ○ | ○ | | | | | | | | | | | ○ | ○ | ○ | | ○ | ○ | | | | | | ○ | ○ | | |
| | 利用実績 | 15 | | | | 8 | | | | 20 | | | | 15 | | | | 8 | | | | 17 | | | | 83 | | |
| | 相談枠 | 24 | | | | 18 | | | | 30 | | | | 24 | | | | 30 | | | | 24 | | | | 150 | | |
| | 消化率 | 63% | | | | 44% | | | | 67% | | | | 63% | | | | 27% | | | | 71% | | | | 55% | | |

| | 時間帯 | 10月 | | | | 11月 | | | | 12月 | | | | 1月 | | | | 2月 | | | | 3月 | | | | | | |
|----|-------------|-----|-----|-----|-----|-----|----|-----|-----|-----|----|-----|-----|-----|----|-----|-----|-----|----|----|-----|-----|----|----|-----|-----|-----|---|
| | | 5日 | 12日 | 19日 | 26日 | 2日 | 9日 | 16日 | 23日 | 30日 | 7日 | 14日 | 21日 | 28日 | 4日 | 11日 | 18日 | 25日 | 1日 | 8日 | 15日 | 22日 | 1日 | 8日 | 15日 | 22日 | 29日 | |
| 1枠 | 13:00～13:40 | | | ○ | ○ | | | | | | | | | ○ | ○ | | | ○ | ○ | | | ○ | | ○ | | ○ | | ○ |
| 2枠 | 13:50～14:30 | ○ | ○ | | | | | | | ○ | ○ | | | ○ | | | | | | | | | | | ○ | ○ | ○ | ○ |
| 3枠 | 14:40～15:20 | | ○ | ○ | | | | | | | | | | ○ | ○ | ○ | | | | | | | | | | | | ○ |
| 4枠 | 15:30～16:10 | ○ | ○ | | ○ | | | | | ○ | | | ○ | ○ | | | | | ○ | | | | ○ | | ○ | | | ○ |
| 5枠 | 16:20～17:00 | ○ | | ○ | ○ | | | | | | | | | ○ | | | | | | | | | | ○ | | | | ○ |
| 6枠 | 17:10～17:50 | ○ | | | | | | | | | | | | | | | | | | | | | ○ | | | | | ○ |
| | 利用実績 | 13 | | | | 6 | | | | 10 | | | | 8 | | | | 5 | | | | 13 | | | | 49 | 132 | |
| | 相談枠 | 24 | | | | 30 | | | | 24 | | | | 24 | | | | 24 | | | | 30 | | | | 126 | 276 | |
| | 消化率 | 54% | | | | 20% | | | | 42% | | | | 33% | | | | 21% | | | | 43% | | | | 39% | 48% | |

雇用による就業機会の確保に関する業務

<横浜しごと支援センター 利用実績①>

平成26年度利用実績

昨年同様相談業務(労働相談、キャリアコンサルティングを含む就労相談)および情報コーナーでのパソコン利用などを実施。その他、毎月毎週にわたりセミナーを開催しました。

また、求職者および求人企業とのマッチングの場として、今期も昨年同様6月、10月、2月に合同就職面接会を企画・開催し、求職者のしごと探しの場として提案することができました。

土曜法律相談を含む労働相談件数は、昨年対比88%となりました。

これは経済環境の好転により、労働者と企業との個別トラブルが減少したのではないかと推測します。

ただし、個別に内容を見ますと、相変わらず解雇に関する相談が昨年同様の割合となっており、厳しい環境は続いております。

今年度はじめて、雇用労働課の力により神奈川労働局、雇用労働課、しごと支援センターの三者で、特に厳しい内容の労働相談を共有するミーティングが開催されました。今後も開催し、労働局、横浜市と相談事例の共有化をはかりたいと思います。

☆労働相談に関する業務

※労働相談の内容および件数(土曜法律相談を含む)

| | 26年度 | | 25年度 | |
|---------|-------|-----|-------|-----|
| | 件数 | | 件数 | |
| 解雇・退職 | 315 | 26% | 361 | 26% |
| 賃金 | 161 | 13% | 193 | 14% |
| 人間関係 | 79 | 6% | 102 | 7% |
| その他労働条件 | 353 | 29% | 385 | 28% |
| 社会・労働保険 | 177 | 15% | 226 | 16% |
| その他 | 135 | 11% | 123 | 9% |
| 計 | 1,220 | | 1,390 | |

上半期の状況は昨年と同様、解雇(自己都合、会社都合)が最も多く見られます。会社からの解雇の他、労働者が会社を辞めたくても会社が辞めさせてくれない、辞めるなら賃金を払わない、損害賠償請求を行うといった、労働者の不利となる相談が見受けられます。その他労働条件では会社からの一方的な不利益変更、採用時と労働条件が大きく違っているなどの相談が寄せられています。

雇用による就業機会の確保に関する業務

<横浜しごと支援センター 利用実績②>

※紹介ルート

| | 26年度 | | 25年度 | |
|--------------|-------|-----|-------|-----|
| | 件数 | | 件数 | |
| 暮らしのガイド | 65 | 5% | 89 | 6% |
| インターネット | 577 | 47% | 576 | 41% |
| 市・区役所からの紹介 | 139 | 11% | 174 | 13% |
| 他機関からの紹介 | 128 | 11% | 144 | 10% |
| その他(法律相談を含む) | 311 | 26% | 407 | 29% |
| 計 | 1,220 | | 1,390 | |

最近続いている傾向ですが、インターネットを利用してセンターの存在を知ったというルートが過半数に達しようとしています。この傾向はますます増えており、横浜市内だけでなく、市外からの相談も見られます。

相談事例をホームページに毎月掲載し、相談しやすい環境づくりをめざし、利用を高めたいと思います。

他機関からの紹介ですと、横浜市民相談室、ハローワーク、法テラス、労働プラザなどからの紹介が多数見受けられます。

※相談者に関して(土曜法律相談は含まず)

| | 26年度 | 25年度 |
|-------|-------|-------|
| | 件数 | 件数 |
| 新規利用者 | 841 | 982 |
| リピーター | 262 | 270 |
| 計 | 1,103 | 1,252 |

※相談時間(電話及び面談) 土曜法律相談を含む

| | 26年度 | | 25年度 | |
|----|-------|------|-------|------|
| | 件数 | 相談時間 | 件数 | 相談時間 |
| 電話 | 832 | 22分 | 986 | 21分 |
| 面談 | 388 | 42分 | 404 | 40分 |
| 計 | 1,220 | 29分 | 1,390 | 27分 |

雇用による就業機会の確保に関する業務

<横浜しごと支援センター 利用実績③>

☆就業相談に関する業務

※相談実績

| | 26年度 | | | | 25年度 | | | |
|------------|------|-----|-----|-----|------|-----|-----|-----|
| | 件数 | | 男性 | 女性 | 件数 | | 男性 | 女性 |
| 職業適性・選択 | 210 | 24% | | | 204 | 22% | | |
| 応募書類の書き方 | 285 | 32% | | | 334 | 36% | | |
| 面接の受け方 | 119 | 13% | | | 92 | 10% | | |
| その他就職活動の方法 | 169 | 19% | | | 170 | 18% | | |
| その他 | 103 | 12% | | | 127 | 14% | | |
| 計 | 886 | | 454 | 432 | 927 | | 499 | 428 |
| | | | 51% | 49% | | | 54% | 46% |

昨年と比べますと、応募書類の書き方を希望する相談が減少していますが、ロールプレイングを含む面接に関する相談は増えています。

引き続き情報コーナーで書類作成を行っている利用者や、セミナー参加者へ個別相談ができる旨を伝えながら、利用者数の増加をはかりたいと思います。

※紹介ルート

| | 26年度 | | 25年度 | |
|------------|------|-----|------|-----|
| | 件数 | | 件数 | |
| 暮らしのガイド | 4 | 1% | 13 | 1% |
| インターネット | 410 | 46% | 425 | 46% |
| 市・区役所からの紹介 | 22 | 2% | 10 | 1% |
| 他機関からの紹介 | 98 | 11% | 145 | 16% |
| その他 | 352 | 40% | 334 | 36% |
| 計 | 886 | | 927 | |

インターネットでセンターを知り得た、というルートがさらに伸び、半分を占めています。この傾向はさらに続くと思いますので、ホームページの充実を図りながら周知して行きます。

雇用による就業機会の確保に関する業務

<横浜しごと支援センター 利用実績④>

※相談者

| | 26年度 | | 25年度 | |
|-------|-------|--|-------|--|
| | 4月～3月 | | 4月～3月 | |
| | 件数 | | 件数 | |
| 新規利用者 | 486 | | 568 | |
| リピーター | 400 | | 359 | |
| 計 | 886 | | 927 | |

※相談時間(電話および面談)

| | 26年度 | | 25年度 | |
|----|-------|-----|-------|-----|
| | 4月～3月 | | 4月～3月 | |
| | 件数 | | 件数 | |
| 電話 | 153 | 23分 | 164 | 20分 |
| 面談 | 733 | 53分 | 763 | 50分 |
| 計 | 886 | 48分 | 927 | 45分 |

労働相談・就業相談とも相談時間は60分を目安に行っています。相談員としては、相談者の話をじっくり聴きたいという思いは当然です。たとえ限られた時間でも、効率よく相談に対応し、親身になって問題解決に導いて行きたいと思えます。

☆キャリアコンサルティング

※相談実績(件数)

| | 26年度 | | | 25年度 | | |
|-----|-------|-----|-----|-------|-----|-----|
| | 4月～3月 | | | 4月～3月 | | |
| | 件数 | 男性 | 女性 | 件数 | 男性 | 女性 |
| 木曜日 | 149 | | | 116 | | |
| 土曜日 | 157 | | | 163 | | |
| 計 | 306 | 164 | 142 | 279 | 162 | 117 |
| | | 54% | 46% | | 58% | 42% |

雇用による就業機会の確保に関する業務

<横浜しごと支援センター 利用実績⑤>

☆セミナーの実施

| 実施月 | 講座内容 | | | | | | 合計 |
|--------|------------|------------|-------------|-------------|--------------|--------------|-------|
| | 職業興味 検査 | 成功する 就活 | 応募書類 の作成 | 面接突破 の極意 | 女性向け セミナー | 労働実務 セミナー | |
| 4月 | 16 | 46 | 42 | 20 | | | 124 |
| 5月 | 16 | 38 | 39 | 15 | | | 108 |
| 6月 | 9 | 29 | 42 | 20 | 44 | | 144 |
| 7月 | 11 | 43 | 31 | 13 | | 25 | 123 |
| 8月 | 9 | 29 | 30 | 9 | | | 77 |
| 9月 | 11 | 29 | 36 | 11 | | 31 | 118 |
| 計 | 72 | 214 | 220 | 88 | 44 | 56 | 694 |
| 昨年上半期計 | 129 | 209 | 230 | 99 | 20 | 83 | 667 |
| 10月 | 7 | 27 | 24 | 8 | 29 | | 95 |
| 11月 | 13 | 20 | 22 | 13 | | | 68 |
| 12月 | 20 | 38 | 30 | 15 | | 12 | 115 |
| 1月 | 10 | 27 | 28 | 10 | | | 75 |
| 2月 | 11 | 23 | 20 | 10 | 26 | | 90 |
| 3月 | 8 | 30 | 44 | 19 | | 33 | 134 |
| 計 | 69 | 165 | 168 | 75 | 55 | 45 | 577 |
| 昨年下半年計 | 120 | 150 | 185 | 105 | 73 | 66 | 699 |
| 通期計 | 141 | 379 | 388 | 163 | 99 | 101 | 1,271 |
| 昨年通期計 | 249 | 359 | 415 | 204 | 93 | 149 | 1,469 |

・昨年との実績を比較すると、職業興味検査のセミナー参加者数が減っています。原因は、今期より35才以下を対象にしたためです。若い方ほど自分の考えている仕事探しに興味を持っていますし、対応もできます。

今後も継続し、様子を見る予定です。

・女性向けセミナーは合同就職面接会開催月に開催しています。

女性相談員が講師となり、子育てを終えた人、あるいは前職からブランクのある人が再就職を目指すための情報など幅広く伝えて行きたいと思います。

・労働実務セミナーは、7月「退職時のトラブル対策」、9月「職場のいじめ・いやがらせ」12月「パートタイム労働法」、3月「社会保険～健康保険・厚生年金保険等」をテーマにセミナーを開催しました。「いじめ・いやがらせ」は神奈川労働局で相談件数として伸びており、喫緊の課題となっています。センターでも今後話題性の高いテーマを積極的にセミナーのテーマとして取り上げ、利用者の役に立てればと思います。

雇用による就業機会の確保に関する業務

<横浜しごと支援センター 利用実績⑥>

☆合同就職面接会(第6回～第8回目)の実施

※合同就職面接会の実施

| | 参加企業数 | 利用者数 | 内定者数 | 採用者数 |
|-------------|-------|------|------|------|
| 第8回(27年2月) | 34 | 158 | 14 | 7 |
| 第7回(26年10月) | 32 | 132 | 12 | 9 |
| 第6回(26年6月) | 32 | 170 | 7 | 4 |

景気の好転により、企業の採用活動が活発になっているためか、求職者が強気になっているような感じがします。その結果、内定をもらっても辞退するということが、特に2月の面接会で見受けられます。


☆情報コーナー

| | 26年度 | | 25年度 | |
|---------|-------|---------|-------|---------|
| | 件数 | | 件数 | |
| 利用者全体 | 8,488 | | 8,712 | |
| PC利用者数 | 6,953 | | 7,347 | |
| 応募書類作成 | | (3,902) | | (3,744) |
| インターネット | | (2,672) | | (3,245) |
| その他 | | (379) | | (358) |
| 図書貸出数 | 174 | | 228 | |

以前からの傾向ですが、ハローワークでパソコン利用ができるという事を聞き、来所する利用者が増えています。女性の利用率が30%強を占め、応募書類作成に励んでいます。こちらで作成し、就業相談員に内容の確認、助言の相談ができれば、さらに良い書類に仕上がります。

☆事例の紹介

相談内容の事例や、就職活動に成功した事例を相談者から聞き取り、ホームページ上に掲載。利用しやすい環境作りを行いました。

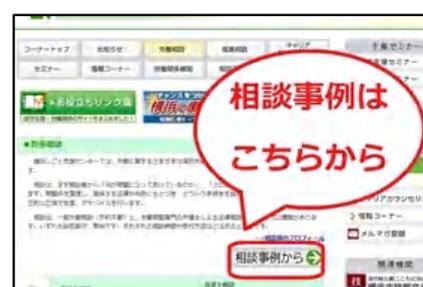

☆まとめ

労働相談に関しては、今まで同様に労使間のトラブルが円満に解決されるよう、中立的な立場から問題点の解決方法を助言し、国や県、横浜市等の機関を紹介し、少しでも早い解決のアドバイスをを行います。現在行っているセミナーは今後も定例化することにより、利用者にとってできる存在となっています。合同就職面接会も含め、幅広く利用しやすいセンターをめざし、質の高いサービスが提供できるよう心がけていきたいと思っております。

雇用による就業機会の確保に関する業務

<横浜しごと支援センター 利用実績⑦>

土曜法律相談会利用実績

| 時間帯 | 4月 | | | | 5月 | | | | 6月 | | | | 7月 | | | | 8月 | | | | 9月 | | | | | |
|------|--------|----|----|----|----|----|----|----|----|---|----|----|----|---|----|----|----|---|---|----|----|----|---|----|----|----|
| | 5 | 12 | 19 | 26 | 3 | 10 | 17 | 24 | 31 | 7 | 14 | 21 | 28 | 5 | 12 | 19 | 26 | 2 | 9 | 16 | 23 | 30 | 6 | 13 | 20 | 27 |
| | 日 | 日 | 日 | 日 | 日 | 日 | 日 | 日 | 日 | 日 | 日 | 日 | 日 | 日 | 日 | 日 | 日 | 日 | 日 | 日 | 日 | 日 | 日 | 日 | 日 | 日 |
| 1 枠 | 13:00~ | | | | | | | | | | | | | | | | | | | | | | | | | |
| 2 枠 | 13:40~ | ○ | ○ | | | | | | | | | | | ○ | ○ | | | ○ | ○ | ○ | ○ | | ○ | ○ | ○ | ○ |
| 3 枠 | 13:50~ | ○ | ○ | | | | | | | | | | | ○ | ○ | | | | | | | | ○ | ○ | | |
| 4 枠 | 14:30~ | | | | | | | | | | | | | | | | | | | | | | | | | |
| 5 枠 | 14:40~ | ○ | ○ | ○ | | | | | | | | | | ○ | ○ | | | ○ | | | | | | | | |
| 6 枠 | 15:20~ | | | | ○ | ○ | ○ | ○ | ○ | | | | | | | | | | | | | | | | | |
| 7 枠 | 15:30~ | | | | | | | | | | | | | ○ | ○ | | | ○ | | ○ | | | | | ○ | |
| 8 枠 | 16:10~ | ○ | | | ○ | ○ | ○ | ○ | ○ | | | | | ○ | ○ | | | ○ | ○ | ○ | | | | | | |
| 9 枠 | 16:20~ | | ○ | ○ | | | | | | | | | | ○ | ○ | | | ○ | ○ | | | | | | | |
| 10 枠 | 17:00~ | | | | ○ | ○ | ○ | ○ | ○ | | | | | ○ | ○ | | | ○ | ○ | | | | | | | |
| 11 枠 | 17:10~ | | | | | | | | | | | | | ○ | ○ | | | | | | | | | | | |
| 12 枠 | 17:50~ | | | | | | | | | | | | | ○ | ○ | | | | | | | | | | ○ | |

| | 4月 | | | | 5月 | | | | 6月 | | | | 7月 | | | | 8月 | | | | 9月 | | | | 上期計 |
|------|-----|--|--|--|-----|--|--|--|-----|--|--|--|-----|--|--|--|-----|--|--|--|-----|--|--|--|-----|
| 利用実績 | 10 | | | | 17 | | | | 8 | | | | 13 | | | | 10 | | | | 9 | | | | 67 |
| 相談枠 | 24 | | | | 24 | | | | 24 | | | | 24 | | | | 30 | | | | 24 | | | | 126 |
| 消化率 | 42% | | | | 71% | | | | 33% | | | | 54% | | | | 33% | | | | 38% | | | | 53% |

| 時間帯 | 10月 | | | | 11月 | | | | 12月 | | | | 1月 | | | | 2月 | | | | 3月 | | | | |
|------|--------|----|----|----|-----|---|----|----|-----|---|----|----|----|----|----|----|----|---|----|----|----|---|----|----|----|
| | 4 | 11 | 18 | 25 | 1 | 8 | 15 | 22 | 29 | 6 | 13 | 20 | 27 | 10 | 17 | 24 | 31 | 7 | 14 | 21 | 28 | 7 | 14 | 21 | 28 |
| | 日 | 日 | 日 | 日 | 日 | 日 | 日 | 日 | 日 | 日 | 日 | 日 | 日 | 日 | 日 | 日 | 日 | 日 | 日 | 日 | 日 | 日 | 日 | 日 | 日 |
| 1 枠 | 13:00~ | ○ | ○ | ○ | ○ | ○ | | | ○ | ○ | | | ○ | ○ | ○ | ○ | | ○ | | ○ | ○ | ○ | | | |
| 2 枠 | 13:40~ | ○ | | | | | | | | ○ | ○ | ○ | | ○ | ○ | | | | | ○ | ○ | ○ | | | |
| 3 枠 | 14:30~ | | | | | | | | | ○ | ○ | ○ | | | | | | | | ○ | ○ | ○ | | | |
| 4 枠 | 14:40~ | ○ | ○ | | | | | | | | | | | | | | | | | ○ | ○ | ○ | | | ○ |
| 5 枠 | 15:20~ | | | | | | | | | | | | | | | | | | | | | | | | |
| 6 枠 | 15:30~ | | | | | | | | | | | | | | | | | | | | | | | | |
| 7 枠 | 16:10~ | | | | | | | | | | | | | ○ | ○ | | | ○ | ○ | | | | | | ○ |
| 8 枠 | 16:20~ | | | | | | | | | | | | | | | | | | | | | | | | ○ |
| 9 枠 | 17:00~ | | | | | | | | | | | | | ○ | | | | | | | | ○ | | ○ | ○ |
| 10 枠 | 17:10~ | | | | | | | | | | | | | | | | | | | | | | | | ○ |
| 11 枠 | 17:50~ | ○ | | | | | | | | | | | | | | | | | | | | ○ | | ○ | ○ |

| | 10月 | | | | 11月 | | | | 12月 | | | | 1月 | | | | 2月 | | | | 3月 | | | | 下期計 | 通期計 |
|------|-----|--|--|--|-----|--|--|--|-----|--|--|--|-----|--|--|--|-----|--|--|--|-----|--|--|--|-----|-----|
| 利用実績 | 7 | | | | 8 | | | | 8 | | | | 9 | | | | 9 | | | | 9 | | | | 50 | 117 |
| 相談枠 | 24 | | | | 30 | | | | 24 | | | | 24 | | | | 24 | | | | 24 | | | | 120 | 246 |
| 消化率 | 29% | | | | 27% | | | | 33% | | | | 38% | | | | 38% | | | | 38% | | | | 42% | 48% |

横浜市技能文化会館 修繕内容(平成23年度)

単位:円

| 5万円以上の項目内容 | 金額 | 5万円未満件数と金額 | 計 |
|-----------------------------|-----------|------------|---|
| 自家用発電機蓄電池触媒交換工事 | 201,600 | 8件 | |
| 汚水槽ポンプフロートスイッチ他改修工事 | 151,200 | | |
| 1階側避難扉・5階給湯室・男子トイレ扉修繕工事 | 73,500 | | |
| 6階EPS分電盤マグネットコンテクター改修工事 | 93,450 | | |
| 5階男子トイレ誹風機改修工事 | 83,370 | | |
| 4階電話交換機室PBXバッテリー交換工事 | 199,500 | | |
| 非常放送用蓄電池バッテリー交換及び消火用蓄電池交換工事 | 596,400 | | |
| 1階カウンター造作工事 | 59,850 | | |
| 陶芸電気窯温度制御盤交換工事 | 61,425 | | |
| 2階多目的ホール壁面ボード補修工事 | 105,000 | | |
| 2階ロビー手摺ぐらつき補修工事 | 63,000 | | |
| 外部排水高圧洗浄他工事 | 109,725 | | |
| 802大研修室・倉庫 横引き窓開閉不具合修理工事 | 75,075 | | |
| 2階多目的ホールカットリレーコンセント交換修理工事 | 63,000 | | |
| 601料理研修室準備室 給湯器取替工事 | 197,190 | | |
| | 2,133,285 | | |

横浜市技能文化会館 修繕内容(平成24年度)

単位:円

| 5万円以上の項目内容 | 金額 | 5万円未満件数と金額 | 計 |
|-------------------------|-----------|------------|-----------|
| ガス漏れ検知器交換工事 | 143,850 | 33件 | |
| B1A階段室内照明器具増設工事 | 68,250 | | |
| 煙感知器交換工事 | 76,230 | | |
| 3F防水シート修繕 | 52,500 | | |
| 2F工房排煙開閉装置修繕 | 276,150 | | |
| 消火器交換(38本) | 231,000 | | |
| 5F 防火ダンパ-閉鎖装置修繕 | 171,675 | | |
| トイレ排水管高圧洗浄作業(3F-B1F男女) | 258,300 | | |
| ホールパーティション不具合修繕 | 68,250 | | |
| 1FTVアンテナ線不良工事 | 55,650 | | |
| 703ブラインドカーテン交換 | 56,700 | | |
| 2F~6F鉄扉ゴムパッキン交換 | 52,500 | | |
| 駐車場安全ミラー設置 | 118,020 | | |
| 屋上安全柵敷設 | 294,000 | | |
| 5Fトイレファン交換 | 111,300 | | |
| 防災垂れ壁改修工事 | 333,900 | | |
| 801壁塗装修繕工事 | 199,500 | | |
| 603クロス張替え工事 | 177,450 | | |
| 会議室vs情報コーナー-LAN接続(3/25) | 124,425 | | |
| 801,802 窓ガラスシート交換工事 | 372,748 | | |
| B1F排煙口パッキン交換工事 | 246,750 | | |
| | 3,489,148 | 1,184,439 | 4,673,587 |

横浜市技能文化会館 修繕内容(平成25年度)

単位:円

| 5万円以上の項目内容 | 金額 | 5万円未満件数と金額 | 計 | | |
|--------------------|-----------|------------|---|---------|-----------|
| 7F和室エアコンルーバー修理 | 109,200 | 13件 | | | |
| 801倉庫、B1Fオーディオ室鍵改修 | 51,450 | | | | |
| 煙感知器不良交換工事 | 94,500 | | | | |
| 1F女子トイレ和式便器交換修理 | 108,150 | | | | |
| 2F工房排煙口修繕 | 269,850 | | | | |
| 煙感知器交換(1F廊下、802) | 73,500 | | | | |
| 衛生害虫防除設備(鳩防止柵) | 208,425 | | | | |
| 4F男子トイレ洋式便器取替工事 | 67,200 | | | | |
| 4,6,7,8給湯器弁ゴム交換 | 67,200 | | | | |
| 揚水ポンプ修繕 | 576,030 | | | | |
| 6F給湯室排気ファン交換工事 | 236,250 | | | | |
| | 1,861,755 | | | 347,925 | 2,209,680 |

横浜市技能文化会館 修繕内容(平成26年度)

単位:円

| 5万円以上の項目内容 | 金額 | 5万円未満件数と金額 | 計 |
|----------------|-----------|------------|---|
| 駐車場精算機劣化ユニット交換 | 399,186 | 11件 | |
| ホールパーテーション修理 | 262,440 | | |
| 2F工房防火カーテン | 54,432 | | |
| 連結送水管耐圧試験 | 71,280 | | |
| 煙探知器×5台交換修理 | 268,920 | | |
| 照明器具取替工事 | 114,480 | | |
| EVホール防炎垂れ壁修繕 | 572,400 | | |
| 屋上消火用補給水槽漏水補修 | 54,000 | | |
| 連結送水管逆支弁バルブ交換 | 421,200 | | |
| | 2,218,338 | | |

指定管理者が負担する会費一覧

| 名称 | 年会費(円) |
|------------------------|---------|
| 横浜市駐車場協会年会費 | 25,000 |
| 伊勢佐木地区駐車場連絡協議会年会費 | 14,000 |
| 横浜駐車場案内システム協議会年会費及び運営費 | 72,800 |
| 日本博物館協会年会費 | 35,000 |
| 神奈川県博物館協会年会費 | 23,000 |
| 合計 | 169,800 |

多目的ホール会場設営委託料

単位:円

| 委託業務 | 平成23年度 | 平成24年度 | 平成25年度 | 平成26年度 | 計 |
|----------|------------|-----------|------------|------------|------------|
| 受付補助 | 3,930,659 | 2,042,824 | 2,019,984 | 2,041,996 | 10,035,463 |
| 多目的ホール設営 | 2,108,568 | 2,291,839 | 3,043,990 | 3,023,082 | 10,467,479 |
| 駐車場管理 | 5,108,373 | 5,577,699 | 5,559,159 | 5,573,691 | 21,818,922 |
| 計 | 11,147,600 | 9,912,362 | 10,623,133 | 10,638,769 | 42,321,864 |

廃棄物実績(平成23～26年度)

| 23年度 | |
|---------|-------|
| 内訳 | 量(トン) |
| 紙類 | 3.58 |
| 生ゴミ | 2.06 |
| 空き缶 | 0.06 |
| 空き瓶 | 0.05 |
| プラスチック類 | 0.39 |
| 粗大ごみ | 0.00 |
| その他 | 0.04 |
| 計 | 6.18 |

| 24年度 | |
|---------|-------|
| 内訳 | 量(トン) |
| 紙類 | 3.05 |
| 生ゴミ | 2.32 |
| 空き缶 | 0.04 |
| 空き瓶 | 0.07 |
| プラスチック類 | 0.28 |
| 粗大ごみ | 2.00 |
| その他 | 0.05 |
| 計 | 7.81 |

| 25年度 | |
|---------|-------|
| 内訳 | 量(トン) |
| 紙類 | 3.01 |
| 生ゴミ | 2.23 |
| 空き缶 | 0.03 |
| 空き瓶 | 0.05 |
| プラスチック類 | 0.27 |
| 粗大ごみ | 0.00 |
| その他 | 0.04 |
| 計 | 5.63 |

| 26年度 | |
|---------|-------|
| 内訳 | 量(トン) |
| 紙類 | 4.54 |
| 生ゴミ | 2.47 |
| 空き缶 | 0.03 |
| 空き瓶 | 0.09 |
| プラスチック類 | 0.28 |
| 粗大ごみ | 2.10 |
| その他 | 0.08 |
| 計 | 9.59 |

| 経費 (円) | |
|---------------------|---------|
| 廃棄処理費 | 106,911 |
| 上記他の粗大ごみ 機密書類処理費 | 0 |

| 経費 (円) | |
|---------------------|--------|
| 廃棄処理費 | 92,991 |
| 上記他の粗大ごみ 機密書類処理費 | 78,750 |

| 経費 (円) | |
|---------------------|---------|
| 廃棄処理費 | 134,150 |
| 上記他の粗大ごみ 機密書類処理費 | 0 |

| 経費 (円) | |
|---------------------|---------|
| 廃棄処理費 | 150,248 |
| 上記他の粗大ごみ 機密書類処理費 | 158,760 |

1 技能文化会館清掃面積表

| 技能文化会館 (清掃対象区分) | | | | 床・カーペット清掃 | |
|-----------------|---------------|----------|---------------------|-----------|-----|
| 部屋別 | 階 (室) | 床材質 | 面積(m ²) | 日常 | 定期 |
| 廊下 廊下(1) | 2 | 塩ビ系床材 | 57.4 | 1/日 | 3/年 |
| | 1・3・4・5・6・7・8 | Pタイル | 243.3 | 1/日 | 3/年 |
| | 地下 | 磁器タイル | 62.2 | 1/日 | 3/年 |
| 廊下(2) | 7 | 塩ビ系床材 | 26.7 | 3/週 | 3/年 |
| | 地下・1・2・3 | Pタイル | 62.4 | 3/週 | 3/年 |
| ELVホール | 3・4・5・6・7・8 | Pタイル | 81.6 | 1/日 | 3/年 |
| | 2 | 長尺シート | 34.8 | 1/日 | 3/年 |
| ELVホール(1) | 地下・1 | 磁器タイル | 49 | 1/日 | 3/年 |
| ELVホール(2) | 地下・1 | Pタイル | 50.8 | 3/週 | 3/年 |
| エントランス | 1 | 磁器タイル | 41.3 | 1/日 | 3/年 |
| エントランス(外) | 1 | 磁器タイル | | 1/日 | 3/年 |
| 風除室 | 1 | 磁器タイル | 10.5 | 1/日 | 3/年 |
| ラウンジ・ホワイエ | 2 | 長尺シート | 99.1 | 1/日 | 3/年 |
| 旧工房(倉庫) | 1 | 塗モルタル | 48.3 | 適時 | 3/年 |
| トイレ | 地下・1・2 | 磁器タイル | 81.7 | 3/日 | 3/年 |
| | 3・4・5・6・7・8 | 長尺ロリュウム | 101.9 | 3/日 | 3/年 |
| 給湯室 | 3・4・5・6・7・8 | 長尺ロリュウム | 16.2 | 3/日 | 3/年 |
| 階段 | B・D | Pタイル | 226.4 | 3/週 | 3/年 |
| | A | 磁器タイル | 91 | 1/日 | 3/年 |
| | C・E・F | モルタル | 115.7 | 適時 | × |
| 表玄関出入口 | 1 | モルタル | 27.00 | 1/日 | 3/年 |
| 生ゴミ庫 | 1 | モルタル | 7.00 | 1/日 | 適時 |
| 駐車場管理室 | 1 | タイルカーペット | 10.50 | 適時 | × |
| 警備員室・警備員控室 | 1 | Pタイル | 18.20 | 適時 | × |
| コントロール室 | 地下 | Pタイル | 30.20 | 適時 | × |
| オーディオ室 | 地下 | コルクタイル | 46.50 | 1/日 | 3/年 |
| トレーニング室 | 地下 | 木質タイル | 129.30 | 1/日 | 3/年 |
| 更衣室(ロッカー室) | 地下 | Pタイル | 23.50 | 1/日 | 3/年 |
| 器具庫 | 地下 | 木材 | 37.50 | 適時 | × |
| 収蔵庫 | 地下 | 木質タイル | 139.50 | 適時 | × |
| 用具庫 | 地下 | Pタイル | 4.80 | 適時 | × |
| 清掃者控室 | 地下 | コルクタイル | 11.80 | 適時 | × |
| 調整室 | 地下 | カーペット | 9.10 | 1/日 | 3/年 |
| 展示室 | 1 | 塩ビタイル | 252.80 | 1/日 | 3/年 |
| 多目的ホール1・2 | 2 | 長尺シート | 371.20 | 3/日 | 3/年 |
| 講師控室 | 2 | Pタイル | 12.00 | 1/日 | 3/年 |
| 収蔵庫 | 1 | 木質タイル | 28.20 | 適時 | × |
| 事務室 | 技能交流室 共済交流室 | タイルカーペット | 82.20 | 3/週 | 1/年 |
| | 仕事支援・相談 | Pタイル | 109.70 | 1/日 | 3/年 |
| | 同上倉庫(1)(2) | Pタイル | 14.90 | 適時 | × |
| | 仕事支援・情報 | タイルカーペット | 140.30 | 3/週 | 1/年 |
| | 同上倉庫(3) | Pタイル | 15.40 | 適時 | × |
| | ベネフィットワン事務室 | タイルカーペット | 112.00 | 3/週 | 1/月 |
| | 同上倉庫 | Pタイル | 13.40 | 適時 | × |
| | 地域連合 労福協 | タイルカーペット | 82.10 | 3/週 | 1/年 |
| 図書室 | 3 | タイルカーペット | 134.35 | 3/週 | 1/年 |
| 開架書庫 | 3 | Pタイル | 77.30 | 1/日 | 3/年 |
| 更衣室 | 3 | Pタイル | 3.90 | 適時 | × |
| 視聴覚室 | 4 | タイルカーペット | 21.90 | 適時 | × |
| 試写室 | 4 | タイルカーペット | 7.20 | 適時 | × |
| 会議室 | 603・801準備室 | Pタイル | 90.10 | 3/日 | 3/年 |
| | 701・702・703 | タイルカーペット | 96.70 | 3/日 | 1/年 |
| | 801・802・特別会議室 | タイルカーペット | 282.10 | 3/日 | 1/年 |
| 控室(1)(2) | 6 | Pタイル | 29.10 | 3/日 | 3/年 |
| 研修室 | 601料理研修室 | 流し床 | 67.20 | 3/日 | 3/年 |
| | 同上準備室 | Pタイル | 13.60 | 3/日 | 3/年 |
| | 602工芸研修室 | 流し床 | 82.50 | 3/日 | 3/年 |
| 窯場 | 6 | 流し床 | 19.91 | 適時 | × |
| 和室 | 7 | 畳 | 69.60 | 3/日 | × |
| 和室バルコニー | 7 | フローリング | 21.20 | 3/日 | × |
| 倉庫 | 7 | Pタイル | 13.50 | 適時 | × |
| 各階バルコニー | | モルタル | 31.98 | 適時 | × |
| エレベータ | 客用 | 2基 | 3.00 | 1/日 | |
| | 人荷用 | 1基 | | 3/日 | 3/年 |

2 特別清掃

| | |
|--------|-----|
| 給排気口清掃 | 適時 |
| 高所煤払清掃 | 適時 |
| 戸扉・壁清掃 | 1/年 |
| 金属部分清掃 | 1/年 |

3 ガラス清掃面積

| | |
|-------------------|-----|
| 420m ² | 1/年 |
|-------------------|-----|

4 照明灯数

| | |
|--------|-----|
| 1,570基 | 1/年 |
|--------|-----|

| | | | | | |
|-------------|------|----------|---------|-----|-----|
| 会館管理事務室 | 通路 | Pタイル | 17.30 | 1/日 | 3/年 |
| | 通路以外 | タイルカーペット | 67.10 | 3/日 | 1/年 |
| | 倉庫 | Pタイル | 10.80 | 適時 | × |
| 休憩室(旧労使談話室) | 4 | タイルカーペット | 32.40 | 3/日 | 1/年 |
| 会議室(旧調査研修室) | 4 | Pタイル | 44.90 | 1/日 | 3/年 |
| 駐 車 場 | | モルタル | 150.30 | × | × |
| 中 庭 | | モルタル | 23.30 | 適時 | × |
| 屋 上 | | モルタル | 357.43 | 適時 | × |
| 合 計 | | | 5360.25 | | |

各種委託契約一覧

| 委託名 | 委託業者名 |
|-------------------------------------|-------------------|
| トータルビル管理業務委託 | 三菱電機ビルテクノサービス株式会社 |
| 駐車場精算機保守点検委託 | アマノ株式会社 |
| 有人警備業務委託 | エーエフマネジメント株式会社 |
| 機械警備業務委託 | 京浜警備保障株式会社 |
| エレベータ保守点検委託 | 横浜エレベータ株式会社 |
| 自動ドア保守点検委託 | 株式会社神奈川ナブコ |
| 多目的ホール会場設営委託 | 財団法人横浜市シルバー人材センター |
| 駐車場管理業務委託 | 財団法人横浜市シルバー人材センター |
| 受付補助業務委託 | 財団法人横浜市シルバー人材センター |
| コピー複合機・印刷機リース | リコーリース株式会社 |
| 駐車場機器一式リース (精算機・コンソール・発券機・制御ソフト) | リコーリース株式会社 |
| 法律相談業務委託 | 横浜弁護士会 |
| 労働相談及び就業相談業務委託 | 特定社会保険労務士(個別契約) |
| キャリアカウンセリング業務委託 | キャリアカウンセラー(個別契約) |

横浜市技能文化会館 事業実績

(単位:千円)

| | 23年度決算 | 24年度決算 | 25年度決算 | 26年度決算 | 27年度予算 |
|--------|---------|---------|---------|---------|---------|
| 指定管理料 | 118,868 | 118,868 | 118,868 | 124,076 | 124,076 |
| 利用料金収入 | 63,539 | 63,378 | 61,074 | 58,744 | 58,300 |
| 自主事業収入 | 9,407 | 9,048 | 12,317 | 14,972 | 15,350 |
| その他収入 | 2,674 | 4,024 | 4,182 | 4,556 | 4,693 |
| 合計 | 194,489 | 195,318 | 196,441 | 202,348 | 202,419 |

(単位:千円)

| | 23年度決算 | 24年度決算 | 25年度決算 | 26年度決算 | 27年度予算 |
|-------|---------|---------|---------|---------|---------|
| 人件費 | 72,176 | 76,867 | 79,380 | 81,206 | 81,410 |
| 管理費 | 16,560 | 12,207 | 12,757 | 13,254 | 13,000 |
| 事務費 | 21,513 | 27,214 | 31,086 | 32,967 | 31,412 |
| 事業費 | 8,164 | 7,695 | 10,489 | 10,240 | 11,120 |
| 広告費 | 2,289 | 3,674 | 2,991 | 3,082 | 3,000 |
| 施設管理費 | 70,985 | 67,052 | 58,809 | 60,749 | 61,728 |
| その他支出 | 931 | 760 | 680 | 776 | 749 |
| 合計 | 192,618 | 195,469 | 196,191 | 202,274 | 202,419 |