


# 平成22年度 横浜市道路局発注工事

## 保土ヶ谷区 道路整備 竣工箇所図

※ 平成22年4月1日から平成23年3月31日に竣工したものが記載されています。  
※ なお、応急に対応した工事の記載はありません。

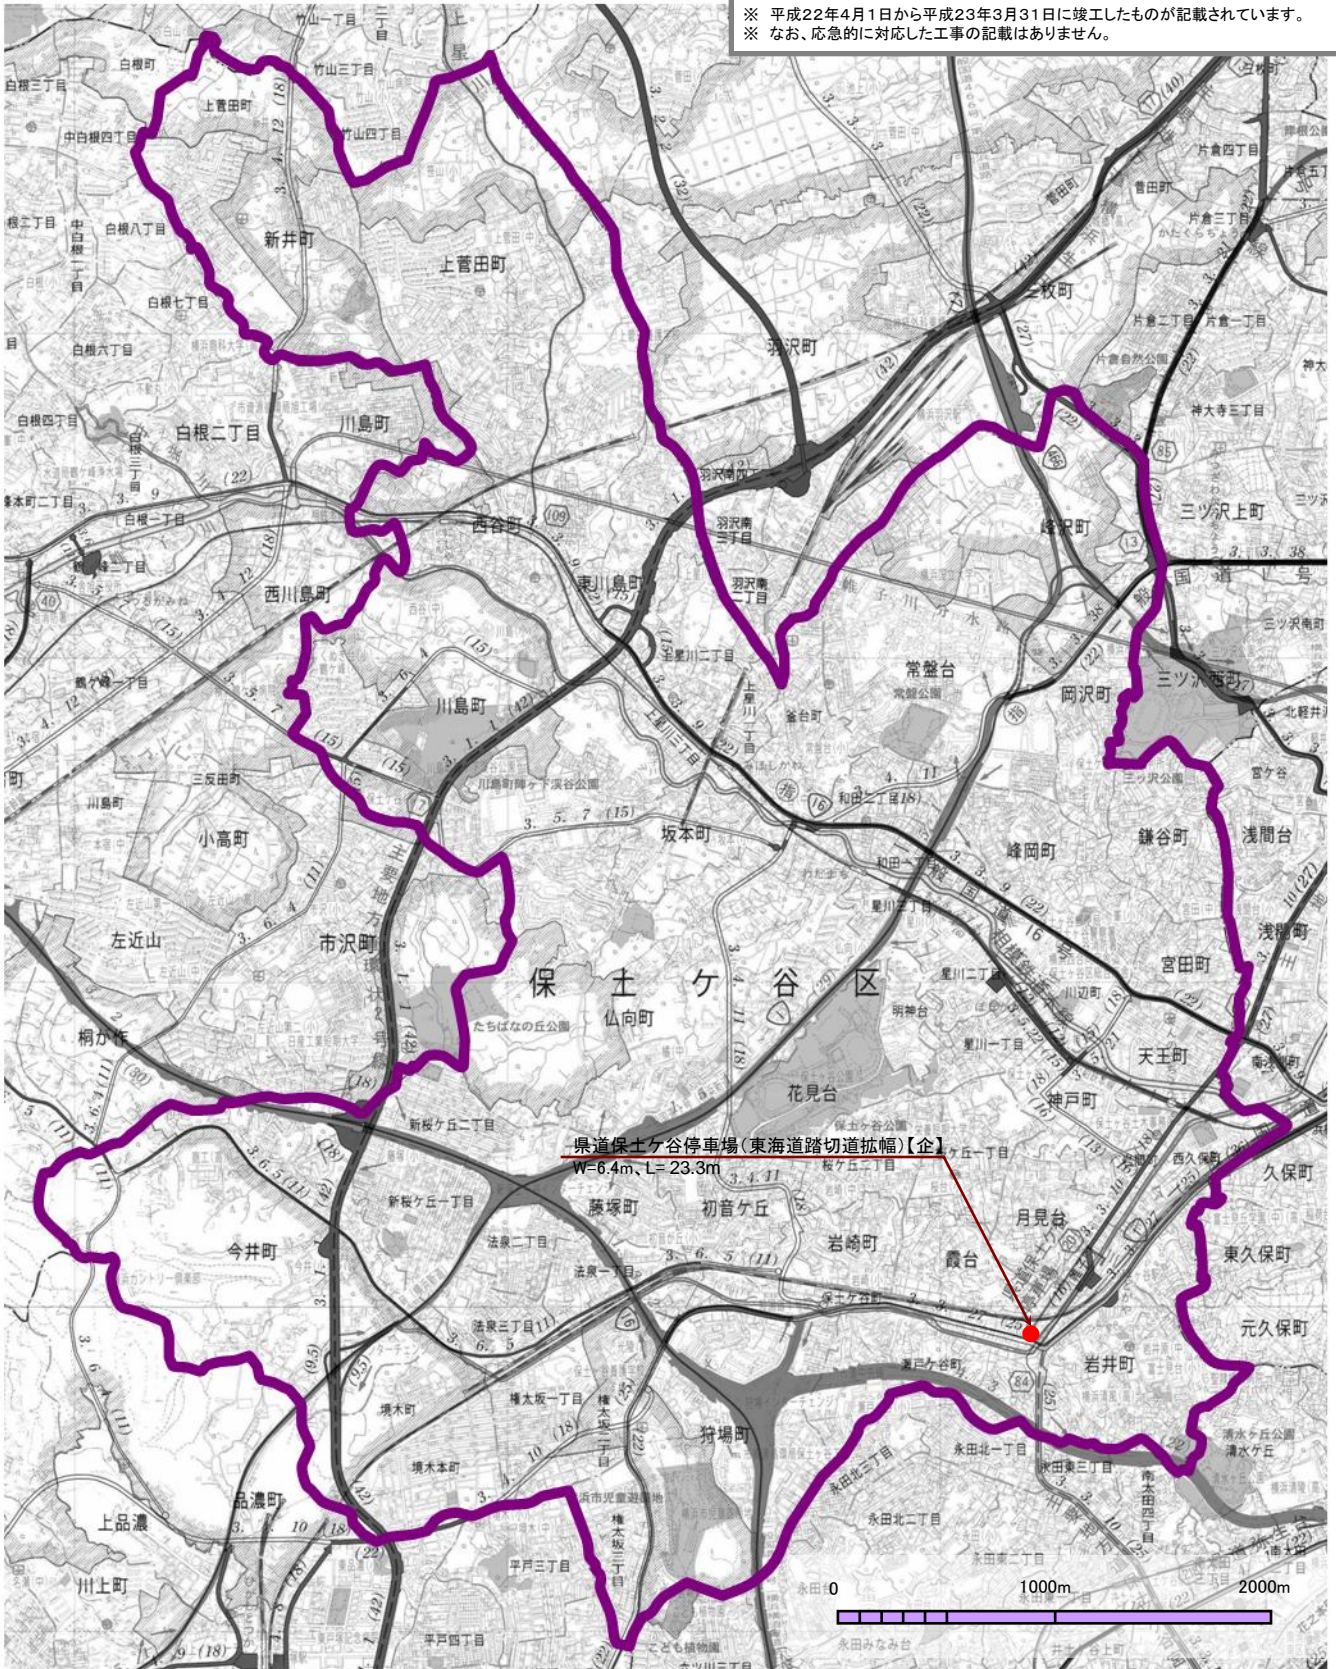

県道保土ヶ谷停車場(東海道踏切道拡幅)【企】  
W=6.4m、L=23.3m

問合せ先  
【企】 企画課鉄道交差調整担当 … Tel. 671-2792

凡例  
—●— 道路整備