
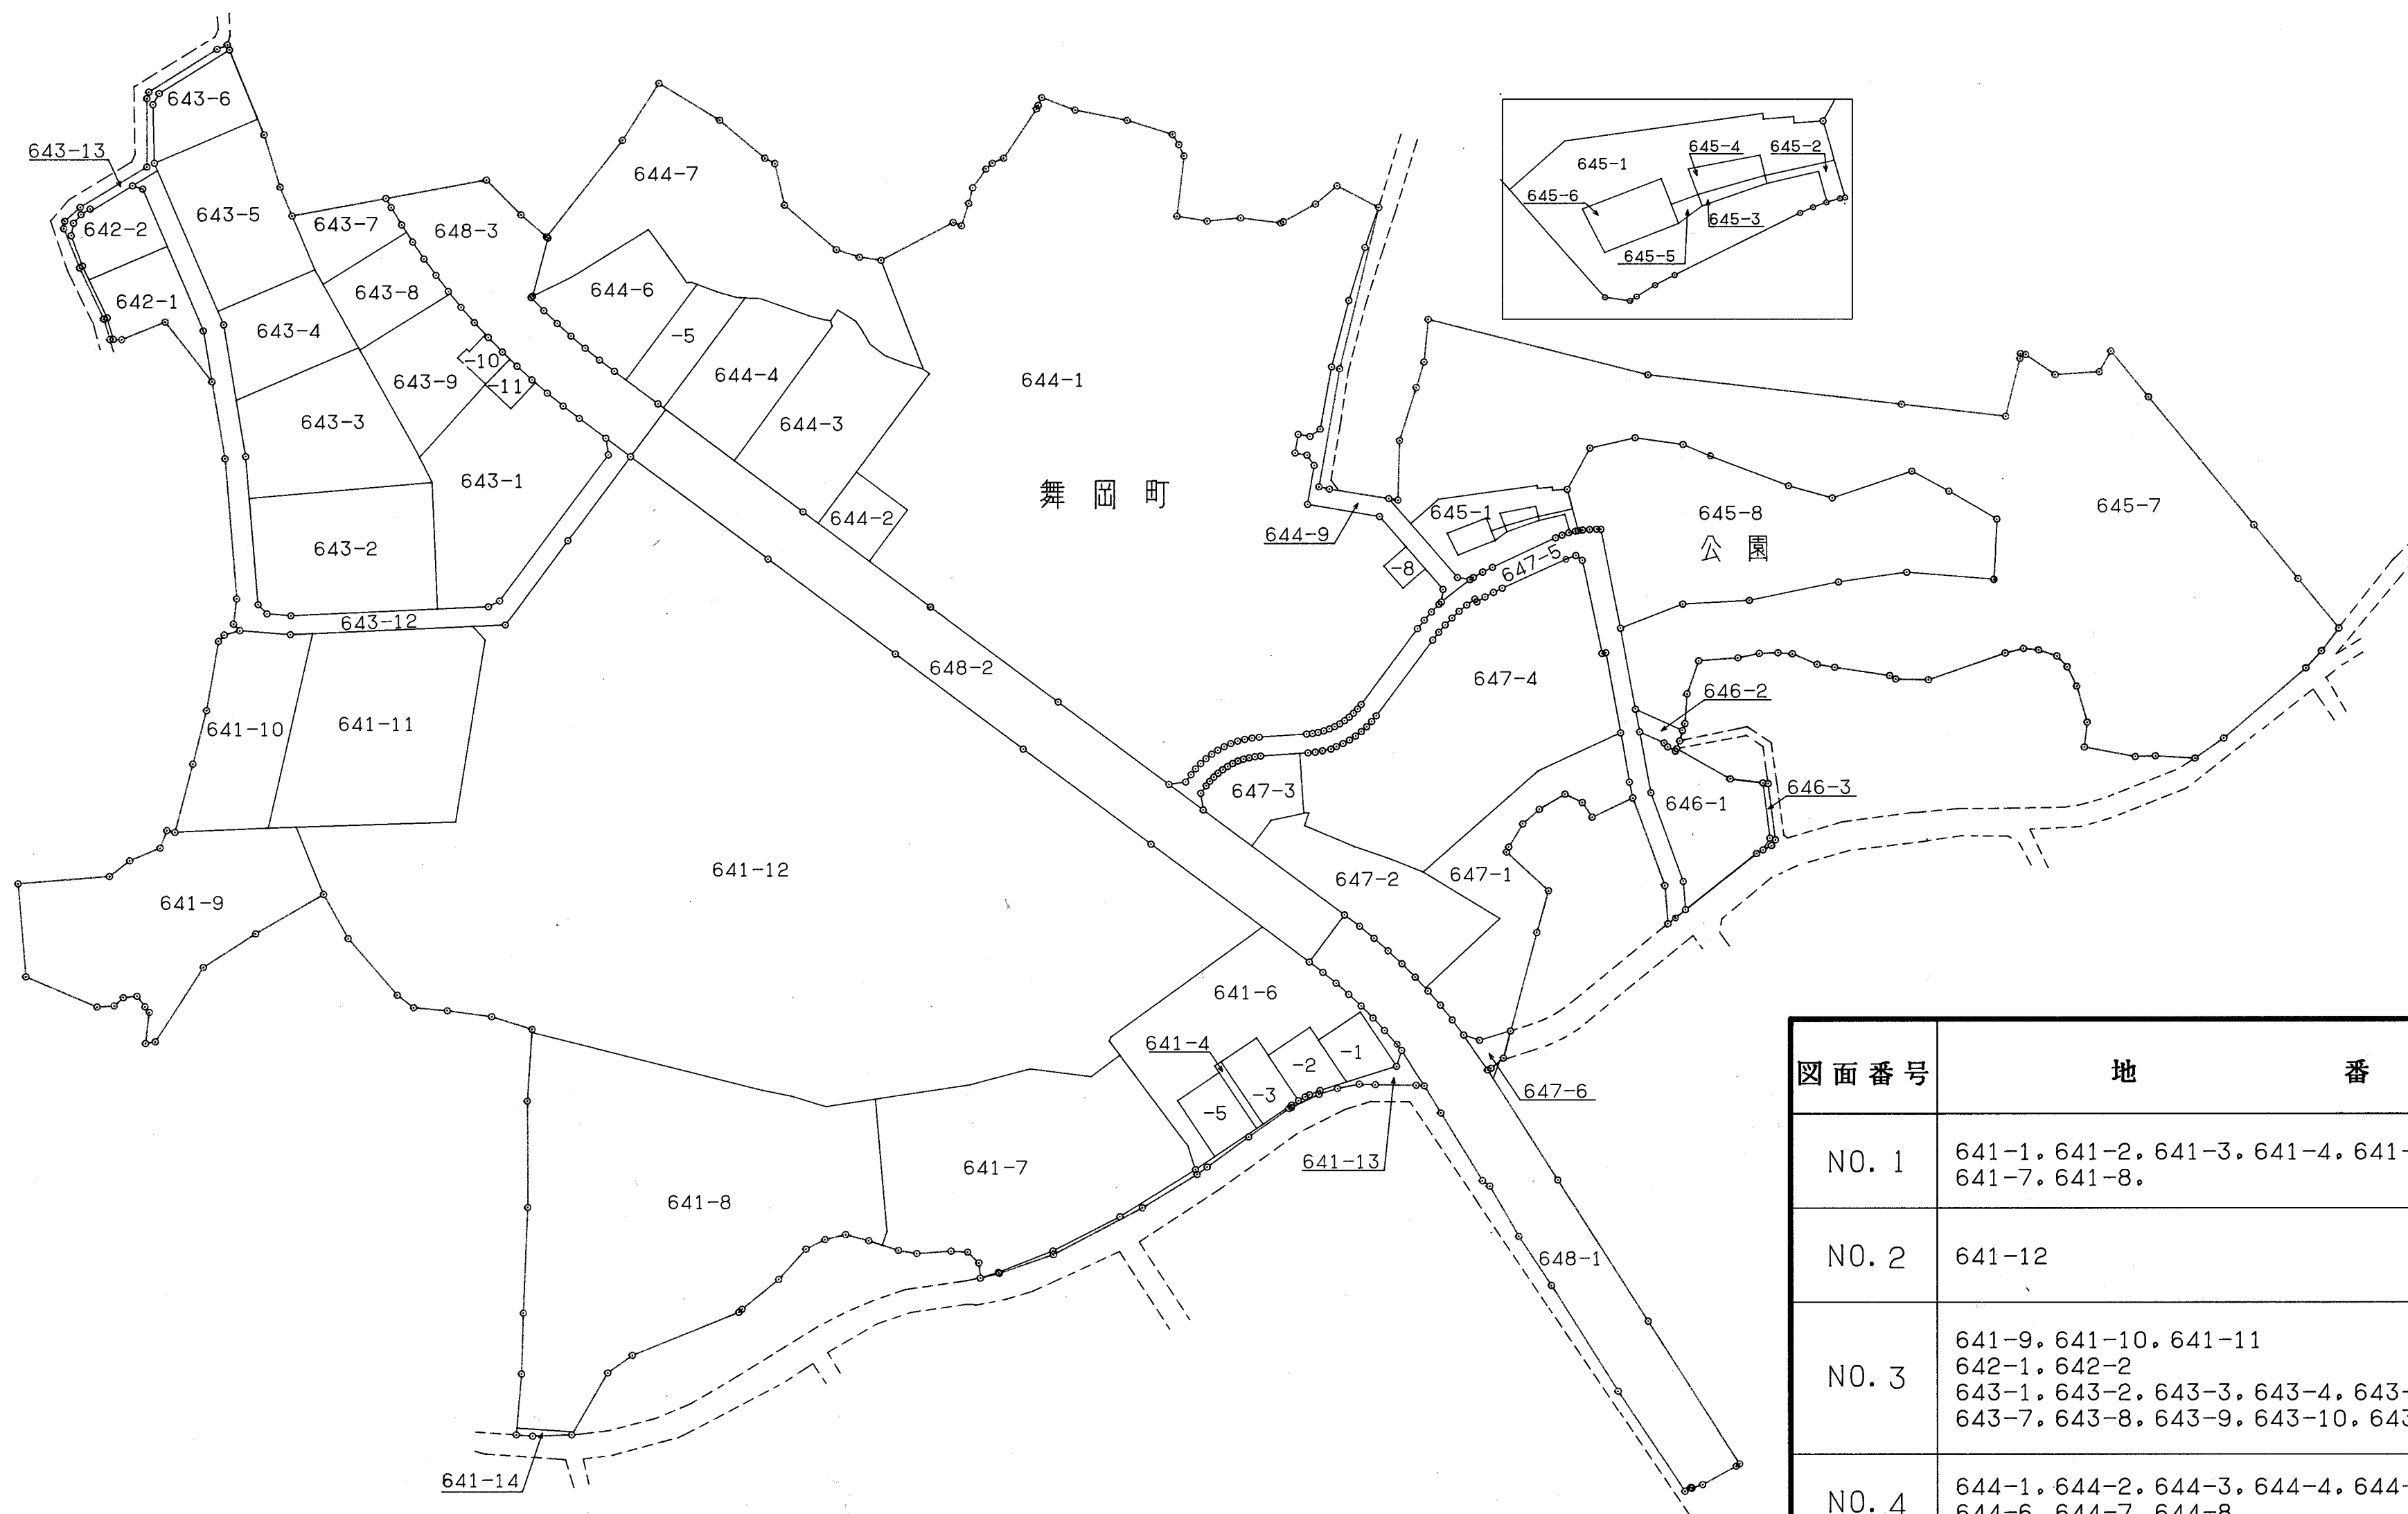


舞岡リサーチパーク画地出来形確認測量原図

平成六年三月調整

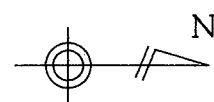

| 図面番号 | 地番 |
|-------|---|
| NO. 1 | 641-1, 641-2, 641-3, 641-4, 641-5, 641-6 641-7, 641-8. |
| NO. 2 | 641-12 |
| NO. 3 | 641-9, 641-10, 641-11 642-1, 642-2 643-1, 643-2, 643-3, 643-4, 643-5, 643-6 643-7, 643-8, 643-9, 643-10, 643-11 |
| NO. 4 | 644-1, 644-2, 644-3, 644-4, 644-5, 644-6, 644-7, 644-8. |
| NO. 5 | 645-1, 645-2, 645-3, 645-4, 645-5, 645-6 645-7, 645-8 646-1 |
| NO. 6 | 647-1, 647-2, 647-3, 647-4 |

株式会社 多摩開発コンサルタント


舞岡リサーチパーク土地画整理事業

縮尺 千二百五十分之一

舞岡リサーチパーク画地出来形確認測量原図

平成六年三月調整



株式会社 多摩開発コンサルタント

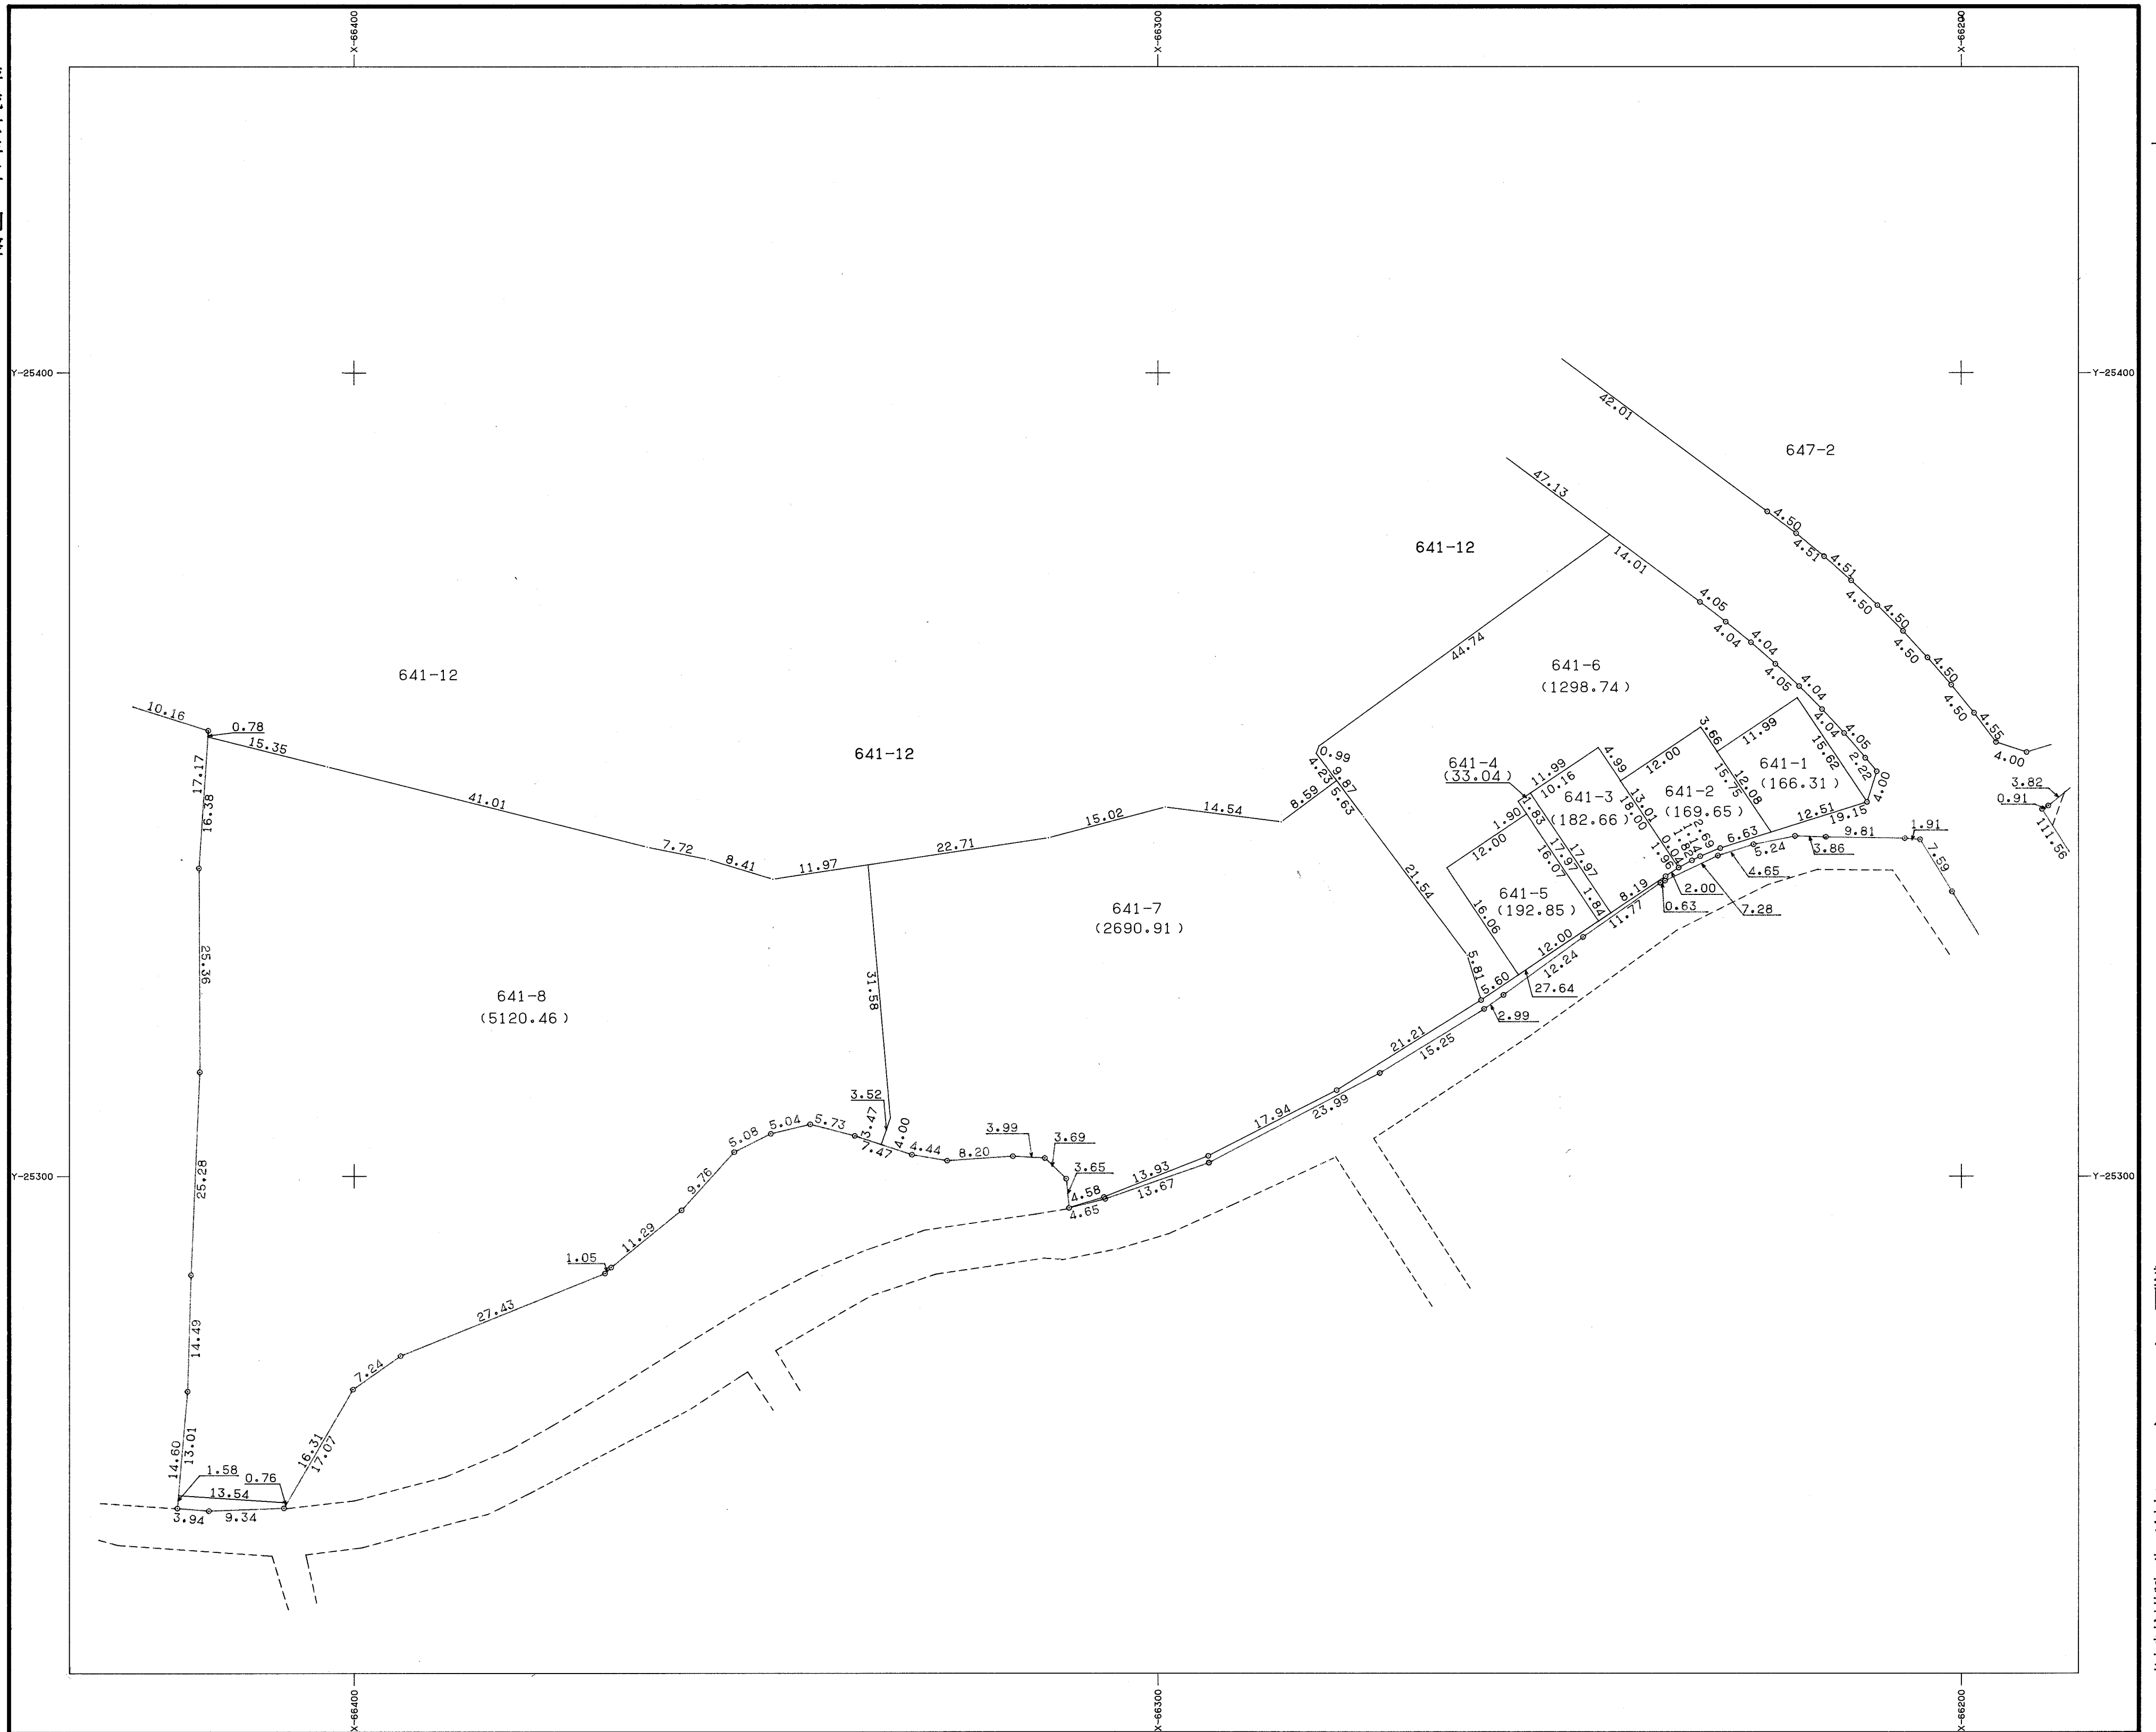

舞岡リサーチパーク土地区画整理事業

舞岡リサーチパーク画地出来形確認測量原図

平成六年三月調整

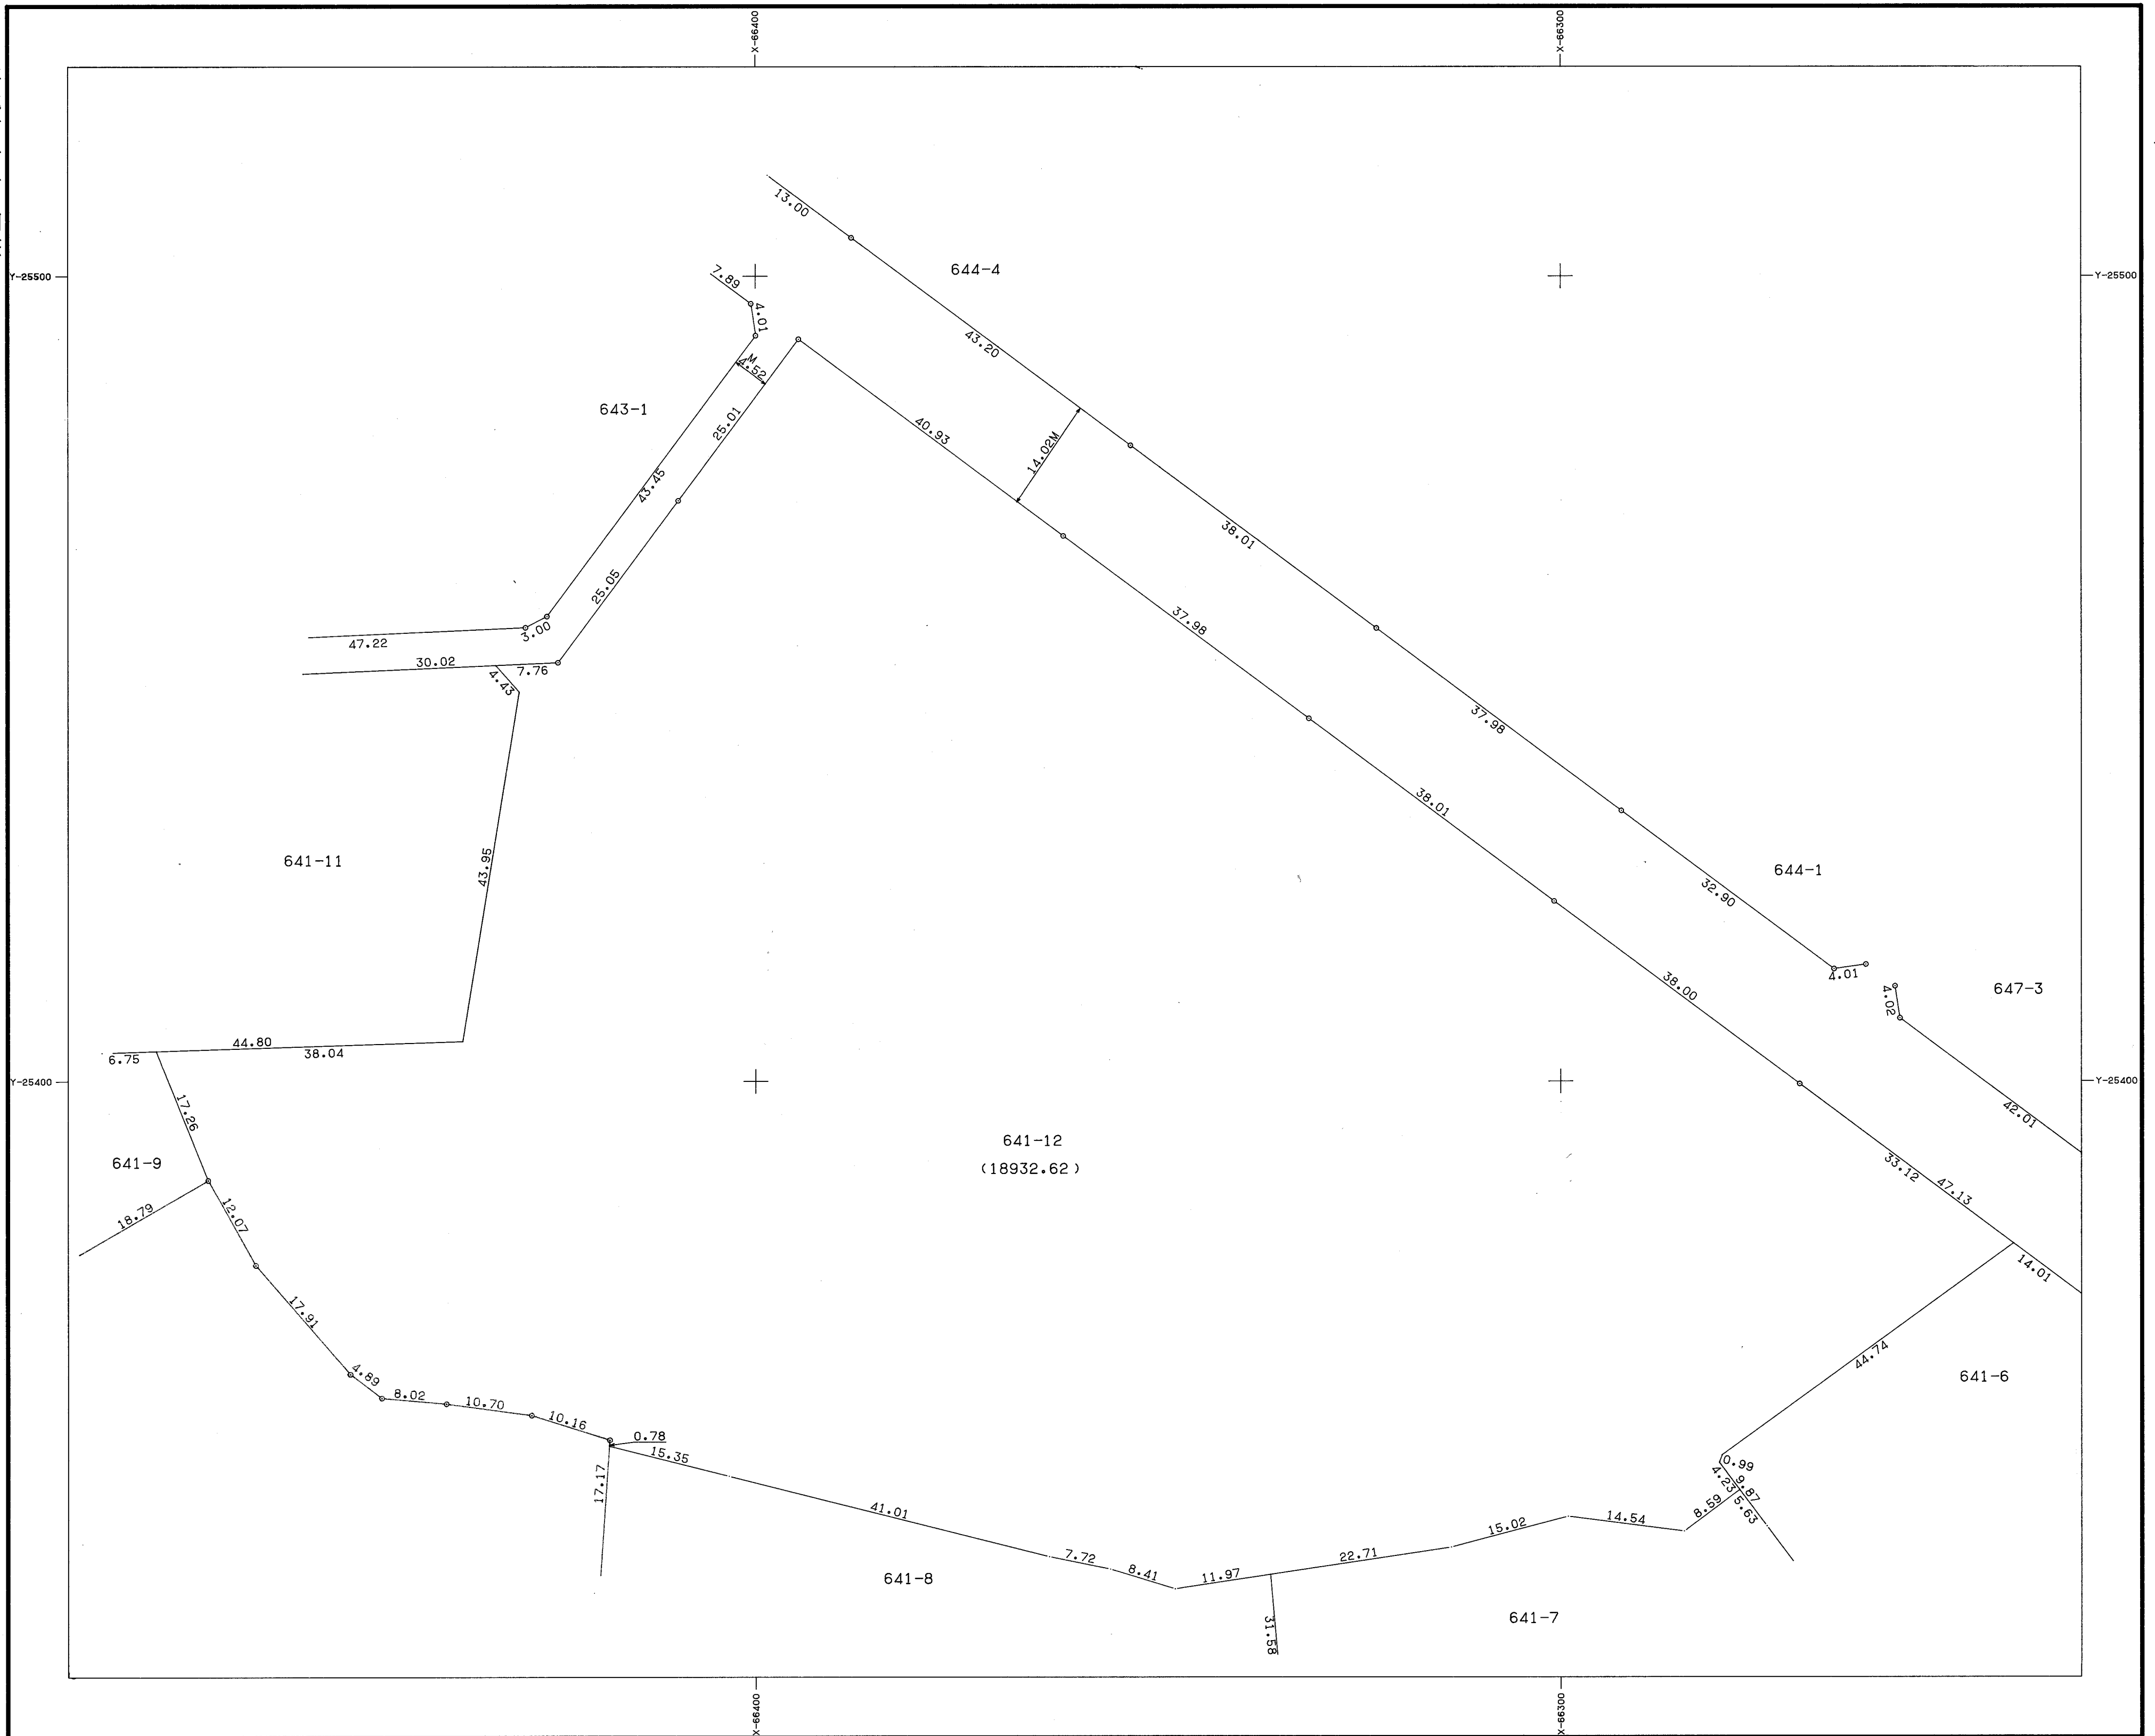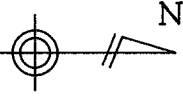


縮尺 五百分之一

株式会社 多摩開発コンサルタント

舞岡リサーチパーク土地画整理事業



舞岡リサーチパーク画地出来形確認測量原図

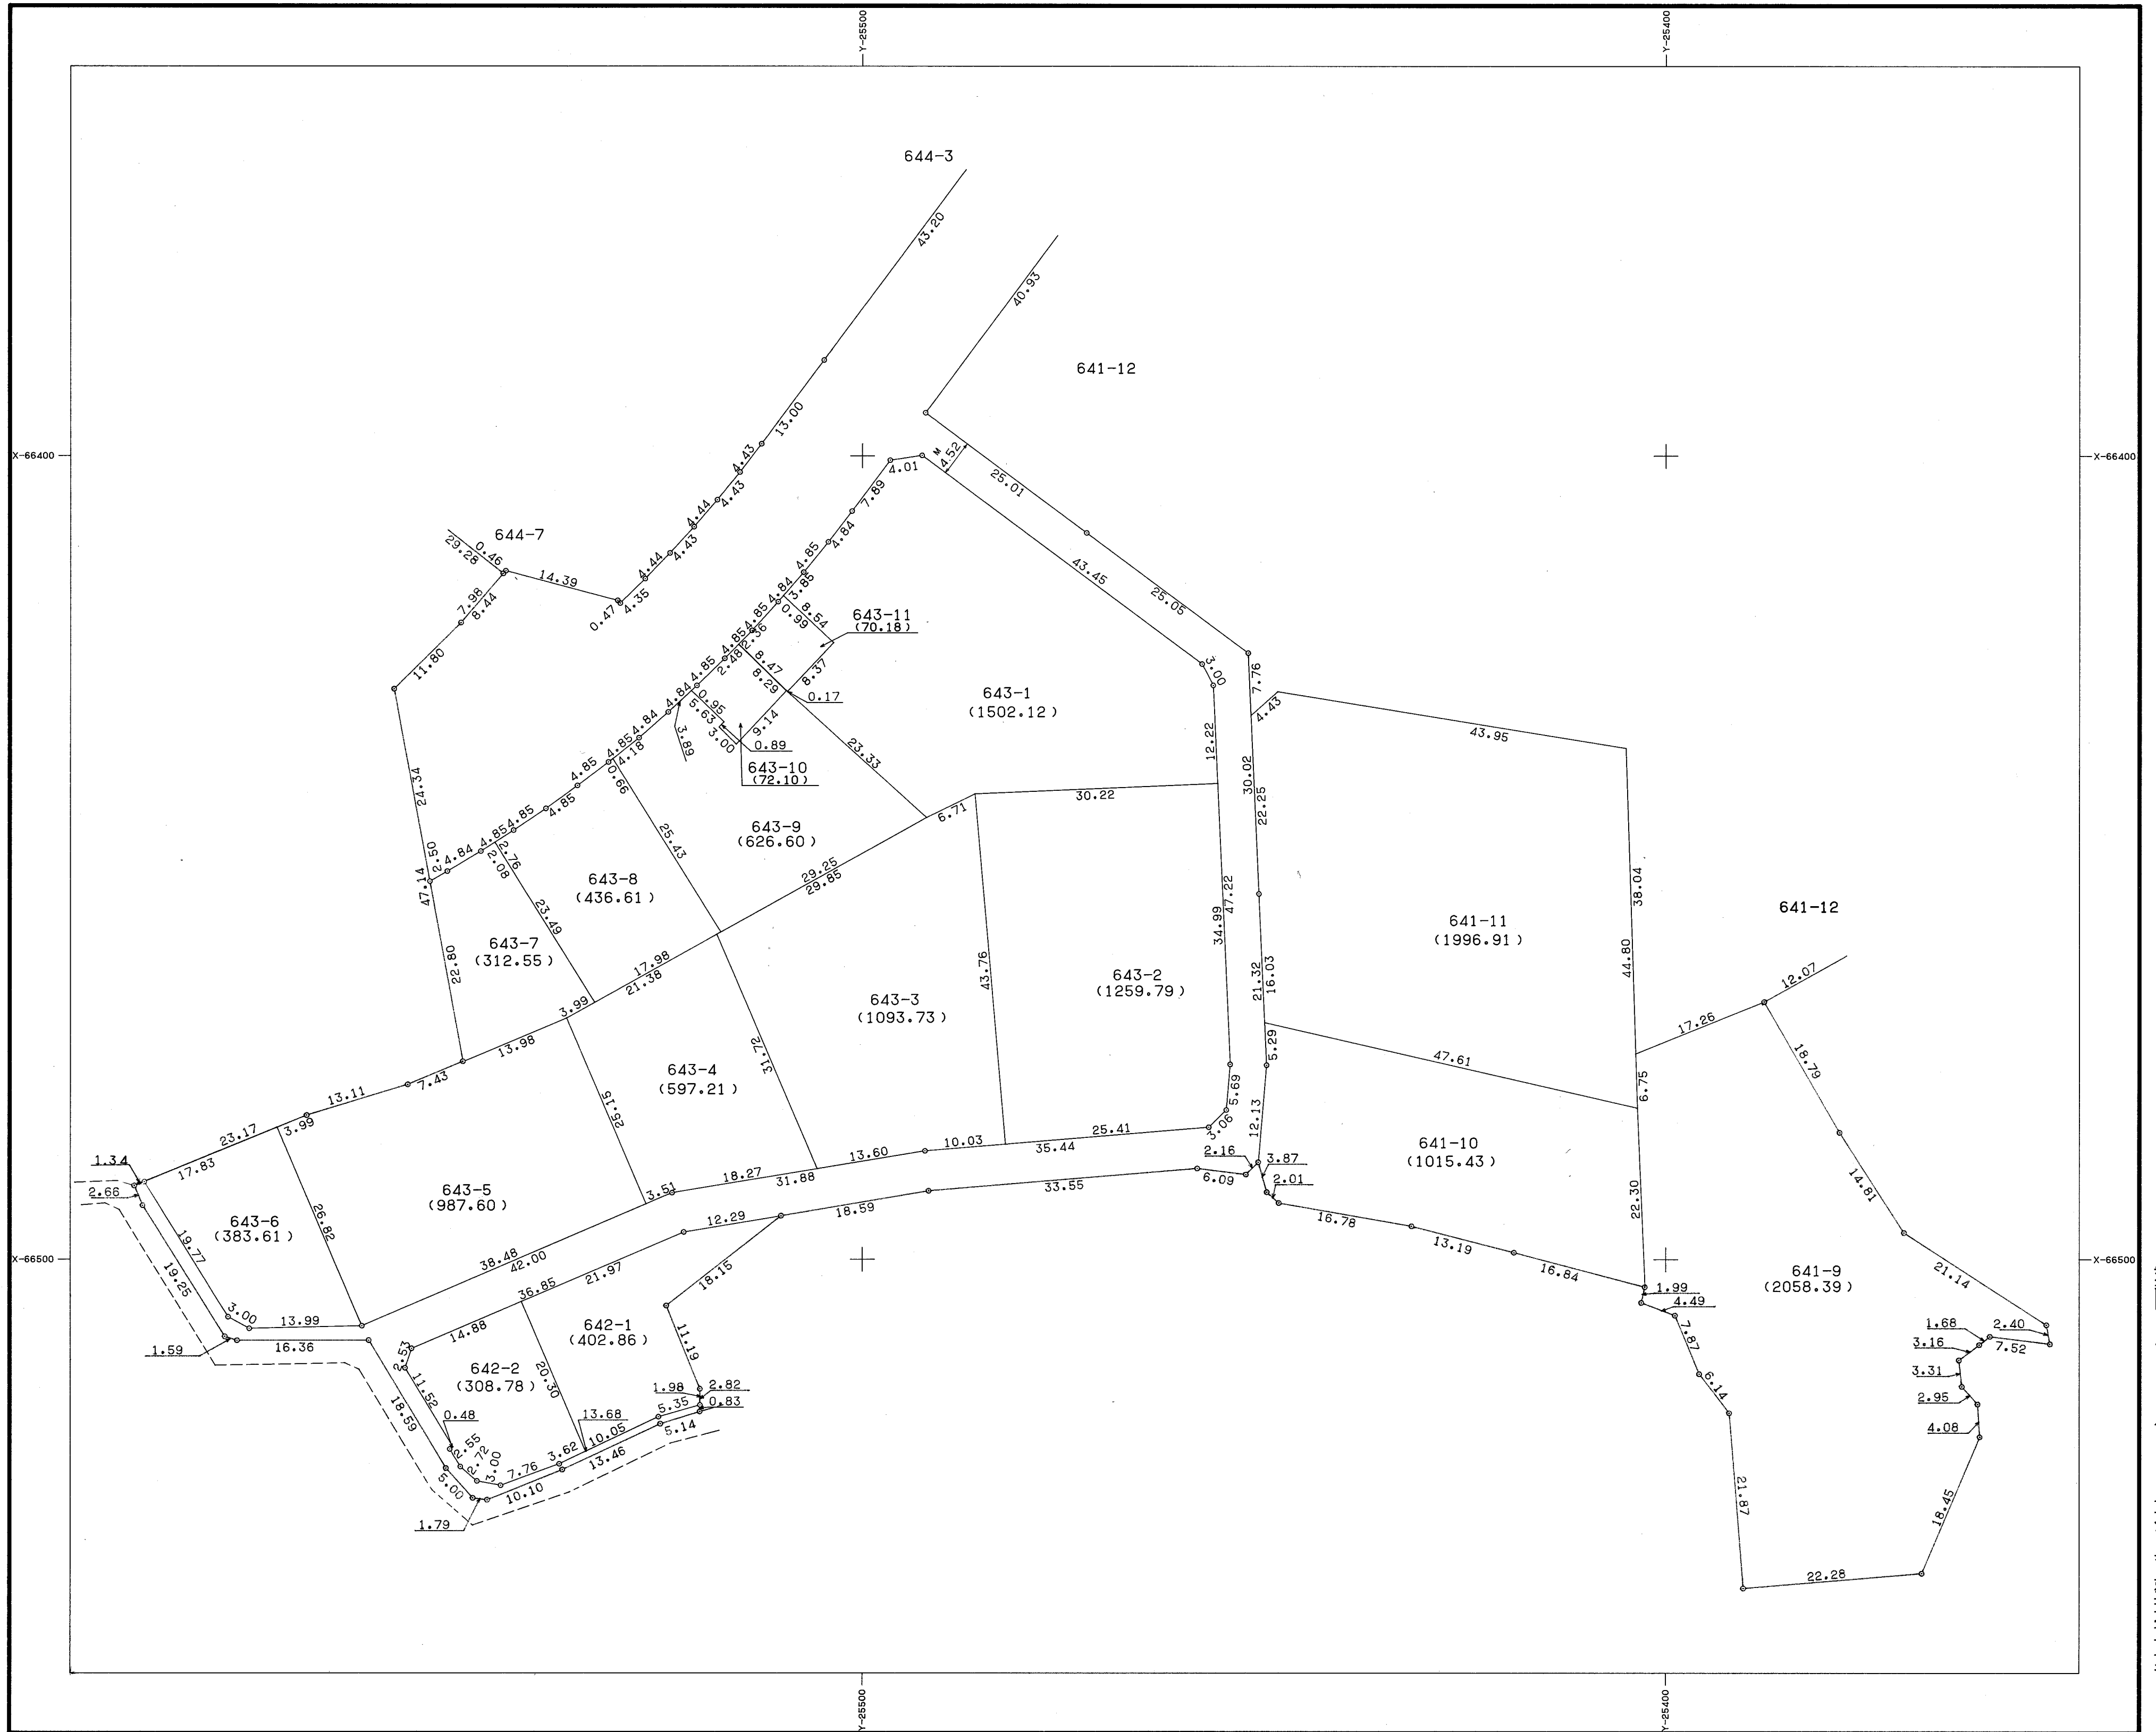

縮尺 五百分之一

舞岡リサーチパーク画地出来形確認測量原図

平成六年三月調整

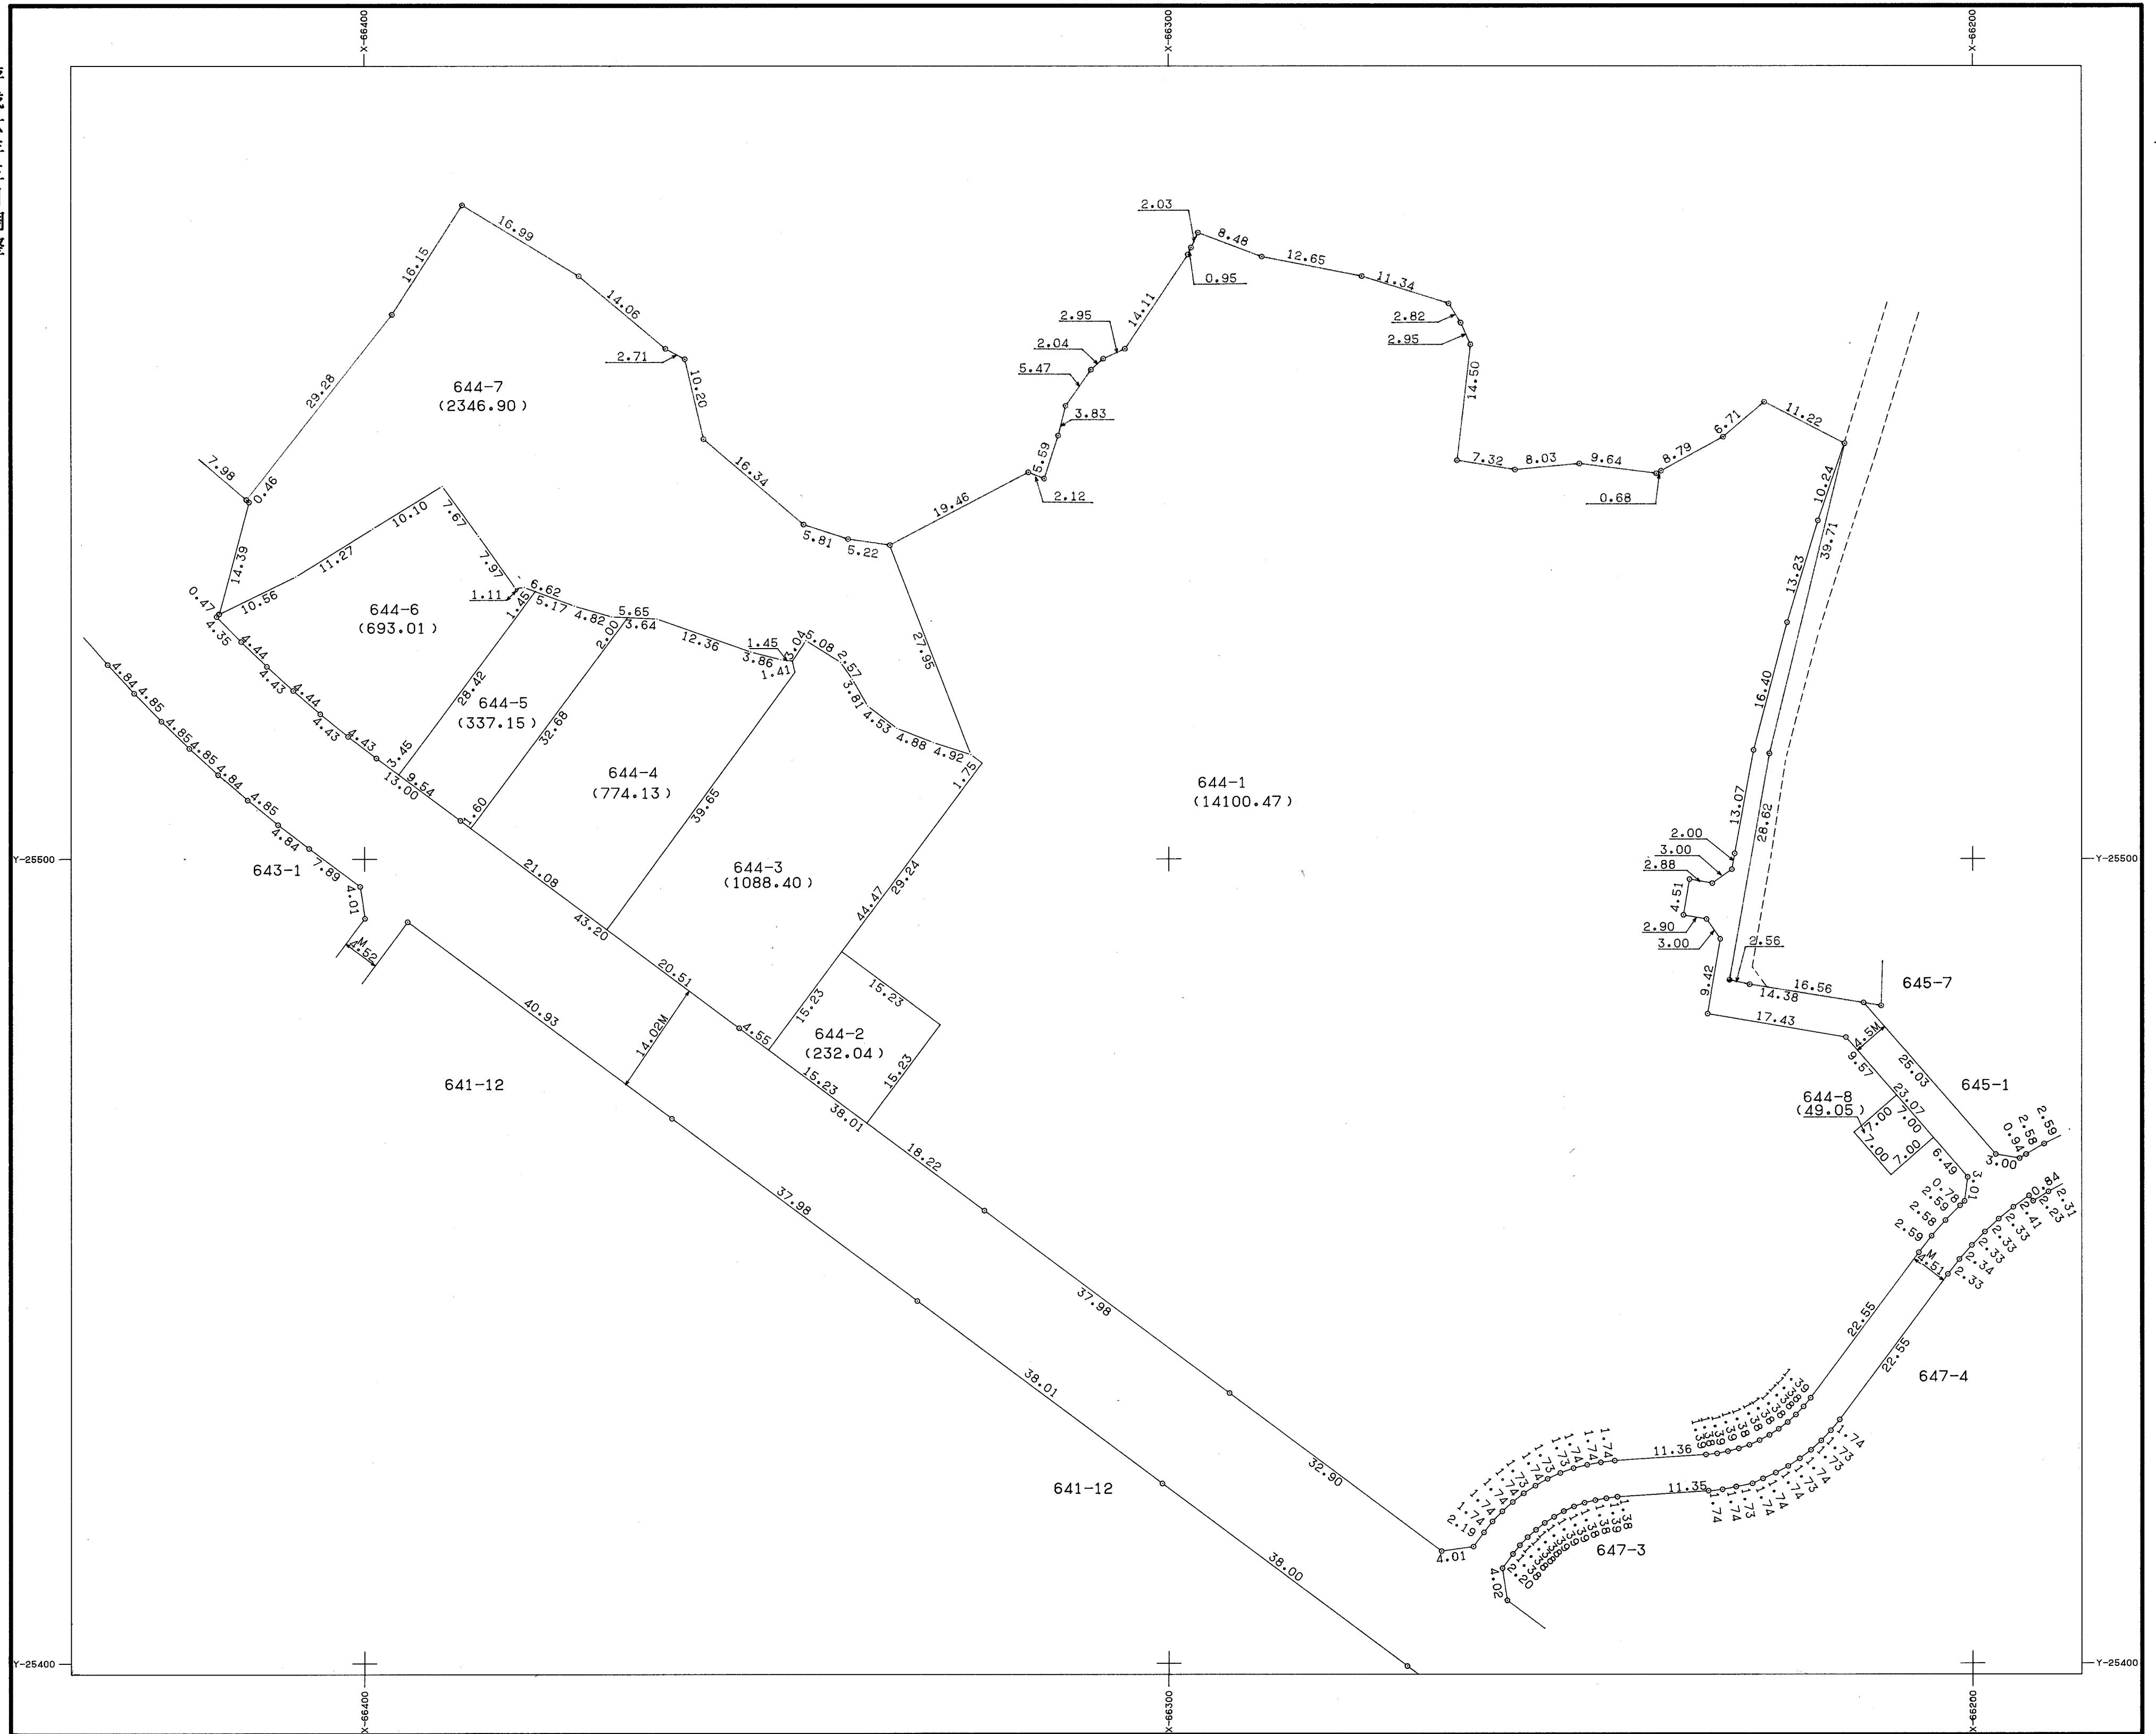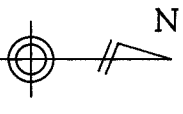

株式会社 多摩開発コンサルタント



舞岡リサーチパーク土地区画整理事業

縮尺 五百分之一

舞岡リサーチパーク画地出来形確認測量原図

平成六年三月調整

株式会社 多摩開発コンサルタント

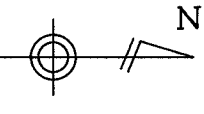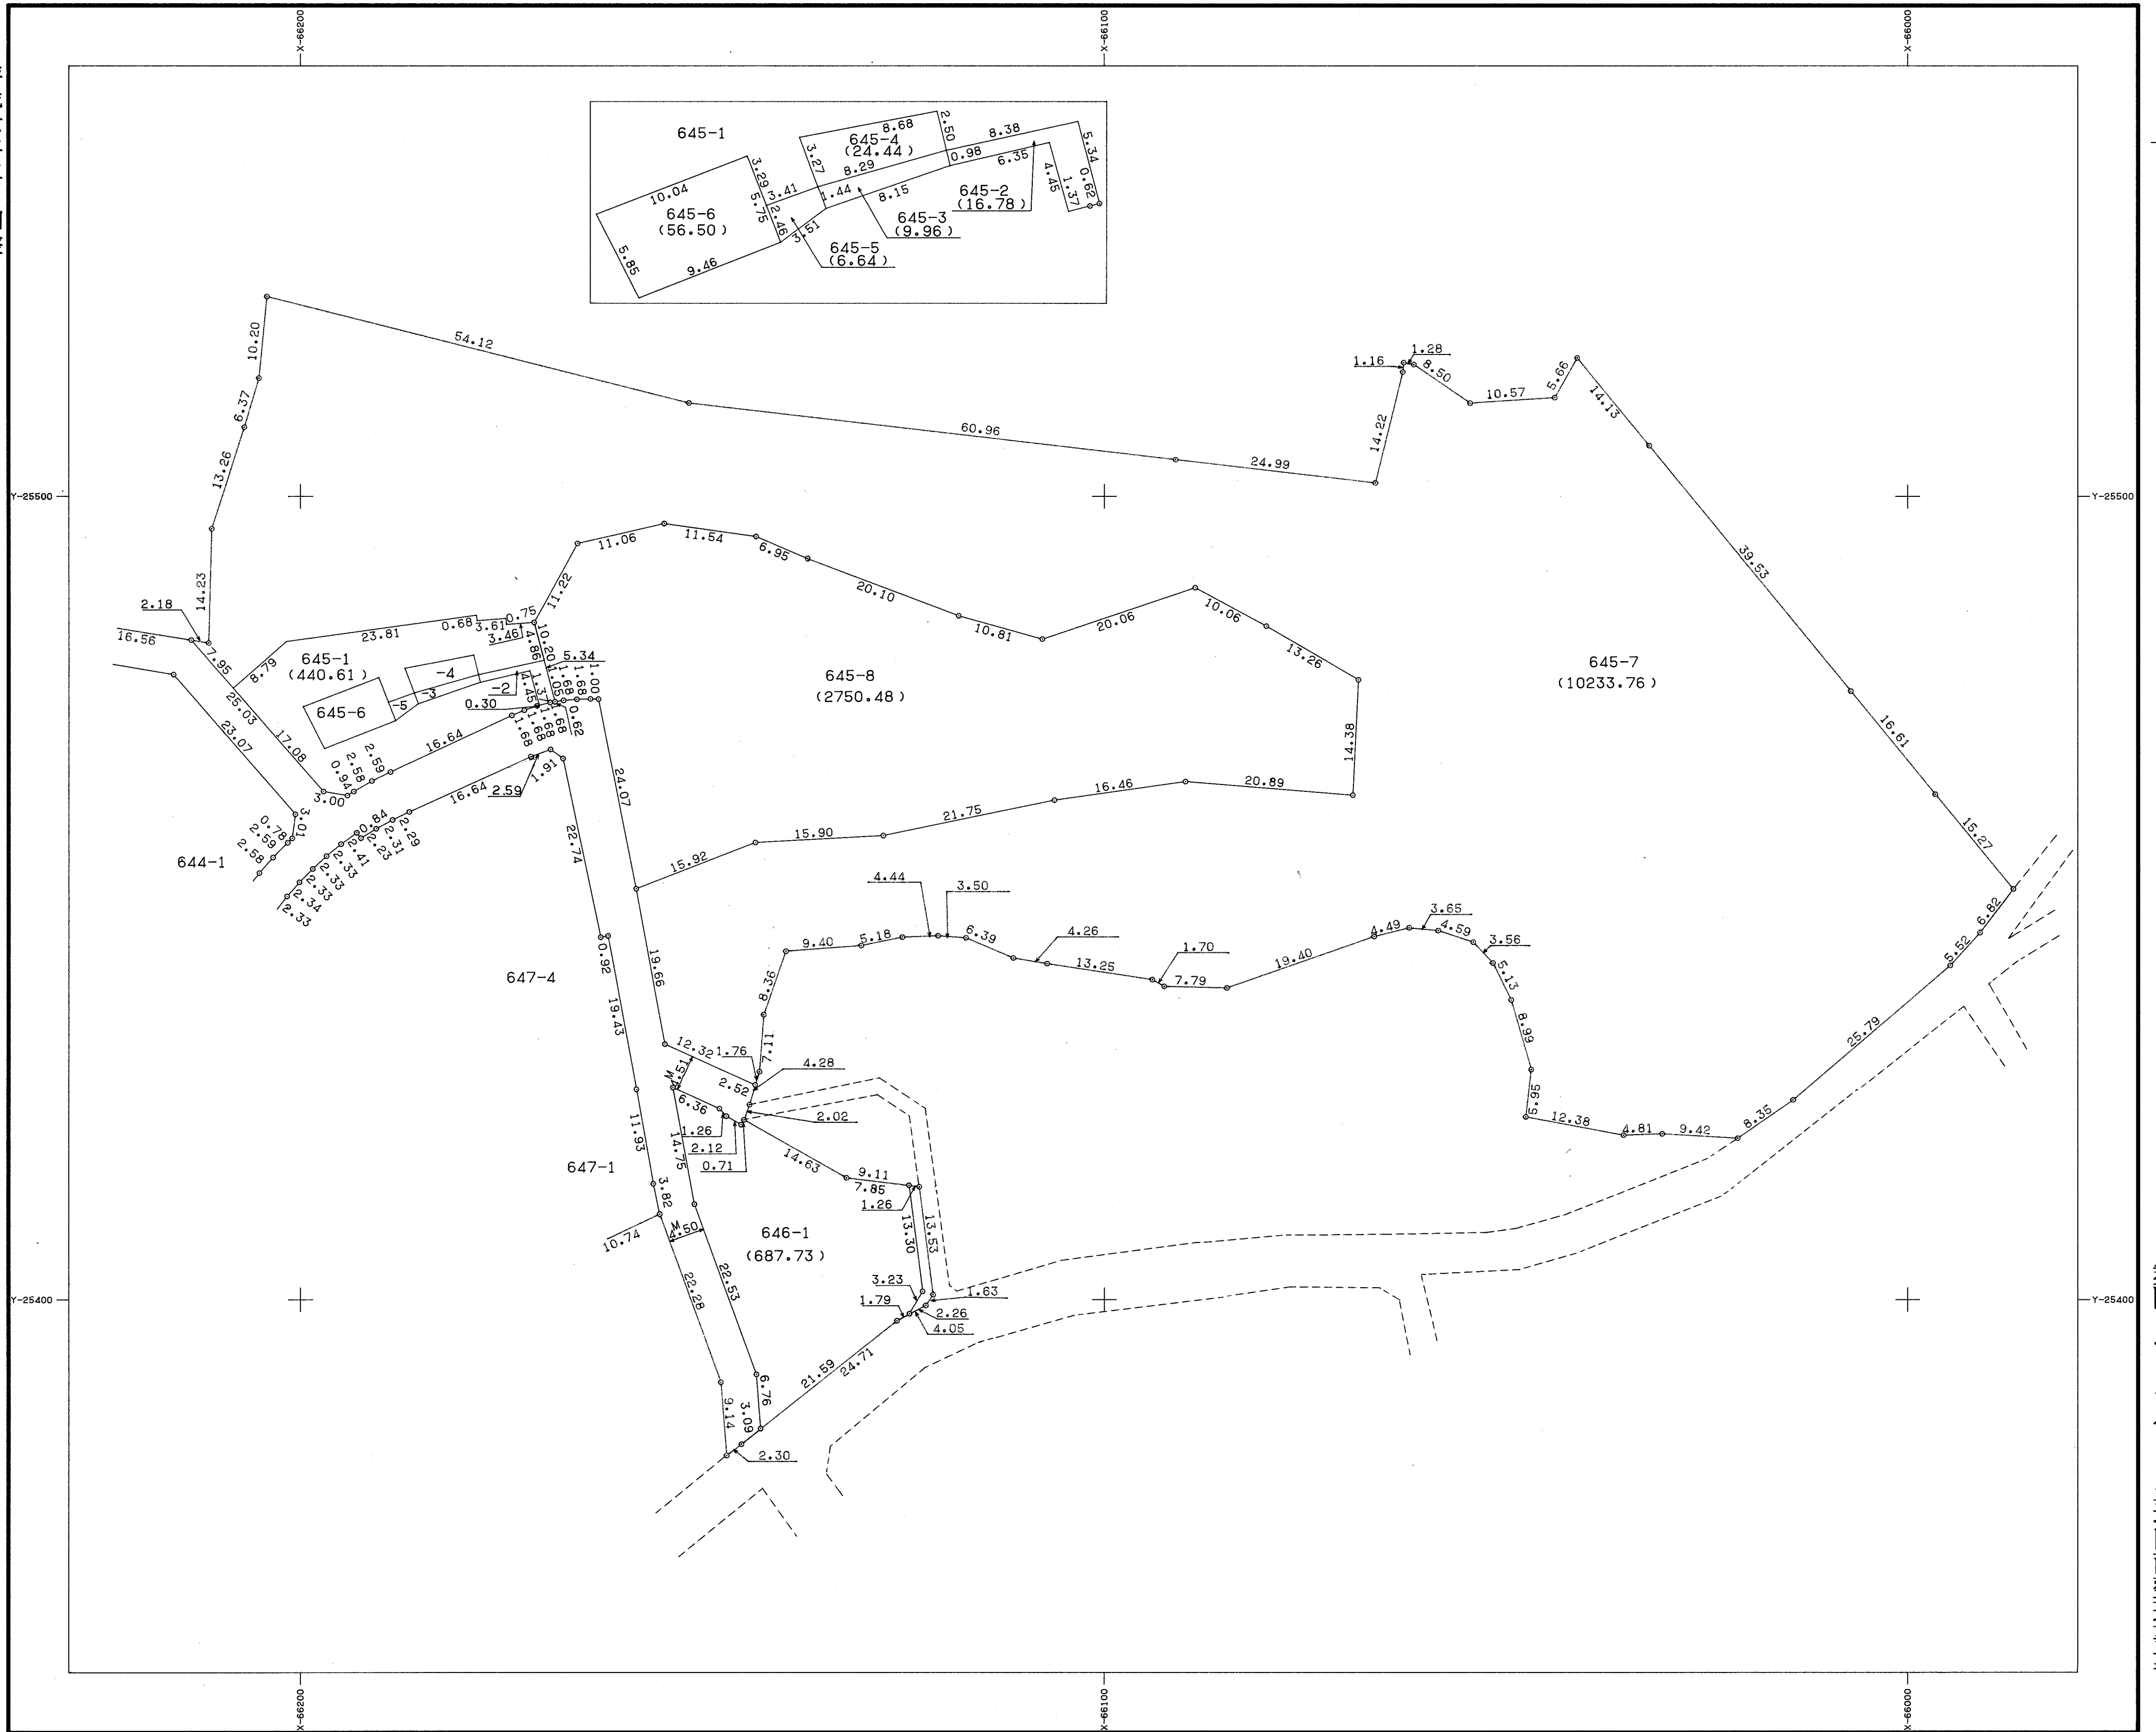


舞岡リサーチパーク土地区画整理事業

縮尺 五百分之一

舞岡リサーチパーク画地出来形確認測量原図

平成六年三月調整

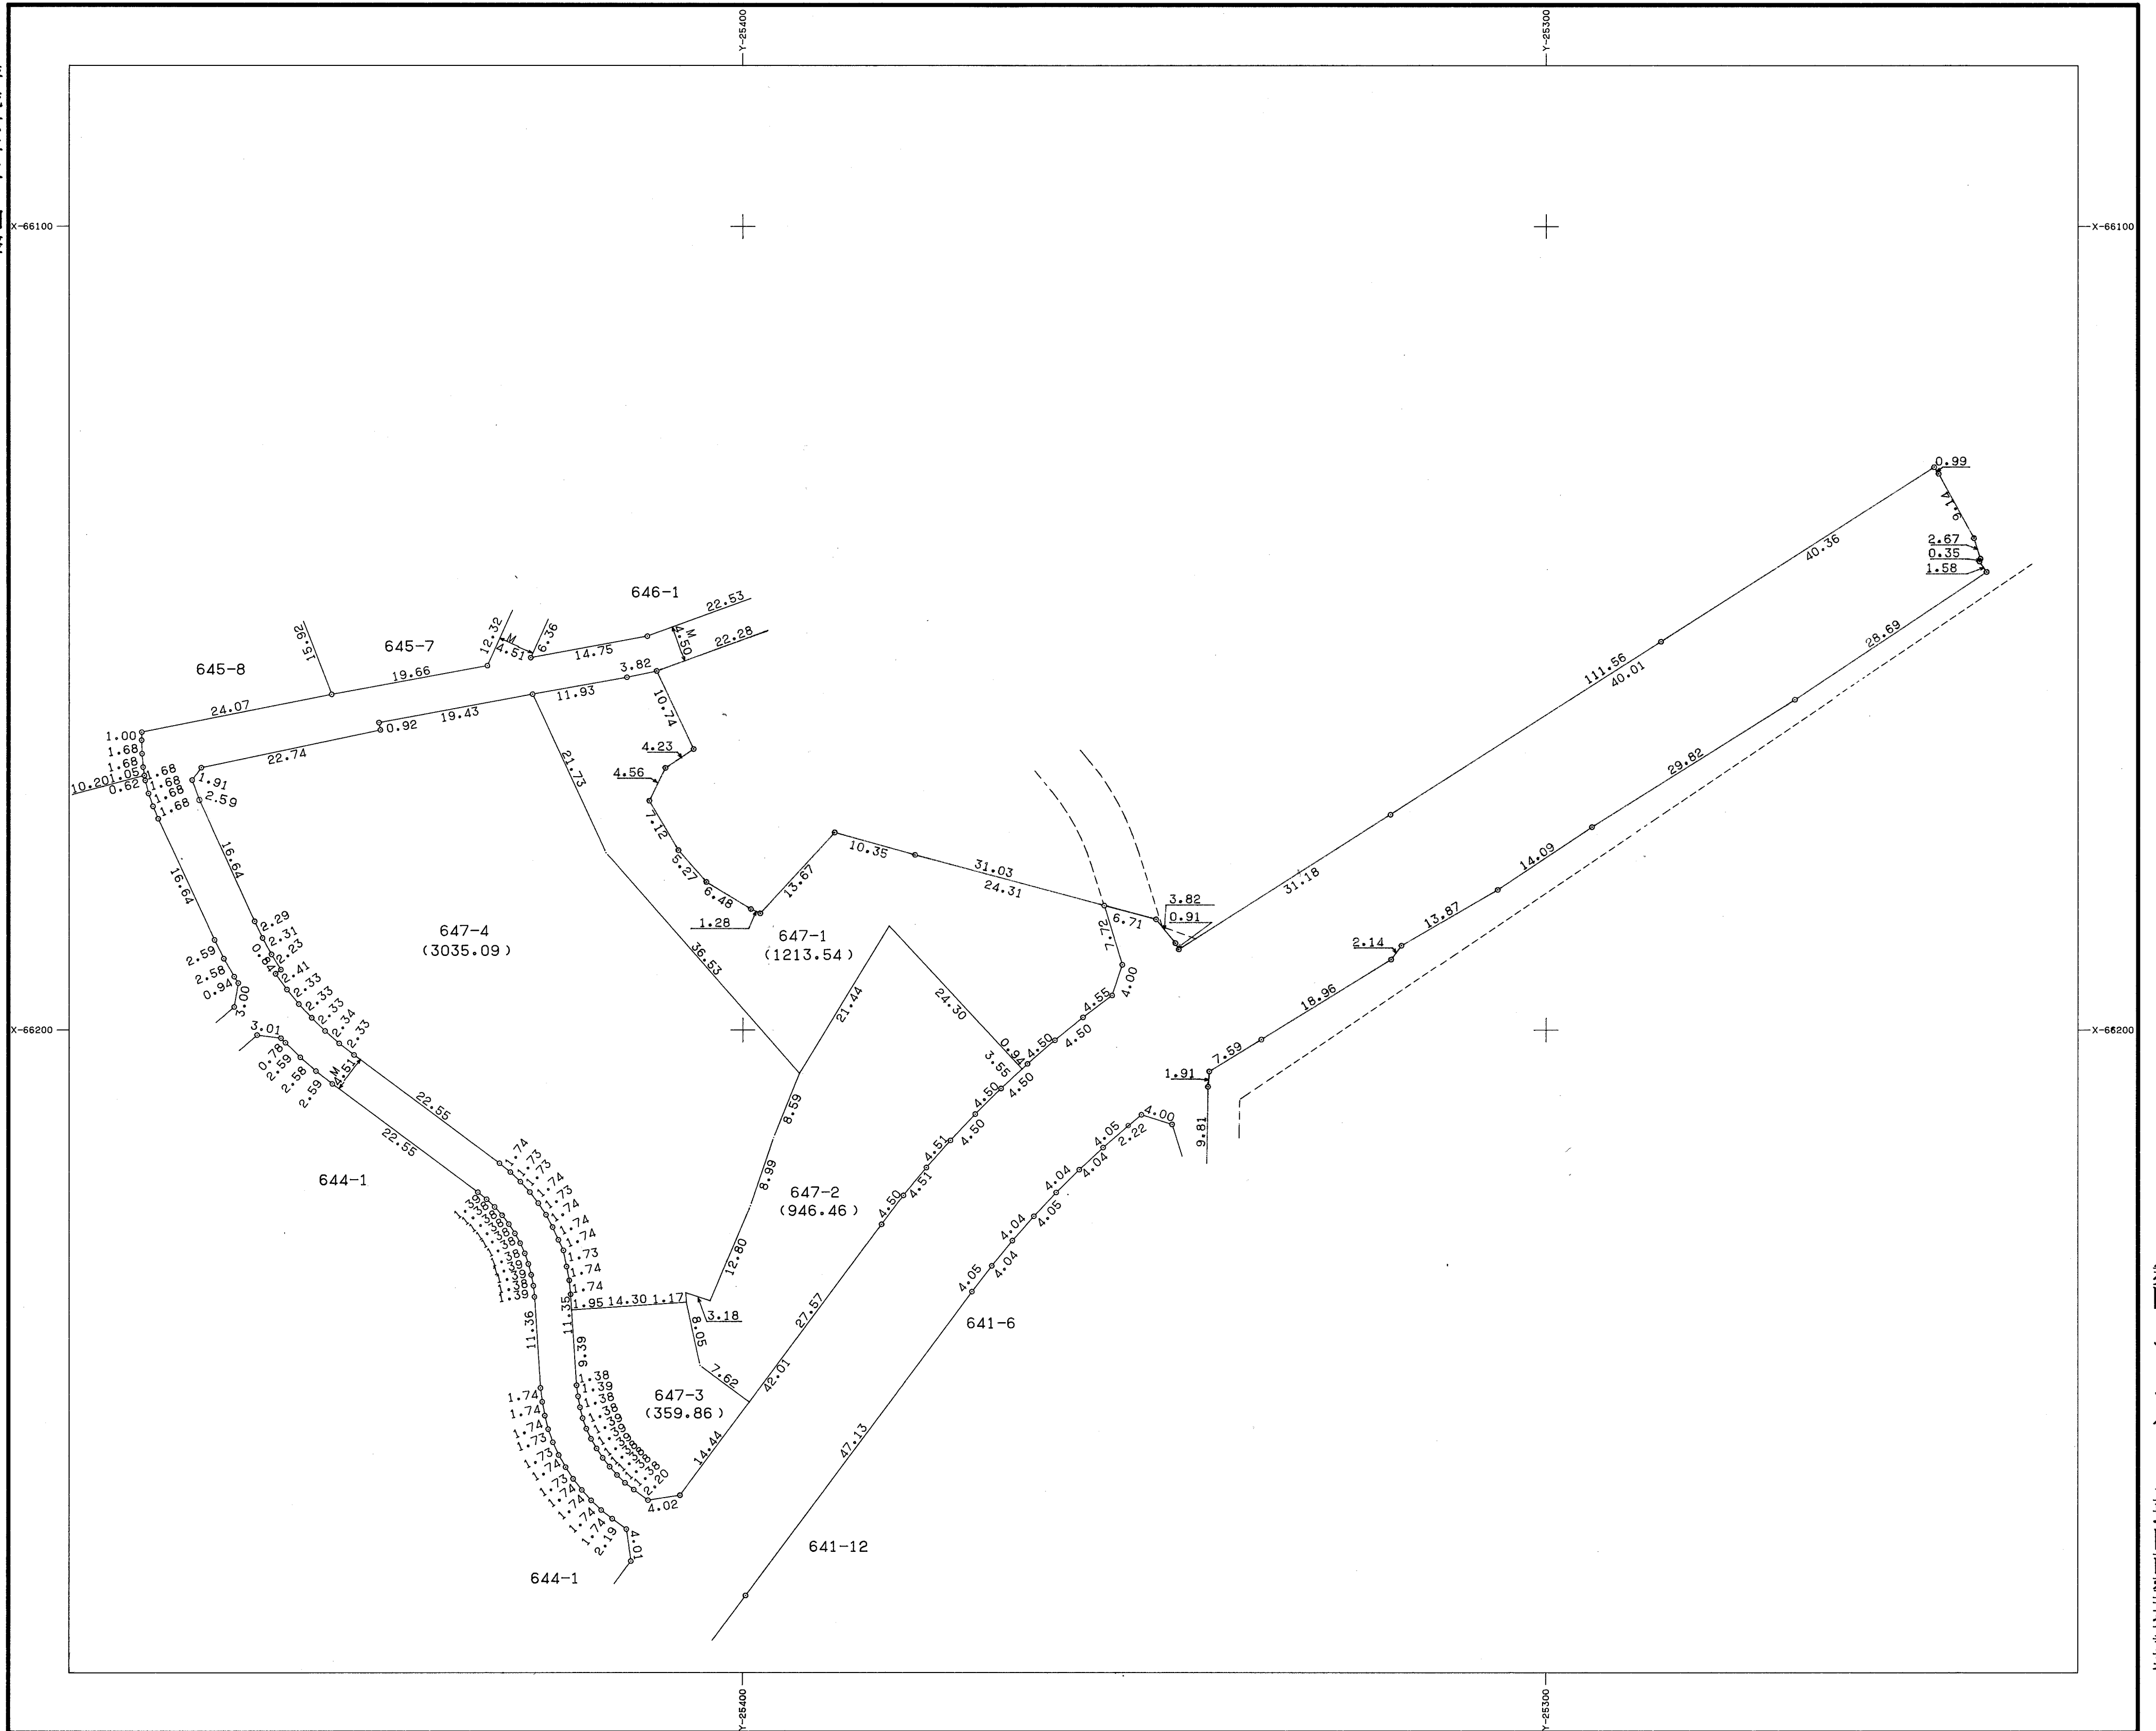

株式会社 多摩開発コンサルタント

舞岡リサーチパーク土地区画整理事業

縮尺 五百分之一