平成22年度 横浜市金沢土木事務所発注工事
金沢区 道路整備 竣工箇所図

※ 平成22年4月1日から平成23年3月31日に竣工したものが記載されています。指摘事項
※ なお、応急的に対応した工事の記載はありません。

0　1000m　2000m

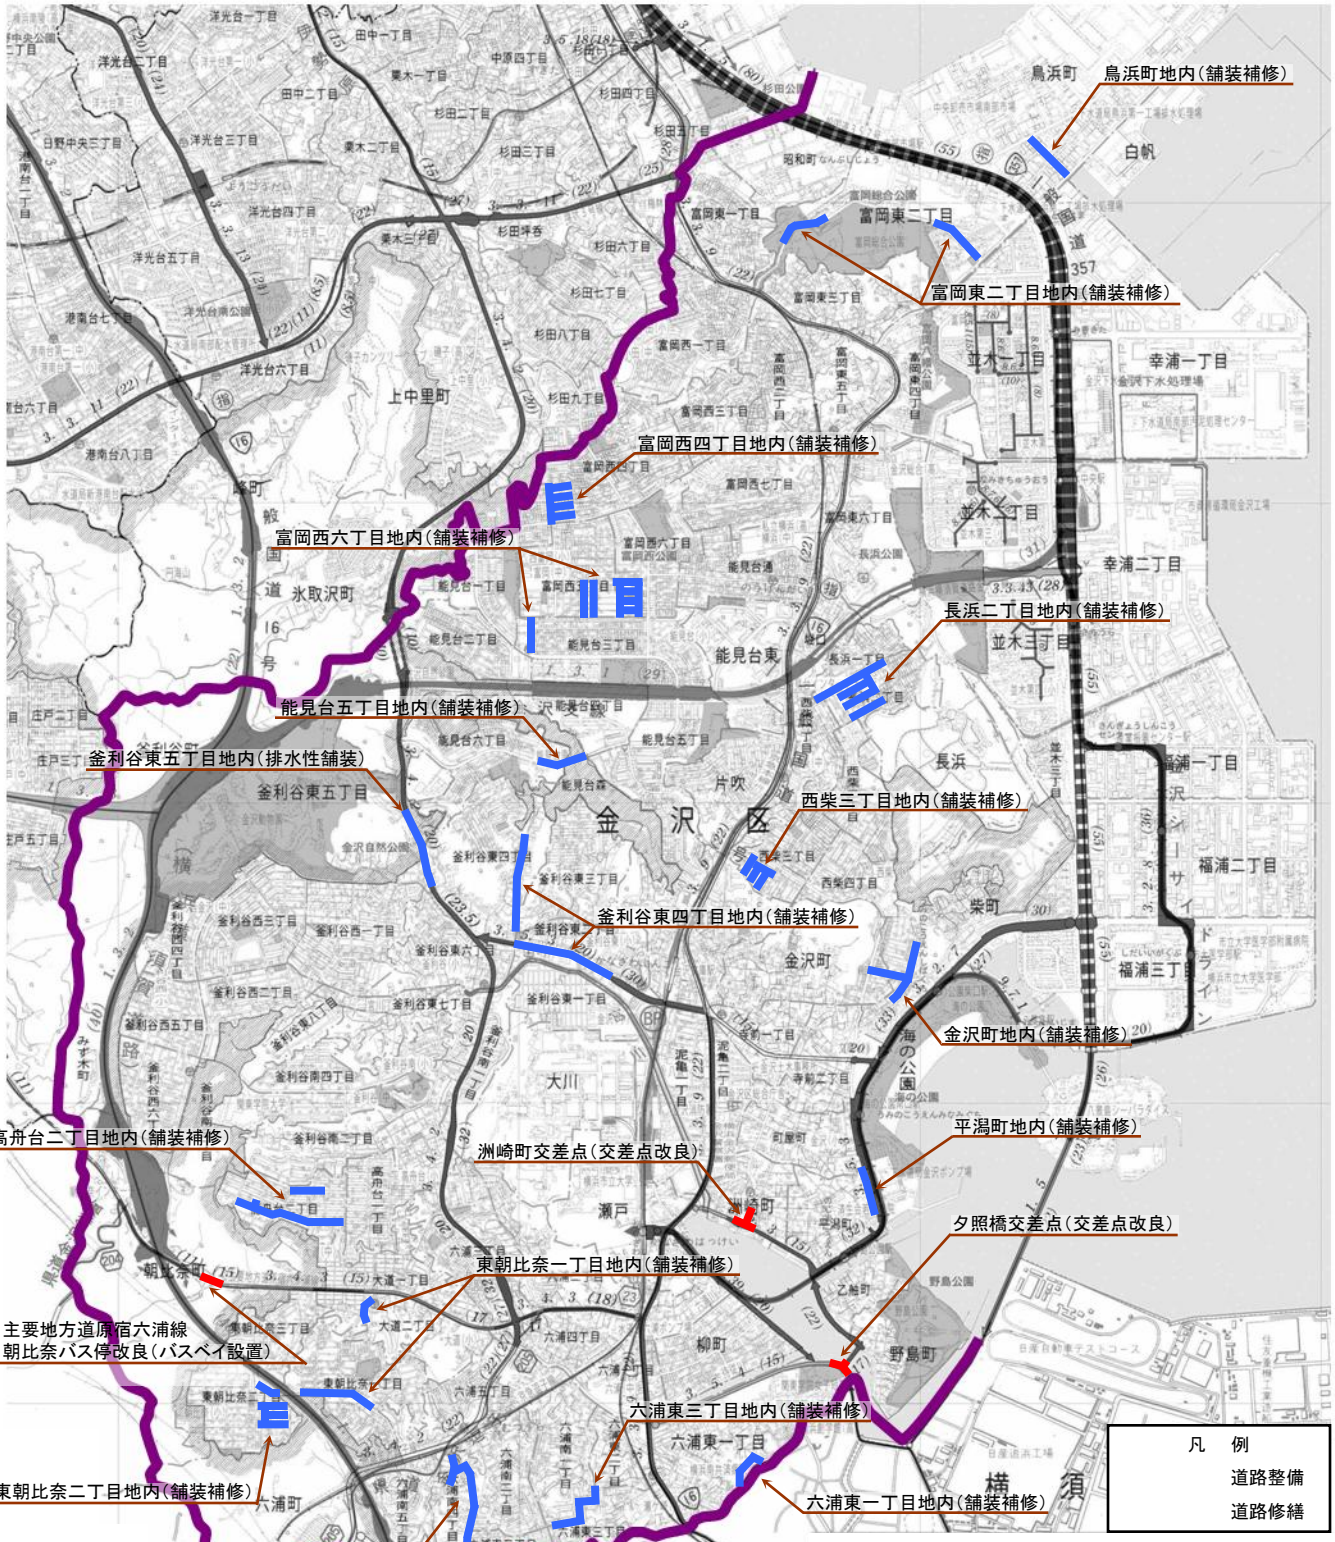

問合せ先

金沢土木事務所 ・・・・・・ TEL 781－2514