

この頁は当地区の索引図（頁照合用）として本市職員が作成したものです。




□赤字は、頁（ページ）番号になります。

大倉山土地區畫整理組合






整理確定圖

其2

縮尺 六百分之一

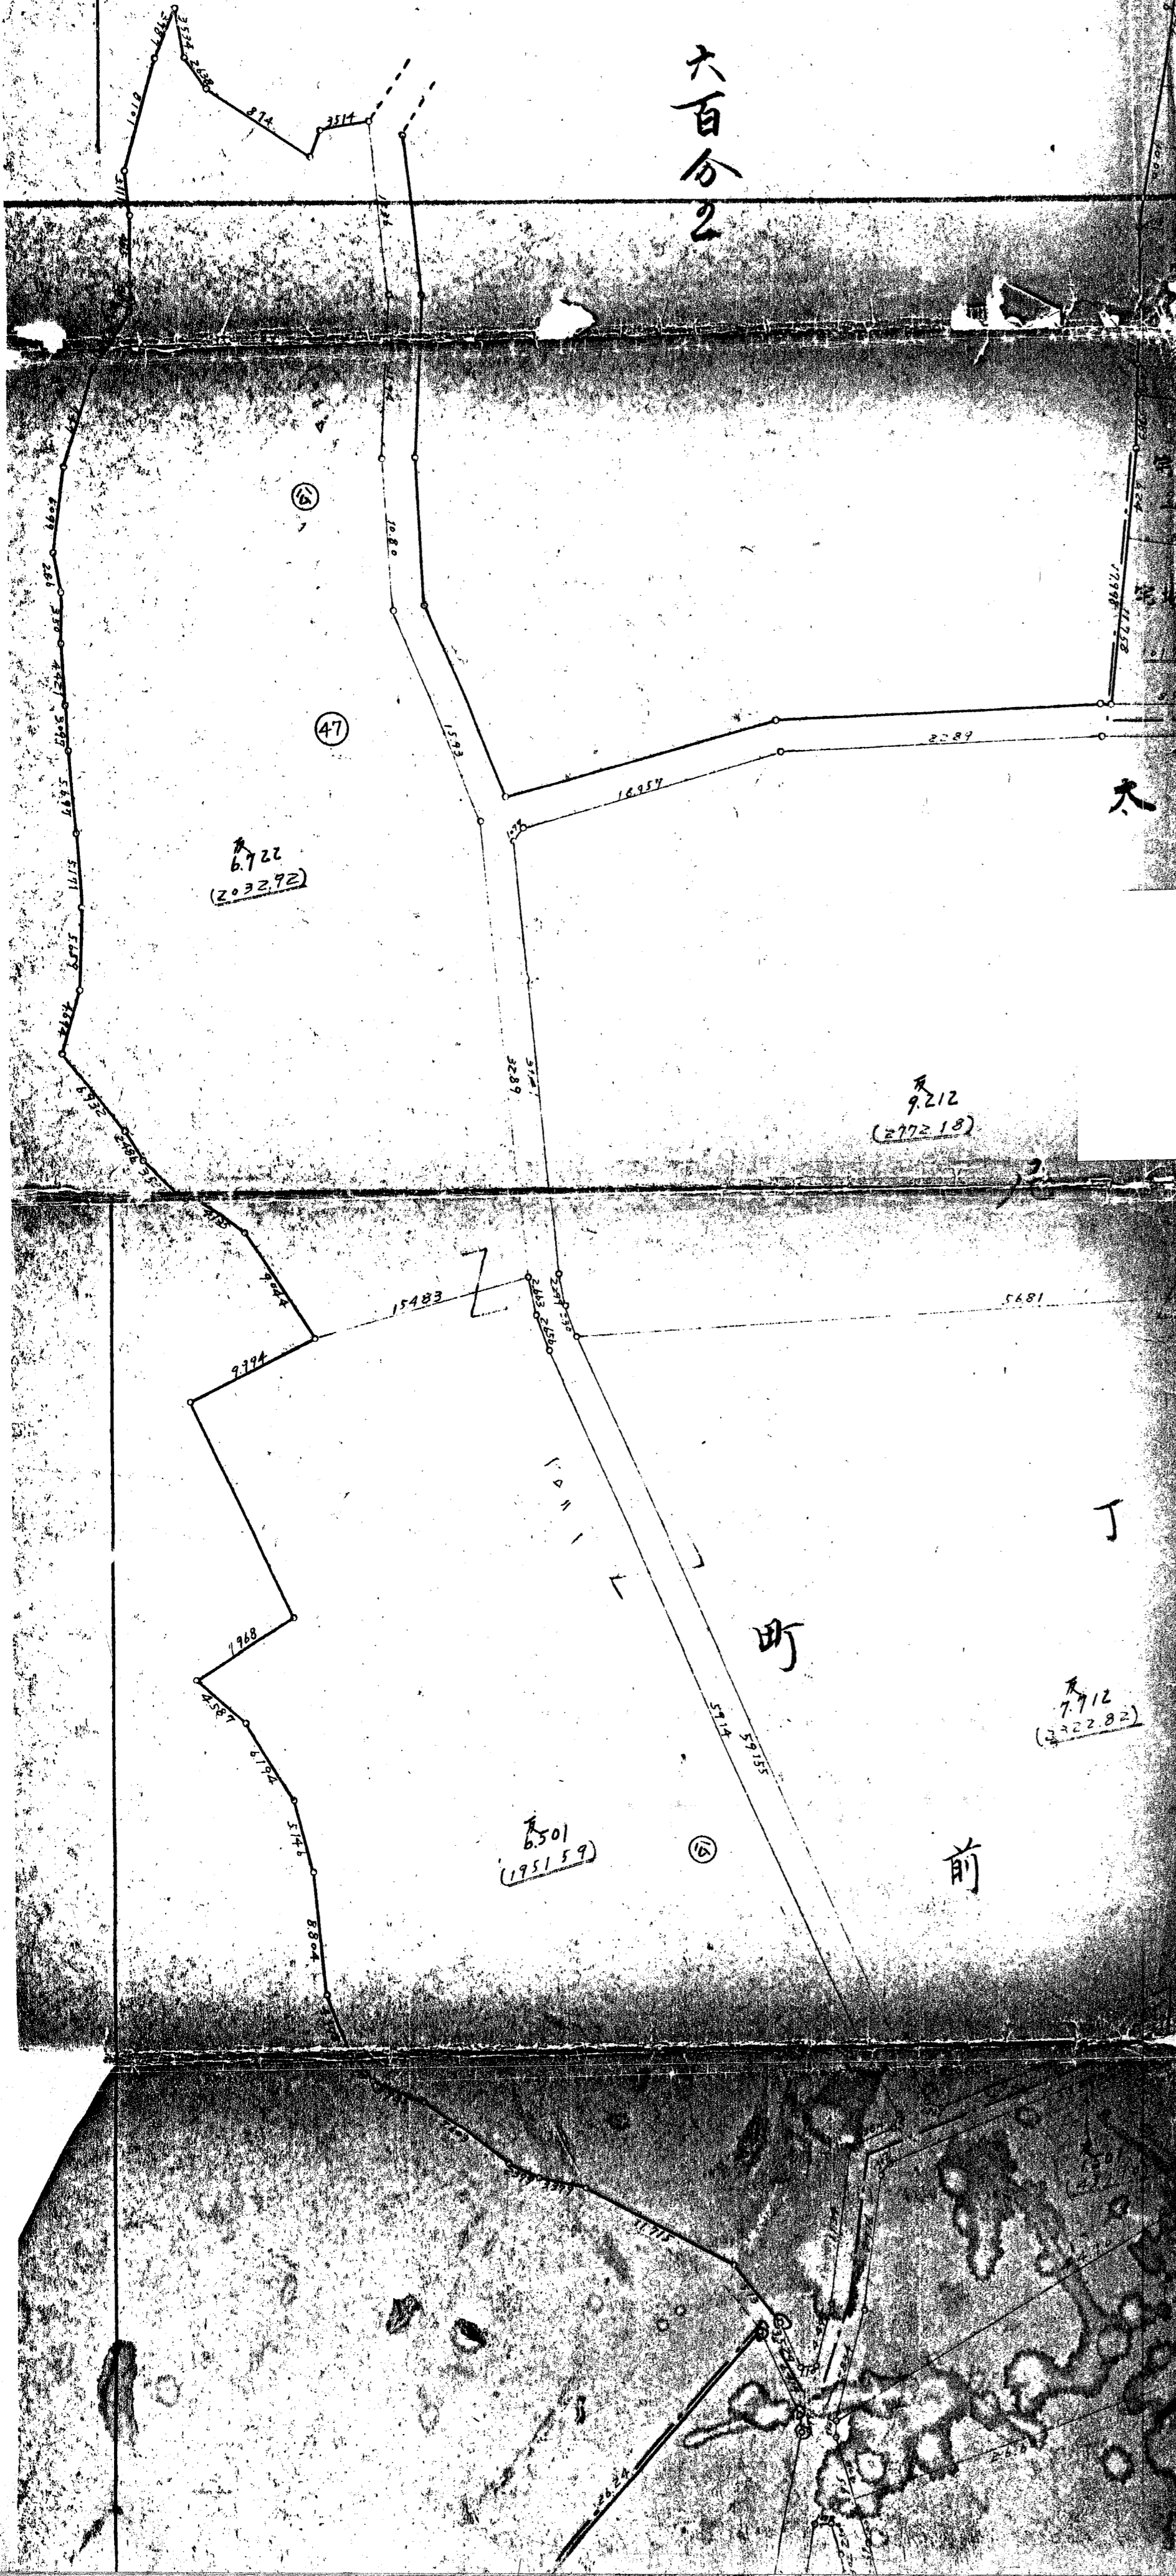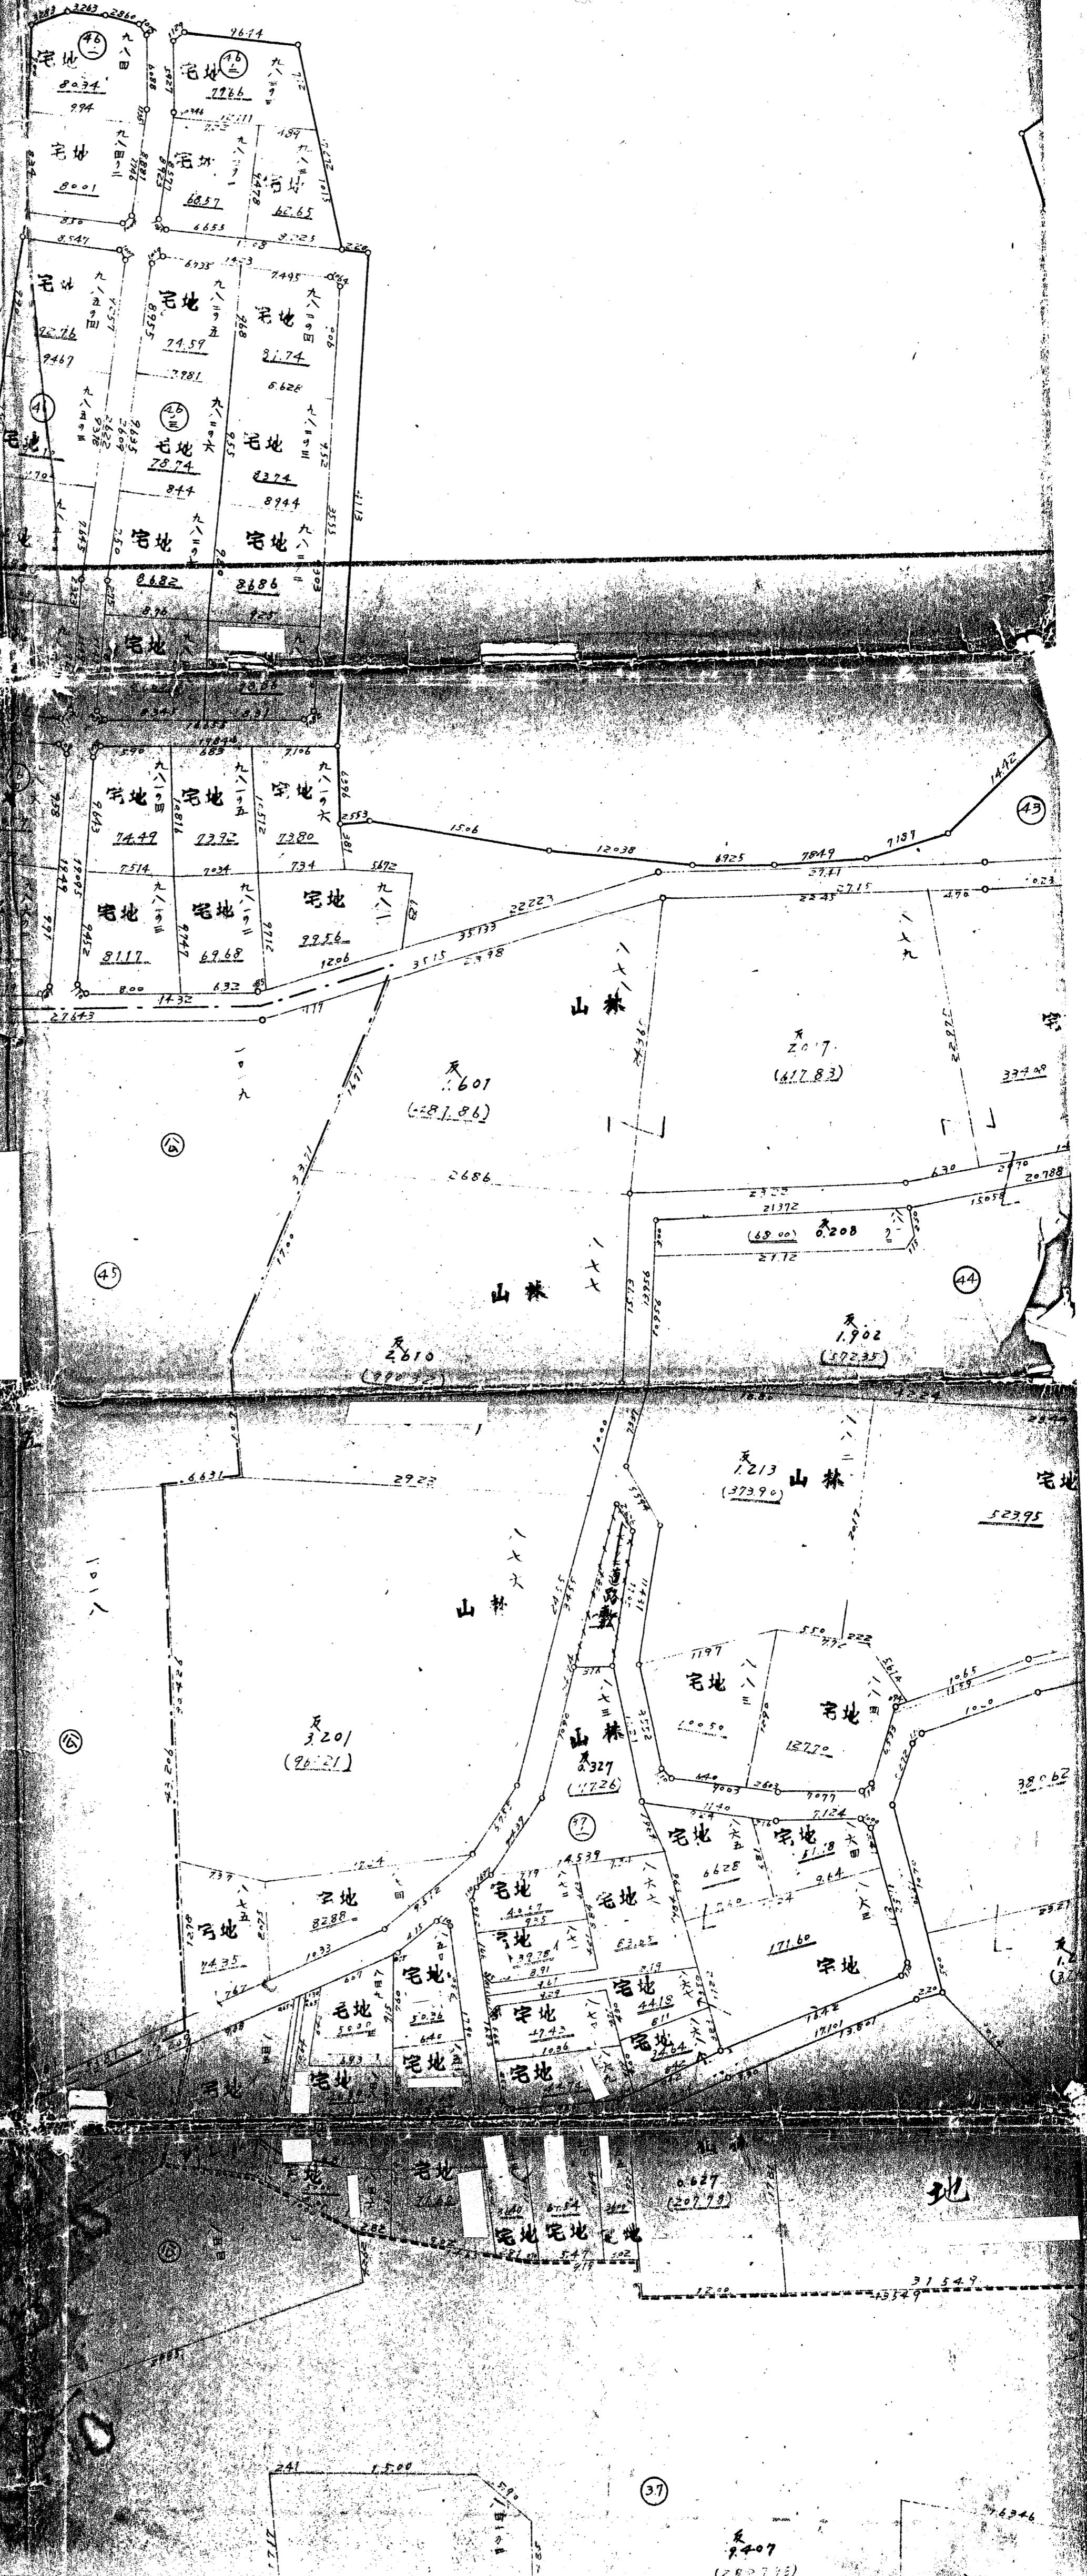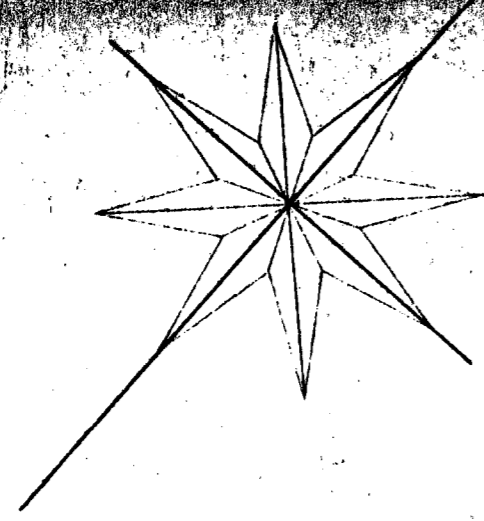



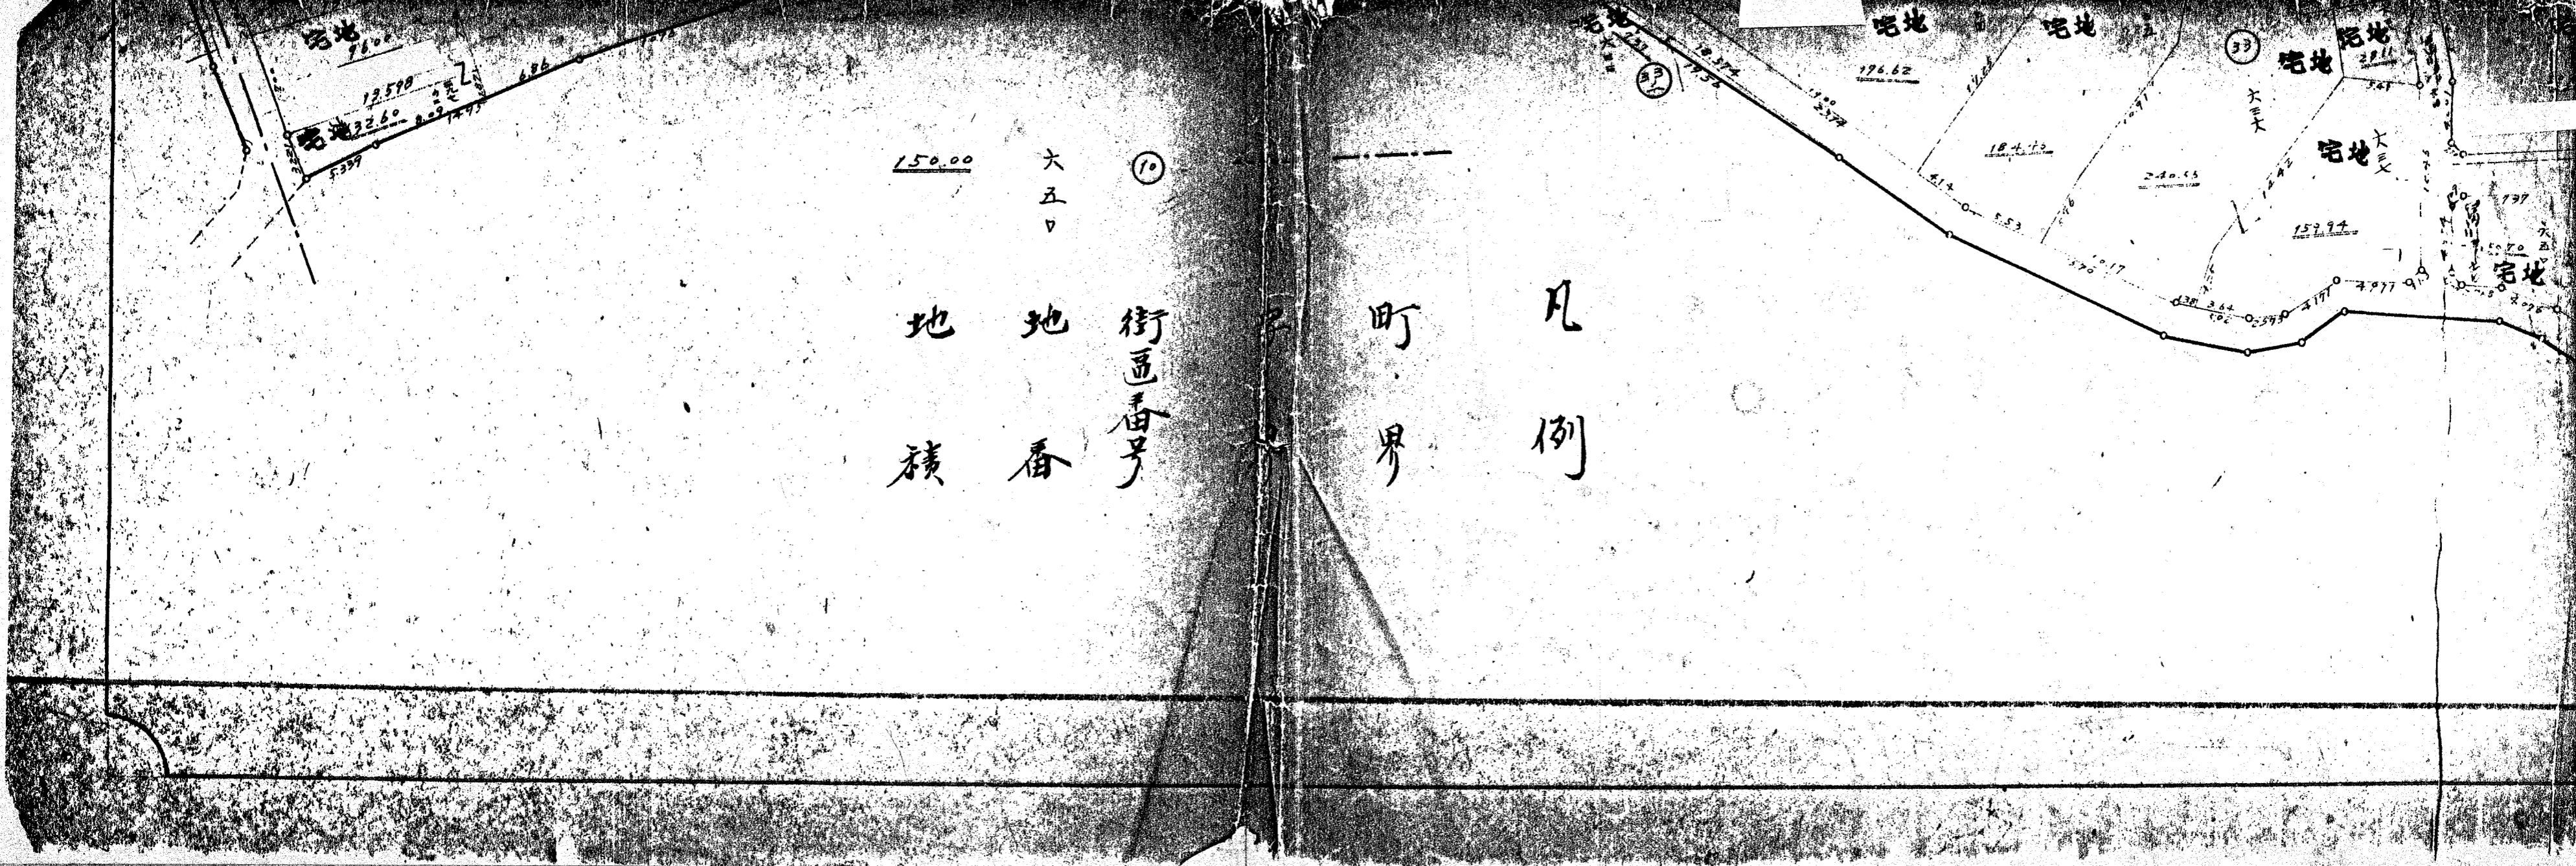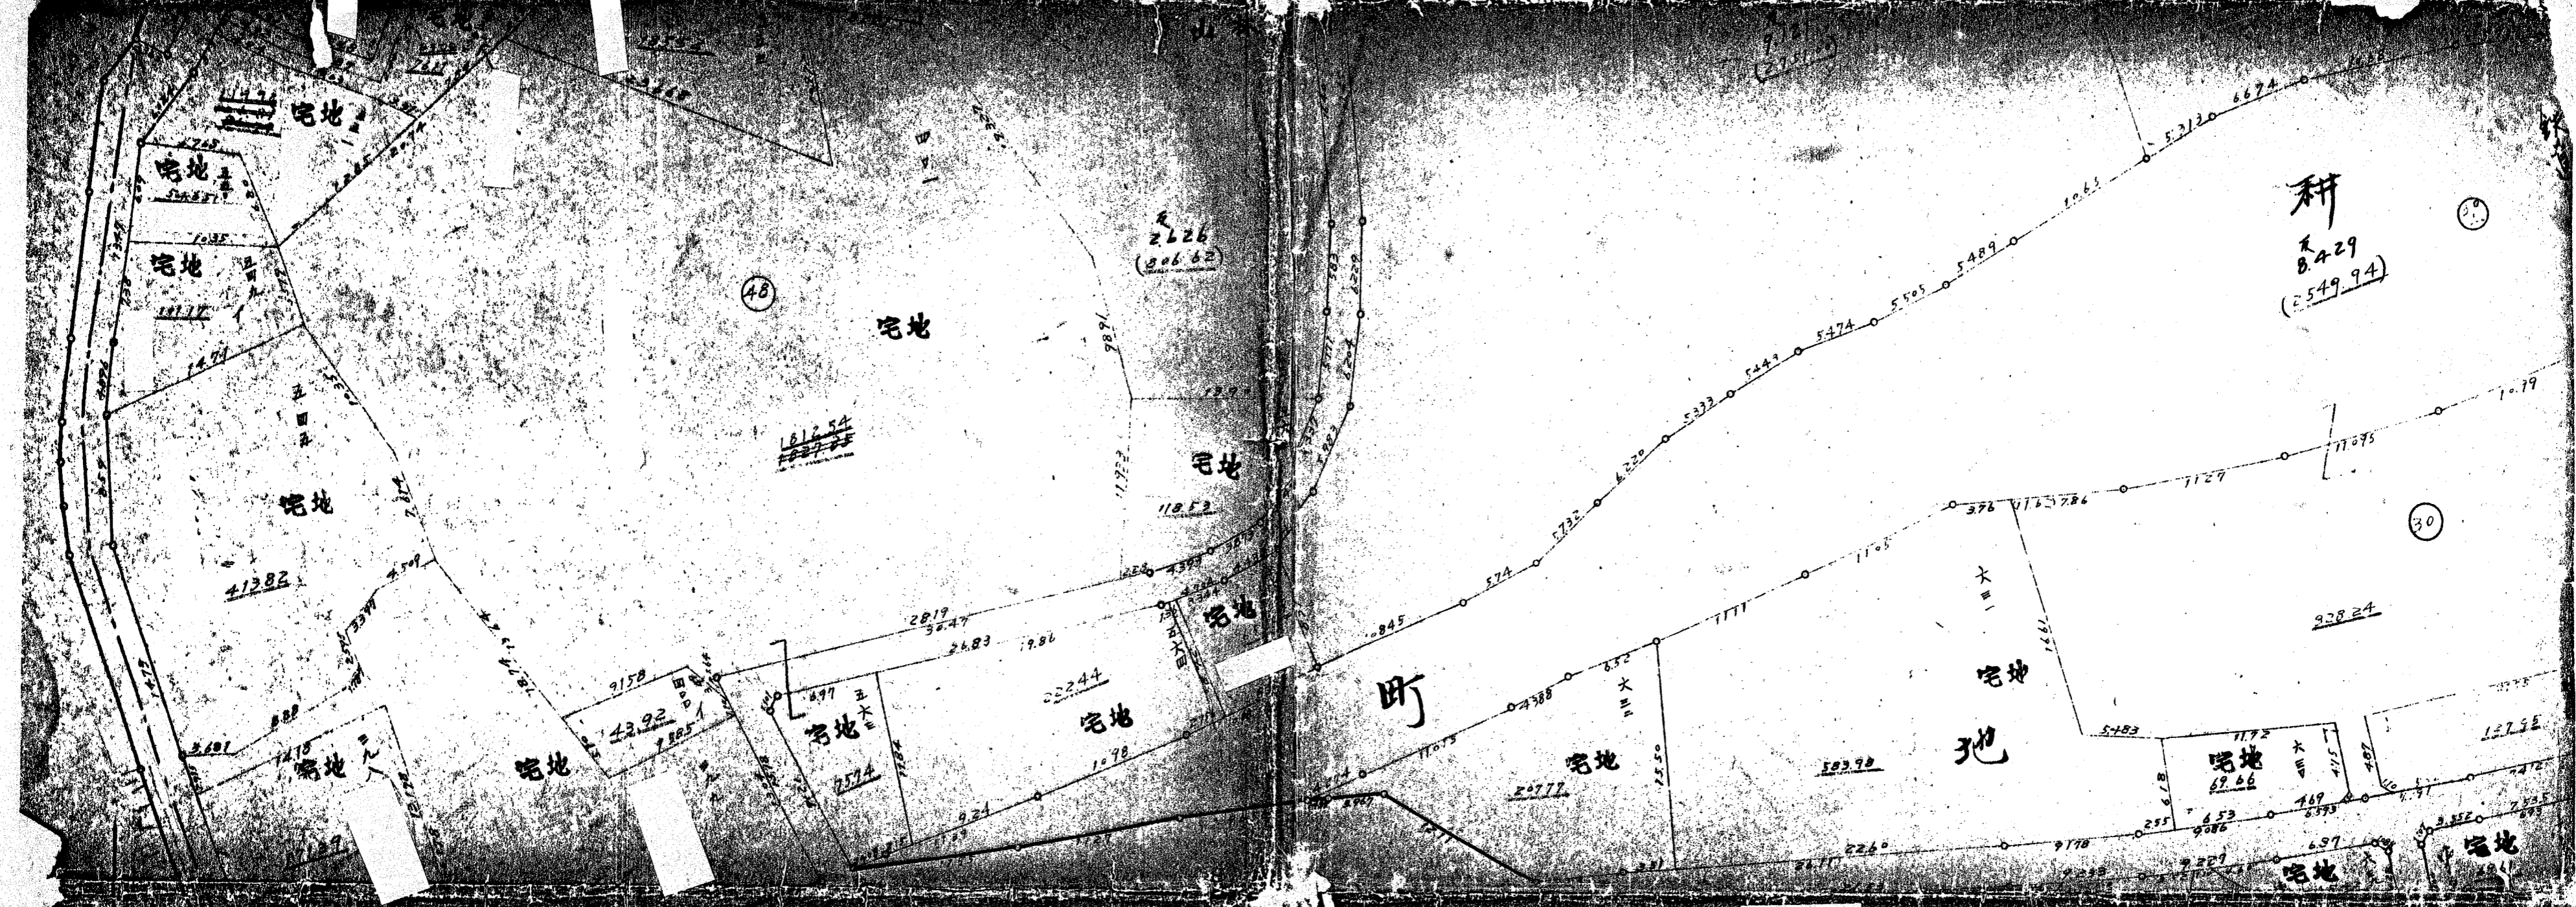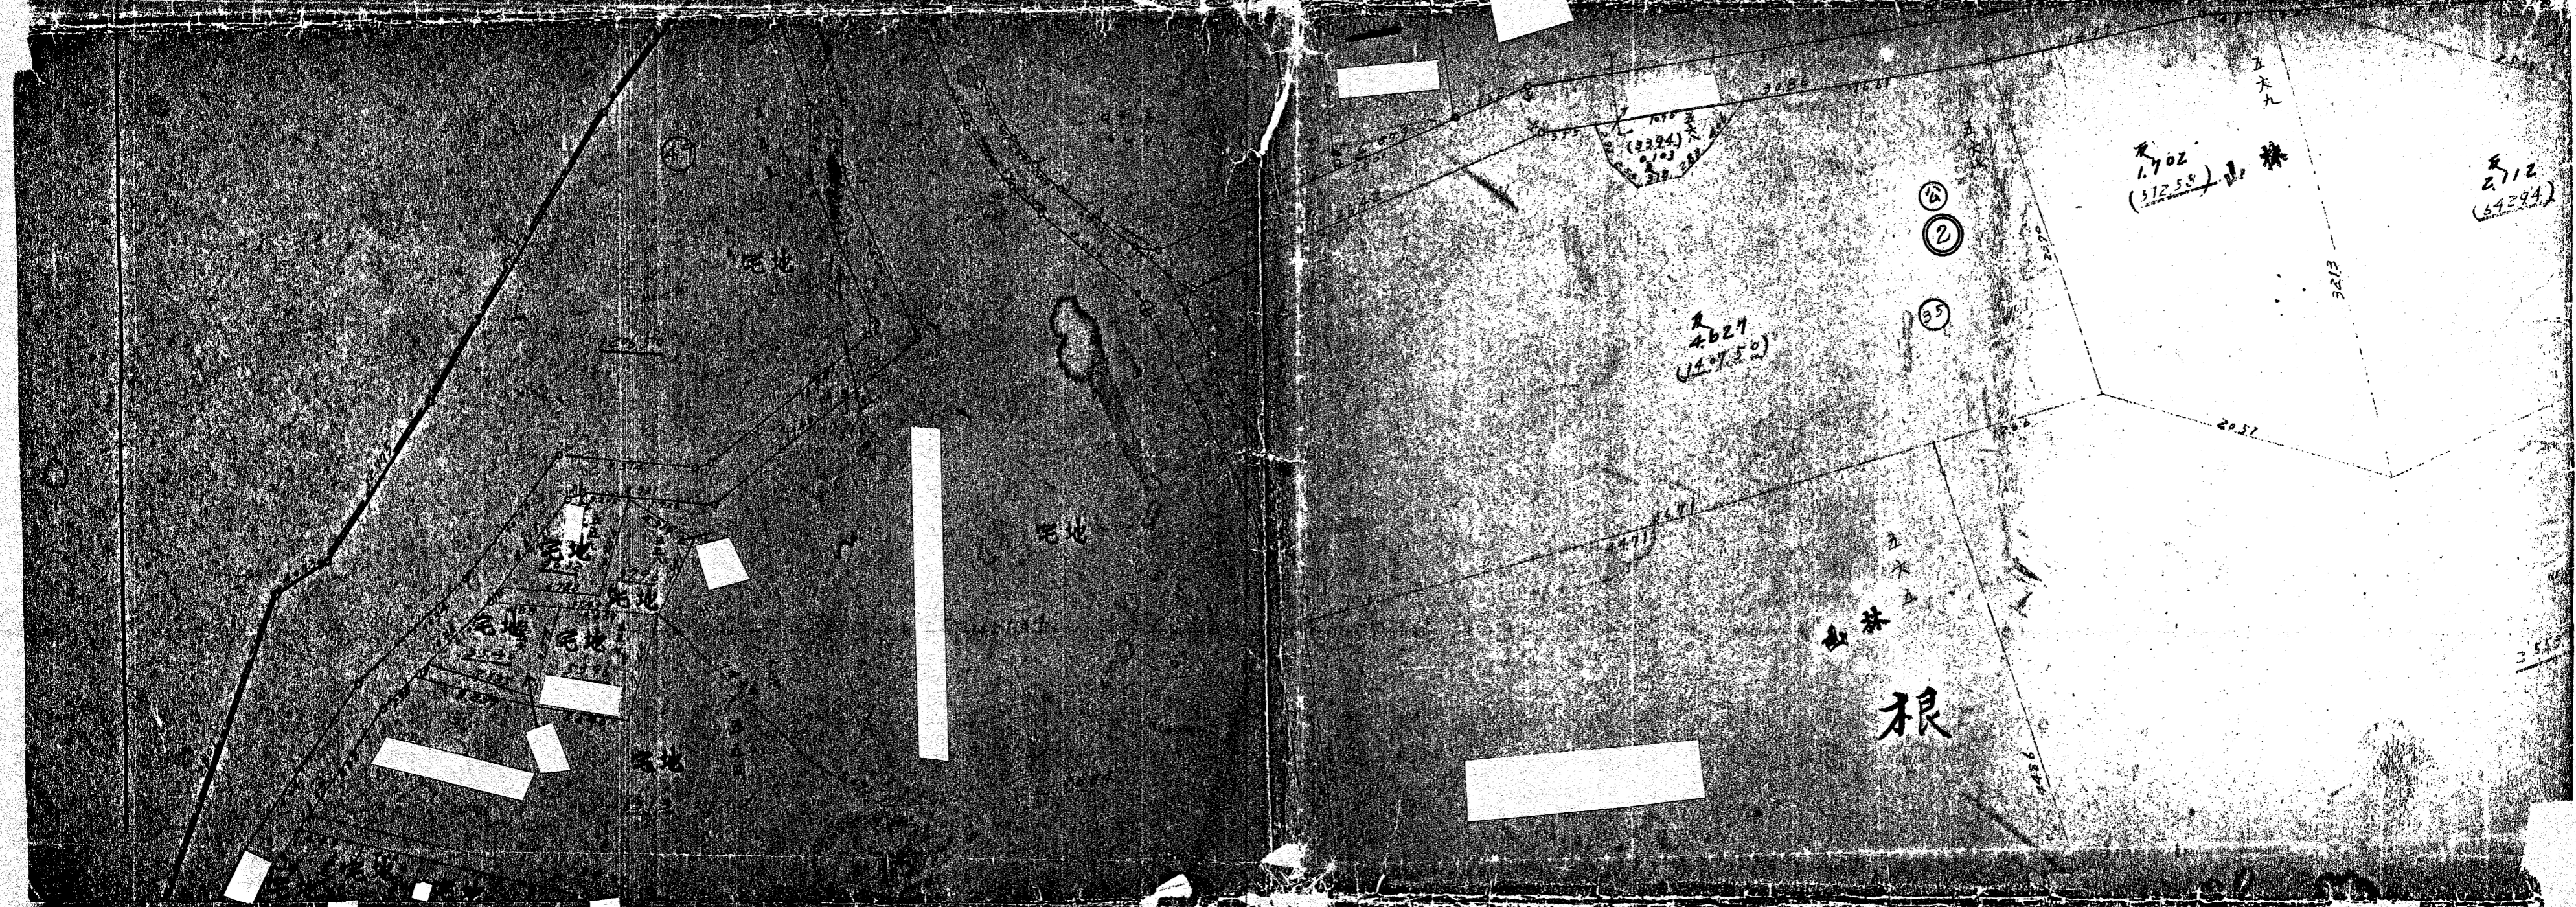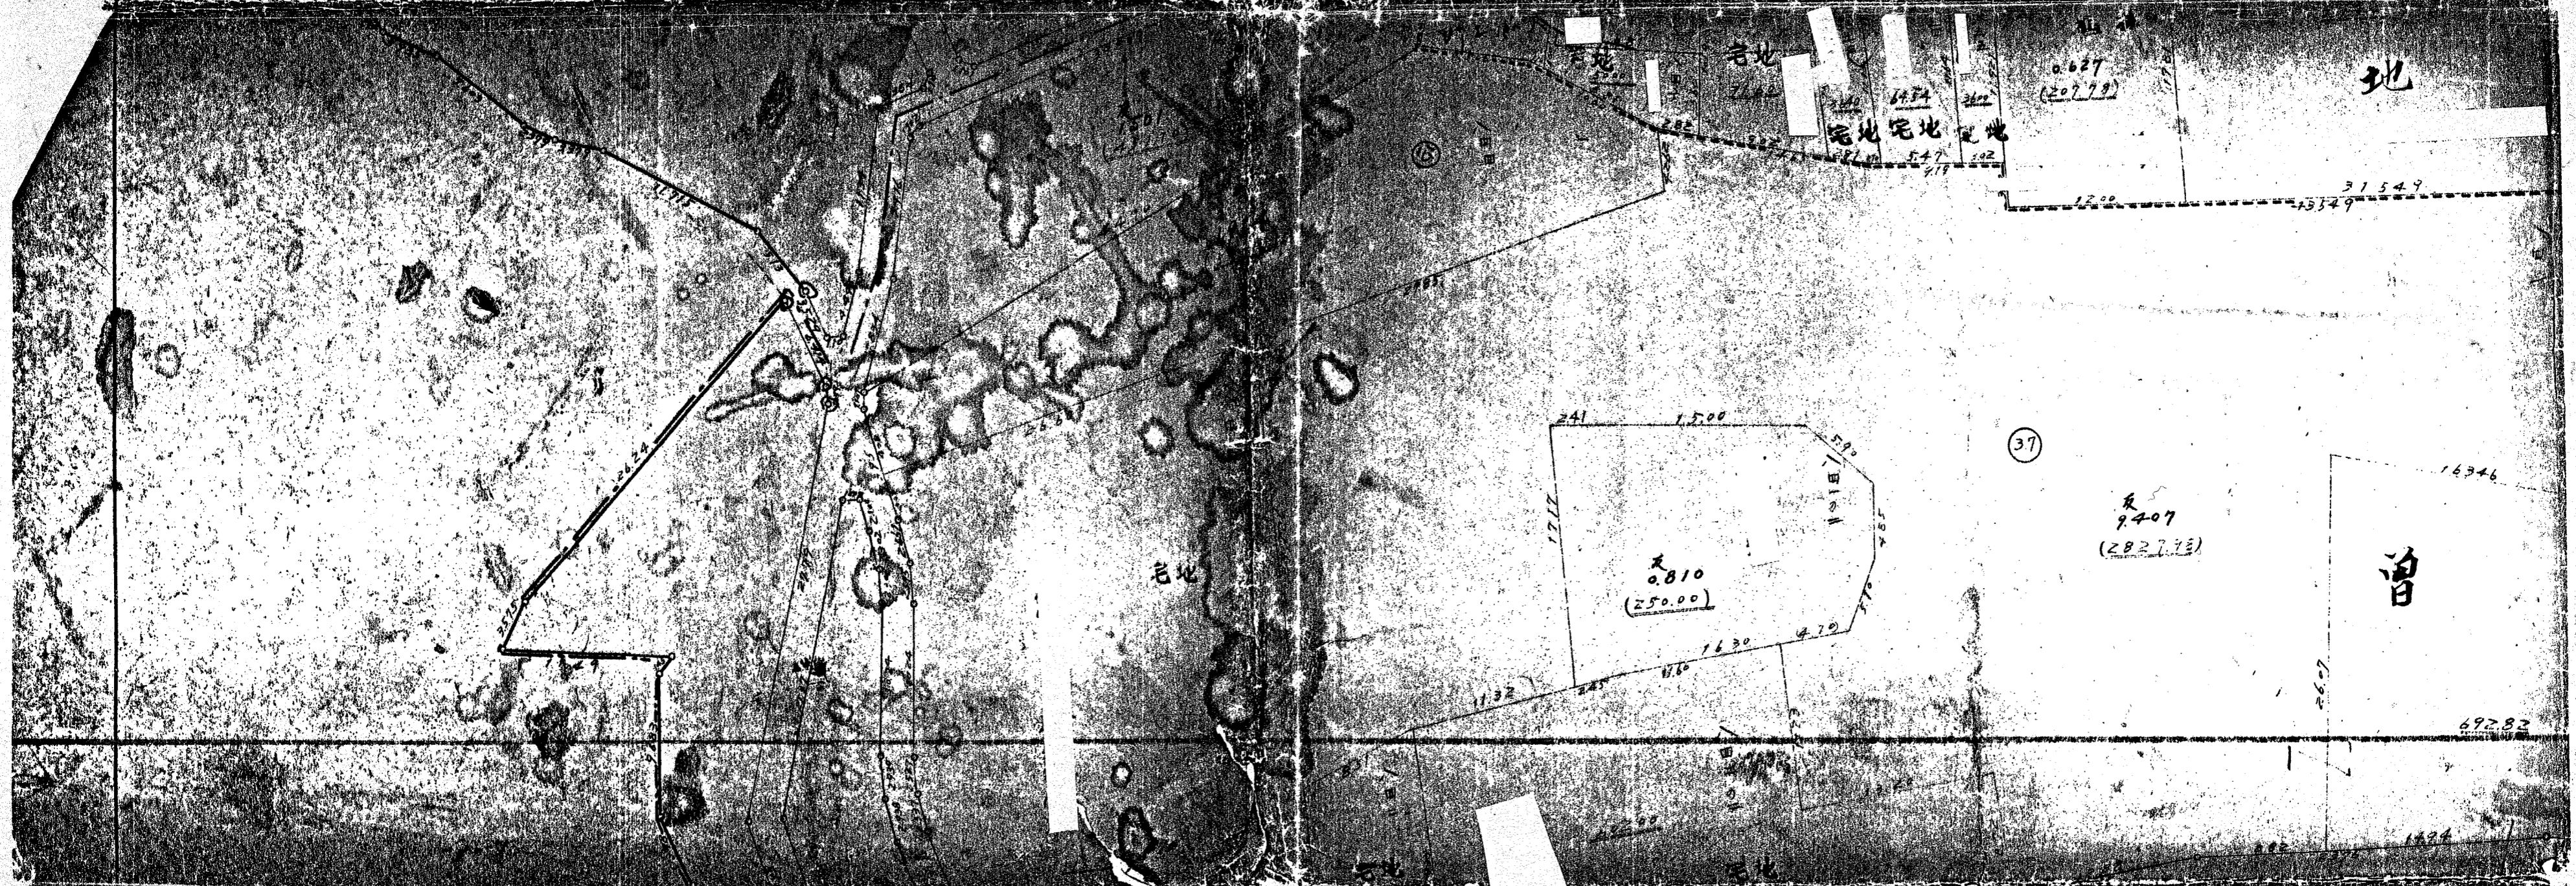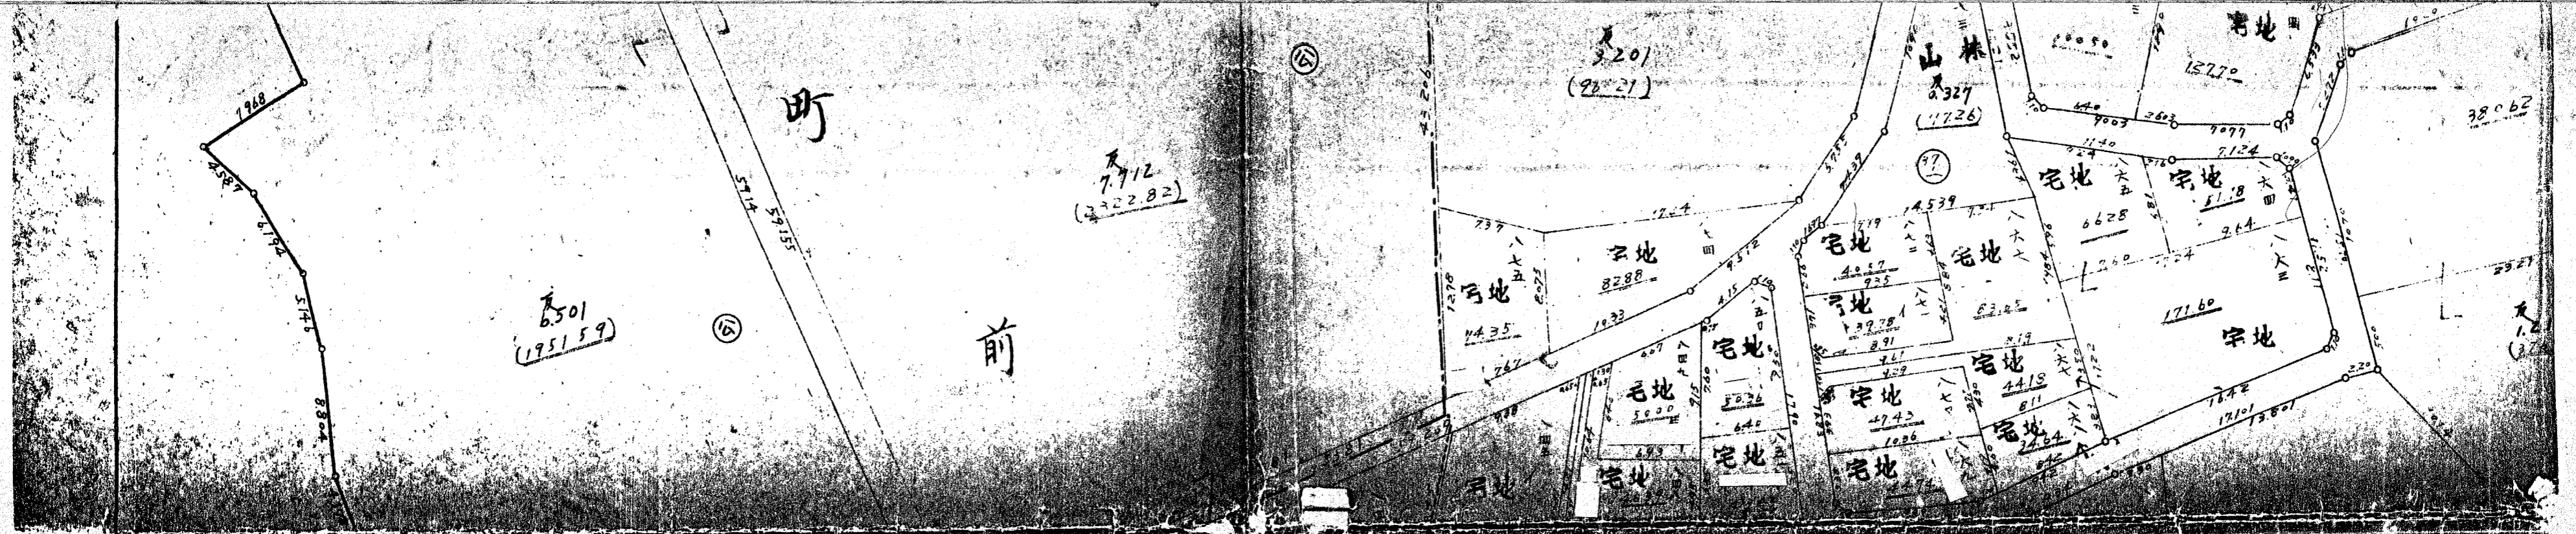

150.00 大五 街區番号
 地地香 積香
 町界 凡例

3









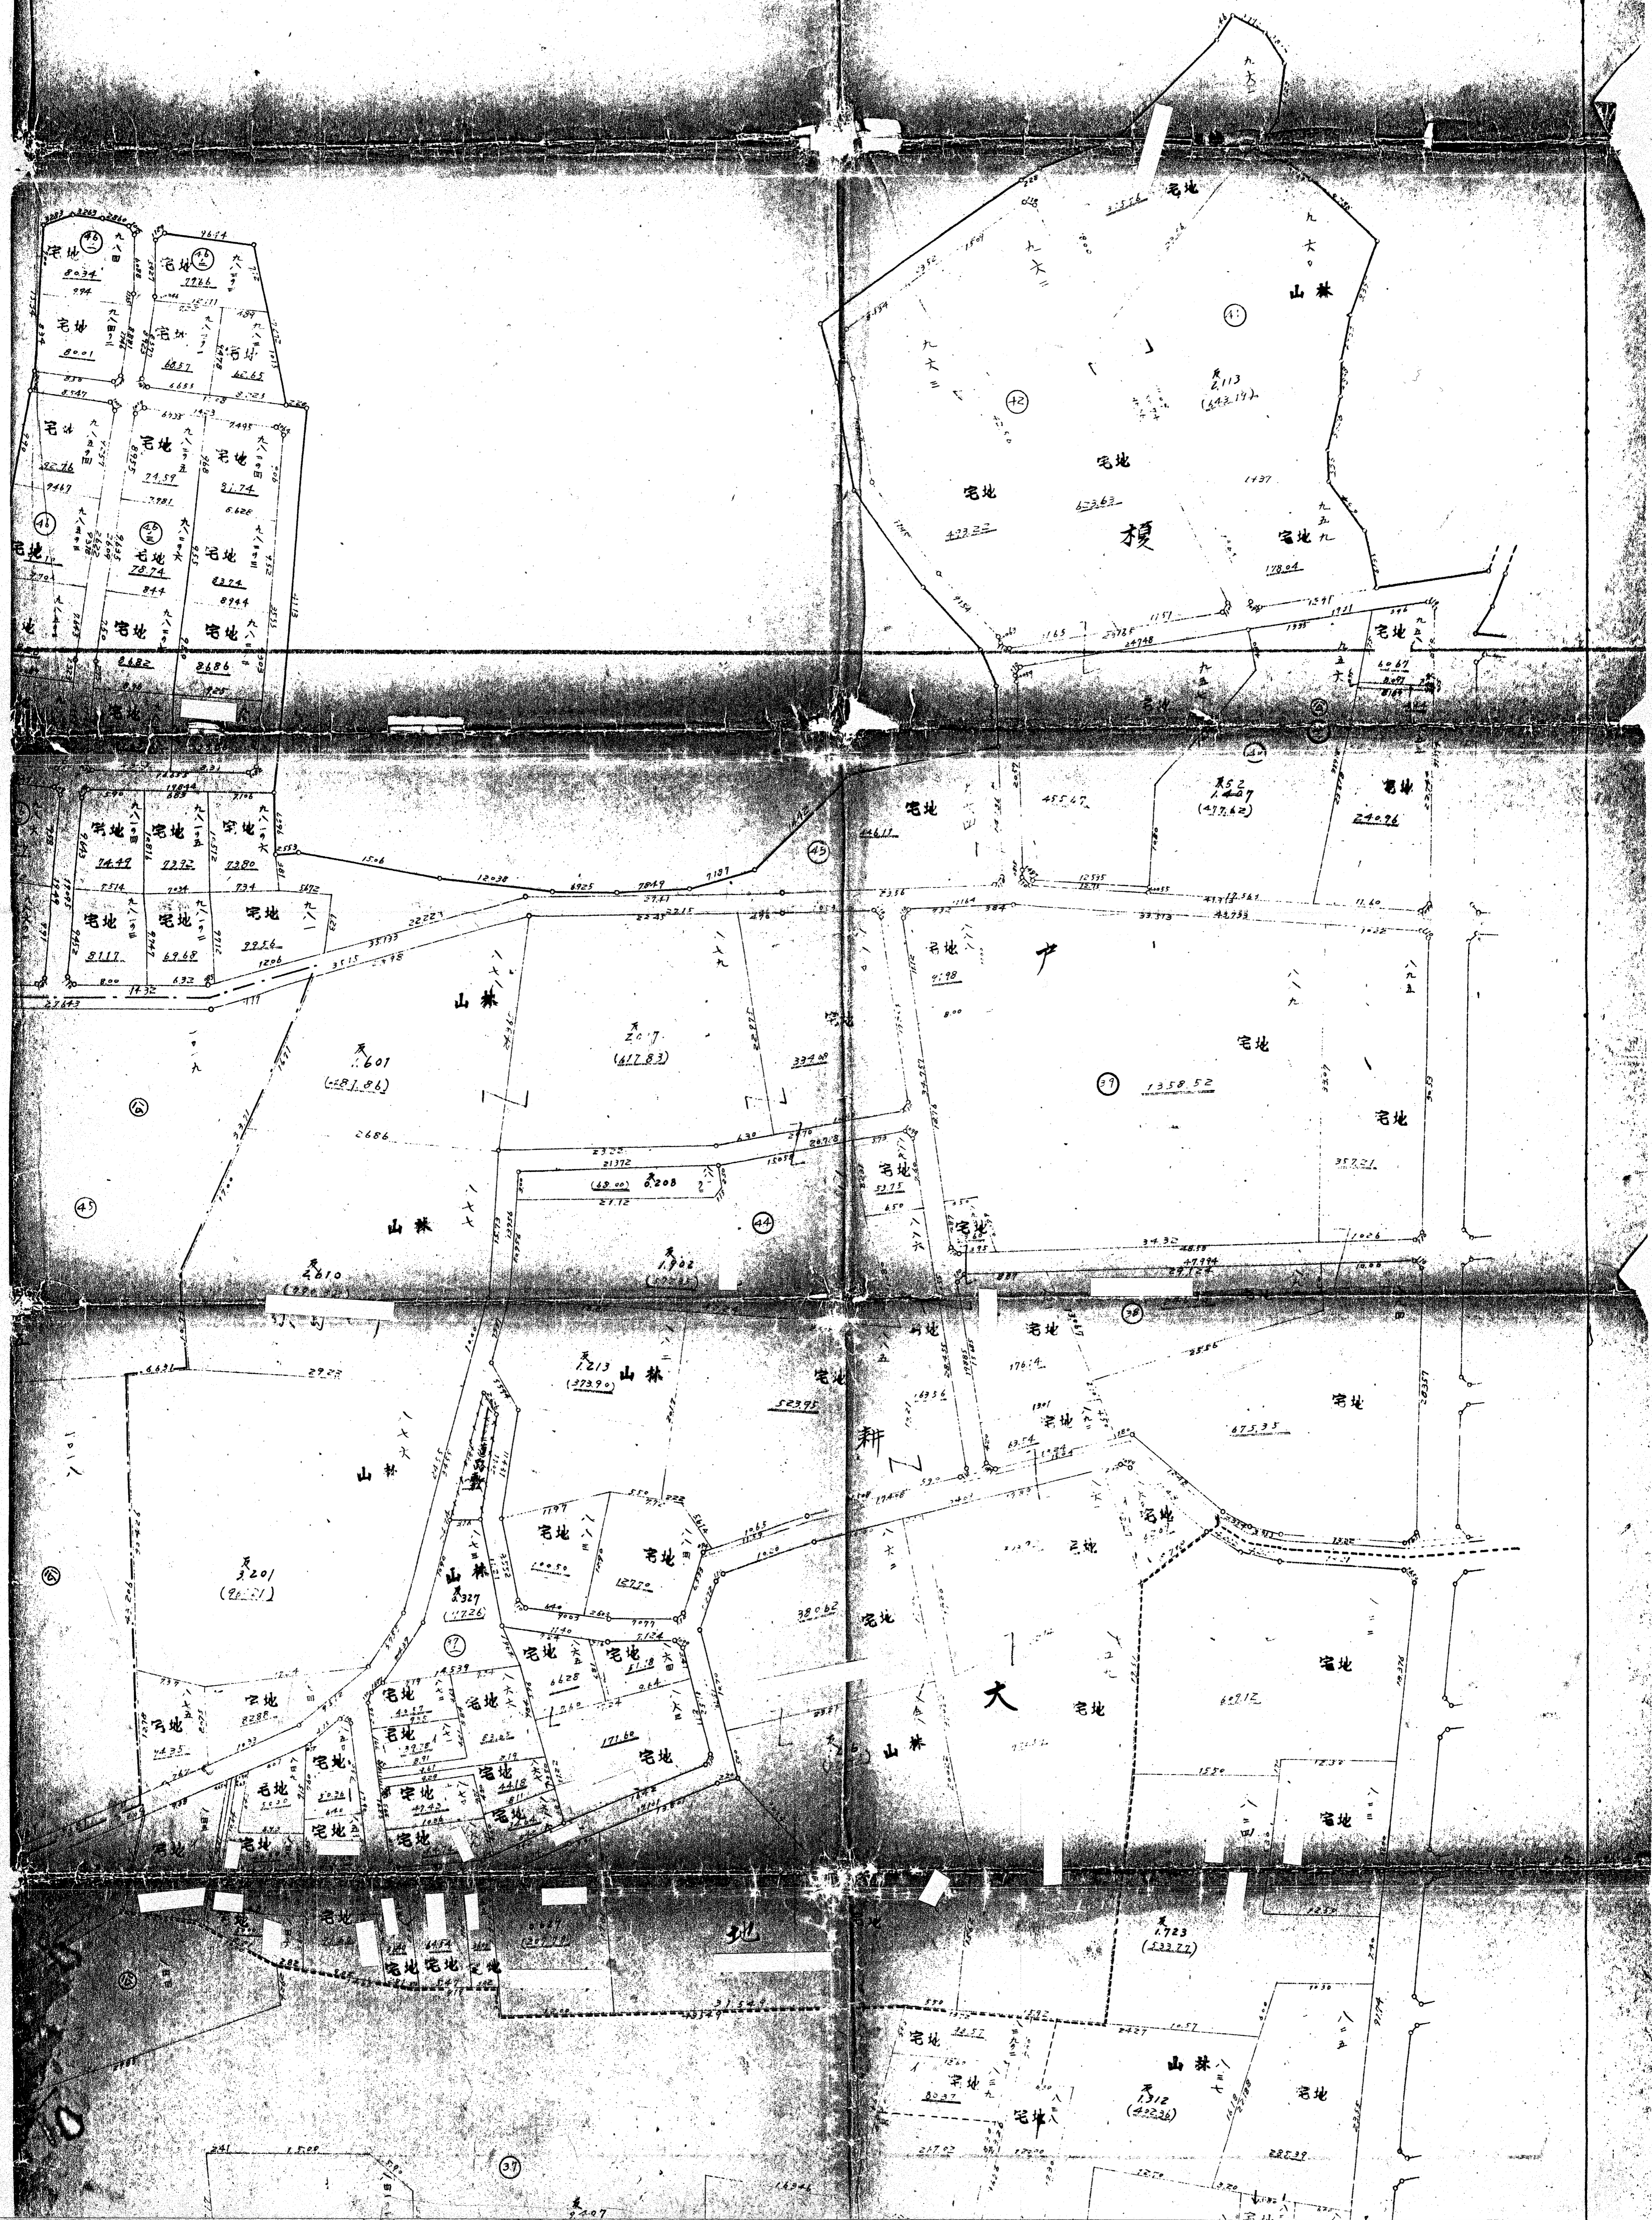


201
(2221)

山林
2327
(1726)

大宅地

宅地

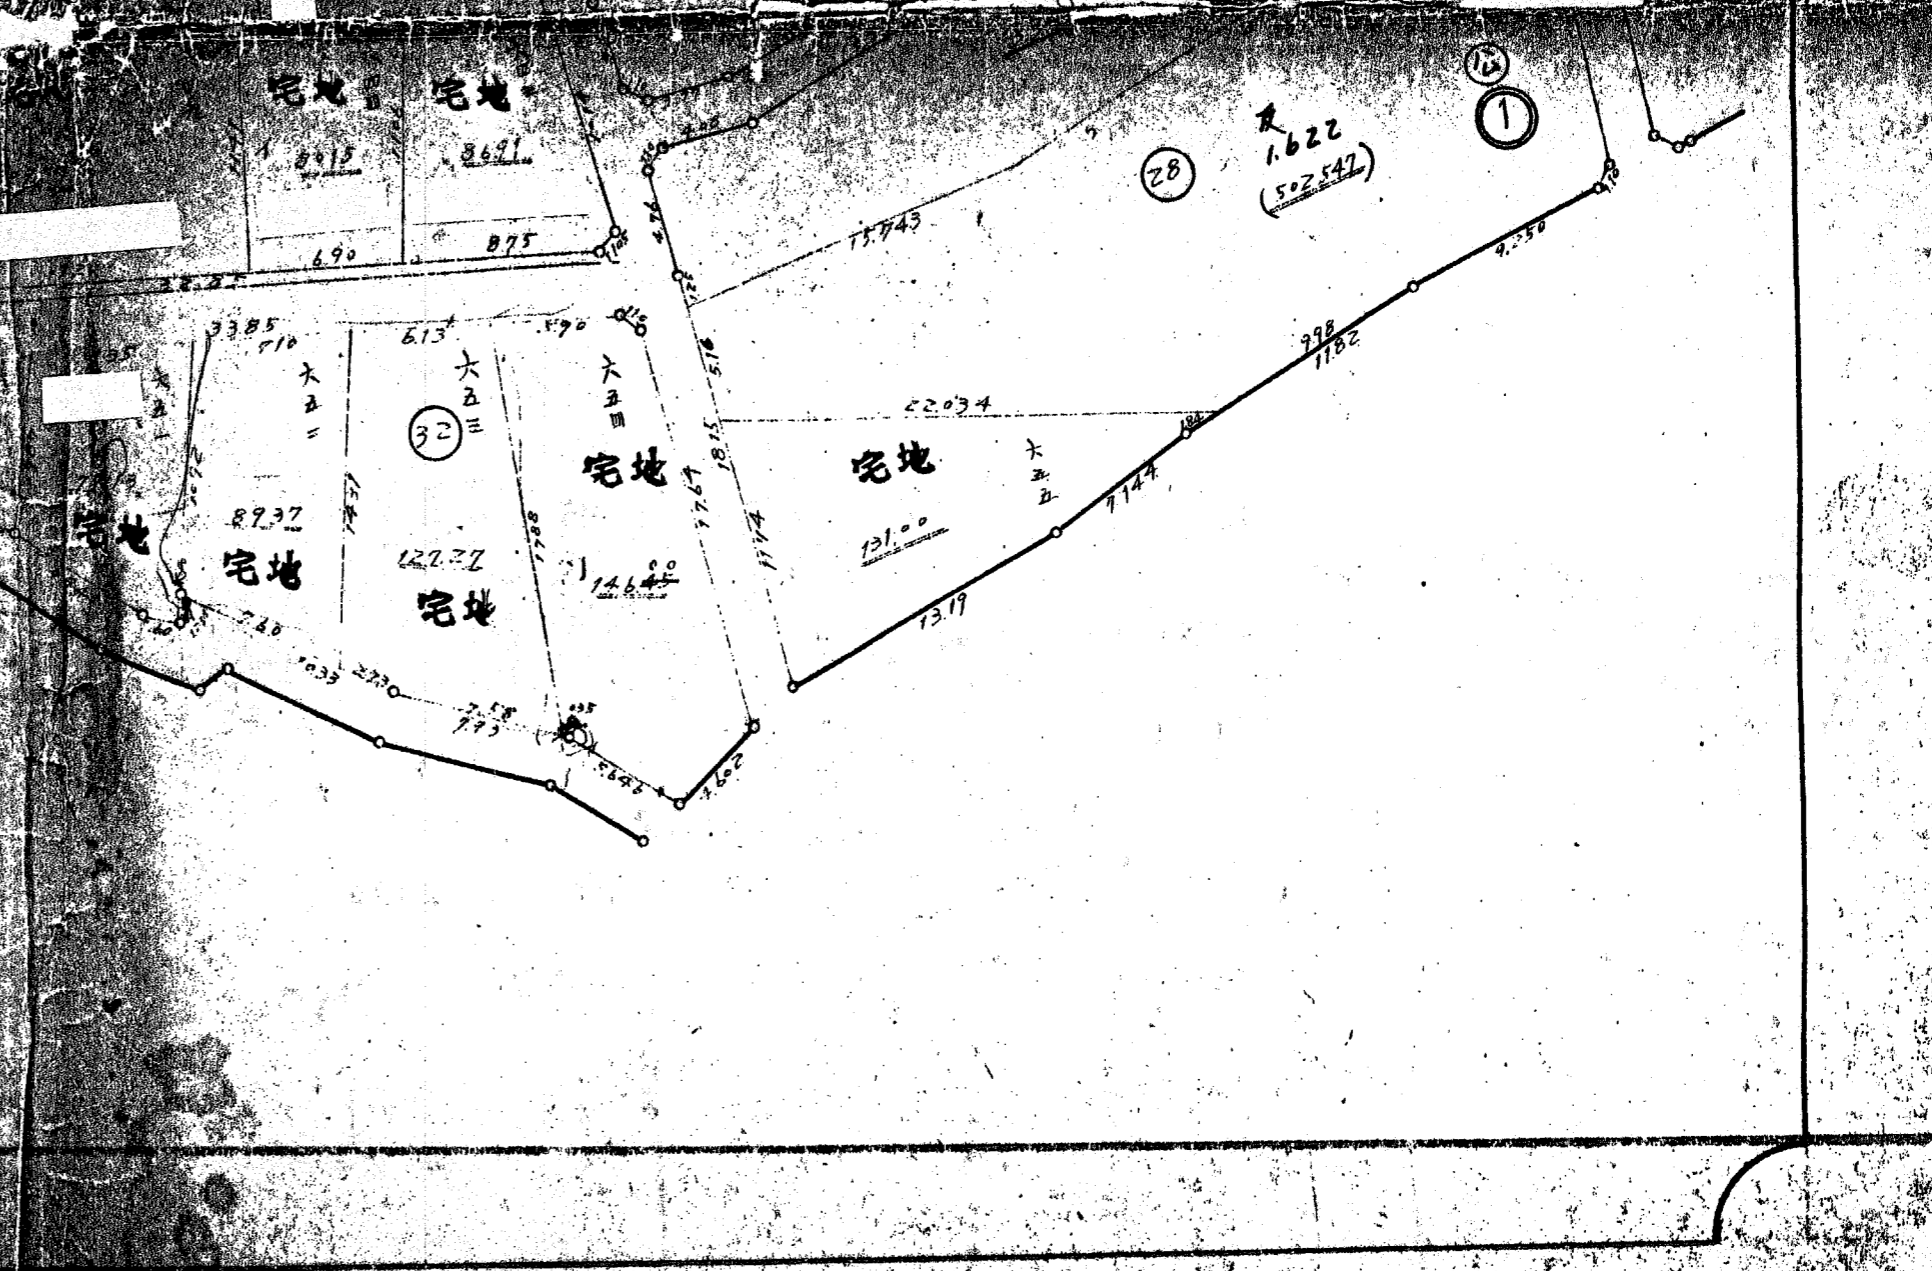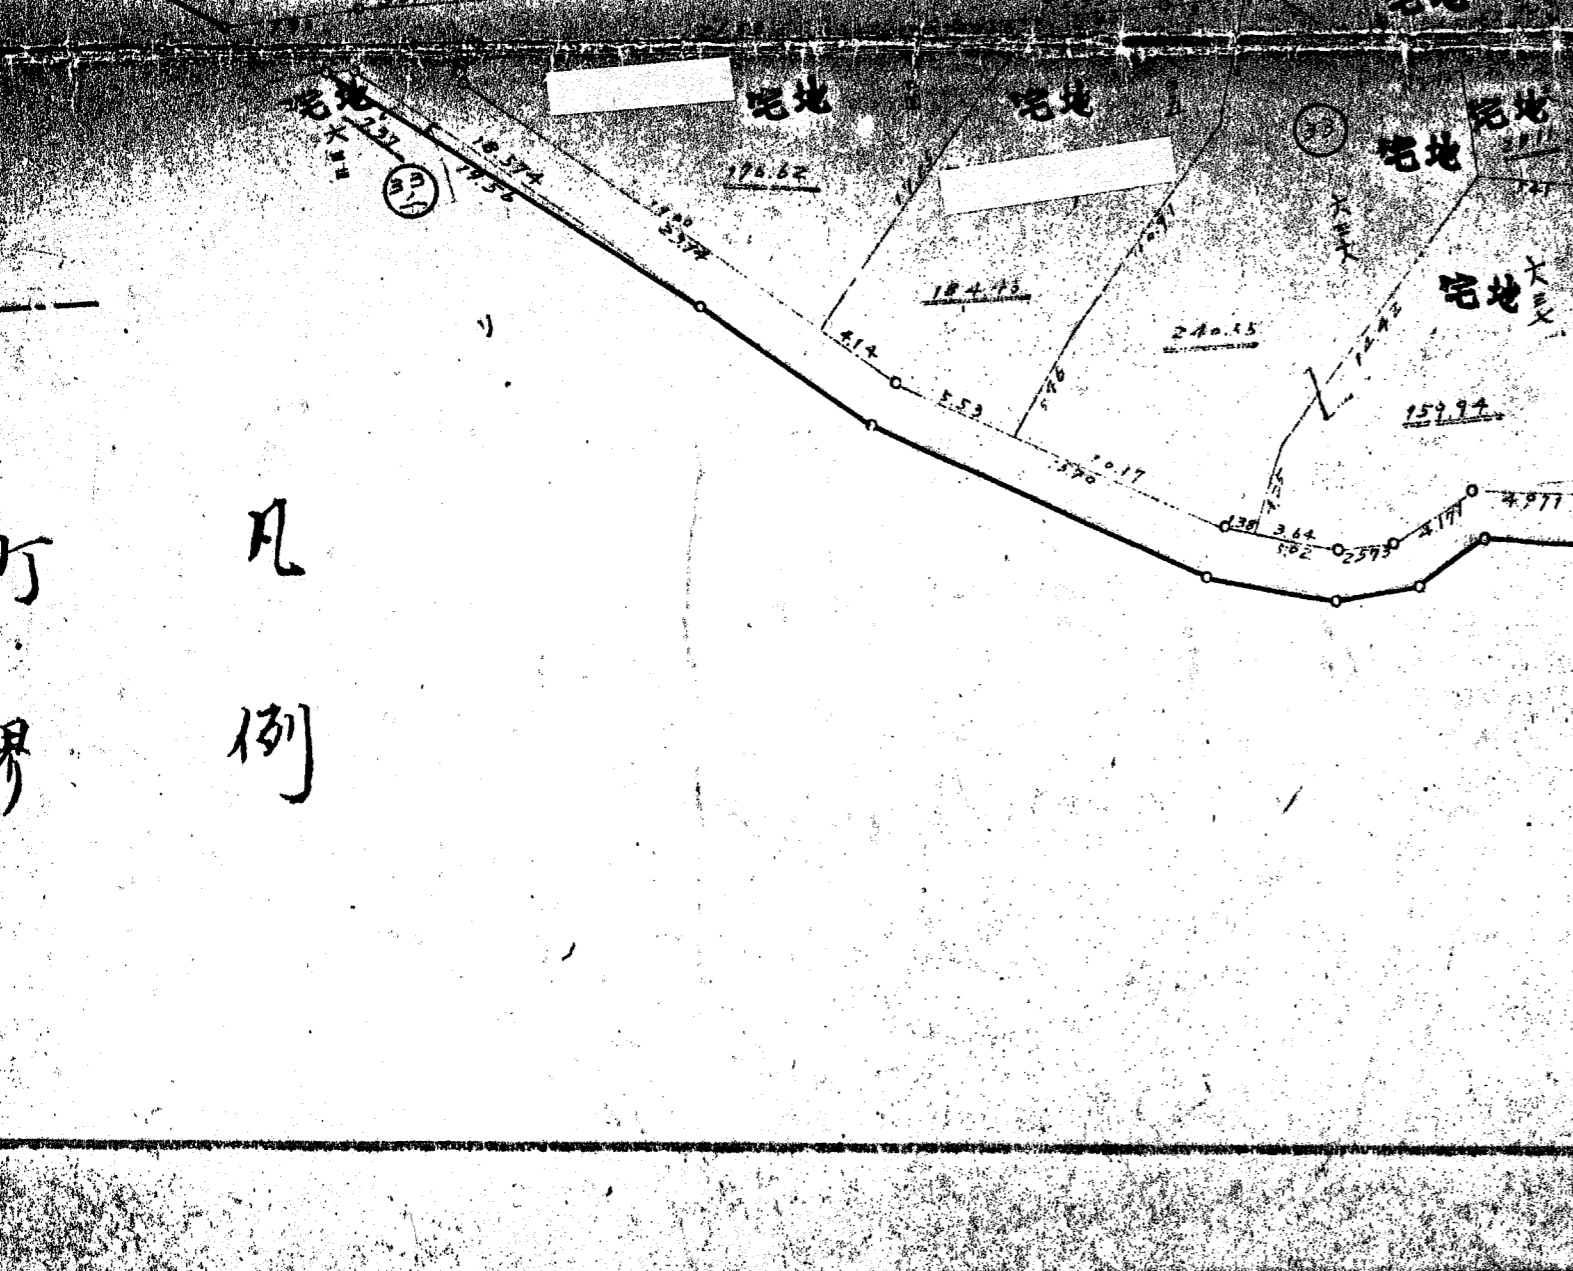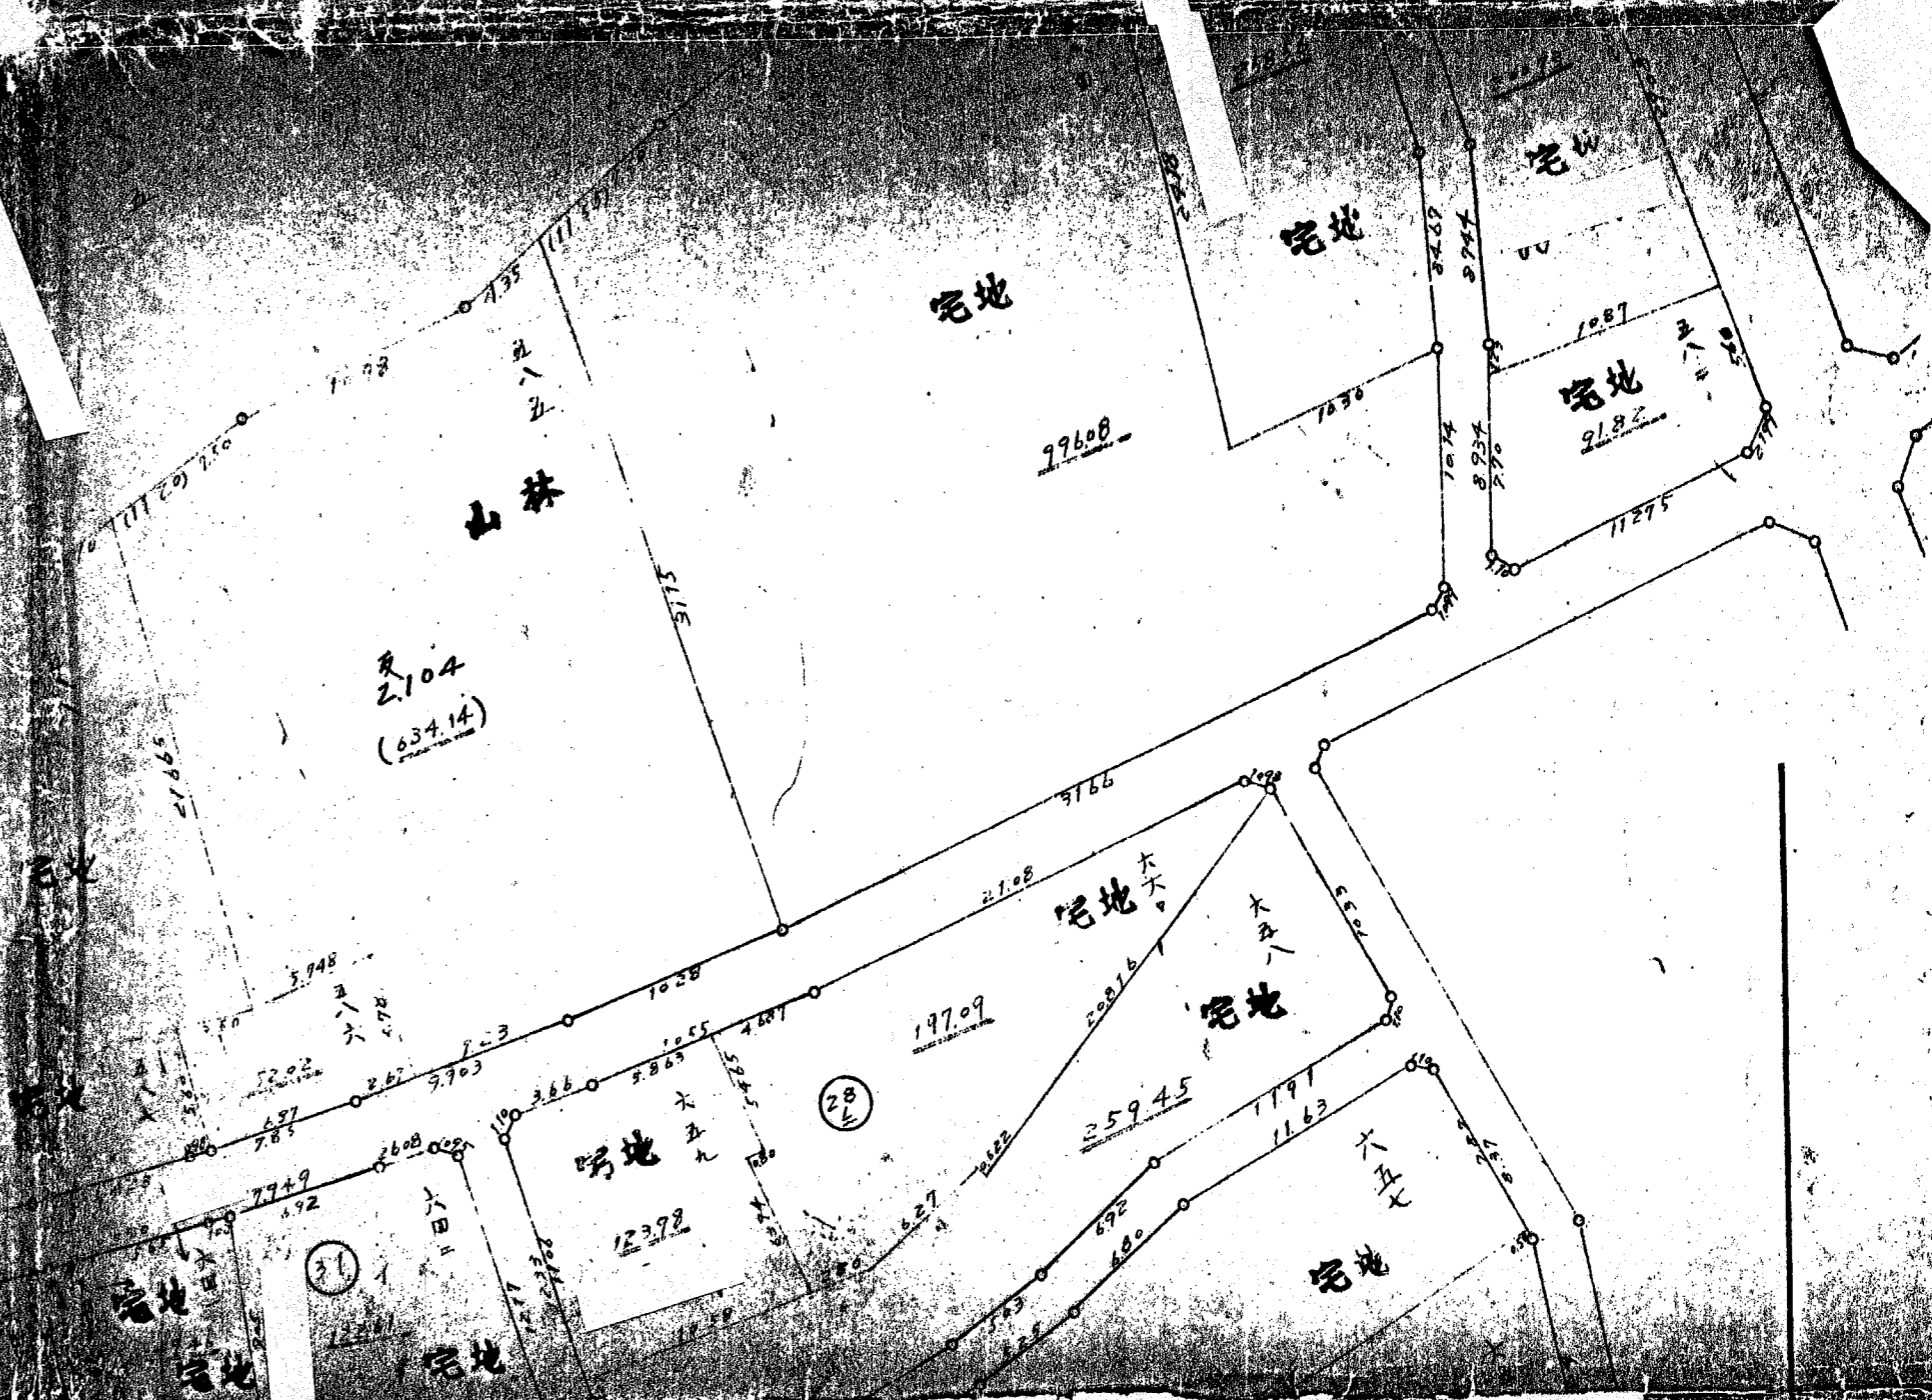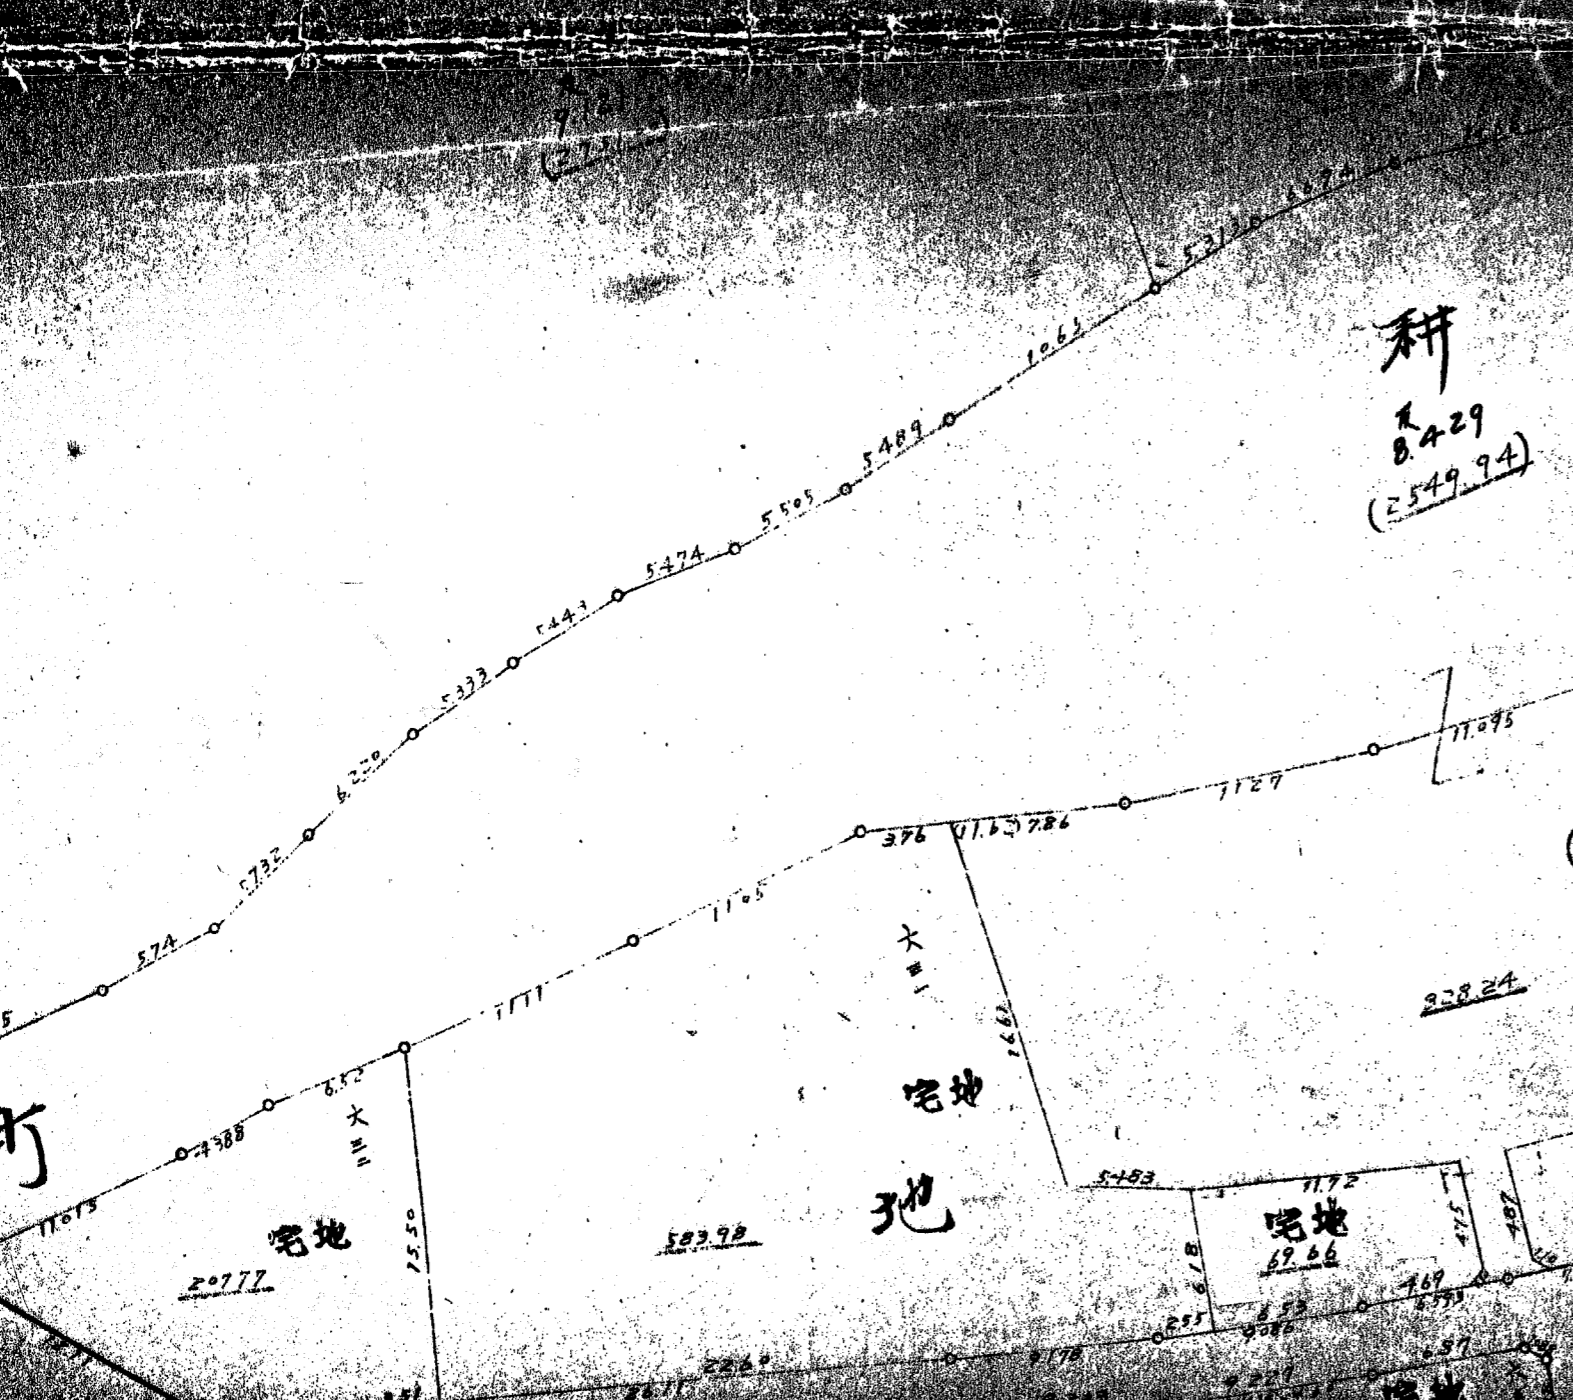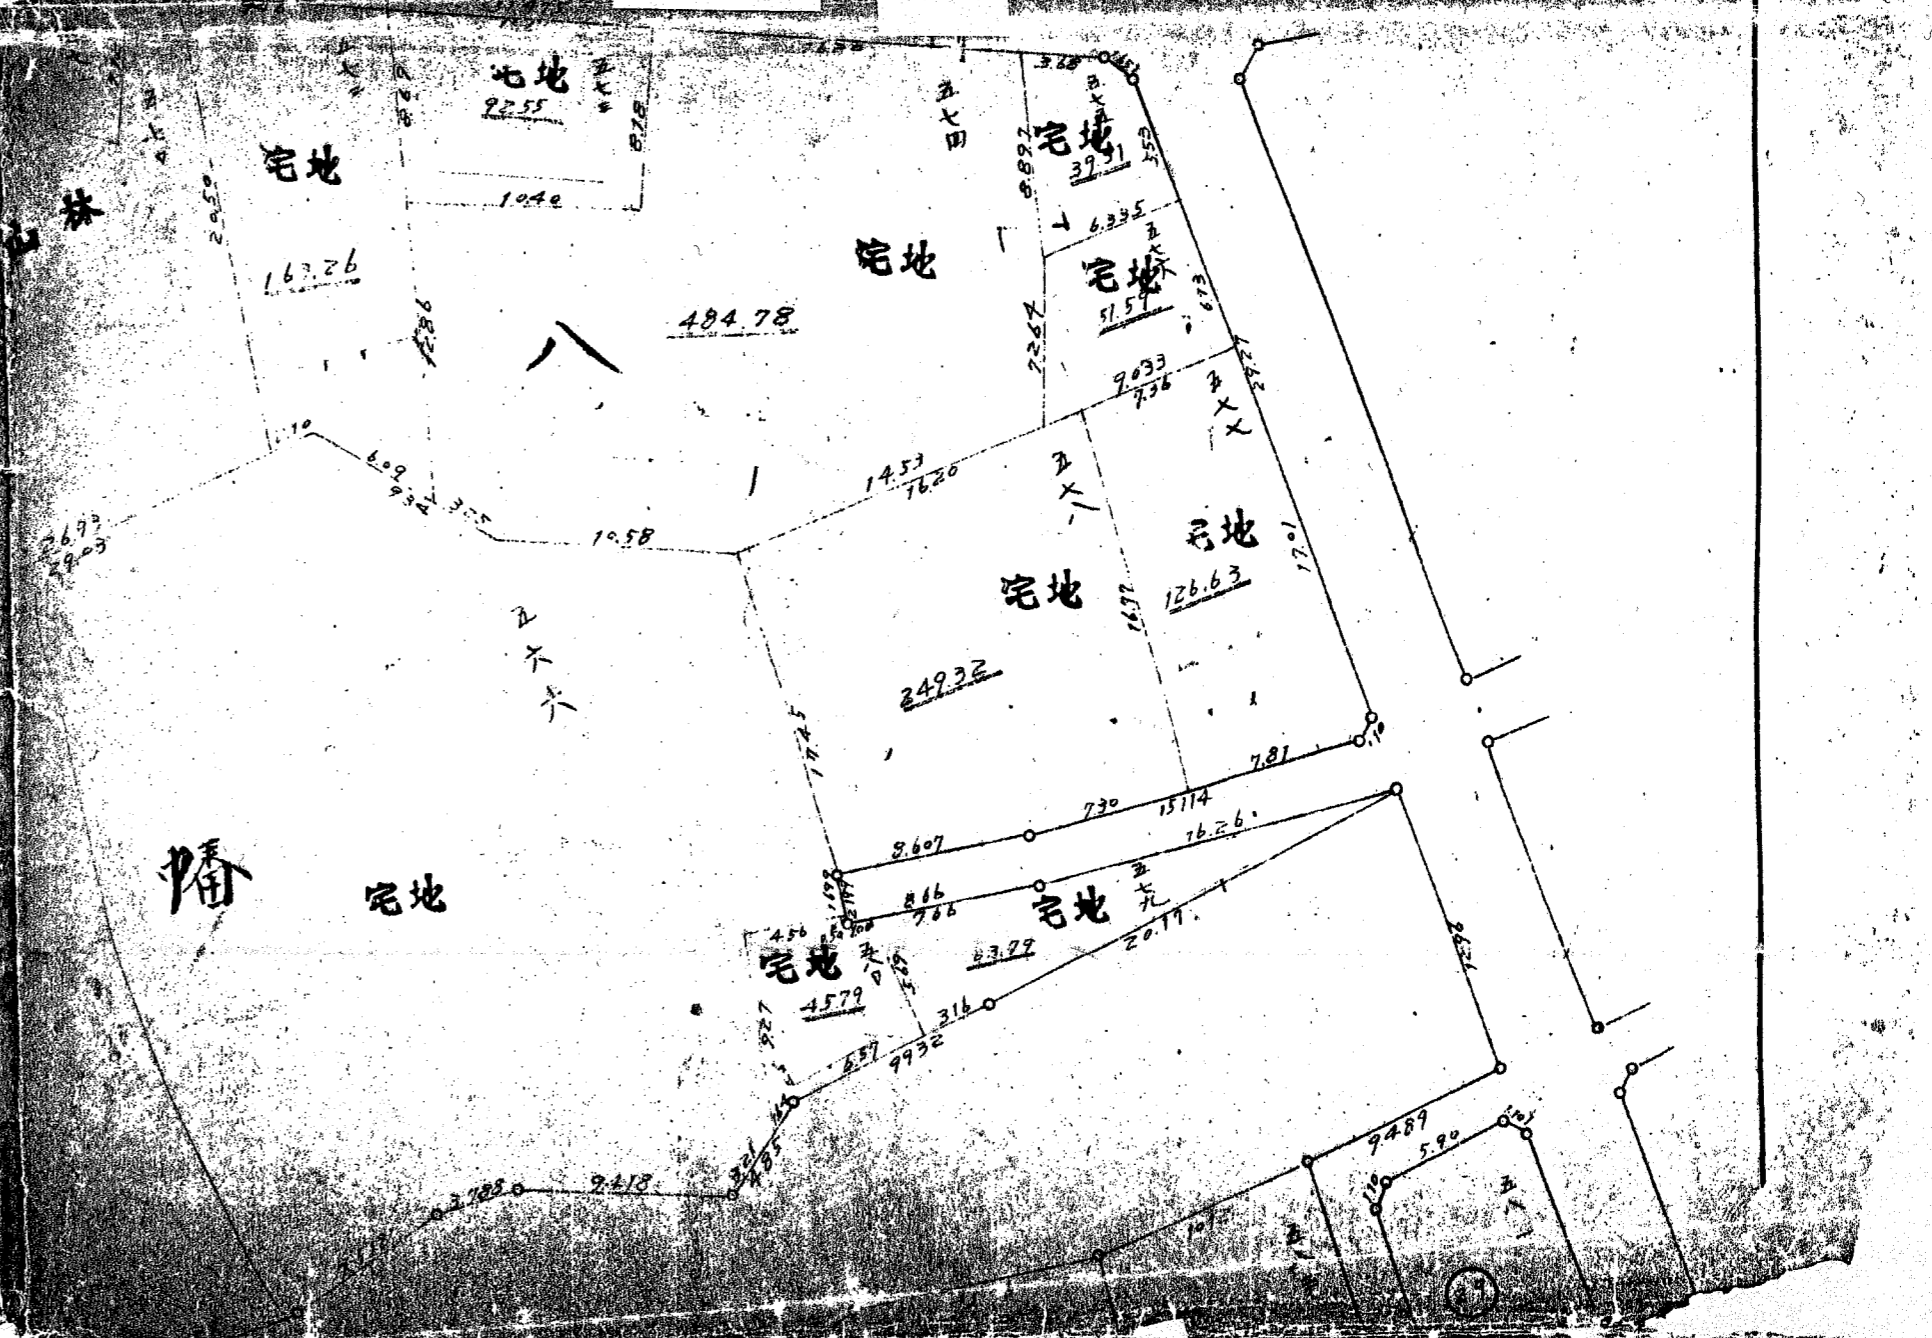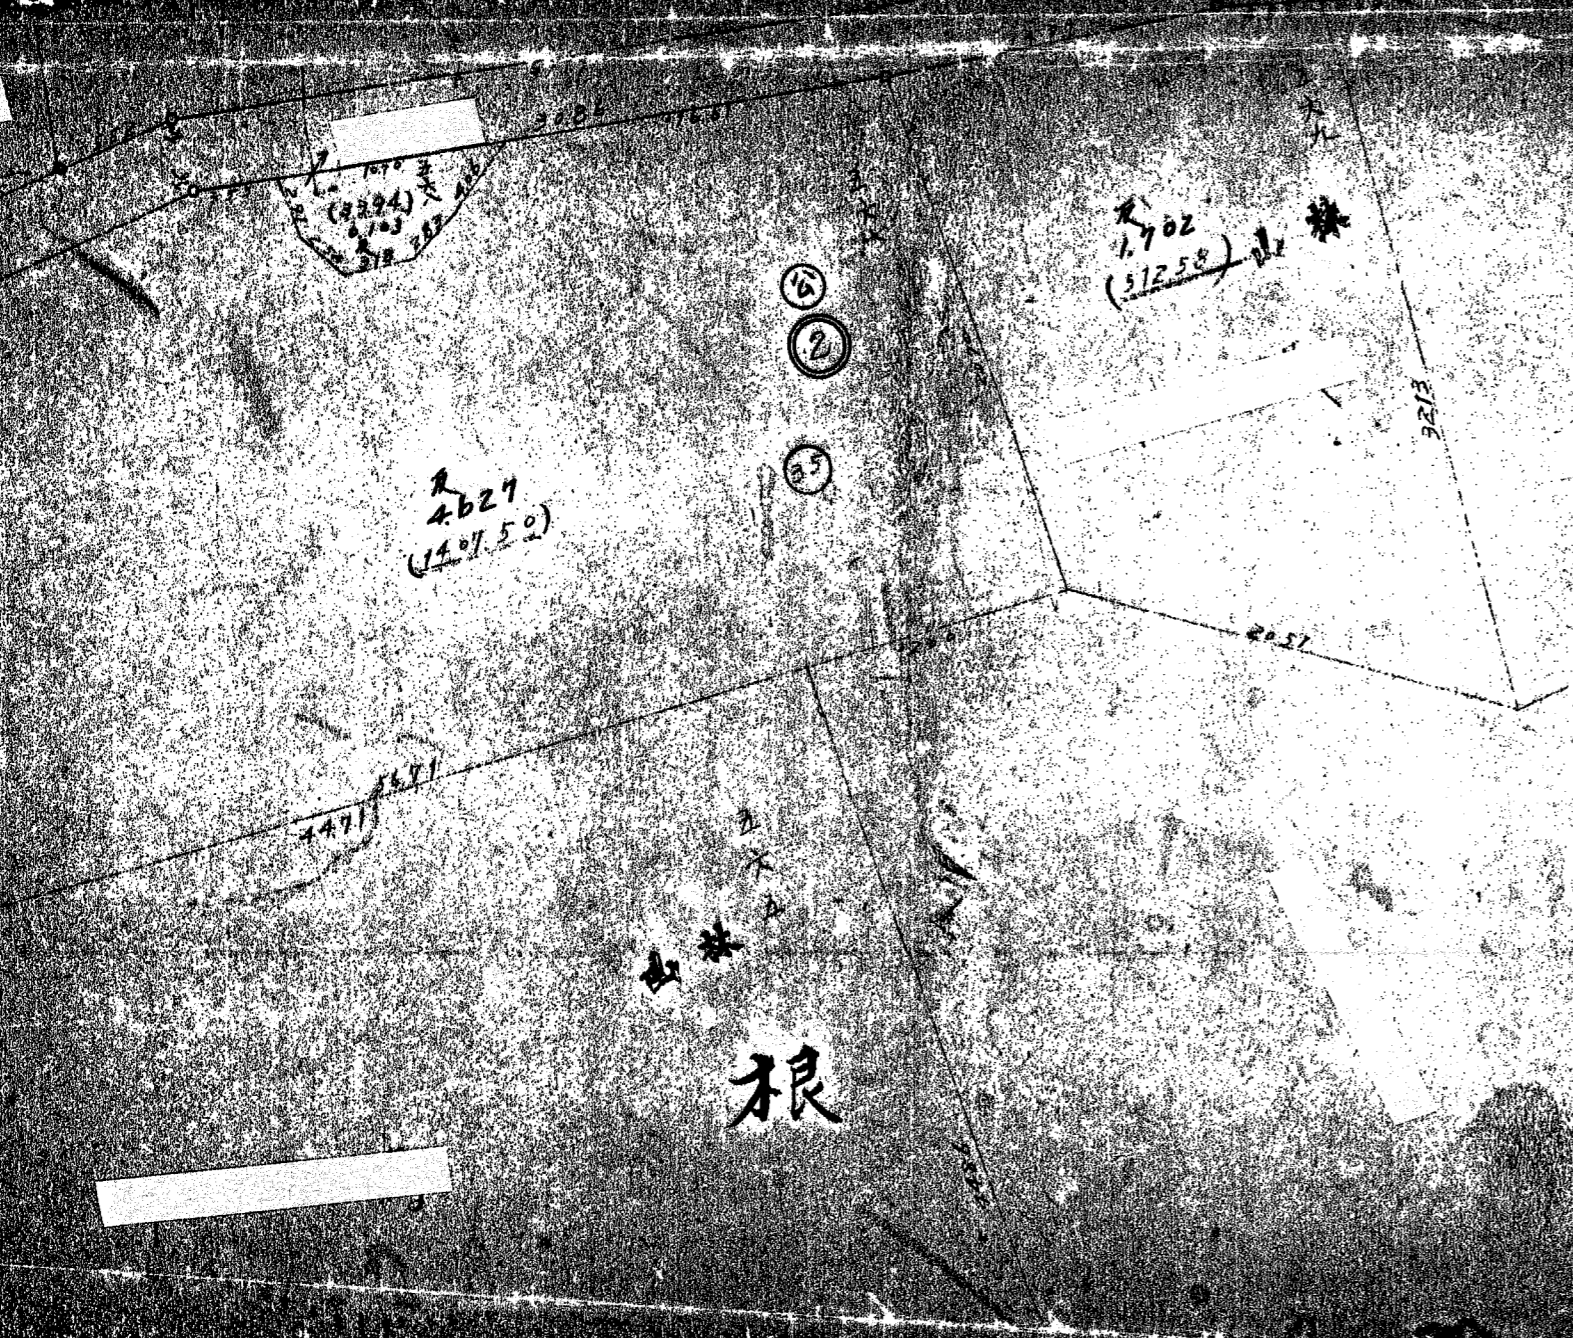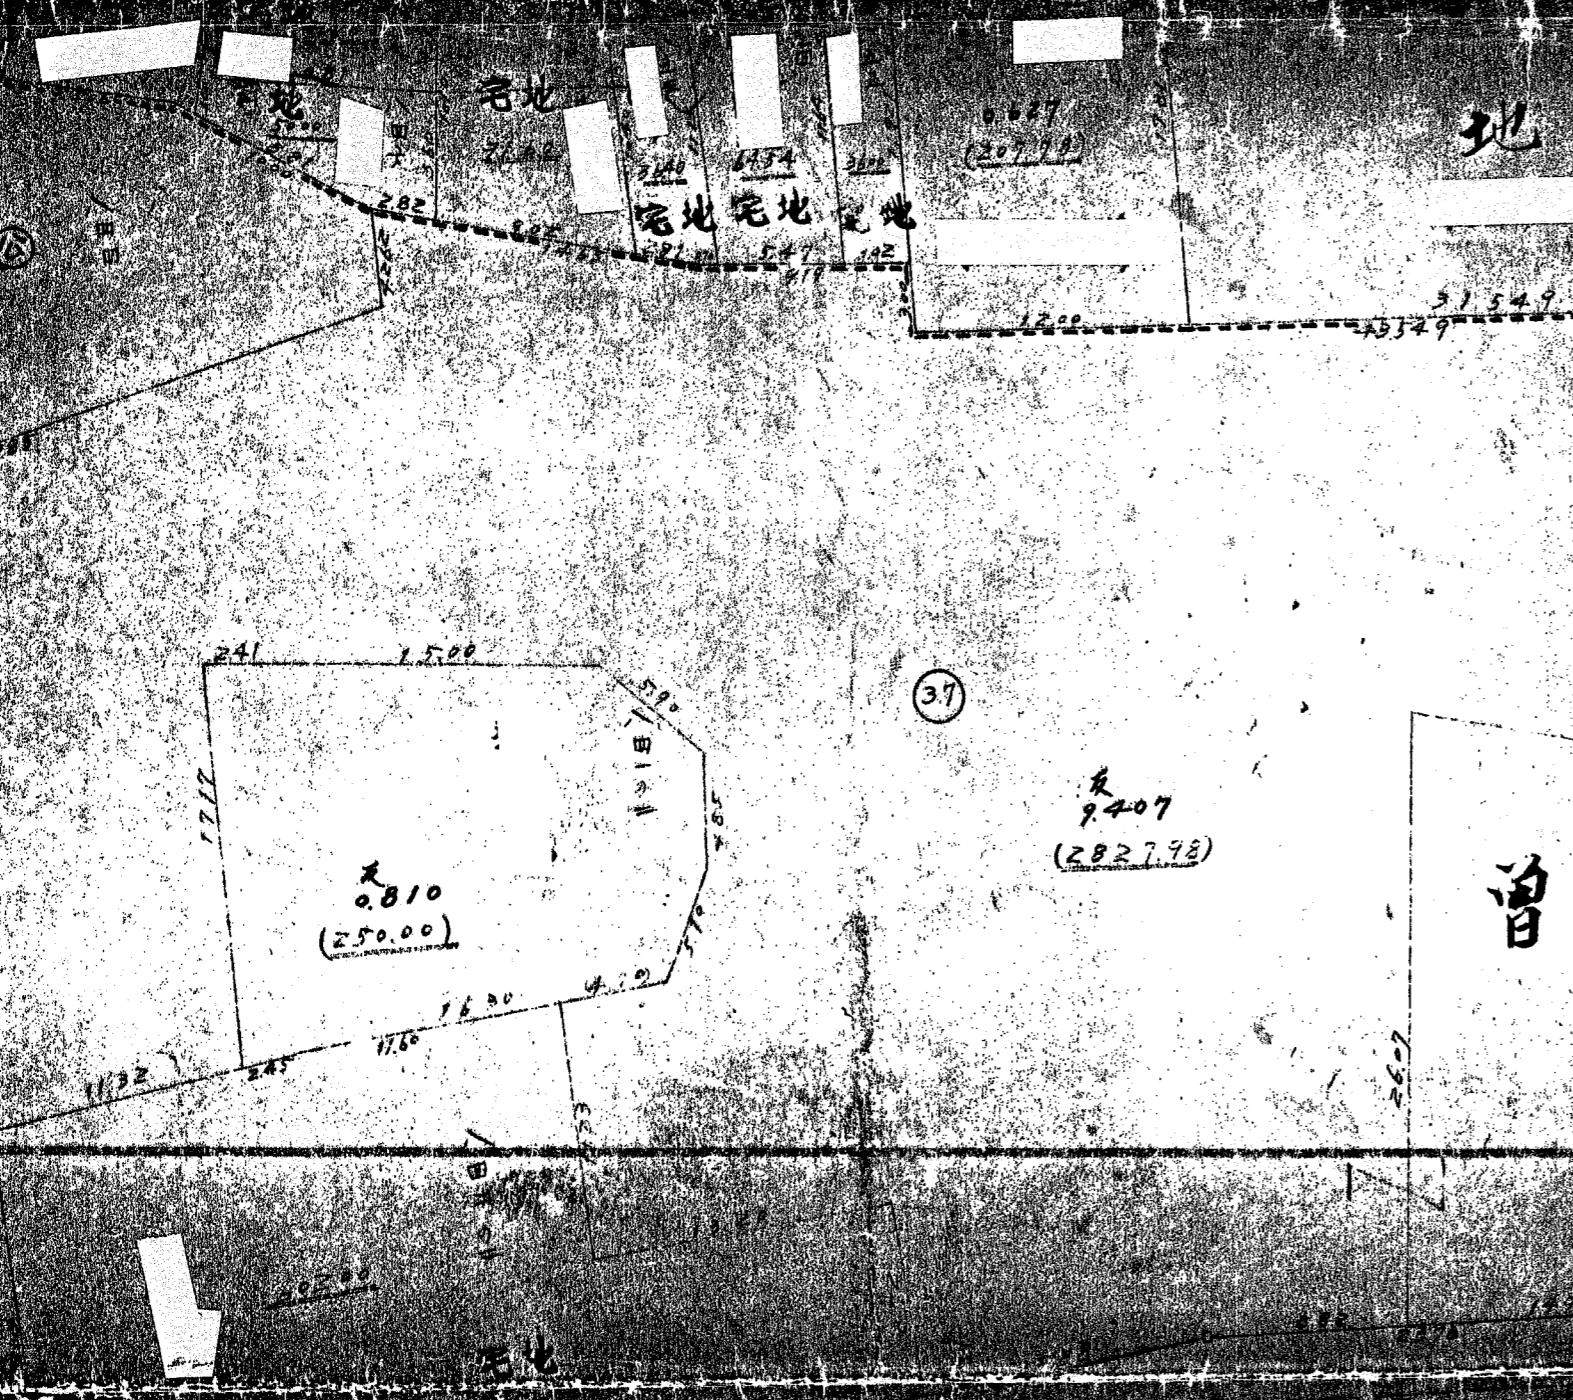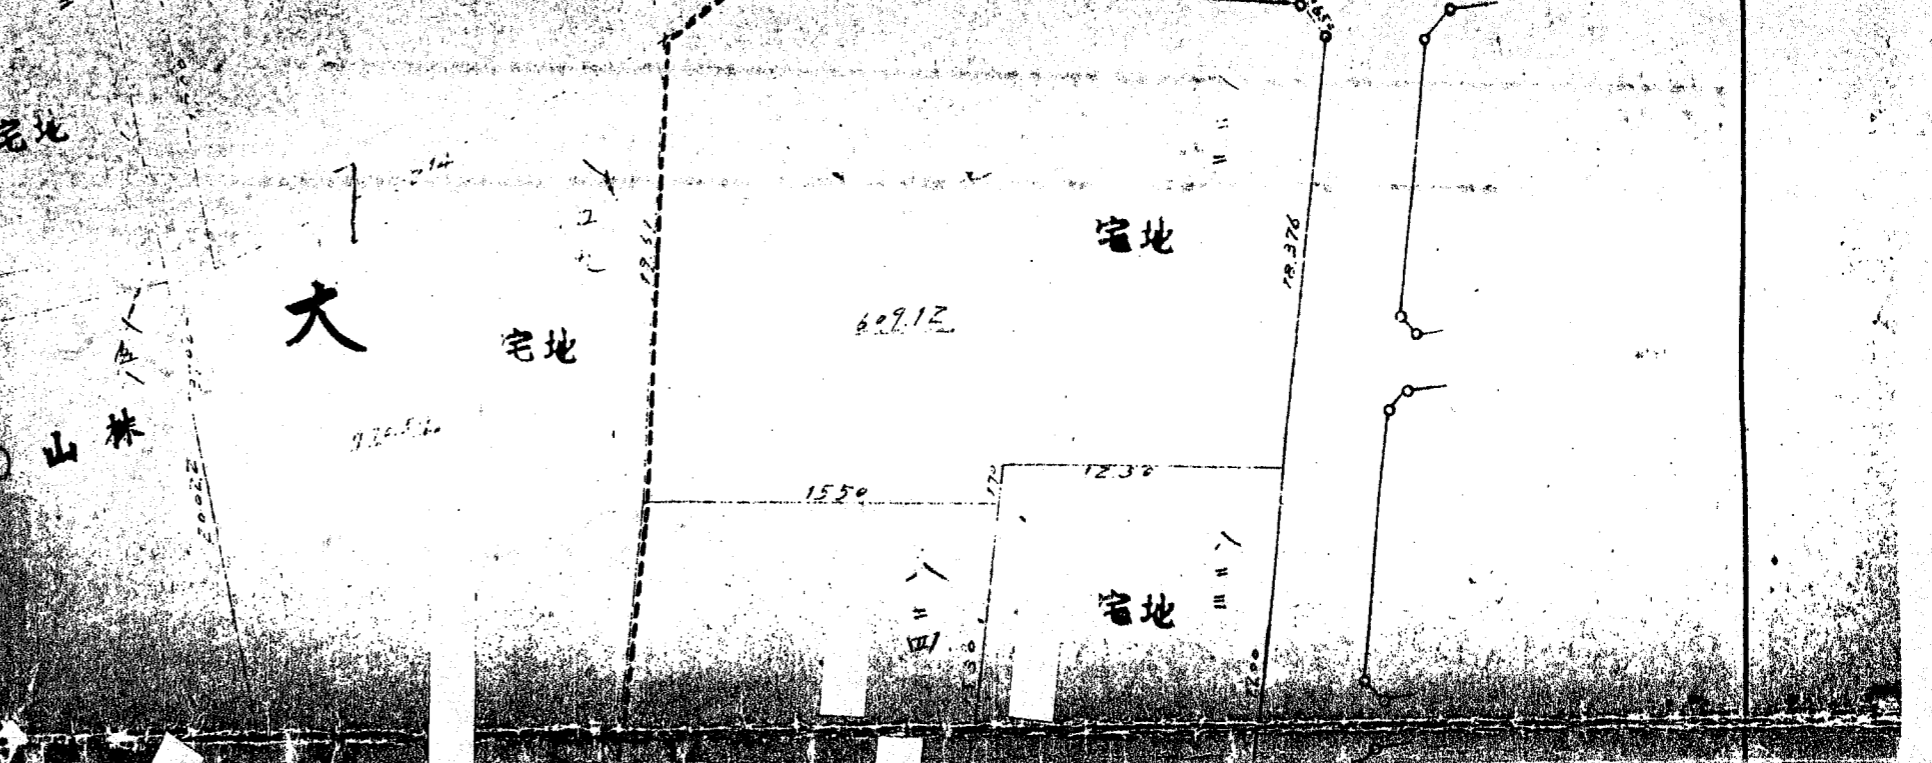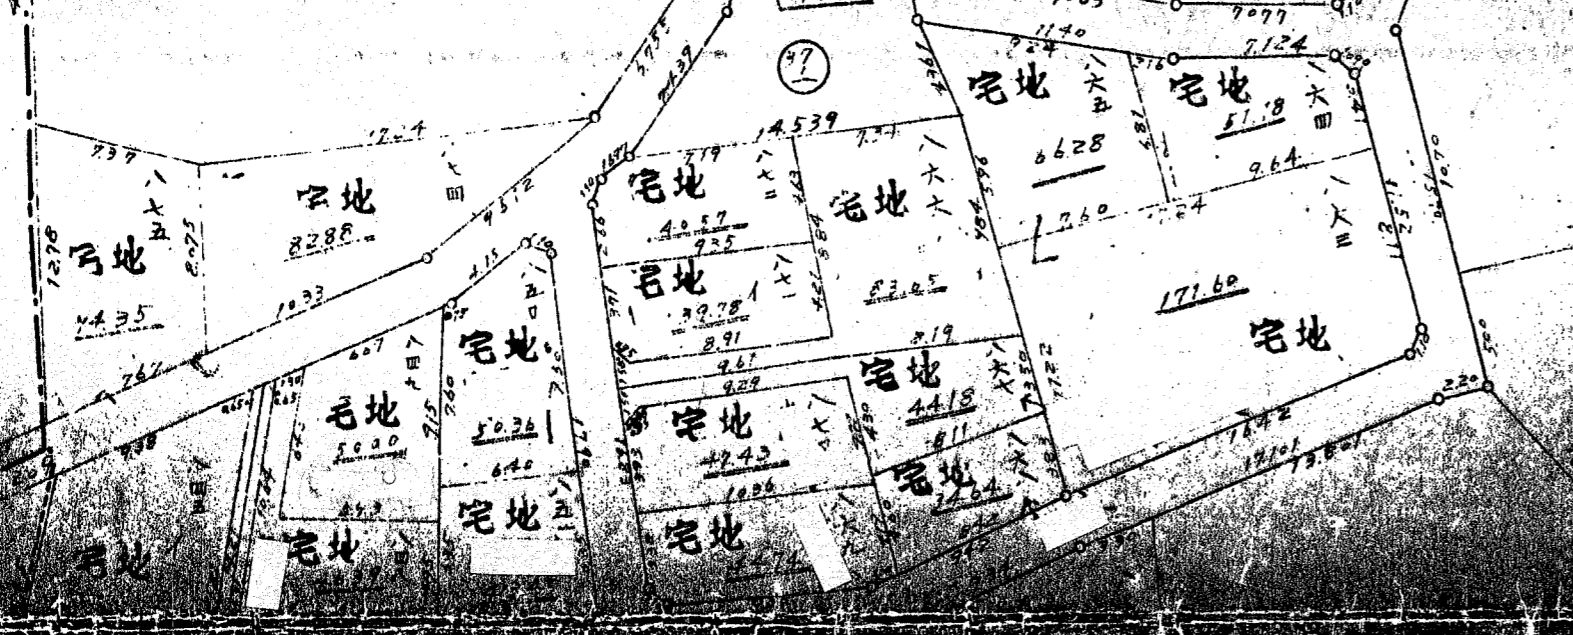

町界
凡例


大倉山土地區再整理組合

整理確定圖


其三

縮尺



六百分之一

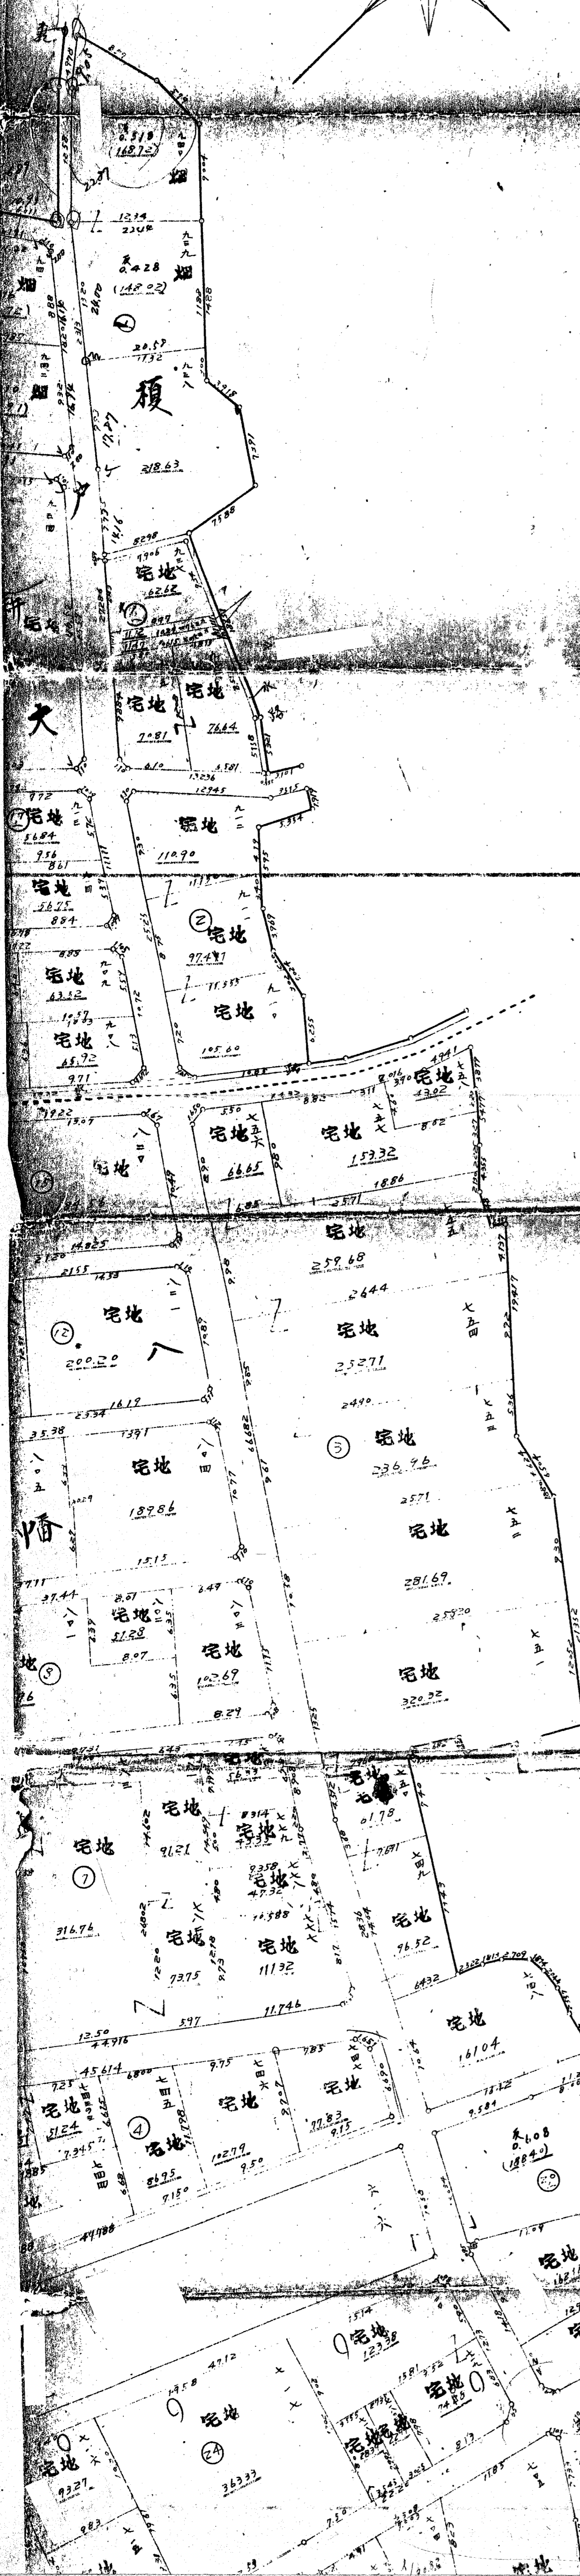

大百分の

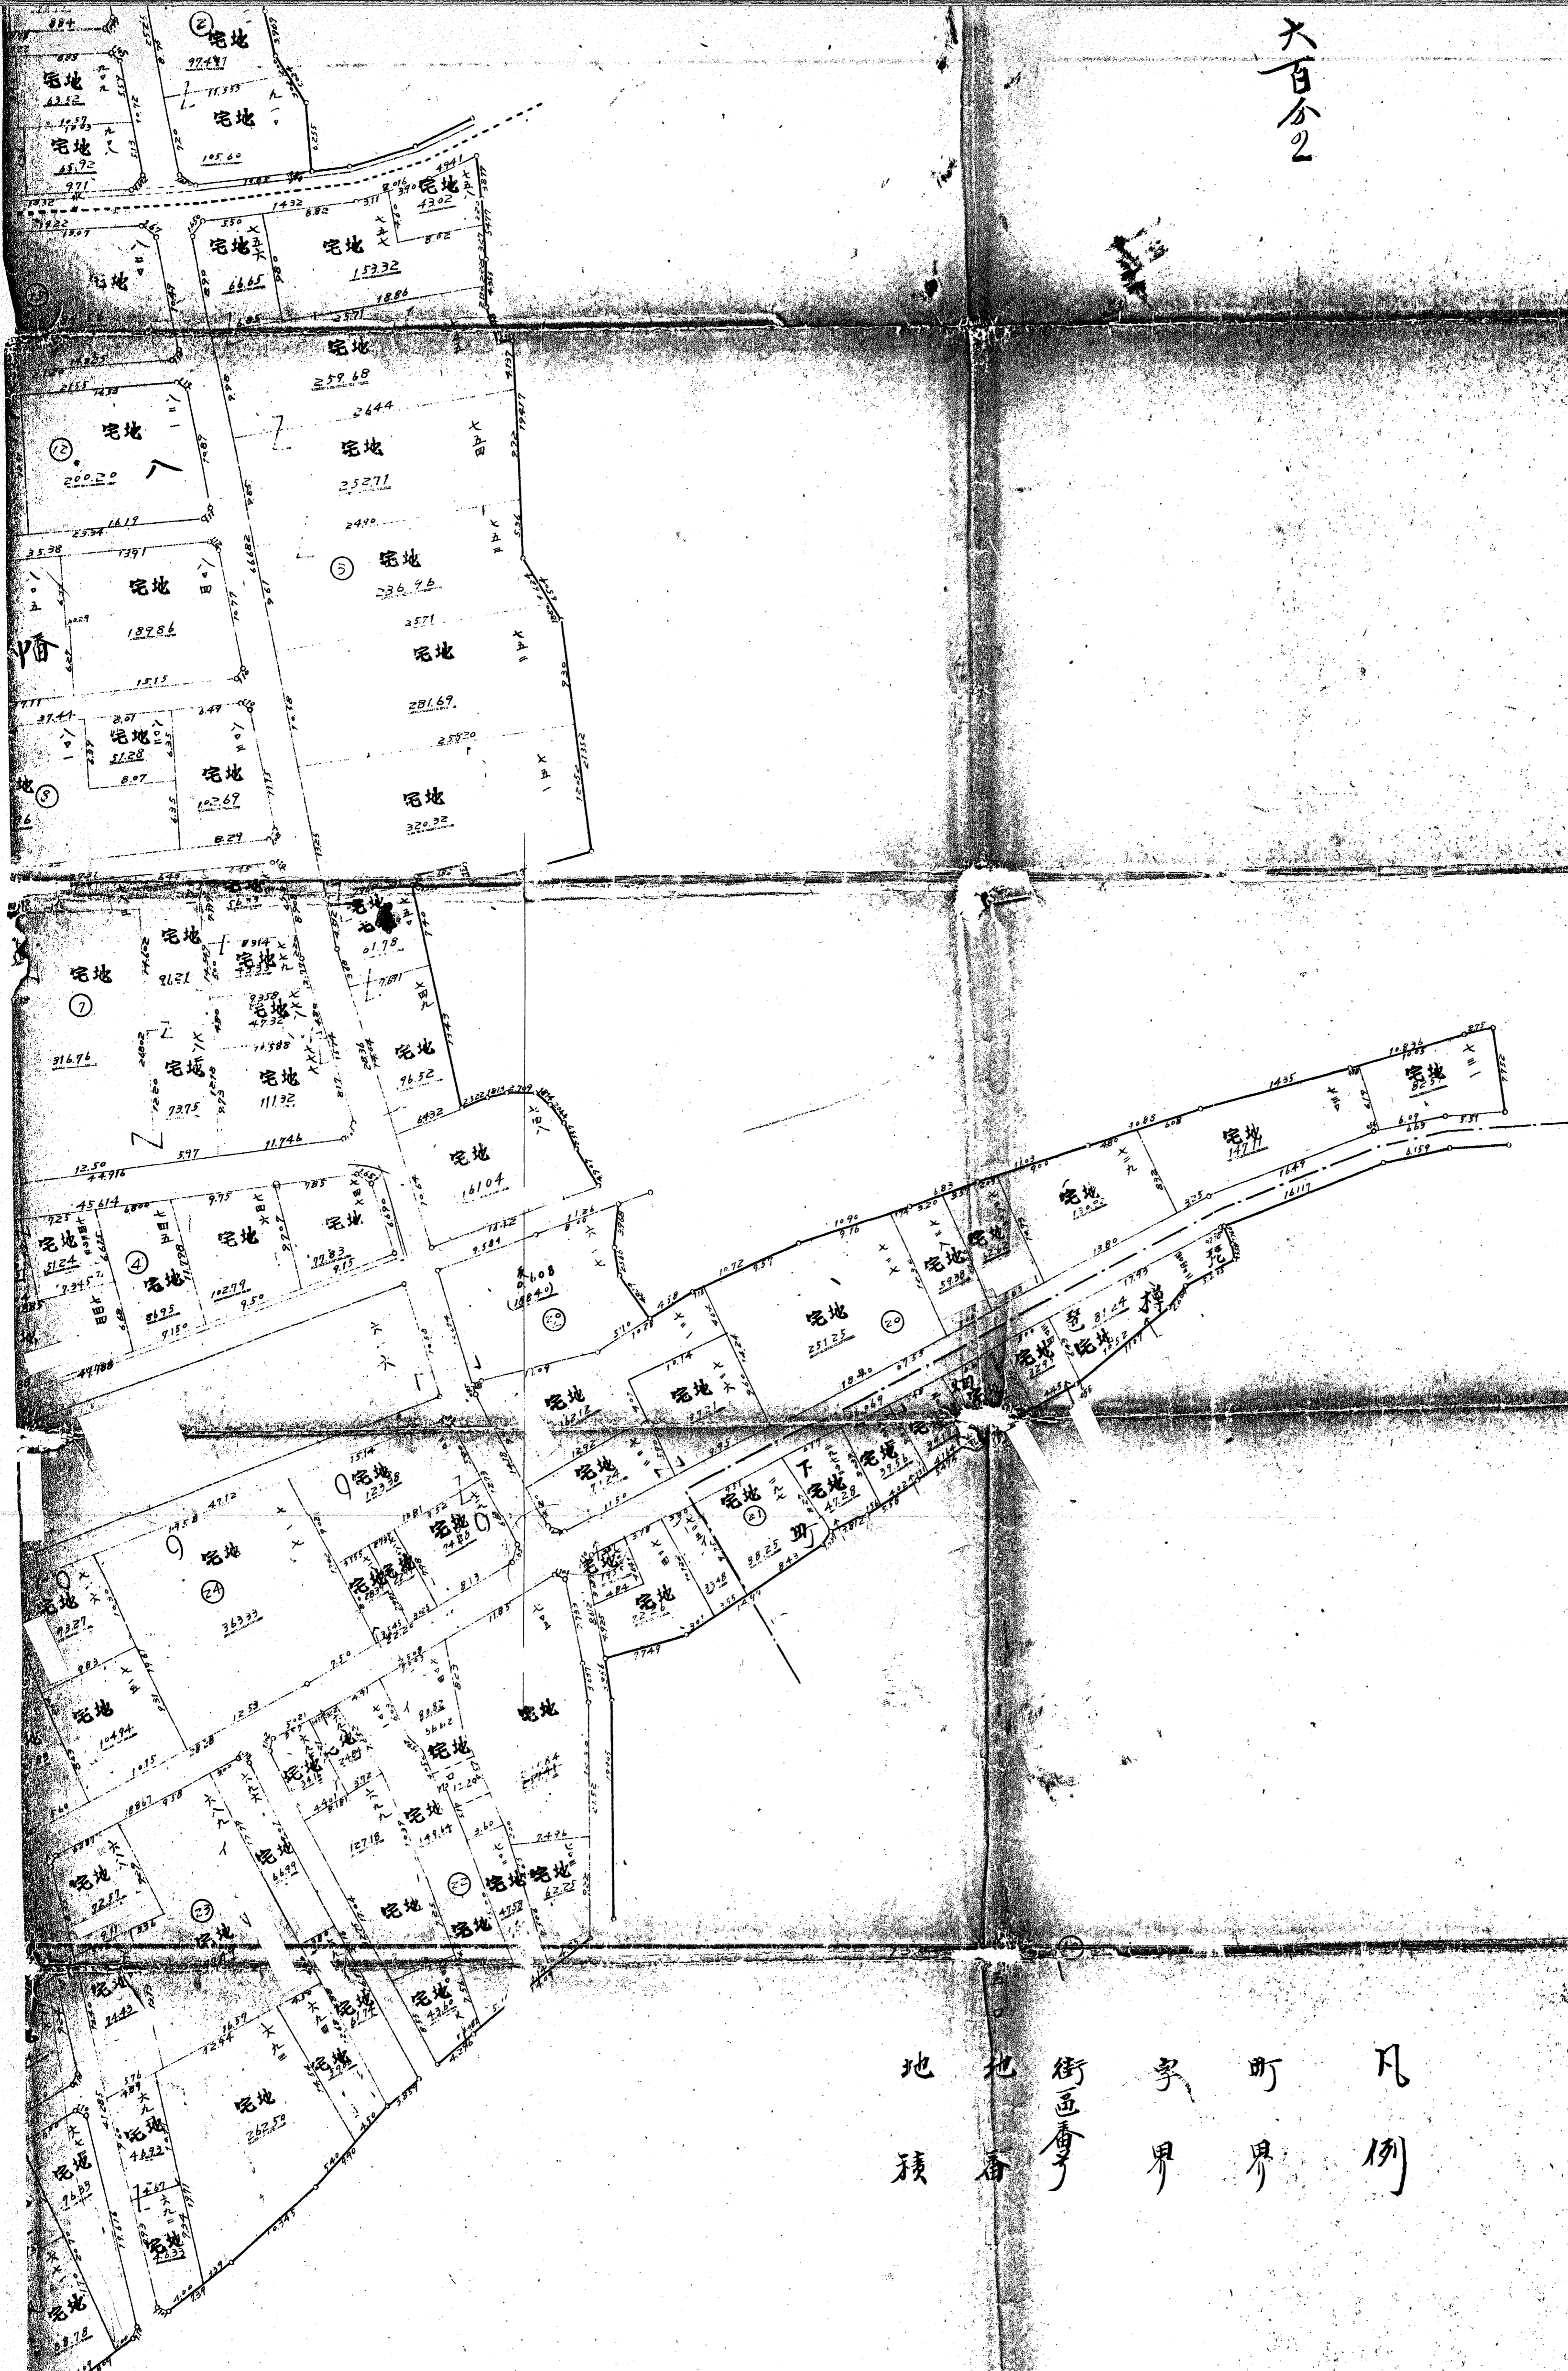


凡例
町界
字界
街區
地積

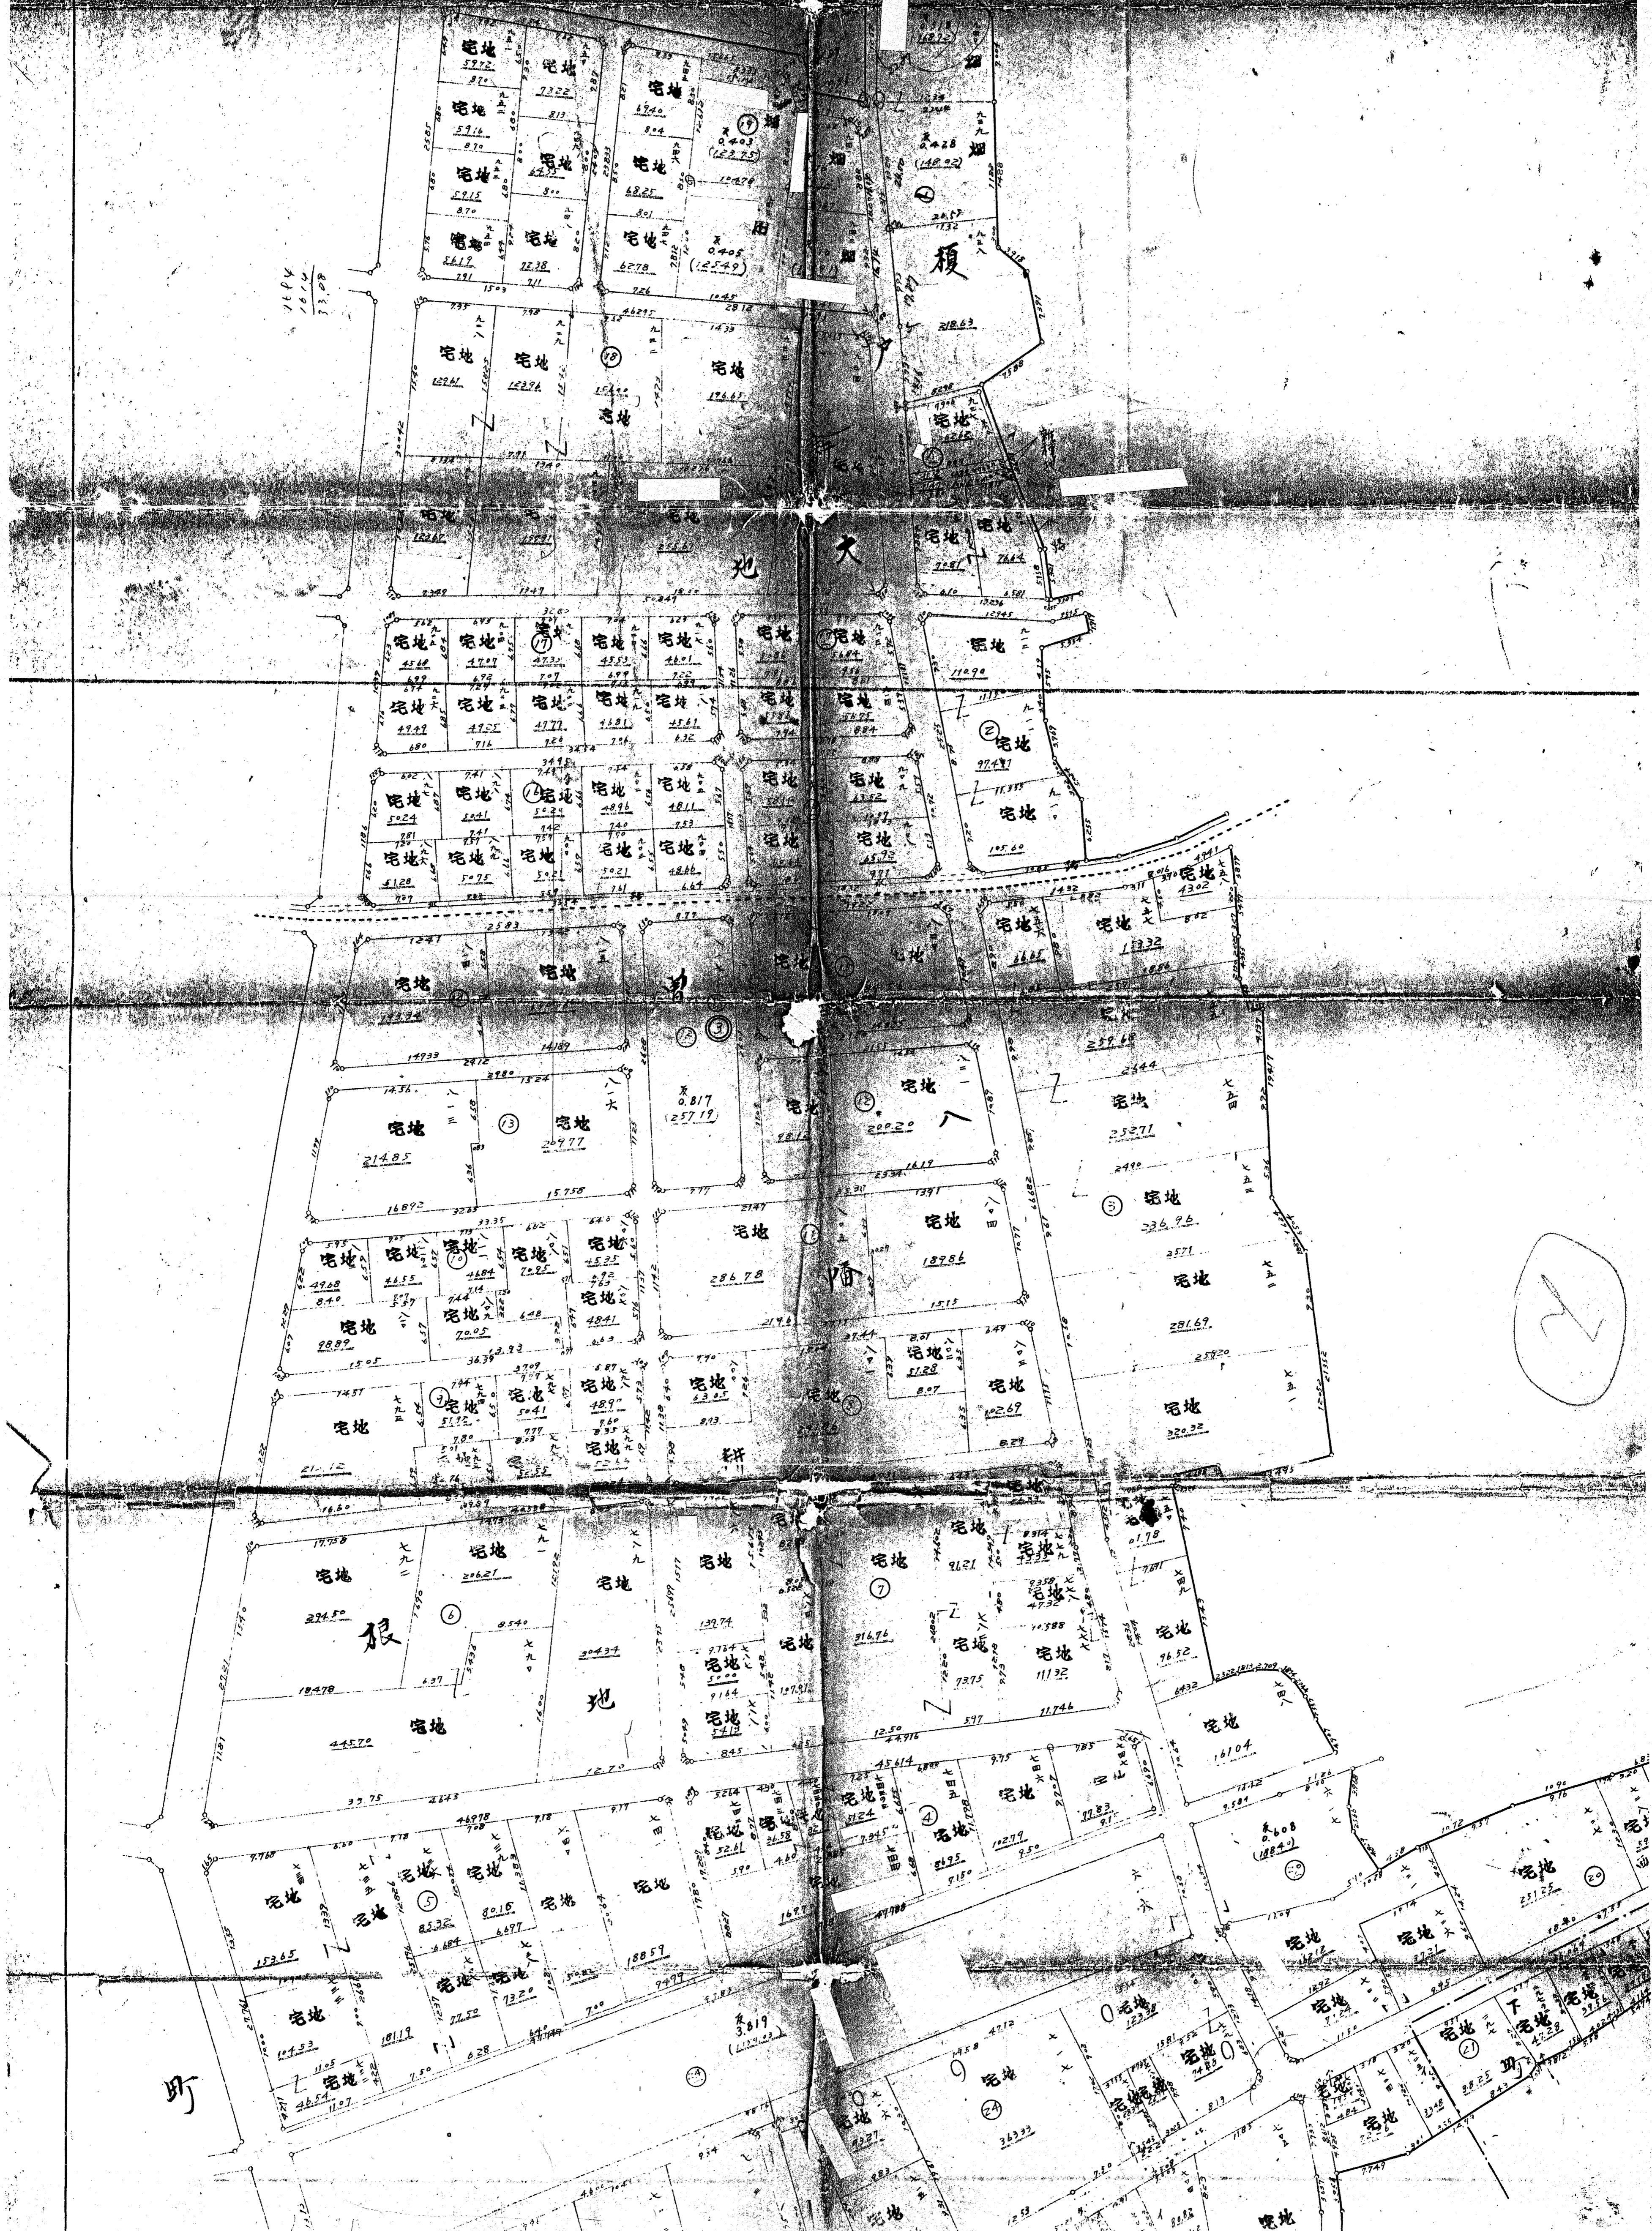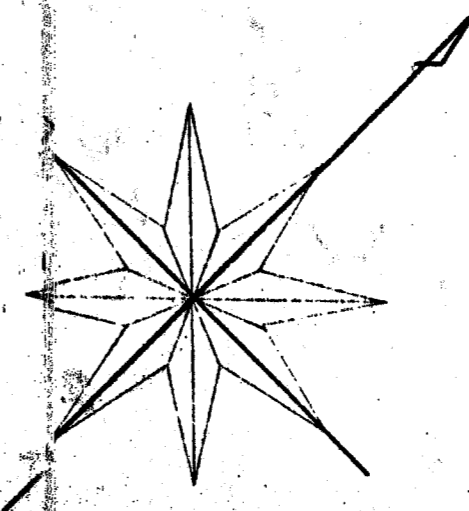

町

2

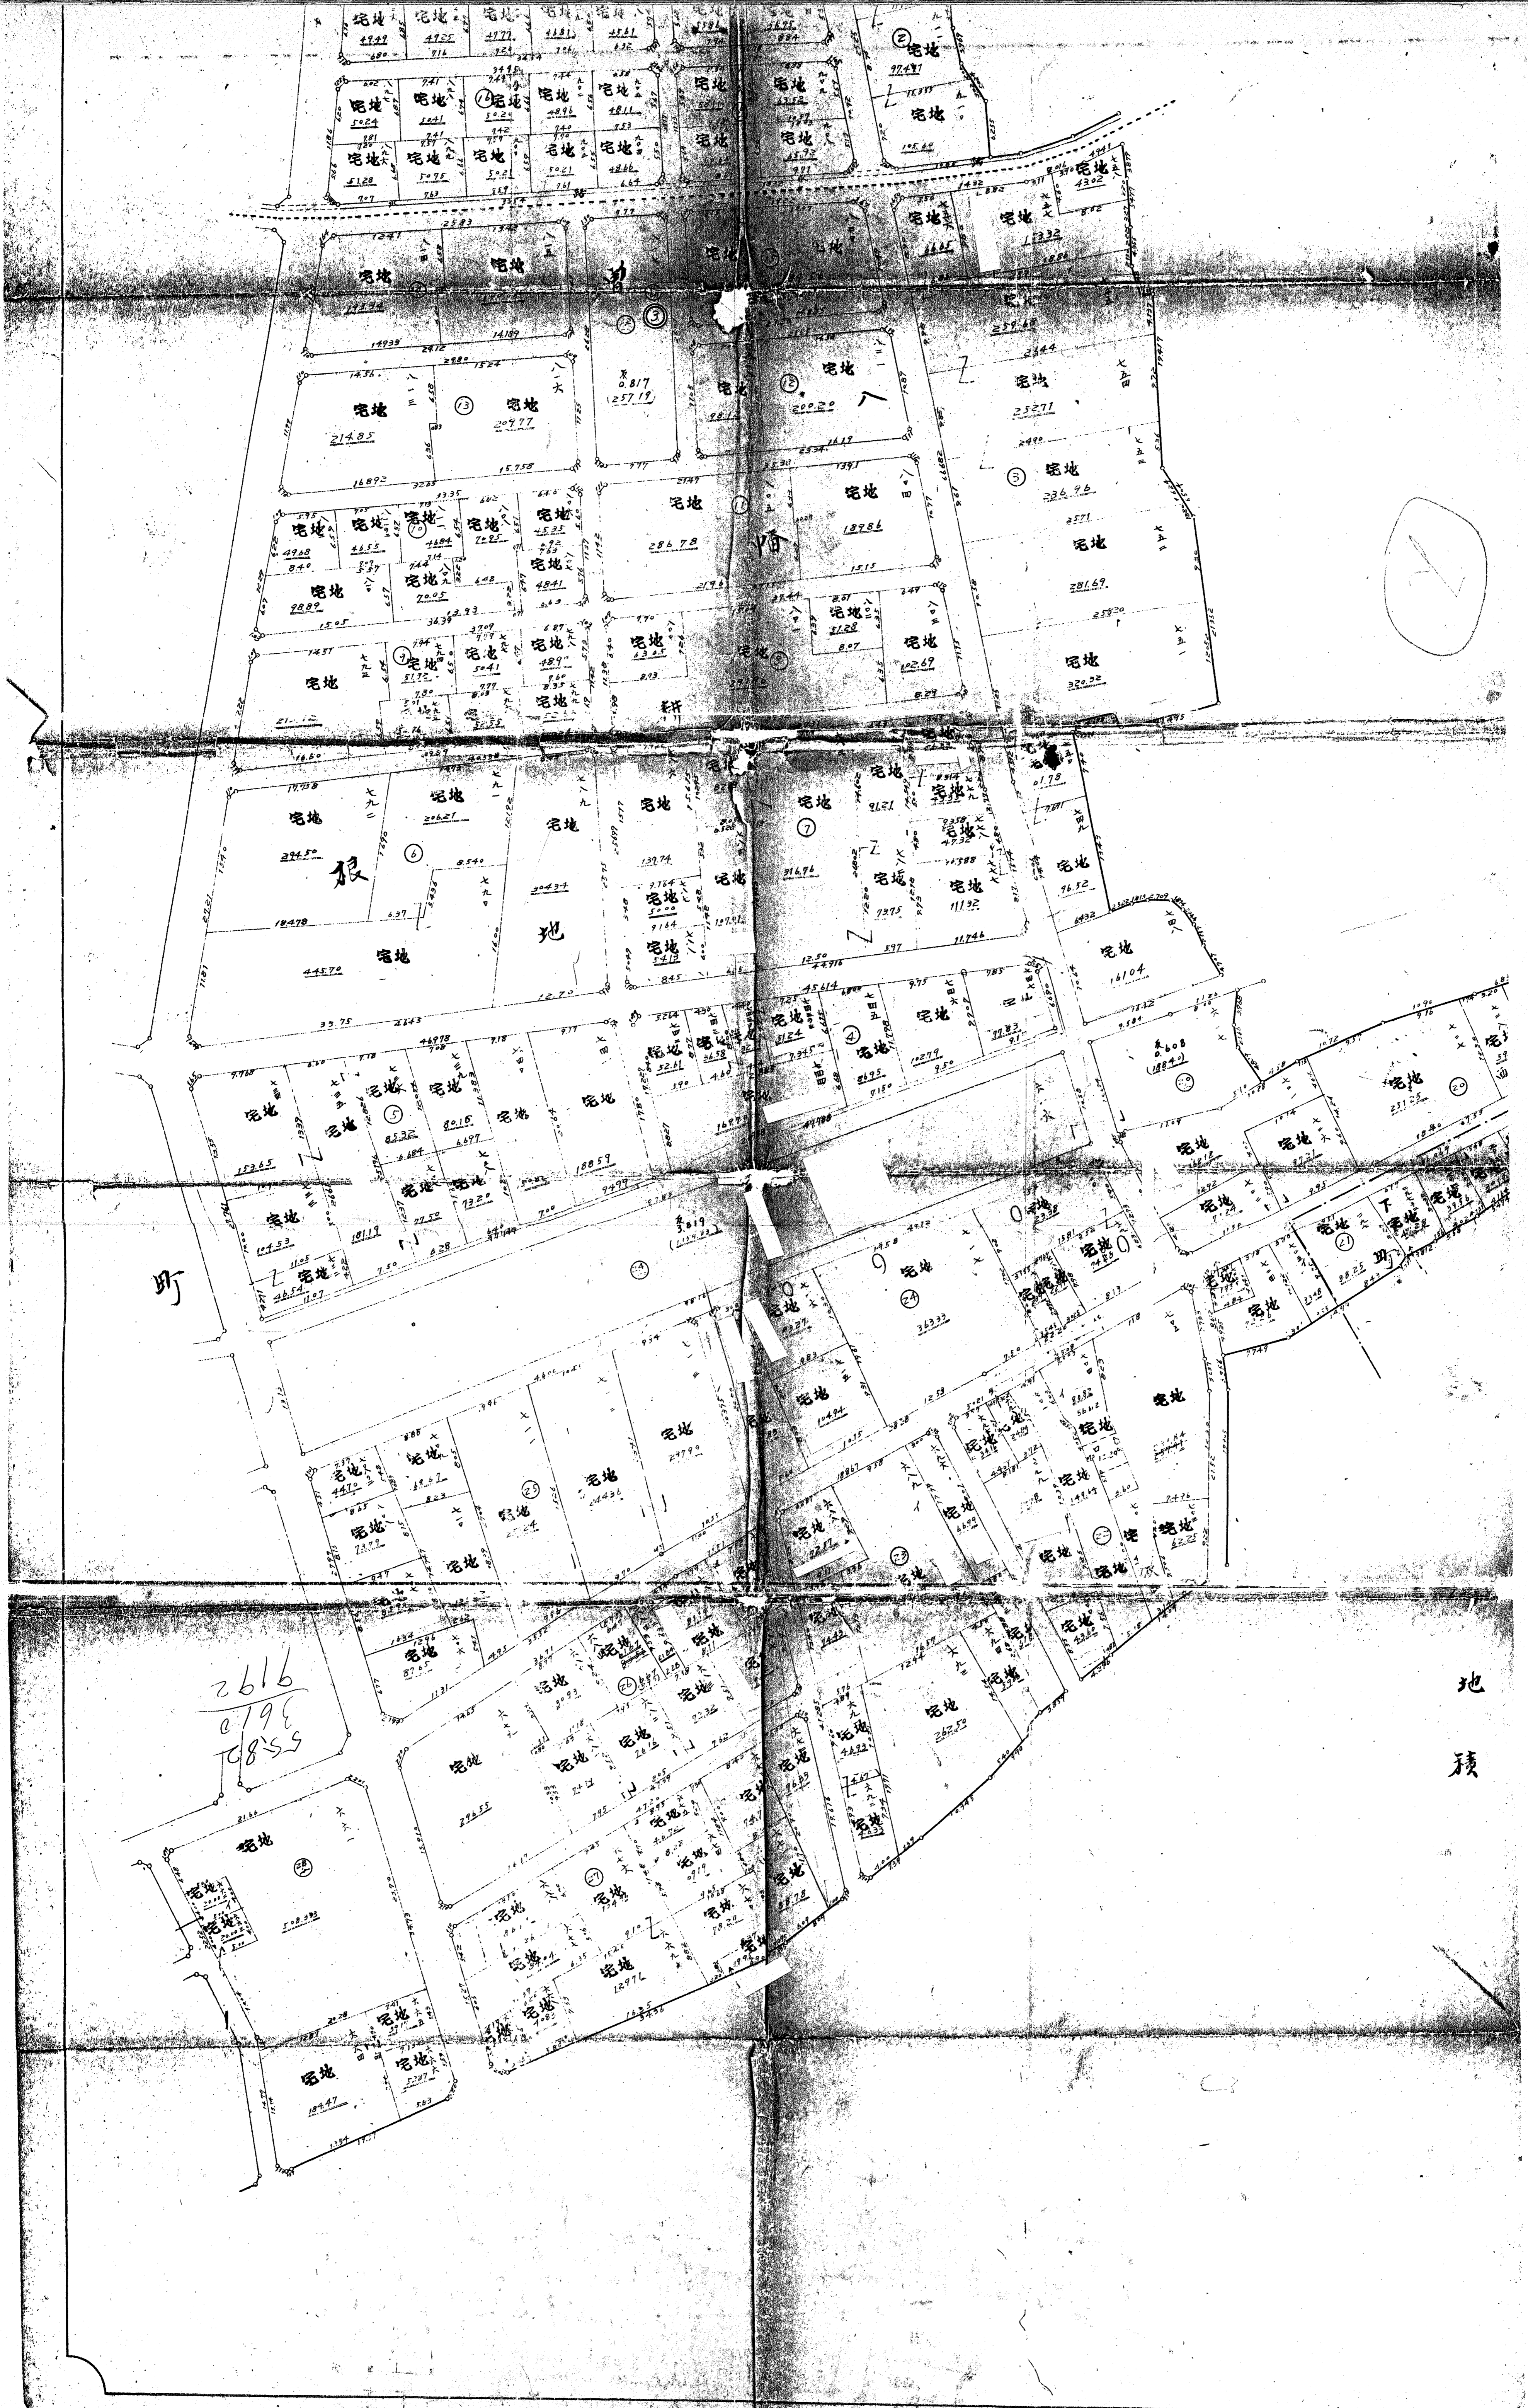

2616
2796
7855

地
積