東戸塚上品濃

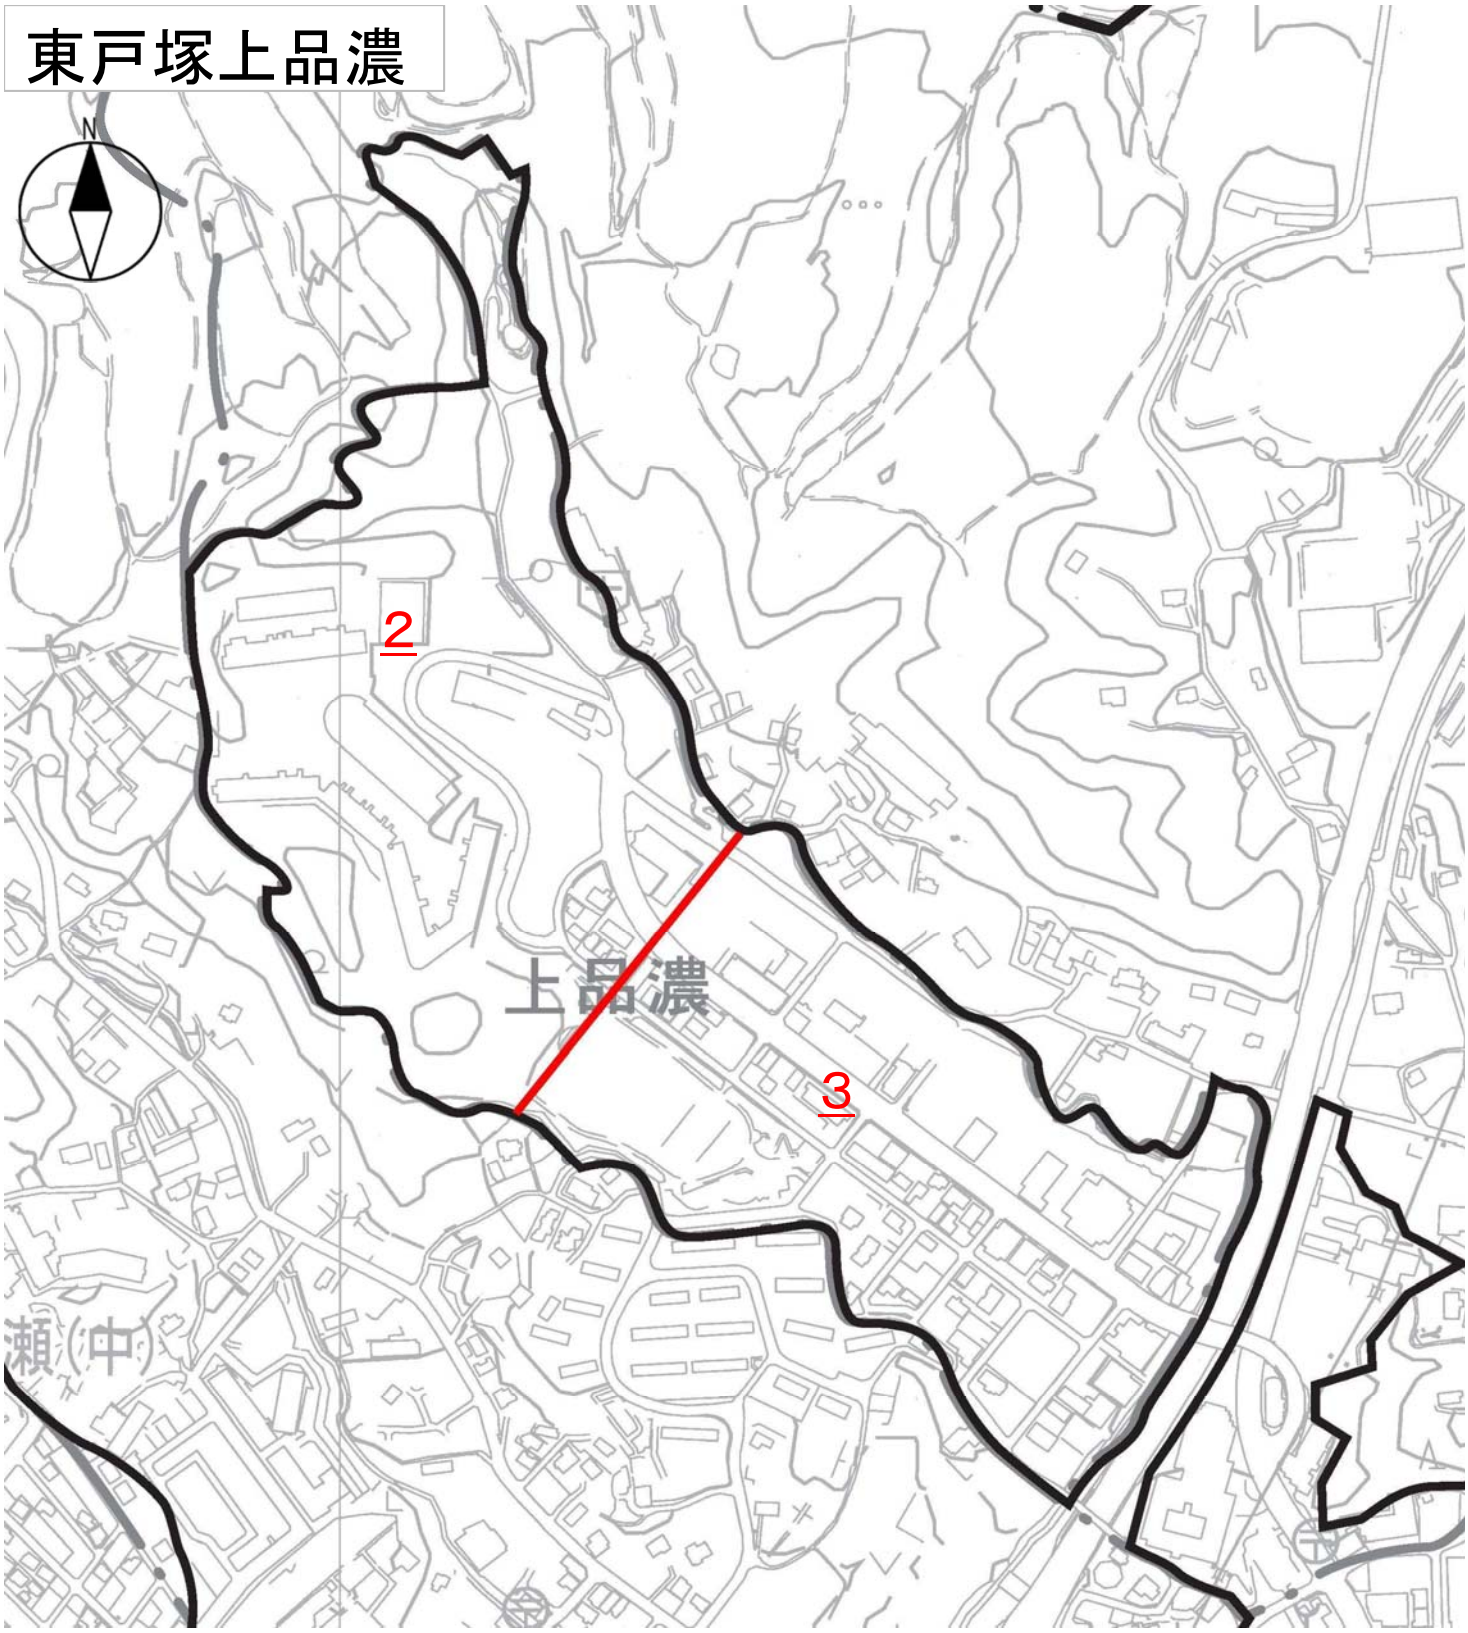

この頁は当地区の索引図（頁照合用）として本市職員が作成したものです。

□赤字は、頁（ページ）番号になります。

東戸塚上品濃地区画地出来形確認測量原図（世界測地系）

縮尺　1：500　全2葉の2

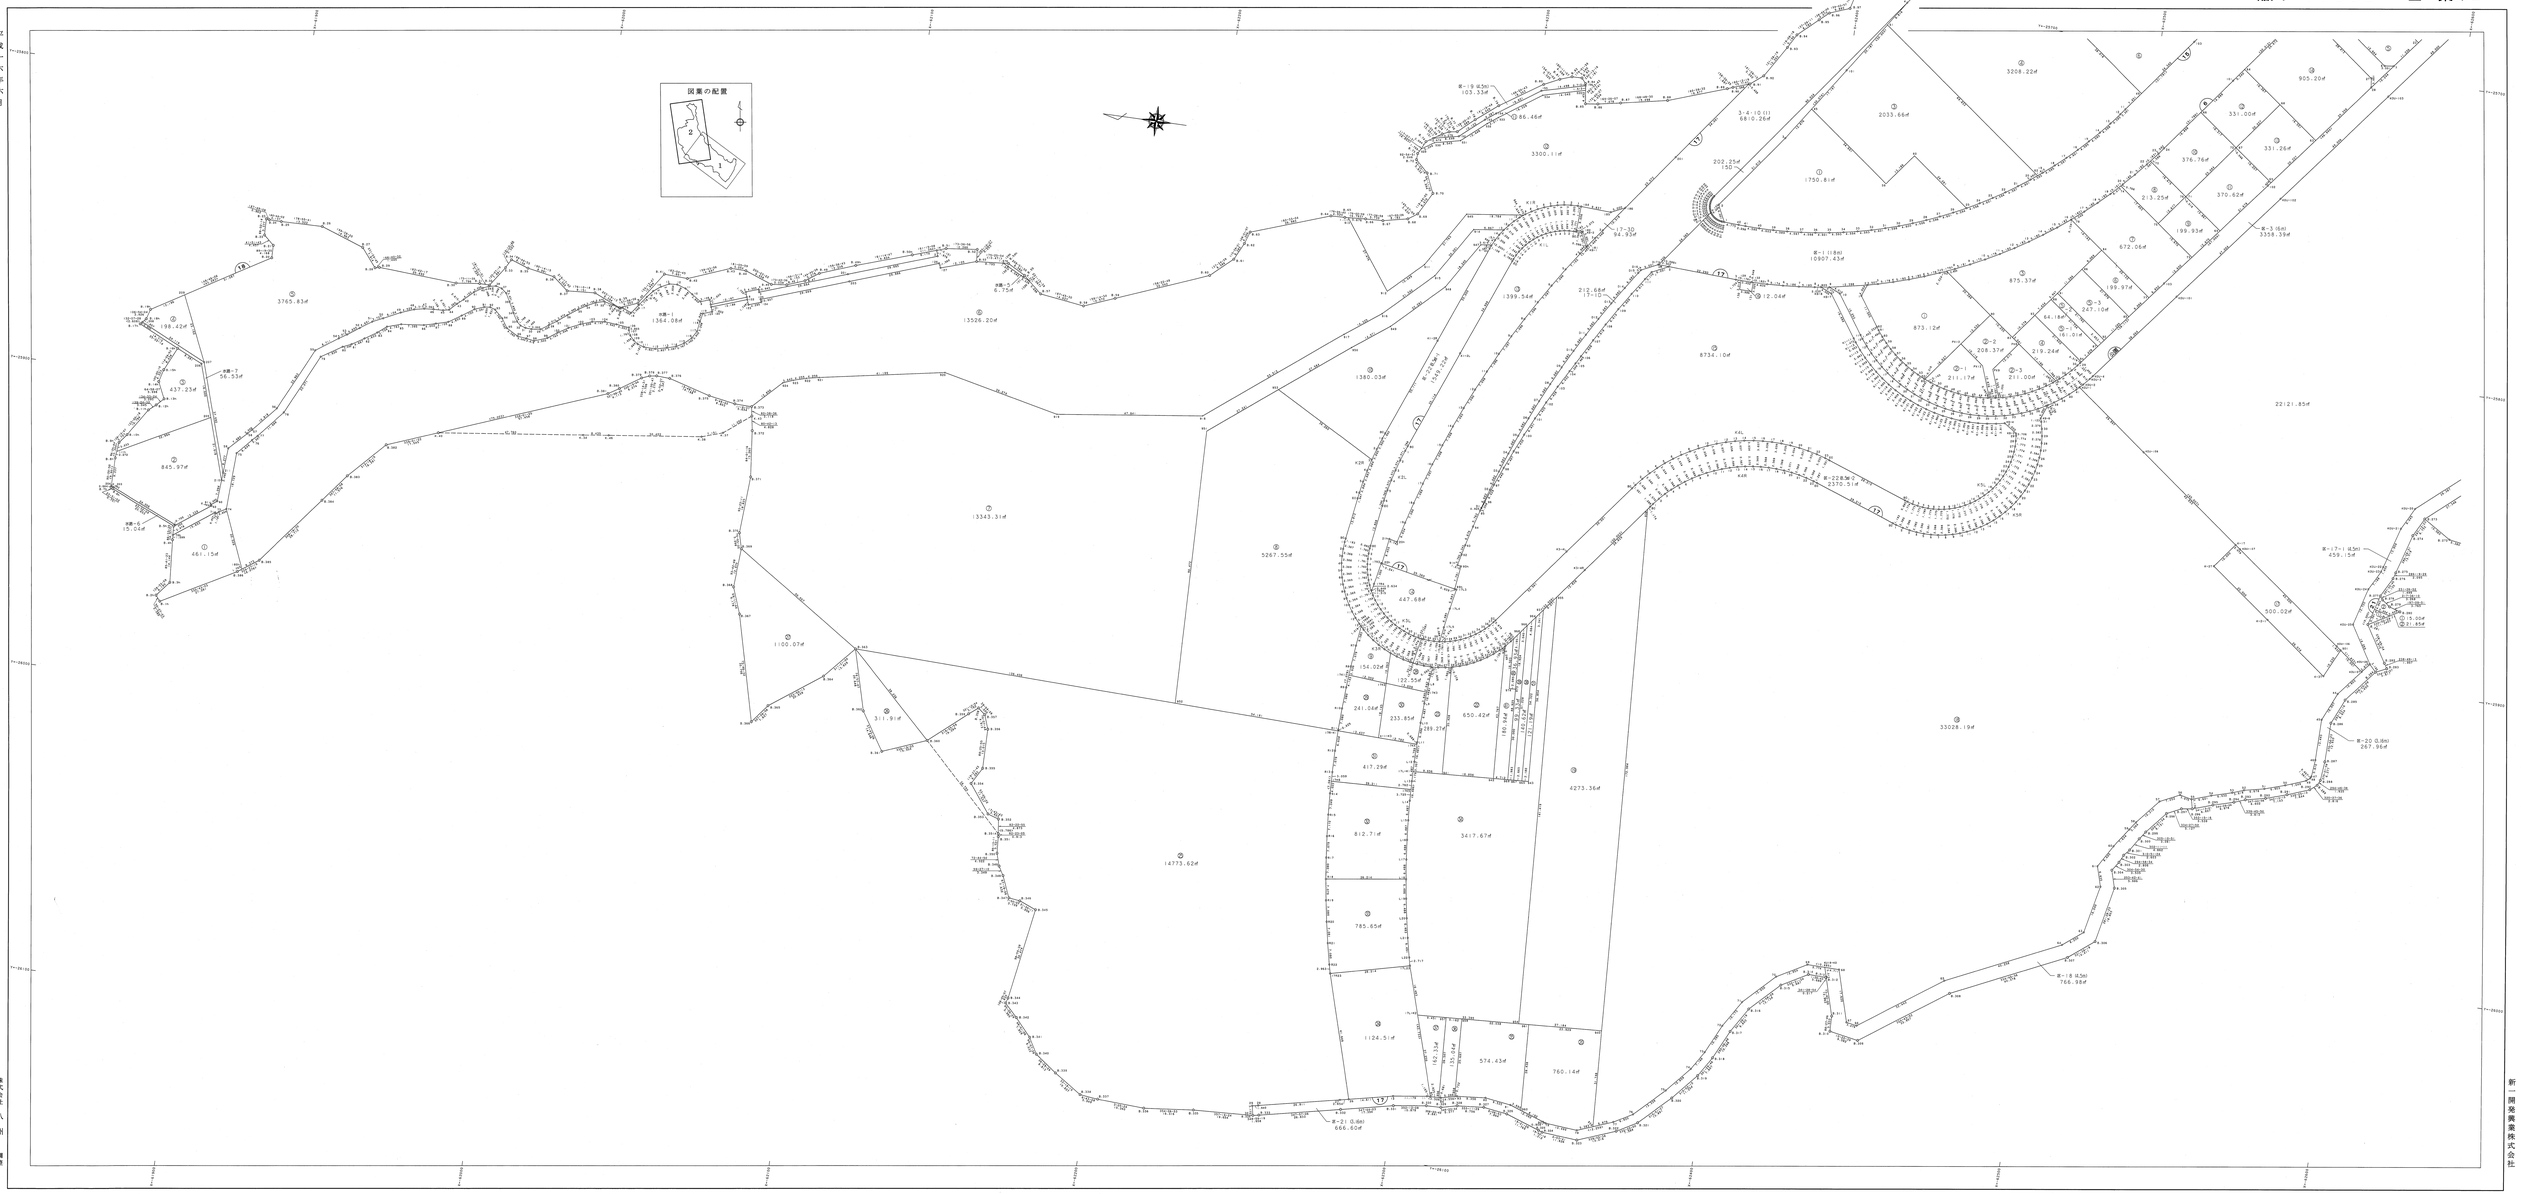

新一開発興業株式会社

東戸塚上品濃地区画地出来形確認測量原図（世界測地系）

縮尺　1：500　全2葉の1

新一開発興業株式会社